


ANMERKNINGER

Landkart levert av Alta kommune, koordinatsystem Euref89 UTM-sone 35.
Sjøkart levert av byggherren, koordinatsystem Euref89 UTM-sone 35.
Høyder sjøkartnull (LAT) 1,77 m under landkart.

Plassering av støttekonstruksjon og flyteanlegg samt kai med høyde (LAT) er angitt på sjøkartet

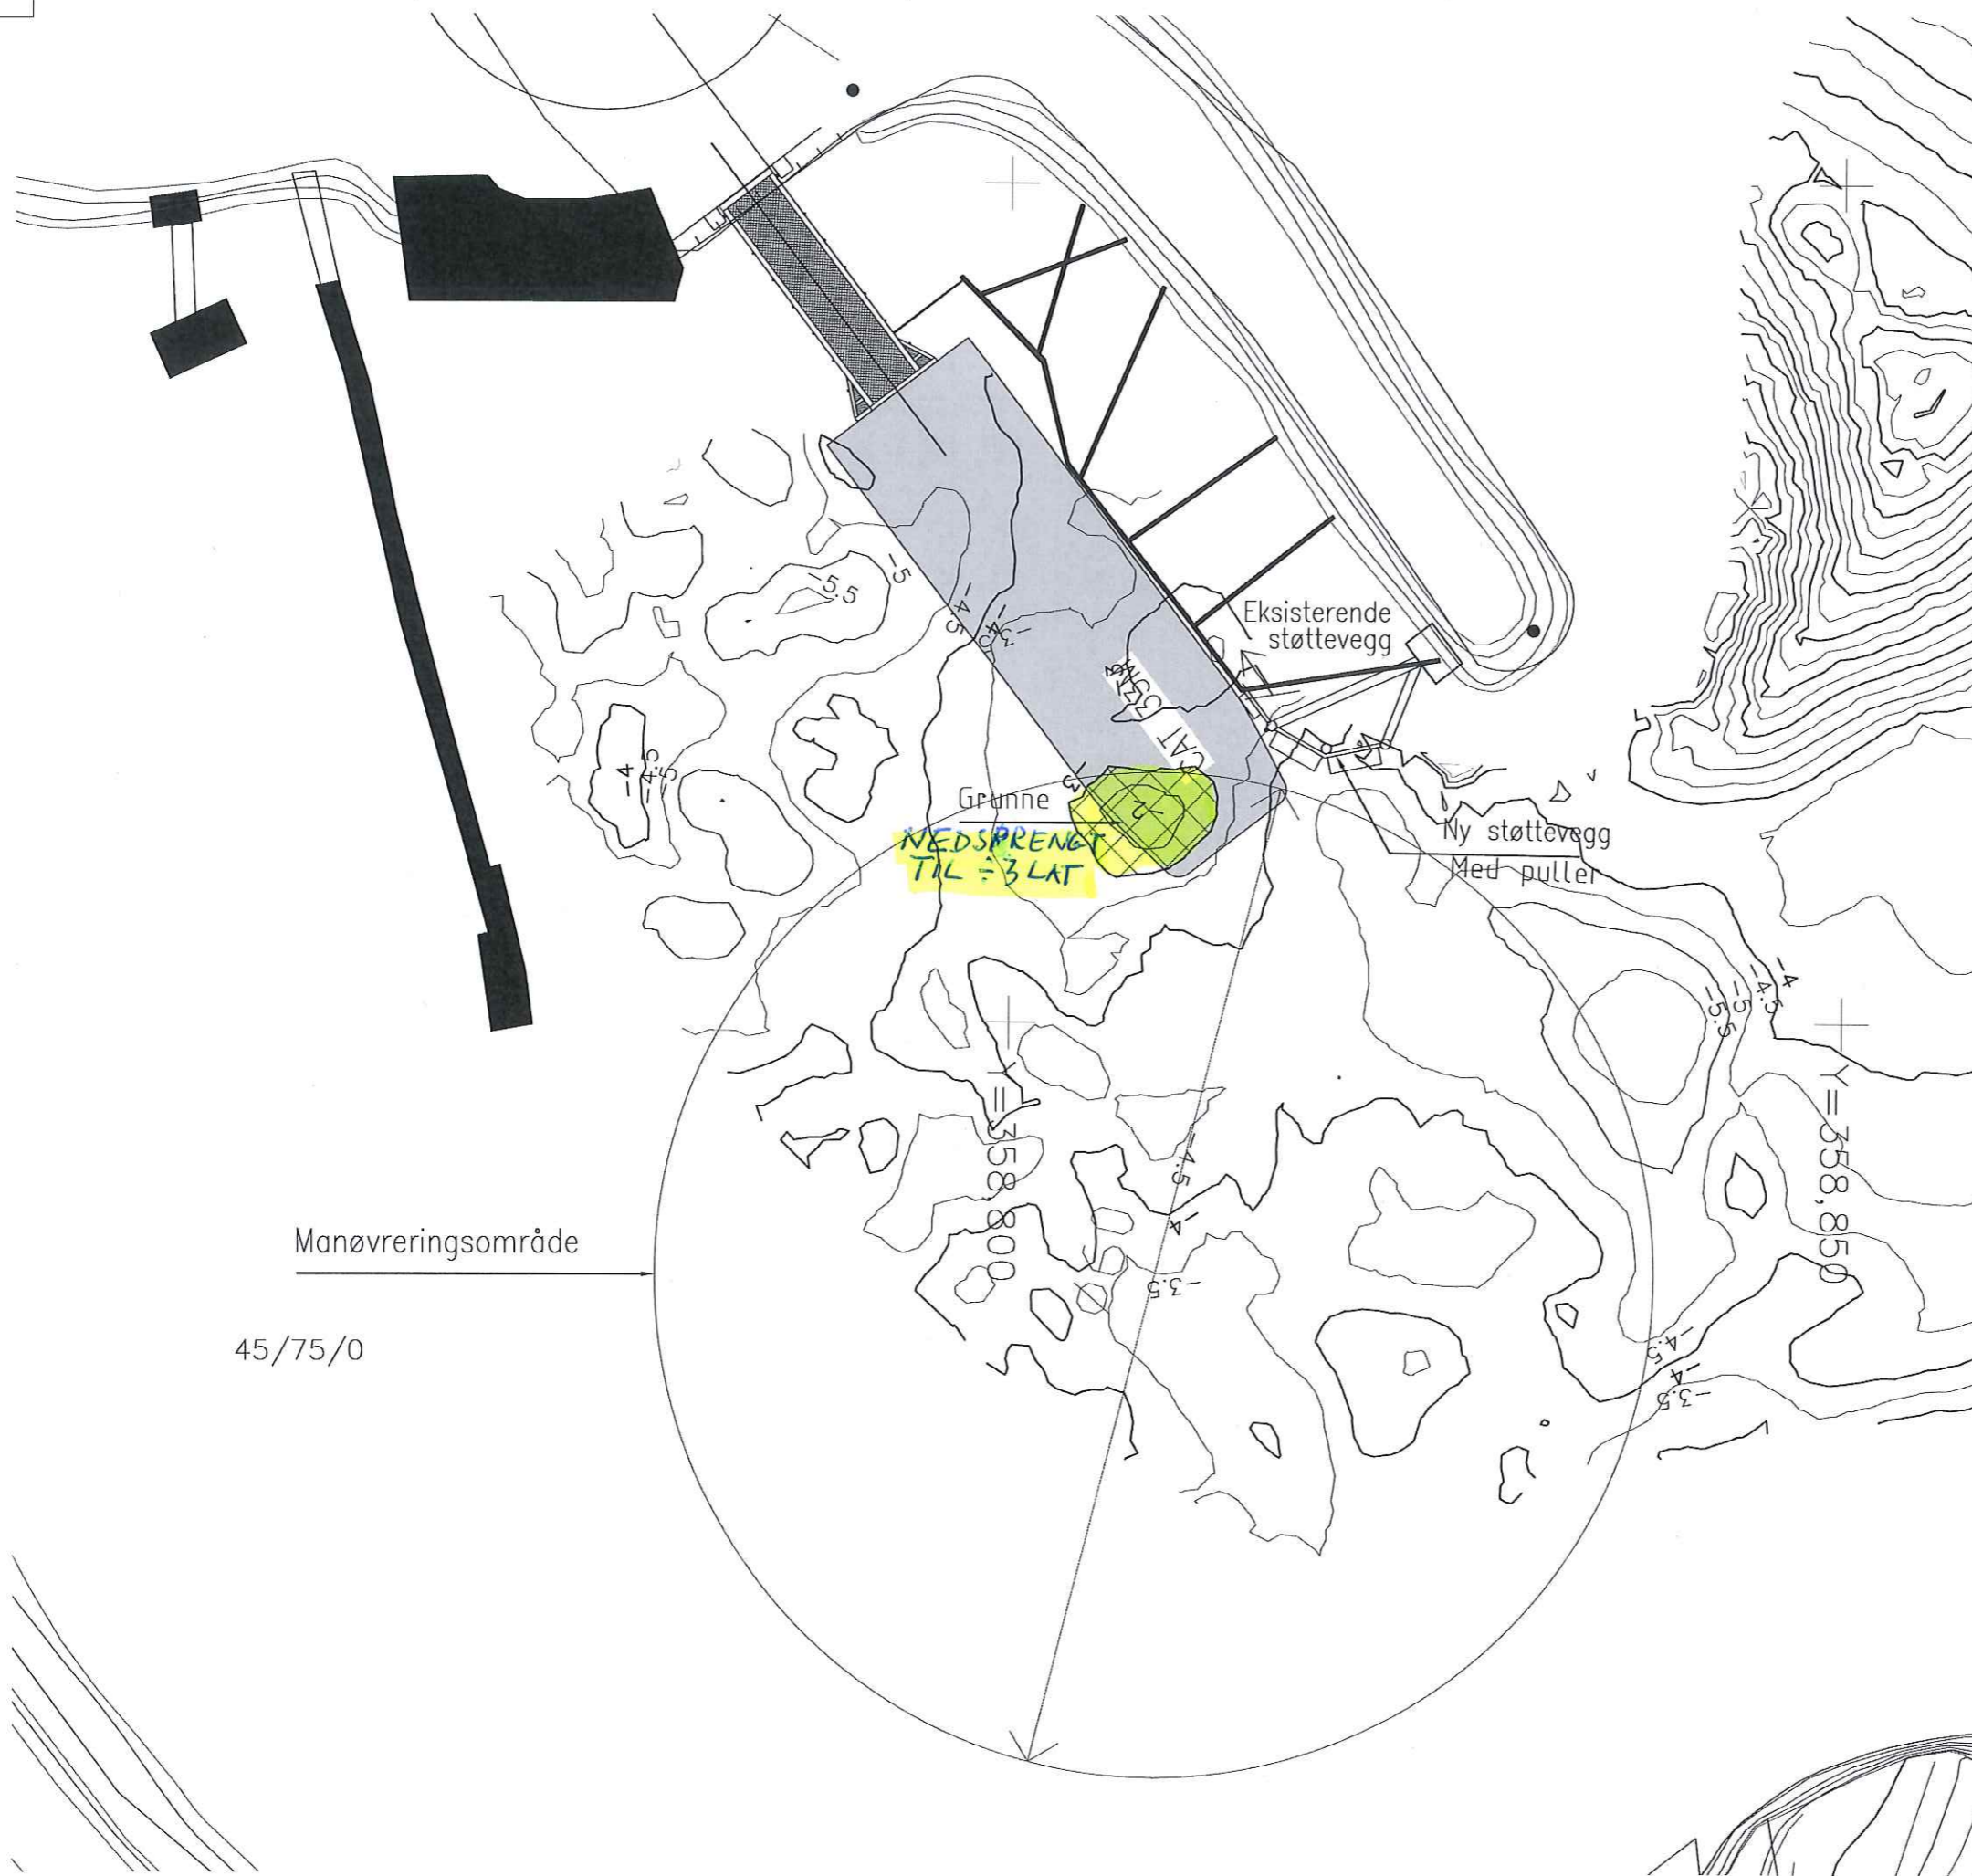

Tegn.no: **K-72-002** Rev.
iVest Consult

Manøvreringsområde
45/75/0

Påført opplysning 26.10.16
[Signature]

ARBEIDSTEGNING

Rev	Anr.	Rev. gjelder	Tegn.	Saksbeh.	Kontr.	Godkj.	Date
			Molestokk			Date	06.06.16
			1:200			Tegn.	gjl
			Hølehet	m		Saksbeh.	geb
			Ersh. for.			Kontr.	avs
			Presj.nr.	2014081		Godkj.	geb
			Tegn.no:	K-72-002		Fag.	Konstr.
			Dok.no:			Rev.	
						Arkiv.no:	avs