


EKSISTERENDE BYGNING

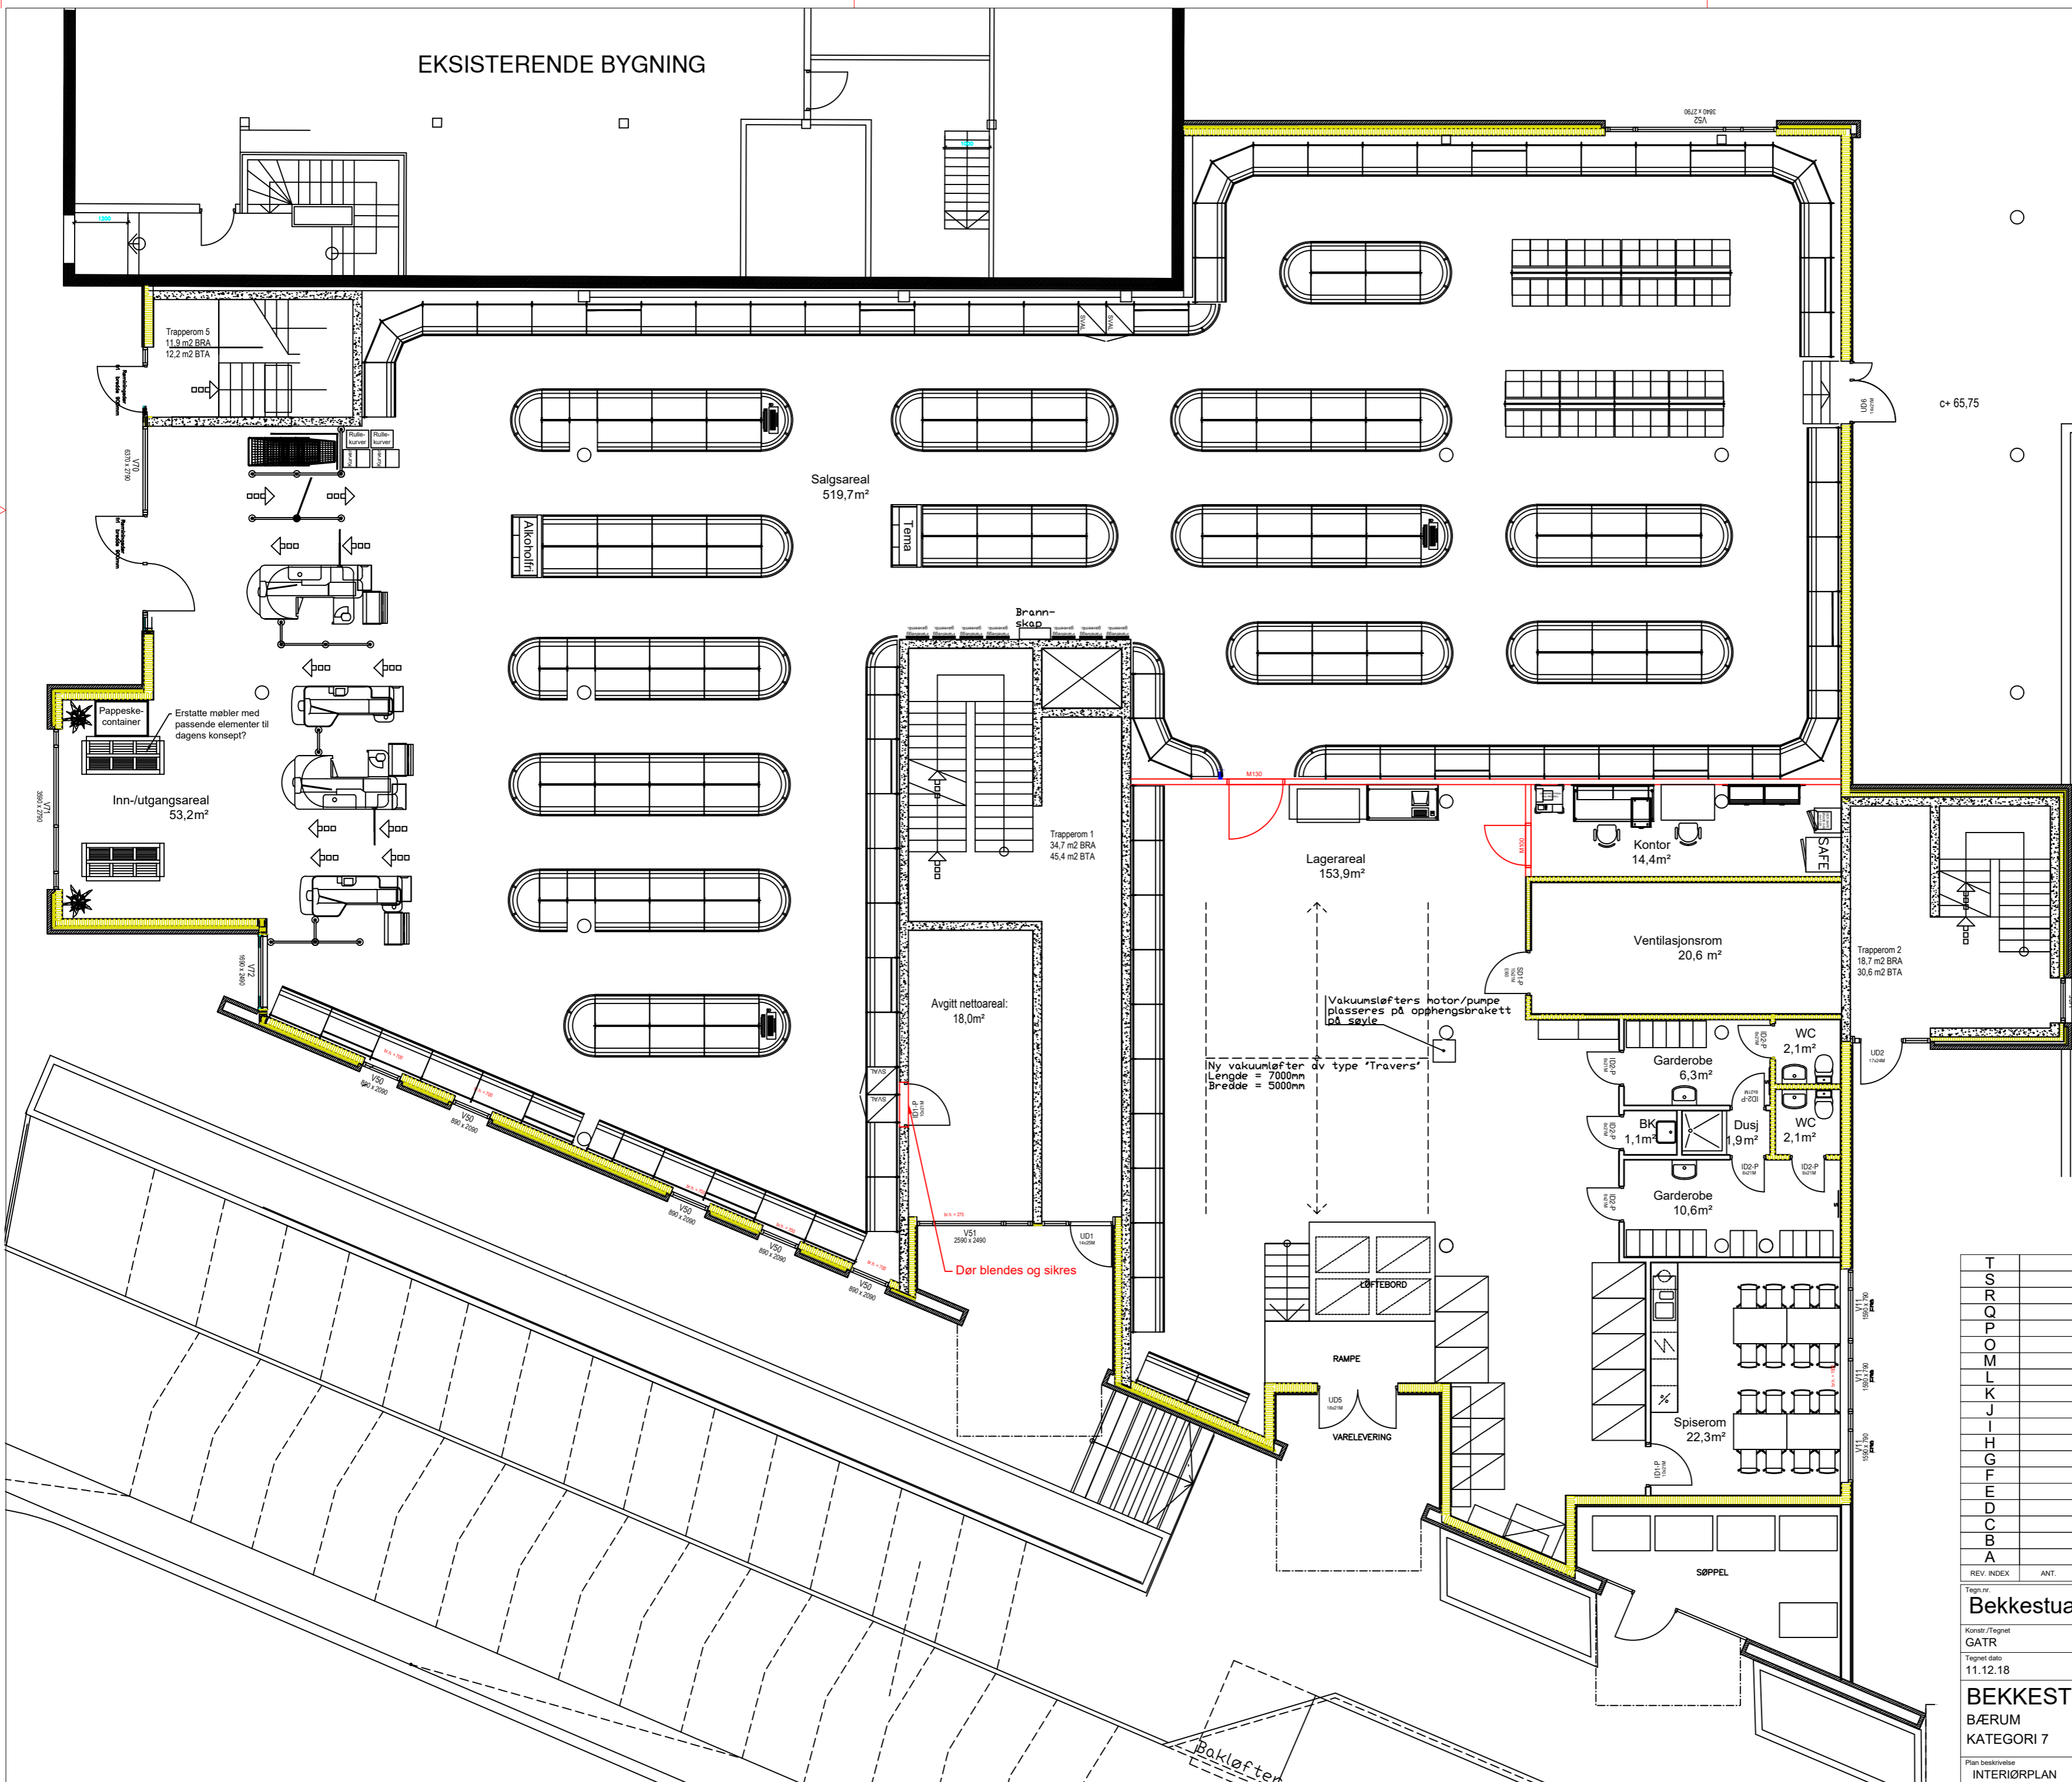

AREALOVERSIKT:

Inn/utgangsareal	53,2m <sup>2</sup>
Salgsareal	519,7m <sup>2</sup>
Lagerareal	153,9m <sup>2</sup>
Kontor	14,4m <sup>2</sup>
Spiserom	22,3m <sup>2</sup>
Smakerom	22,2m <sup>2</sup>
D.gard.	10,6m <sup>2</sup>
Wc-D	2,1m <sup>2</sup>
H.gard.	6,3m <sup>2</sup>
Dusj	1,9m <sup>2</sup>
B.K.	1,1m <sup>2</sup>
<b>NETTOAREAL:</b>	<b>807,7m<sup>2</sup></b>
<b>BRUTTOAREAL:</b>	<b>832,0m<sup>2</sup></b>

Ny vakuumløfter av type "Travers"  
Lengde = 7000mm  
Bredde = 5000mm

Vakuumløfters motor/pumpe plasseres på opphengsbrakett på søyle

T	Rev. plantegning, redusert areal, fjernet svalrom	GATR	12.12.18
S	Endret på innredning	GATR	21.08.18
R	Ombygging/omprofilering	GATR	20.08.18
Q	Arealoversikt	MANY	31.08.15
P	Søyle i D.gard og flyttet lastebil	TAA	01.09.09
O	Ny vakuumløfter av typen "travers"	TAA	09.10.08
M	Nye reoler i salgs og lagerareal	TAA	24.11.03
L	Veggreol, flyttet info, brosjyre og reoler	TAA	25.08.03
K	Endr av reoler. Ups og Elt i tekn.rom	TAA	19.06.03
J	Målsatt åpning i vegg ved infodiask	TAA	13.06.15
I	Drop-safe i kontor og 3-fas kontakter	TAA	10.06.03
H	Endring ved Infodisk	TAA	12.05.15
G	Brannskap mot vegg mot trapp	TAA	02.05.03
F	Endring plassering av kassadisker	GSRR	25.09.02
E	Hestra+reoler+rev himling/belysning	GSRR	29.01.03
D	Himling/belysning+Elektro	GSRR	25.09.02
C	Nytt ark. grunnlag/delvis ny planløsning	TFA	23.09.02
B	Vegg ved løftebord	TFA	11.03.02
A	Himling/Belysning+El	GSRR	29.01.02

Tegnr.: **Bekkestua-736-T**

Konstr./Tegnet GATR	Godkjent av ATB	<b>VINMONOPOLET</b> AKERSGATA 51 Pb. 6953 St. Olavsplass, 0130 Oslo
Tegnet dato 11.12.18	Godkjent dato 12.12.18	
<b>BEKKESTUA</b> BÆRUM KATEGORI 7		Erstatet av: Bekkestua-736-S Målestokk 1:200
Plan beskrivelse INTERIØRPLAN		Erstatet av: Ark.størrelse A2