7
6
5
4
3
2
1
A
B
C
D
32
31
30
29
28
27
5400
5400
5400
5400
5400
5400
5400
3600
11000
10000
FALL 1:40
FALL 1:40
FALL 1:40
SLUK
TS-2
SLUK
TS-1
SPV-01d
Lufter også SPV-01c
SPV-01a
SPV-01b
110MA.SPV
Lufting fettutskiller
TRYKKSETTINGSAGGREGAT
1055
1050
900
1100
KILER
VISER TIL GESIMSDETALJ B1 00

INDEX	DATO	REVISJON	TEGN.	KONTR.	GODKJ.
B	08.11.08	Som bygget	COS	ROS	
A	08.01.08	Trykksettningsaggregater	COS	ROS	

SKISSEPROSJEKT
SØKNAD OM RAMMETILLATELSE
FORPROSJEKT
ANBUDSTEGNING
ARBEIDSTEGNING
DOKUMENTASJONSTEGNING

Tegningsnummer: Eiendom	Byggnummer	Etasje/plan	Akter/Tag	Systemkode	Type	Løpenr.	Status	REVISJON
	B1	H04	V	300	P0	01	E	B

Prosjekteringsgruppe:

TE1:	Heimdal Entreprenør as
ARK:	Arkitektgruppen lille frøen as
IARK:	Spor arkitekter as
LARK:	Bjørbekk & Lindheim as
RIB:	Myklebust as
RIG/BRANN/AKU:	Multiconsult as
TE2:	Gunnar Karlsen as
RIV/RIE:	Hjellnes Consult as

Lokaliseringsfigur:

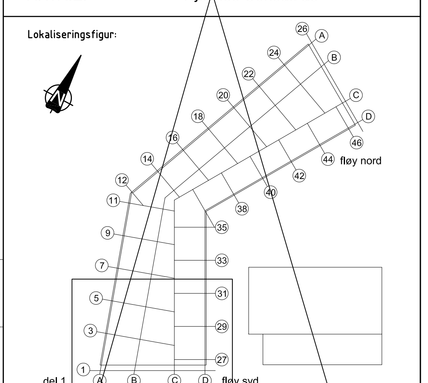

Akershus fylkeskommune — Bygge- og eiendomskontoret

Tittel:
32500
MAILAND VGS

PLAN H04 SYDFLØY, DEL 1
VVS-anlegg

Godkjent
Kontroll prosjekt Sign. KES | Kontroll ROS
Filnavn: B1-H03-V-300-P0-01-0
Dato
Målestokk: 1:50
Kontroll utførende Sign. | Kontroll

Tegningsnummer: Eiendom	Byggnummer	Etasje/plan	Akter/Tag	Systemkode	Type	Løpenr.	Status	REVISJON
	B1	H04	V	300	P0	01	E	B