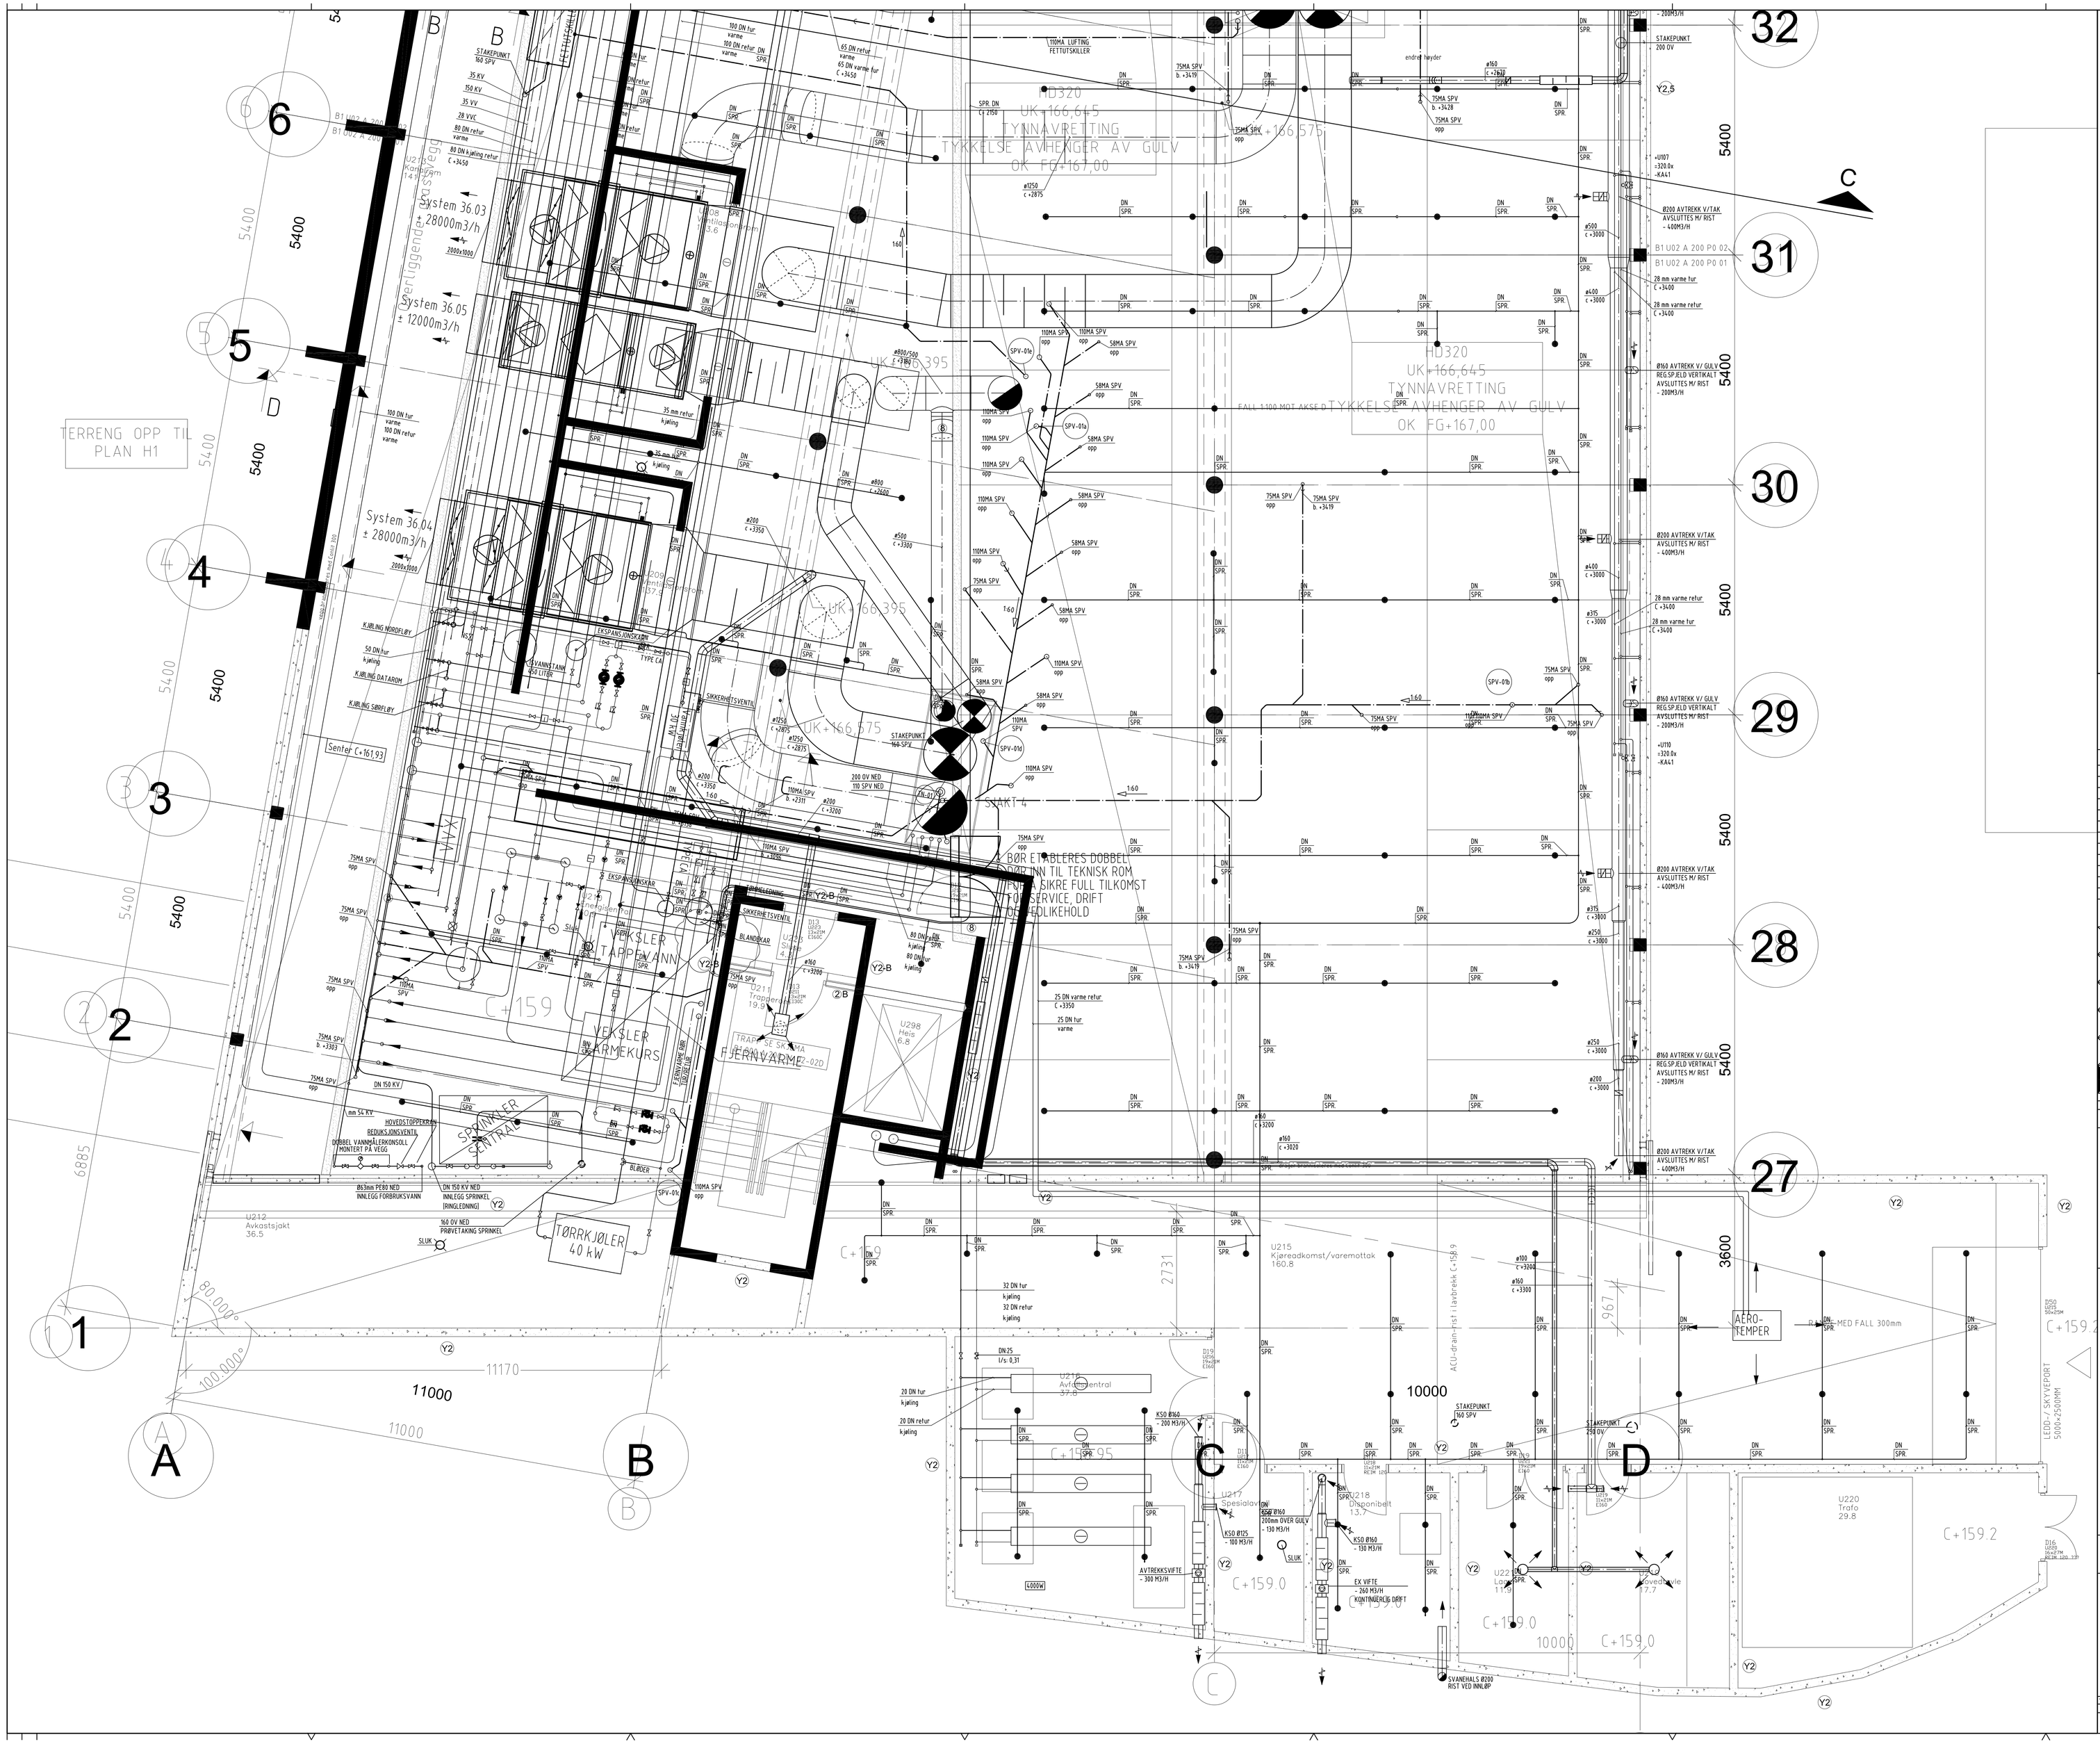

Sprinkle over og under himling
på samme sted
Sprinkel over himling
Sprinkel i himling
Sidevall. avsluttes 2,4m over ferdig gulv
=360.01 -KA50 VAV-spjeld
=320.01 -KA40 Motorventil for radiatorer
=300.01 -RT60 Temperaturføler (felles med CO2)
=360.01 -RP40 Trykkføler

INDEX	DATO	REVISJON	TEGN.	KONTR.	GODKJ.
E	09.10.08	Som bygget	COS	ROS	
D	23.04.08	VAV-merking	COS	ROS	
C	14.03.08	Kjøling	COS	ROS	
B	12.12.07	TEKNISK ROM	COS	ROS	
A	20.08.07	DIVERSE ENDRINGER. DELVIS OMPROSJEKTERING	ASJ	ROS	

SKISSEPROSJEKT
SØKNAD OM RAMMETILLATELSE
FORPROSJEKT
ANBUDSTEGNING
ARBEIDSTEGNING
DOKUMENTASJONSTEGNING

Tegningsnummer: Eiendom	Byggnummer	Etas je/plan	Akter/Fag	Systemkode	Type	Løpenr.	Status	REVISJON
B1	U03	V	300	P0	01	E		E

Prosjekteringsgruppe:

TE1:	Heimdal Entreprenør as
ARK:	Arkitektgruppen lille frøen as
IARK:	Spor arkitekter as
LARK:	Bjørbekk & Lindheim as
RIB:	Myklebust as
RIG/BRANN/AKU:	Multiconsult as
TE2:	Gunnar Karlsen as
RIV/RIE:	Hjellnes Consult as

Lokaliseringsfigur:

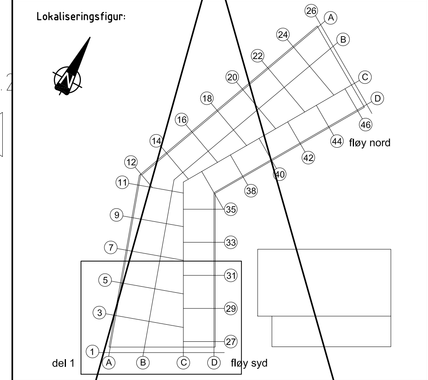

Akershus fylkeskommune — Bygge- og eiendomskontoret

Godkjent

Tittel:
32500
MAILAND VGS

PLAN U02, SYDFLØY, DEL 1
VVS-anlegg

Kontroll prosjekt Sign.	Kontroll
ASJ	ROS

Filnavn: B1-U03-V-300-P0-01-0
Dato: 01.03.07
Målestokk: 150
Kontroll utførende Sign. | Kontroll

Tegningsnummer: Eiendom	Byggnummer	Etas je/plan	Akter/Fag	Systemkode	Type	Løpenr.	Status	REVISJON
B1	U02	V	300	P0	01	E		E