FS01000 - B-02
24.01.2019
Asplan Viak AS
Tegn: GL
KS: JHM

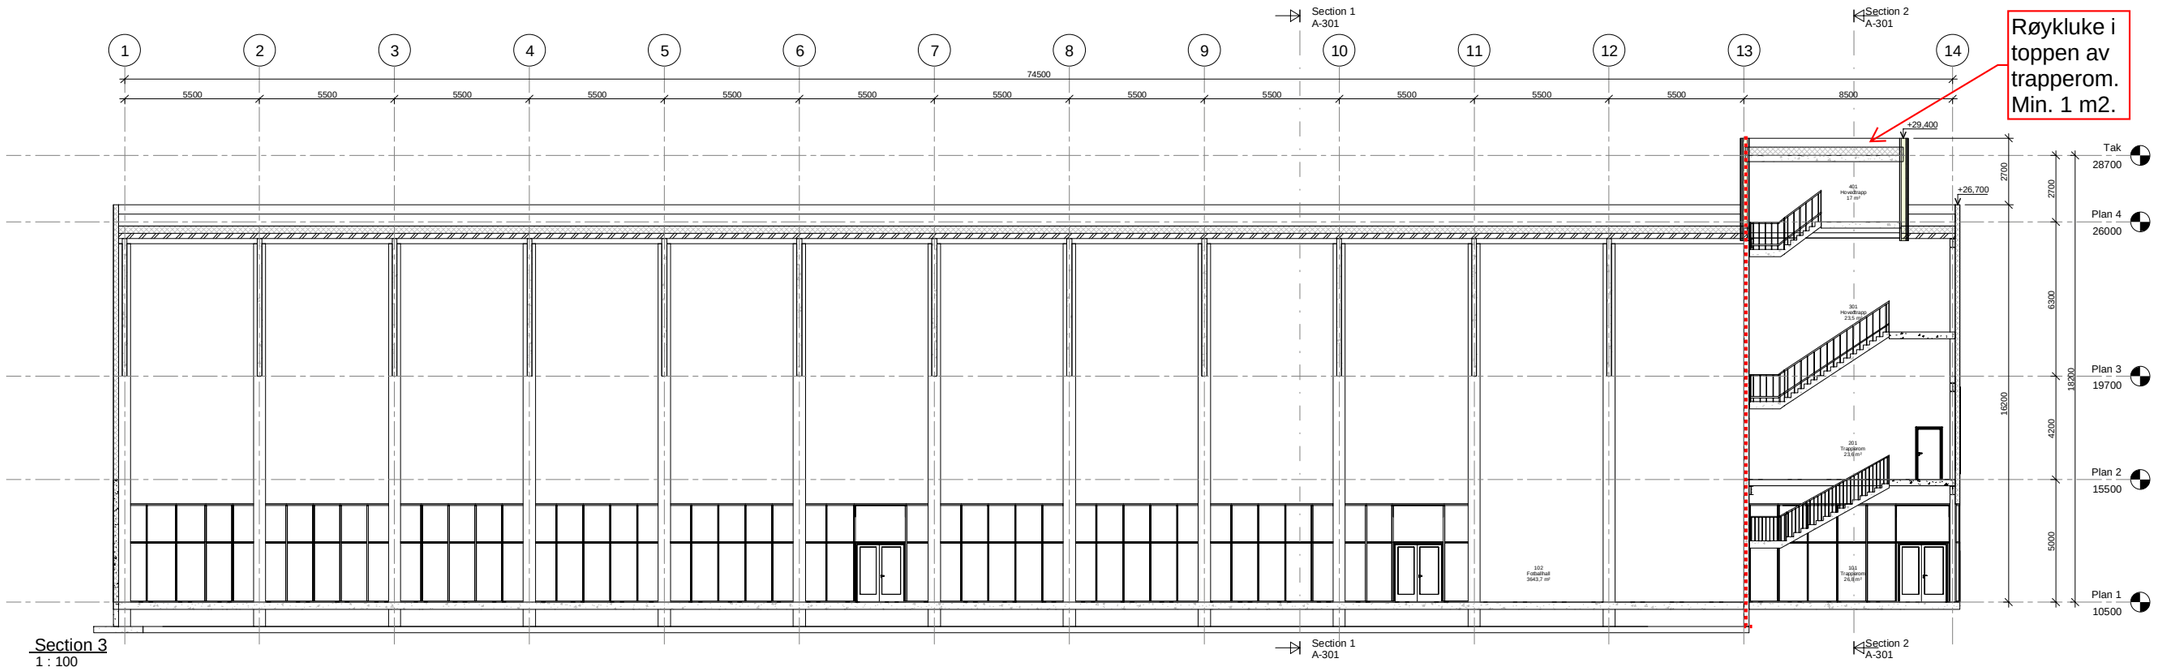

Section 3
1 : 100

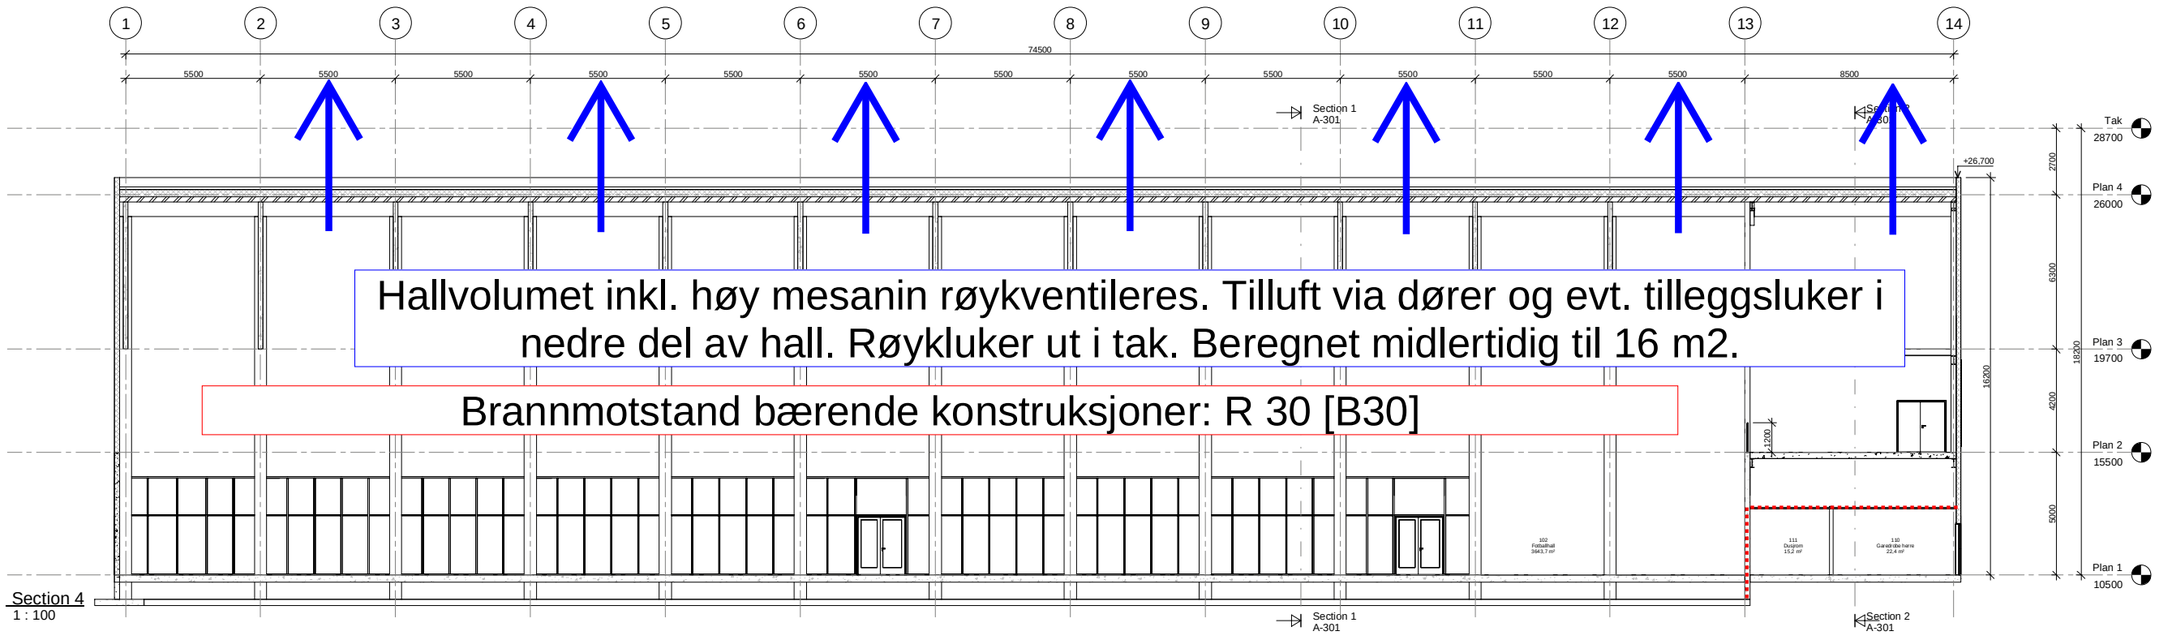

Hallvolumet inkl. høy mesanin røykventileres. Tilluft via dører og evt. tilleggsluker i nedre del av hall. Røykluker ut i tak. Beregnet midlertidig til 16 m2.

Brannmotstand bærende konstruksjoner: R 30 [B30]

Section 4
1 : 100

STATUS: Anbud
TEGNINGSNR: A-302
REV:
TEGNING: Snitt 3 og 4
MÅL: 1 : 100 | DATO: 23.01.19 | SIGN: MV | KTRL: MV
LOKALISERINGSFIGUR:

REV	DATO	MERKNAD/ÅRSAK	SIGN	KTRL

PROSJEKTNAVN: Fotballhall Åssiden
PROSJEKTNR (ALT): 17020
PROSJEKTNR (TNB):
TEGNGRUPPE:
PROSJEKTADRESSE: BOLIGNR:
GÅRDSNR: BRUKSNR: FESTENR: SEKSJONSNR:
TILTAKSHAVER OG PROSJEKTLEDER: Drammen Eiendom KF
BYGGELEDER:
ARKITEKT: Arch Uno AS, Parkveien 43B, 0258 OSLO
Tlf. 22 02 86 0 Fax: 22 21 28 61 E-post: post@archuno.no

arch uno as
arkitektur og prosjektadministrasjon