




FASADE NORD
1:200

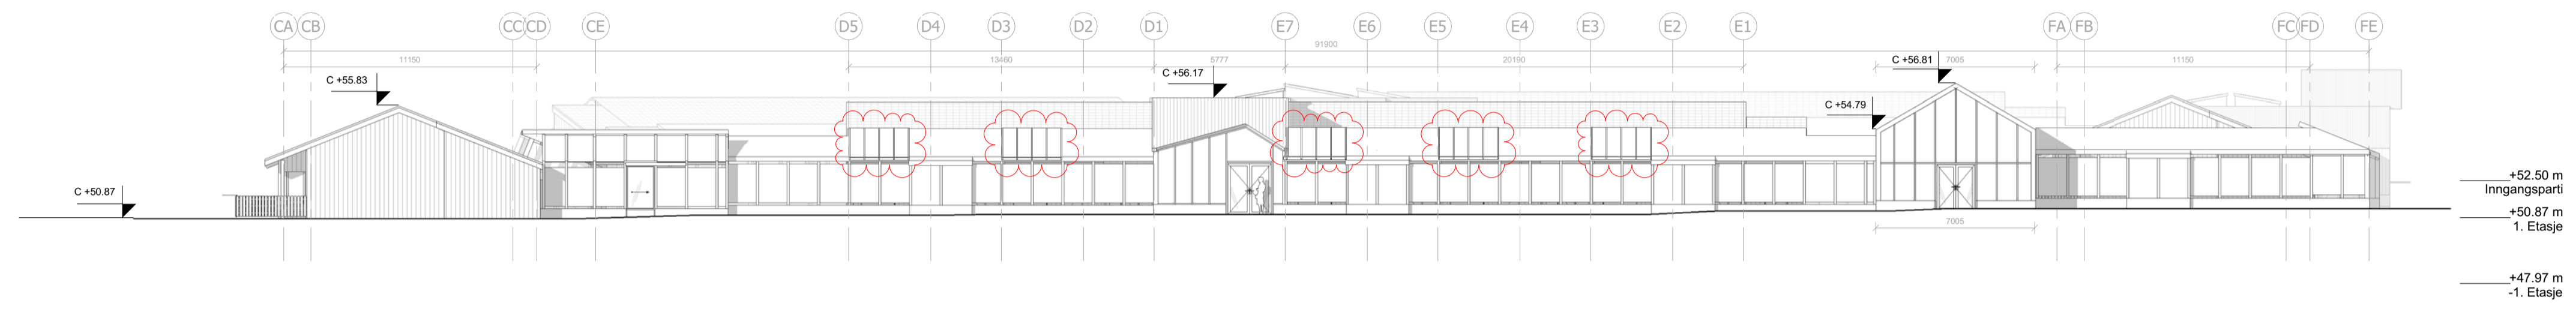


FASADE ØST
1:200

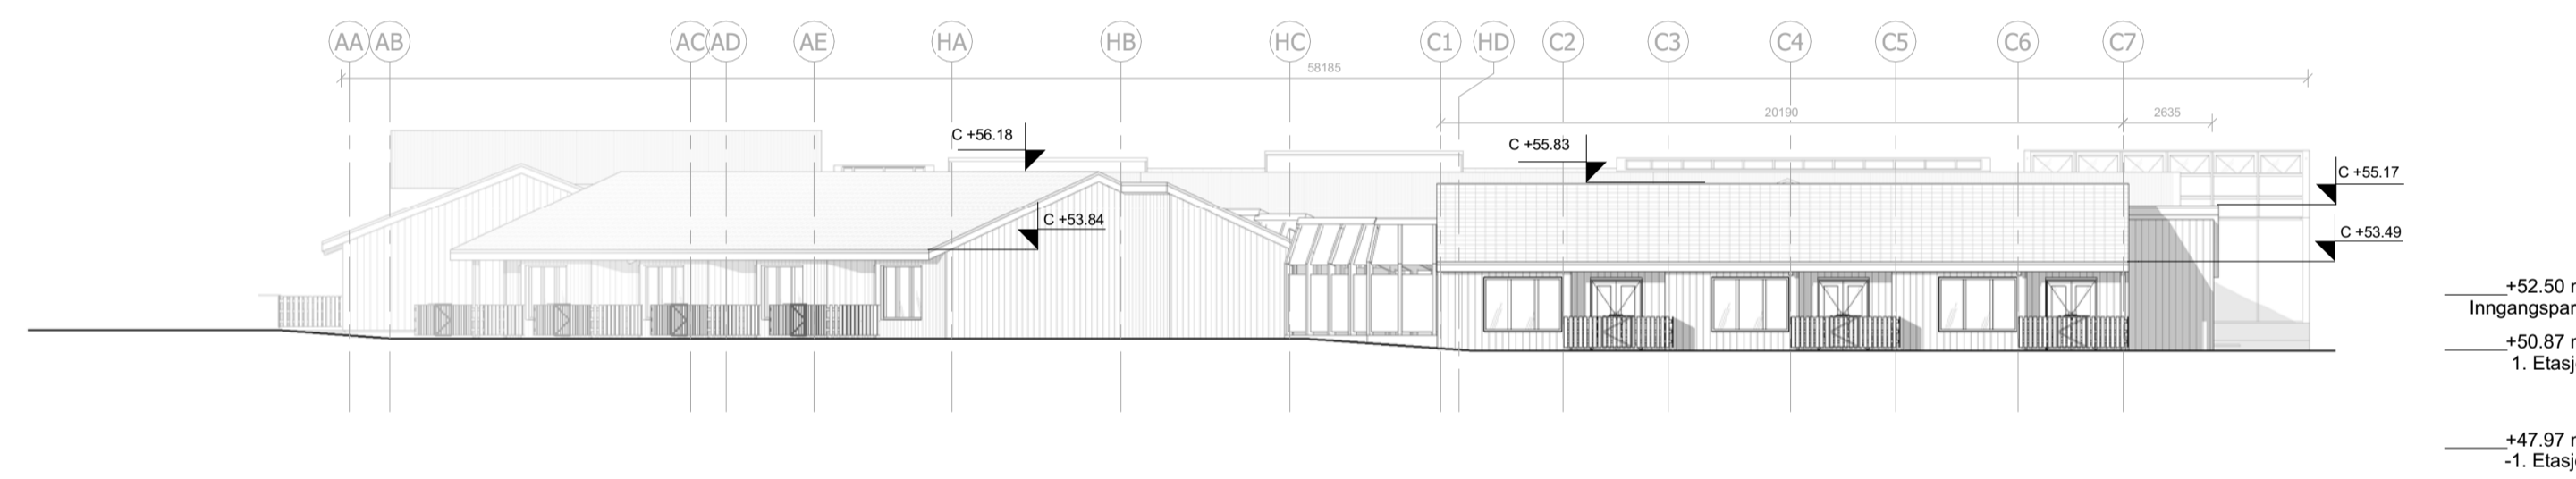

FASADE SØR
1:200

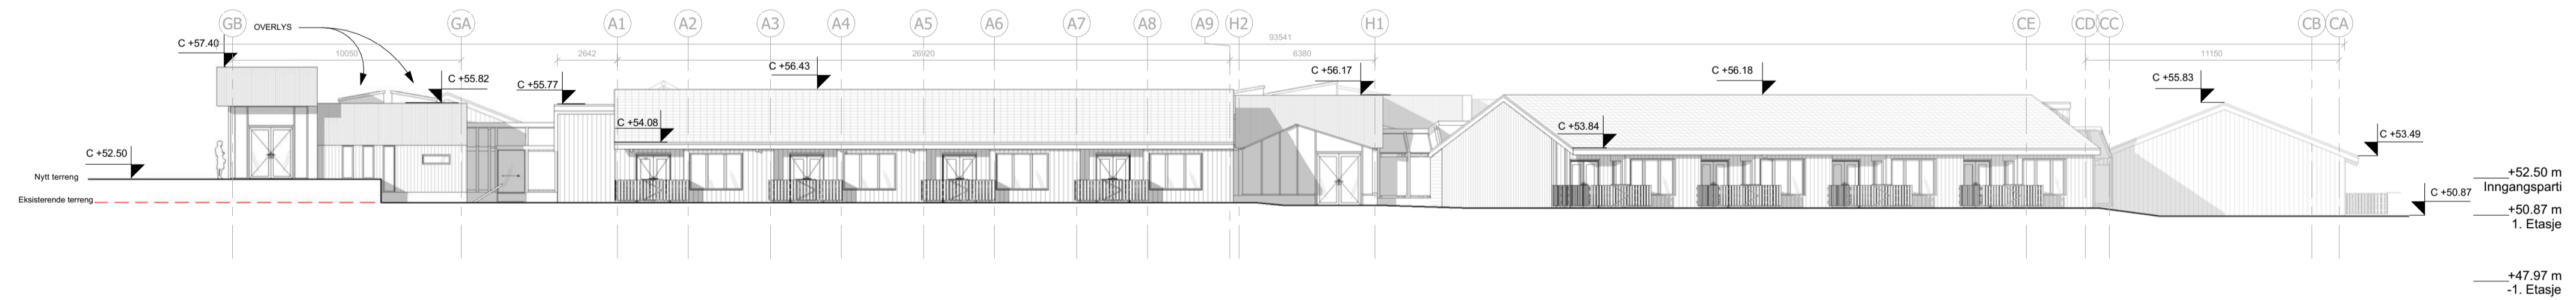

FASADE VEST
1:200

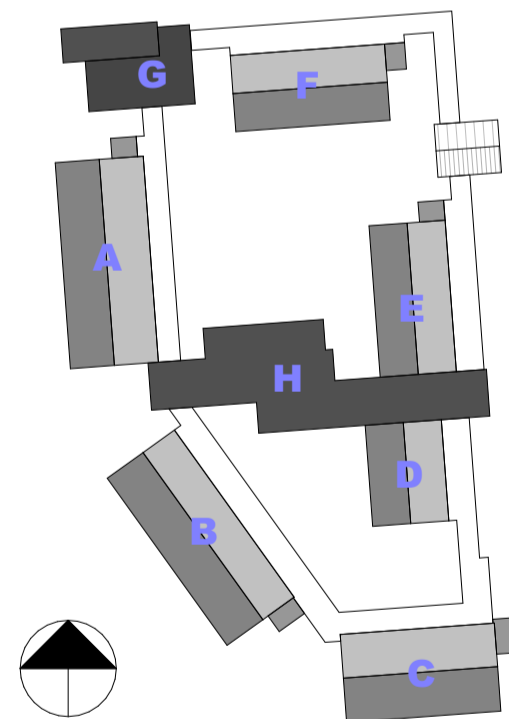

Mad Oslo AS
Nyålsveien 28 0484 Oslo
Telefon: 22 20 40 30
E-post: post@mad.no

revisjon	dato	beskrivelse	Tegn.	SM.	OK.
D01	28-02-2019	Overlys i overdrekket gang marked	LV	TW	AWB
	03-12-2018	Første utgave			

EGM
architecten


Tilskrevet:
Drammen/Etaten K2
Relevansen 21
3211 Drammen

prosjekt A17155.00

Åskollen helse- og omsorgsdistrikt

Rammesøknad G.nr. 26 / B.nr. 234

tegningens navn Fasader revisjon D01

dato	målestokk	format	tegn nummer
28-02-2019	1:200	A1	A-30 01