



SNITT A-A

1 : 200

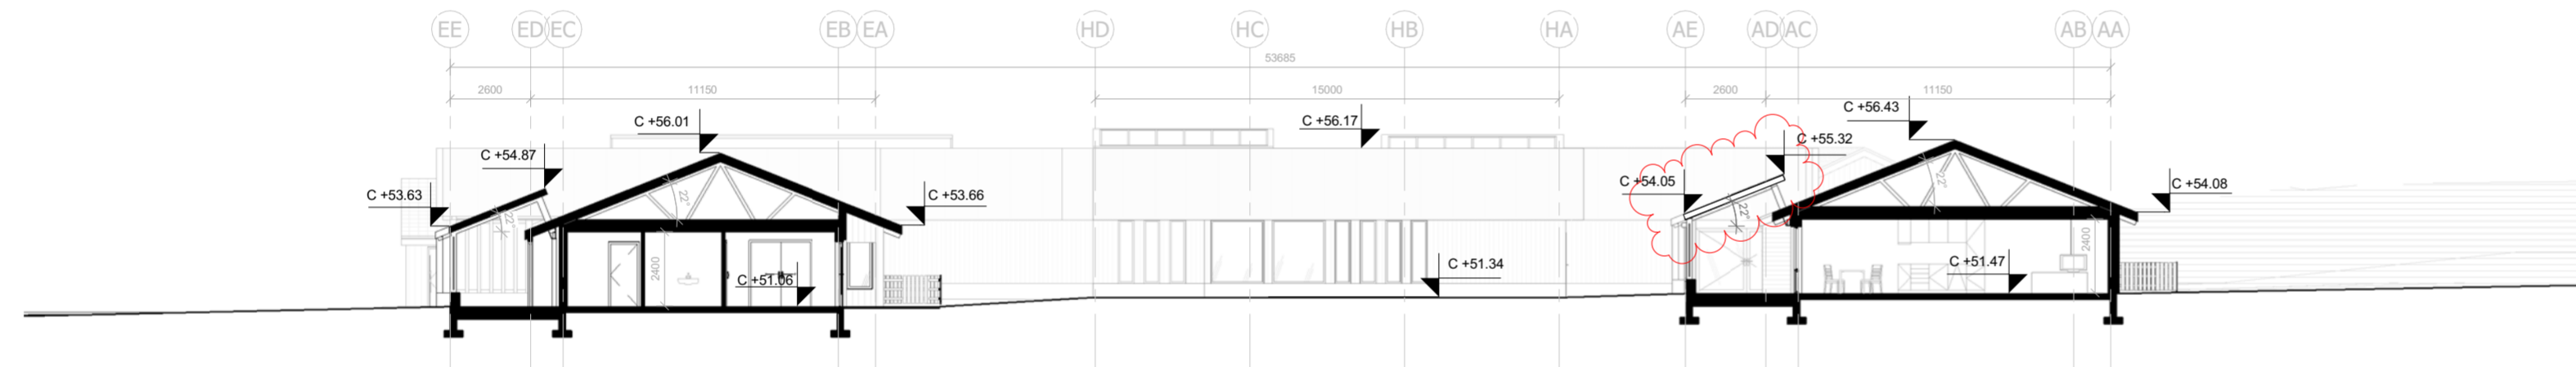

SNITT B-B

1 : 200

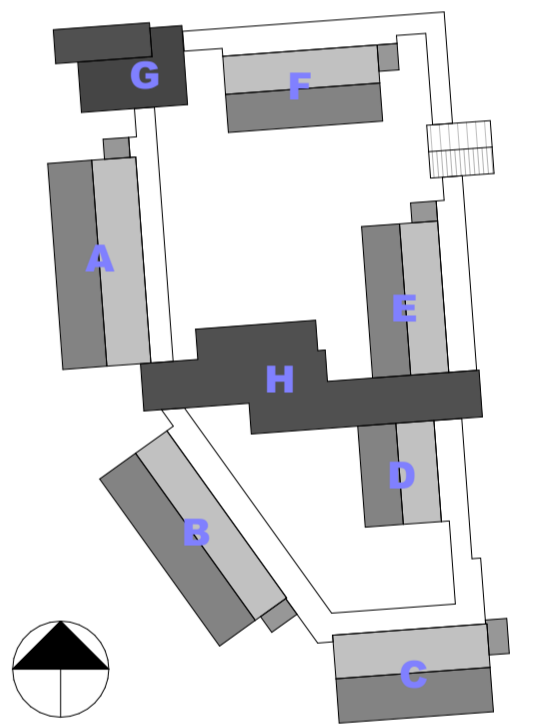

Ansvarlig søker / ARK  
**Mad**

Mad Oslo AS  
Nydalveien 28 0484 Oslo  
Telefon: 22 20 40 30  
E-post: post@mad.no

D01 28-02-2019 Overlys i overdekket gang markert LV TW AWB

03-12-2018 Første utgave

revisjon	datum	beskrivelse	Tegn.	SM.	OK.



Wilgenbos 20  
3311 JX Dordrecht  
Postbus 298  
3300 AG, Dordrecht  
+31 78 6330 660  
info@egm.nl  
www.egm.nl  
gecertificeerd ISO 9001, 14001

Tilakshaver:  
Drammen Eiendom KF  
Ilebergveien 21  
3011 Drammen

prosjekt prosjektnummer

Åskollen helse- og omsorgsdistrikt A17155.00

fase  
Rammesøknad G.nr. 26 / B.nr. 234

tegningsnavn Snitt revisjon D01

dato	målestokk	format	tegn.nummer
28-02-2019	1:200	A2	A-20 01