


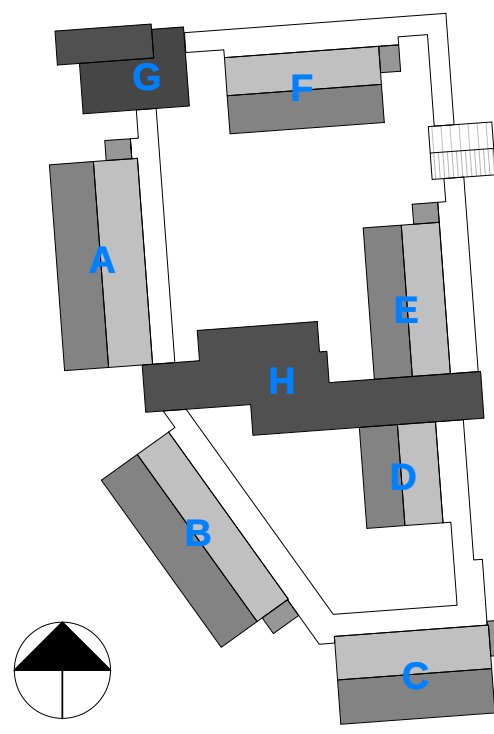

EGM
architecten

Willemsbos 20
2311 JK Dordrecht

Postbus 266
3300 AG, Dordrecht
+31 78 6330 680

info@egm.nl
www.egm.nl

gecertificeerd ISO 9001, 14001



Tilskudshaver:
Grammen Elendorn 127
Elsbeegweel 21
3011 Grammen

prosjektnummer

A17155.00

1. Etasje

A-10-01

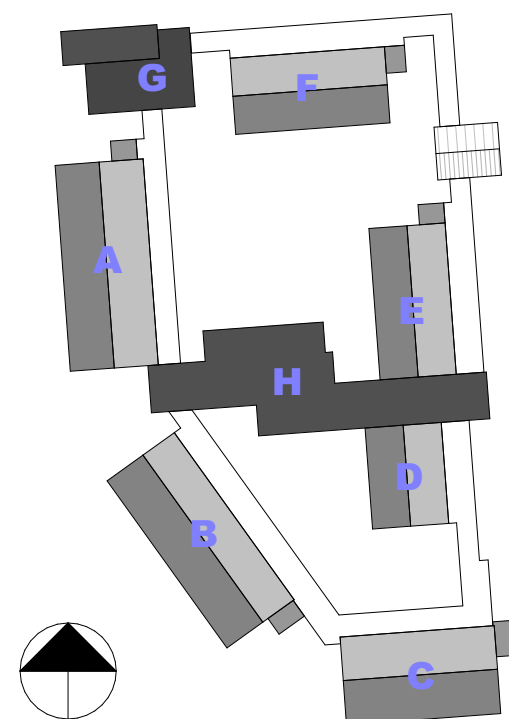
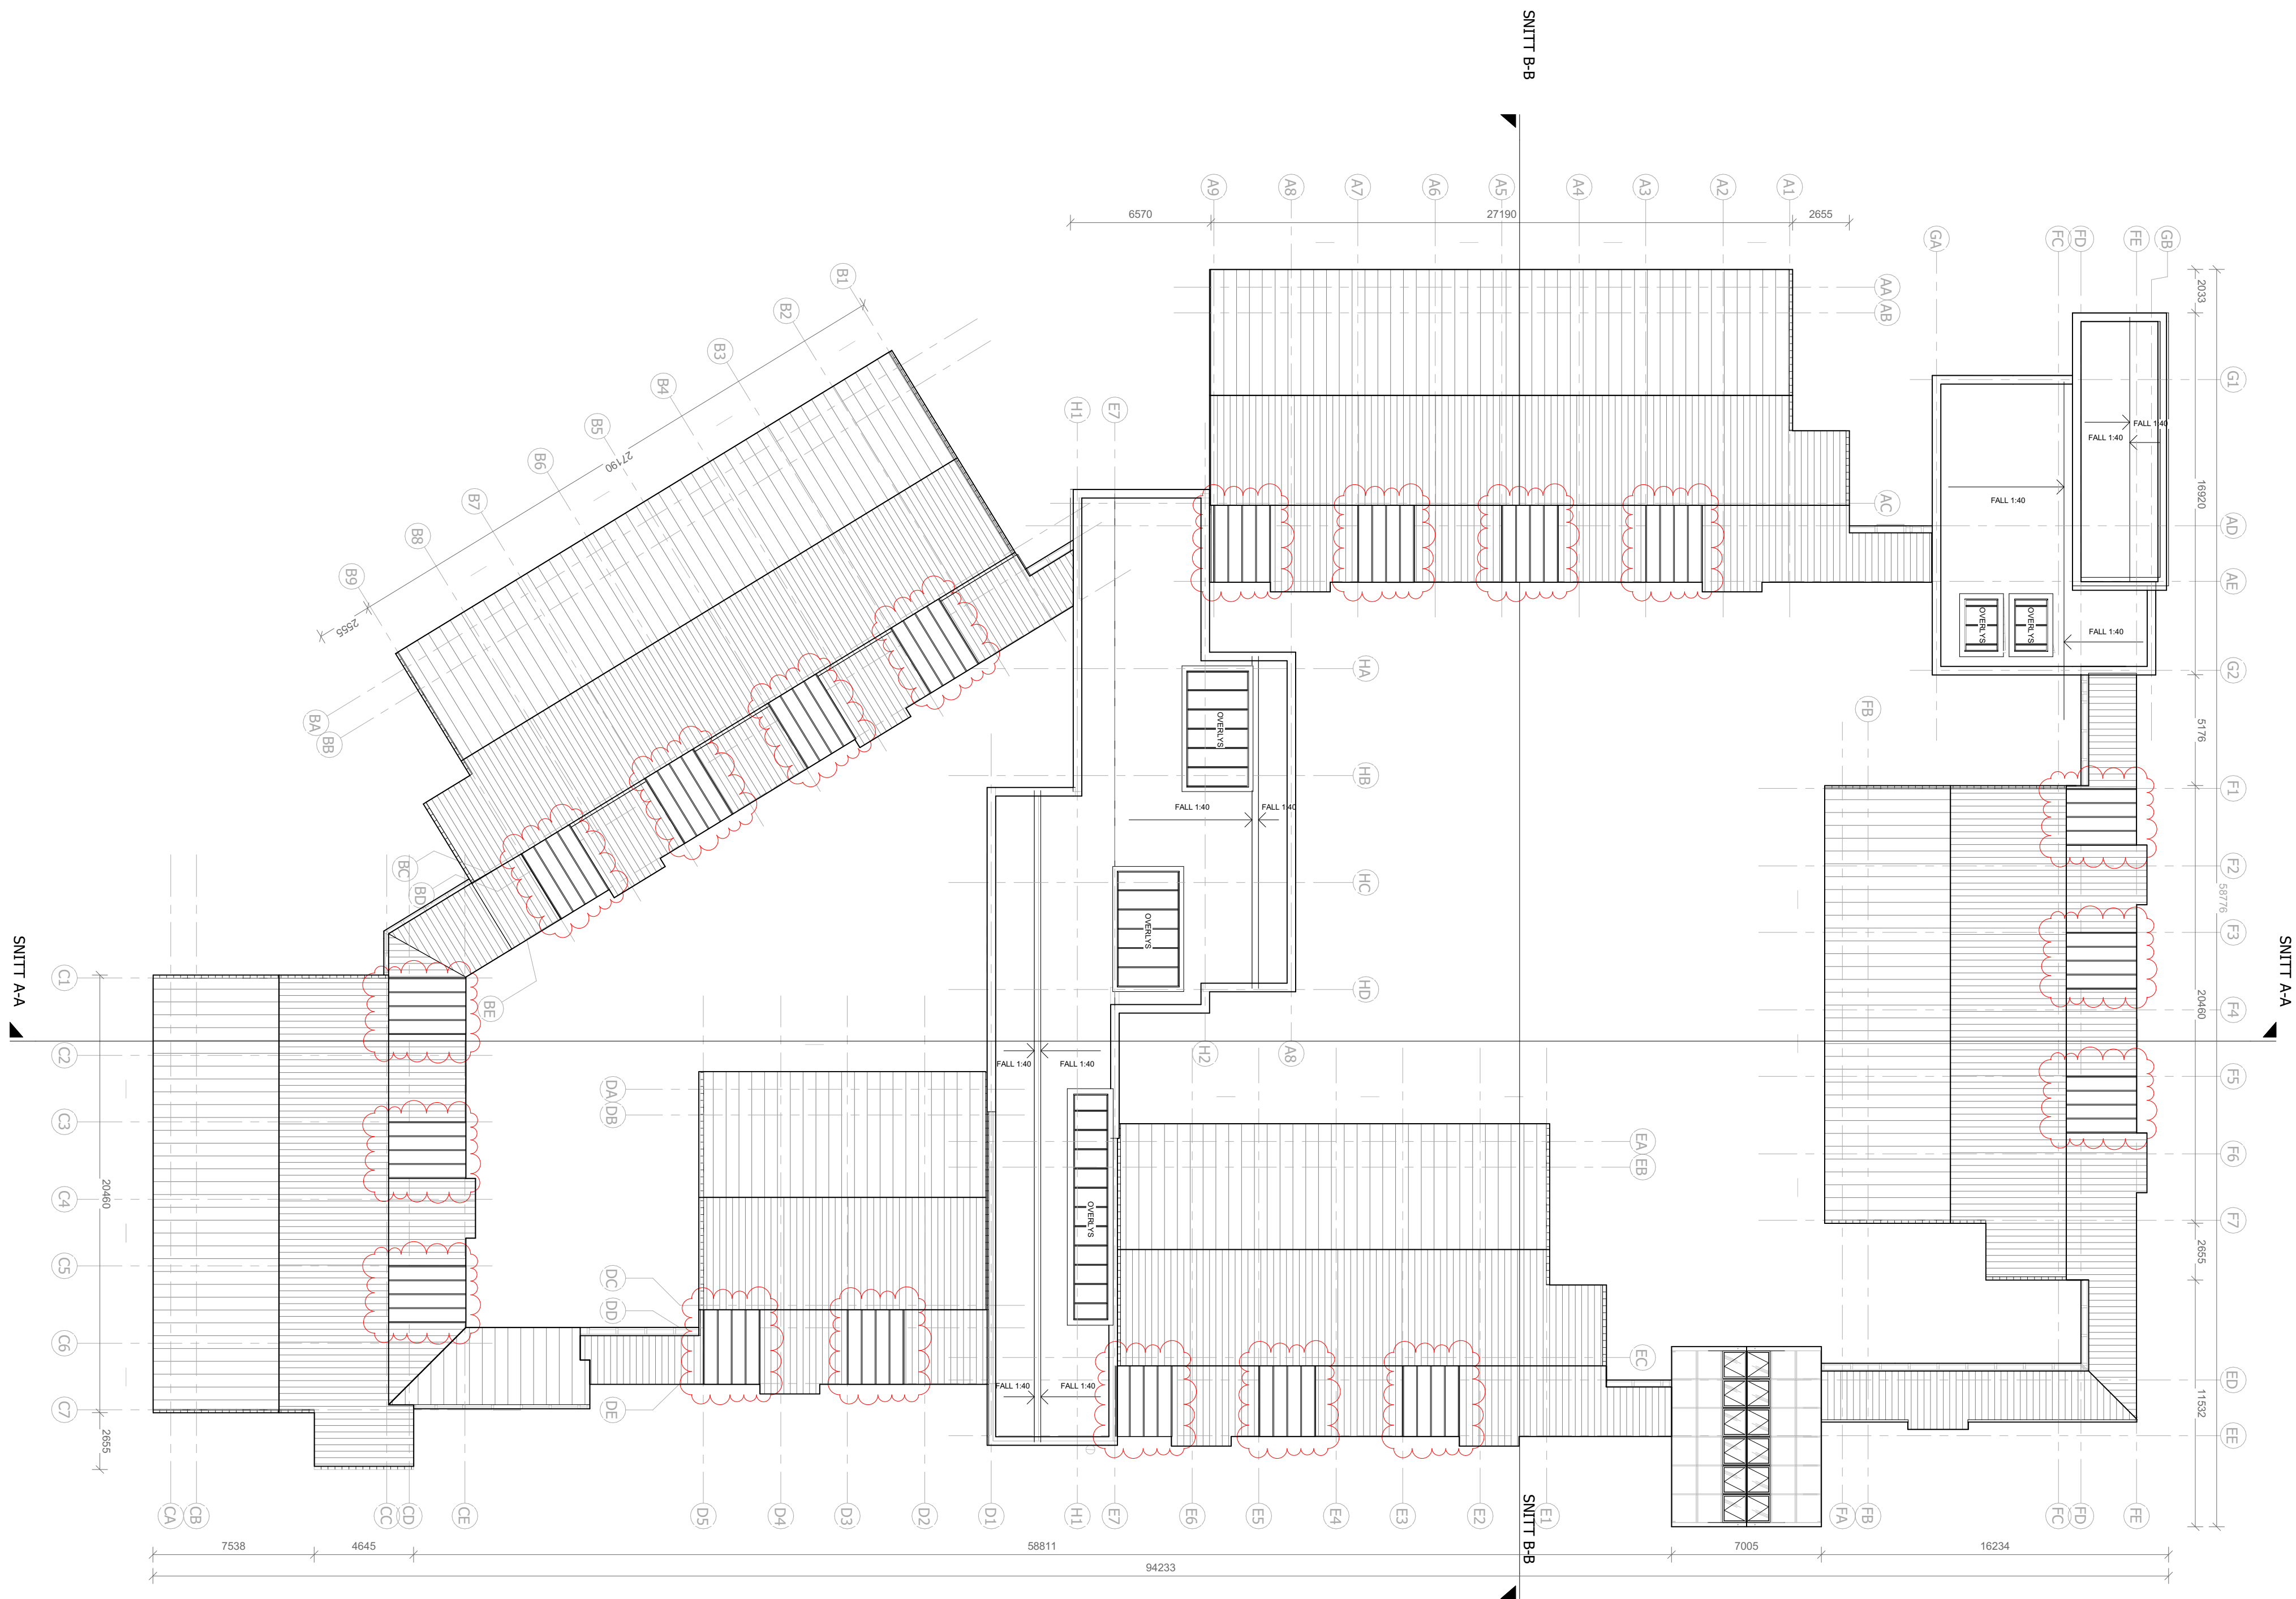


Ansvarlig arkitekt / ARK
Mad

Mad Oslo AS
Nydelveien 28 0484 Oslo
Telefon: 22 20 40 30
E-post: post@mad.no

D01	28-02-2019	Overlys i overdekket gang marked	LV	TW	AWB
	03-12-2018	Første utgave			
revisjon	datum	beskrivelse	Tegn.	SM.	OK.
			prosjektnummer		
Vilgerode 20 2011 AS, Dordrecht Postboks 208 3300 AG, Dordrecht +31 78 6330 690 info@egm.nl www.egm.nl geacertificeerd ISO 9001, 14001			Tittelshaver: Drammen Elendum KF Isbergveien 21 2011 Drammen		

Åskollen helse- og omsorgsdistrikt			A17155.00		
Rammesøknad			G.nr. 26 / B.nr. 234		
Takplan			D01		
dato	målestokk	format	tegn.nummer		
28-02-2019	1:200	A1	A-10 02		

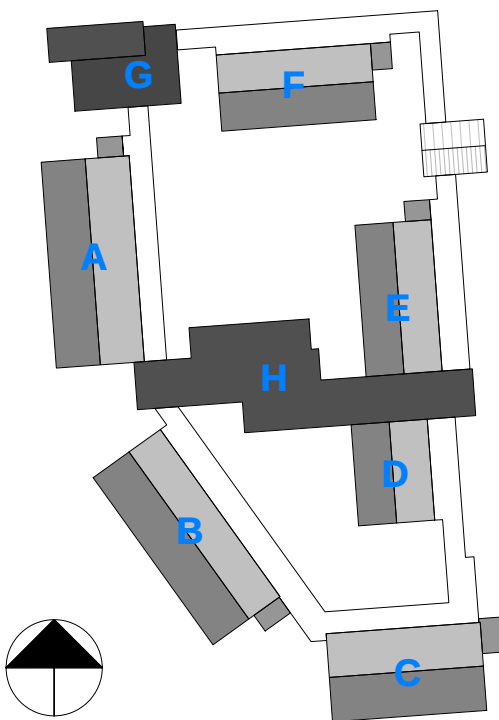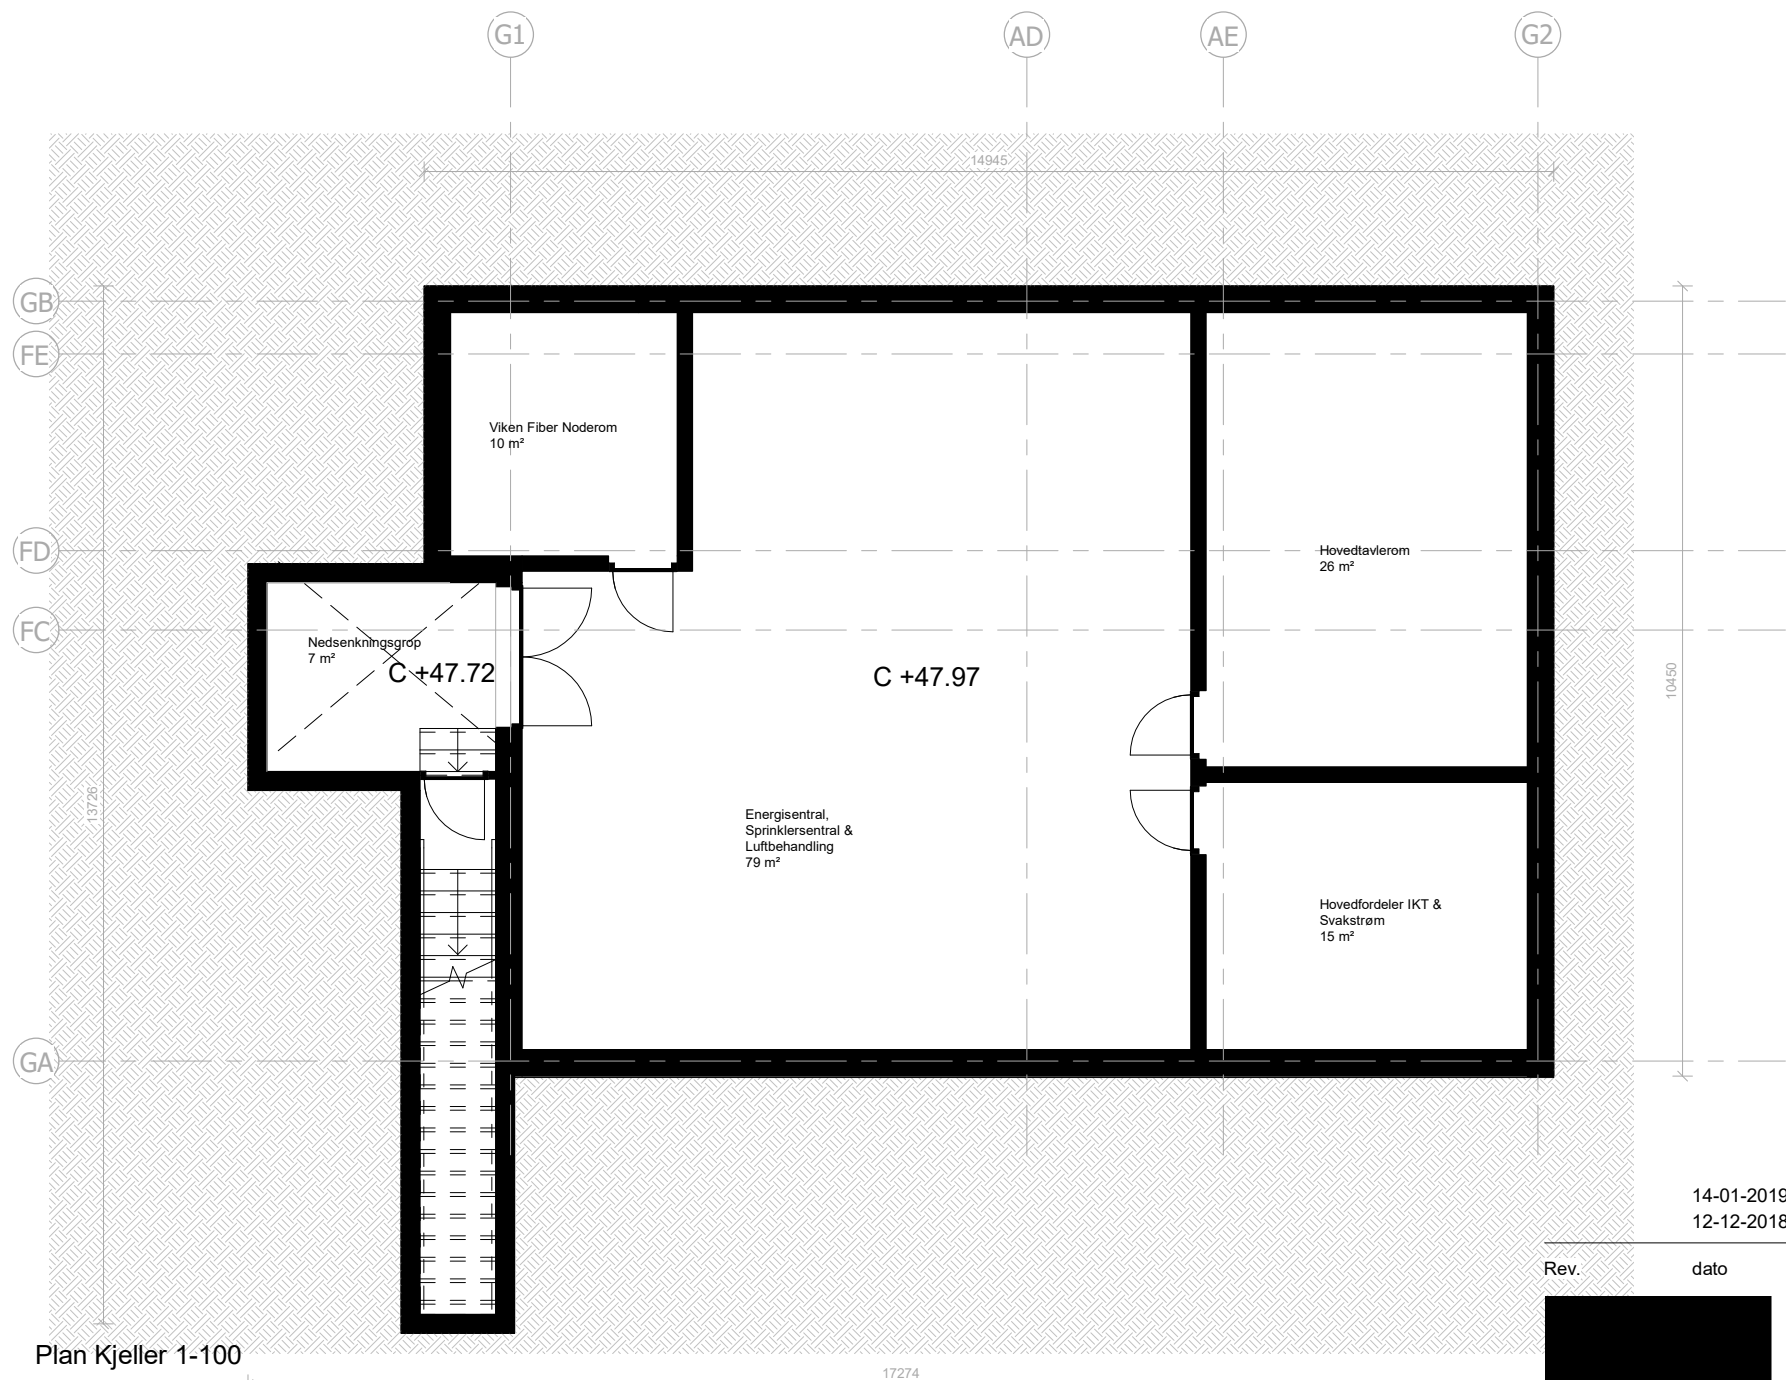

14-01-2019 Revidert utgave
12-12-2018 Første utgave

Rev.	dato	beskrivelse
EGM architecten Wilgenbos 20 3311 JX Dordrecht Postbus 298 3300 AG, Dordrecht +31 78 6330 660 info@egm.nl www.egm.nl gecertificeerd ISO 9001, 14001		
prosjekt		prosjektnummer
Åskollen helse- og omsorgsdistrikt		A17155.00
fase		Anbud
tegningsnavn		Plan Kjeller
dato	målestokk	format
14-01-2019	1:100	A3
		tegn.nummer
		A-10-K1

Tiltakshaver:
Drammen Eiendom KF
Ilebergveien 21
3011 Drammen