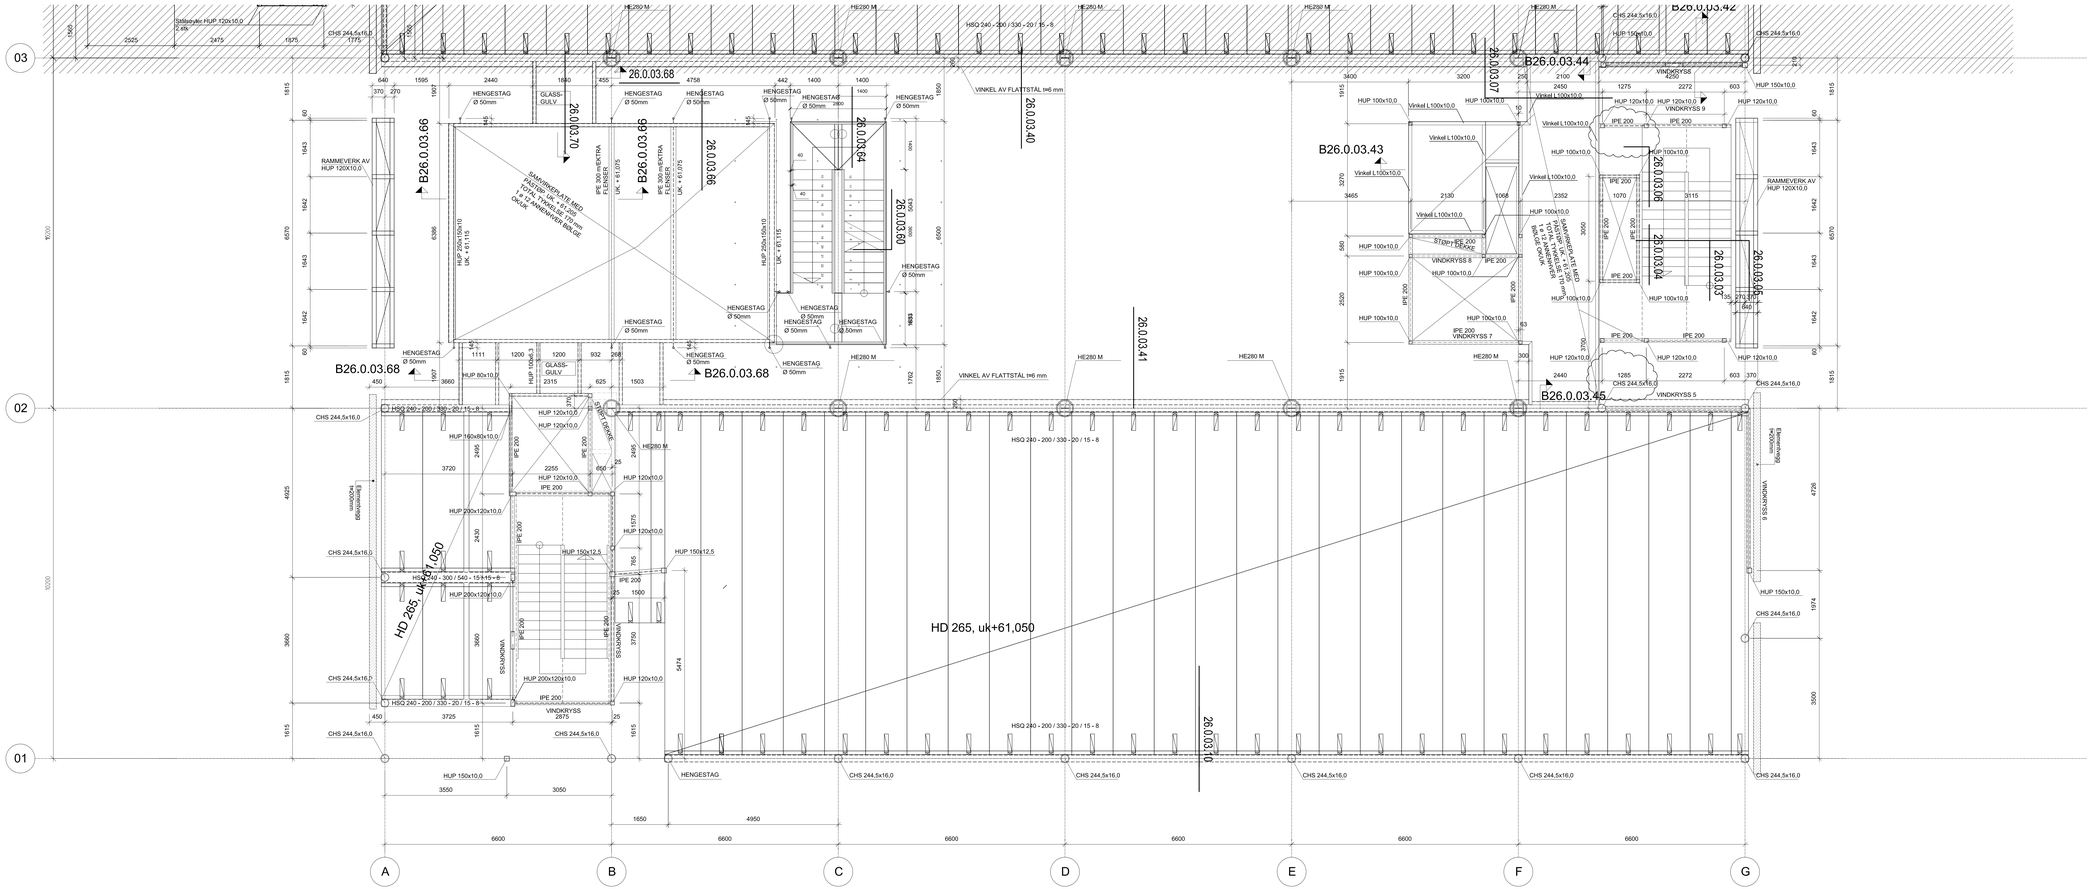

ANM.:

BTG. KVALITET: B 30
ARMERINGSKV.: B 500C
OVERDEKNING: 30 mm
50 HORIS. MOT GRUNN

FJELLBOLTER/PILARER
BETONGKV.: B 30
OMFANG AV FJELLBOLTER
HELNING < 13 IKKE FJELLBOLTER
HELNING 12 < 13, 2 ø 25 RUSTRIP PR. PILAR
BORES/GYSES MIN. 2 m NED I FAST FJELL
HELNING > 1:2, ETABLER FJELLFOT

ENTREPRISE B2/B3

SOM BYGGET

REV.	DATO	TEKST	UTARB.	KONTR.	GODKJ.
E	01.03.06	SØYLEPOSISJON.	AG	AG	
D	12.01.06	SØYLEPOSISJON, ARM. DEKKER	AG	KRF	
C	08.12.2005	VINDKRYSS, INNTEGNET VINKEL I DEKKEKANT	AG	KRF	
B	22.11.2005	KORRIGERT HØYDER HULLDEKKER, FLYTTET SØYLER	KRF	KRF	
A	31.10.2005	DETALJMÅLSETTING	KRF	KRF	

FAG	ENNE	BYGN.	ETG.	LNR.	REV.
B	14	0	02	03	E

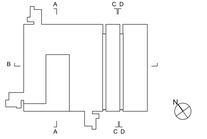

BYGGHERRE
TROMS FYLKESKOMMUNE
STRANDVEIEN 13
POSTBOKS 8600
9296 TROMSØ
TLF. 77 60 43 00
FAKS 77 60 43 01

PROSJEKT
TANN - NYBYGG FOR TANNLEGEUTDANNINGEN MED KOMPETANSESENTER

PGL	ARKTOS ARKITEKTUR AS STORGATA 61 POSTBOKS 808, 9298 TROMSØ	TLF. 77 64 34 90 FAKS 77 64 34 91
ARK LARK	JOSTEIN RØNSEN ARKITEKTER AS SAGVEIEN 23 C BL 0459 OSLO	TLF. 22 80 71 90 FAKS 22 80 71 91
RIB RBR	BJØRNSTAD PROSJEKTERING AS POSTBOKS 1361 VESTAD, 2405 ELVERUM	TLF. 62 43 54 00 FAKS 62 43 54 01
RIV	GIERT AASHEIM AS MAJORSTUVEIEN 13, 0353 OSLO	TLF. 22 60 57 54 FAKS 22 46 13 80
RIE	SV. BOLKESJØ ANS TRONDHEIMSVEIEN 43, 0502 OSLO	TLF. 22 67 16 90 FAKS 22 67 16 40

TITTEL
DEKKE OVER 2.ETG DEL 3

FILNAVN: -

FAG	ENNE	BYGN.	ETG.	LNR.	REV.	DATO: 26.09.2005	MÅL: 1:50
B	14	0	02	03	E	FASE: DETALJPROSJEKT	