




PLAN 0-1  
1 : 50

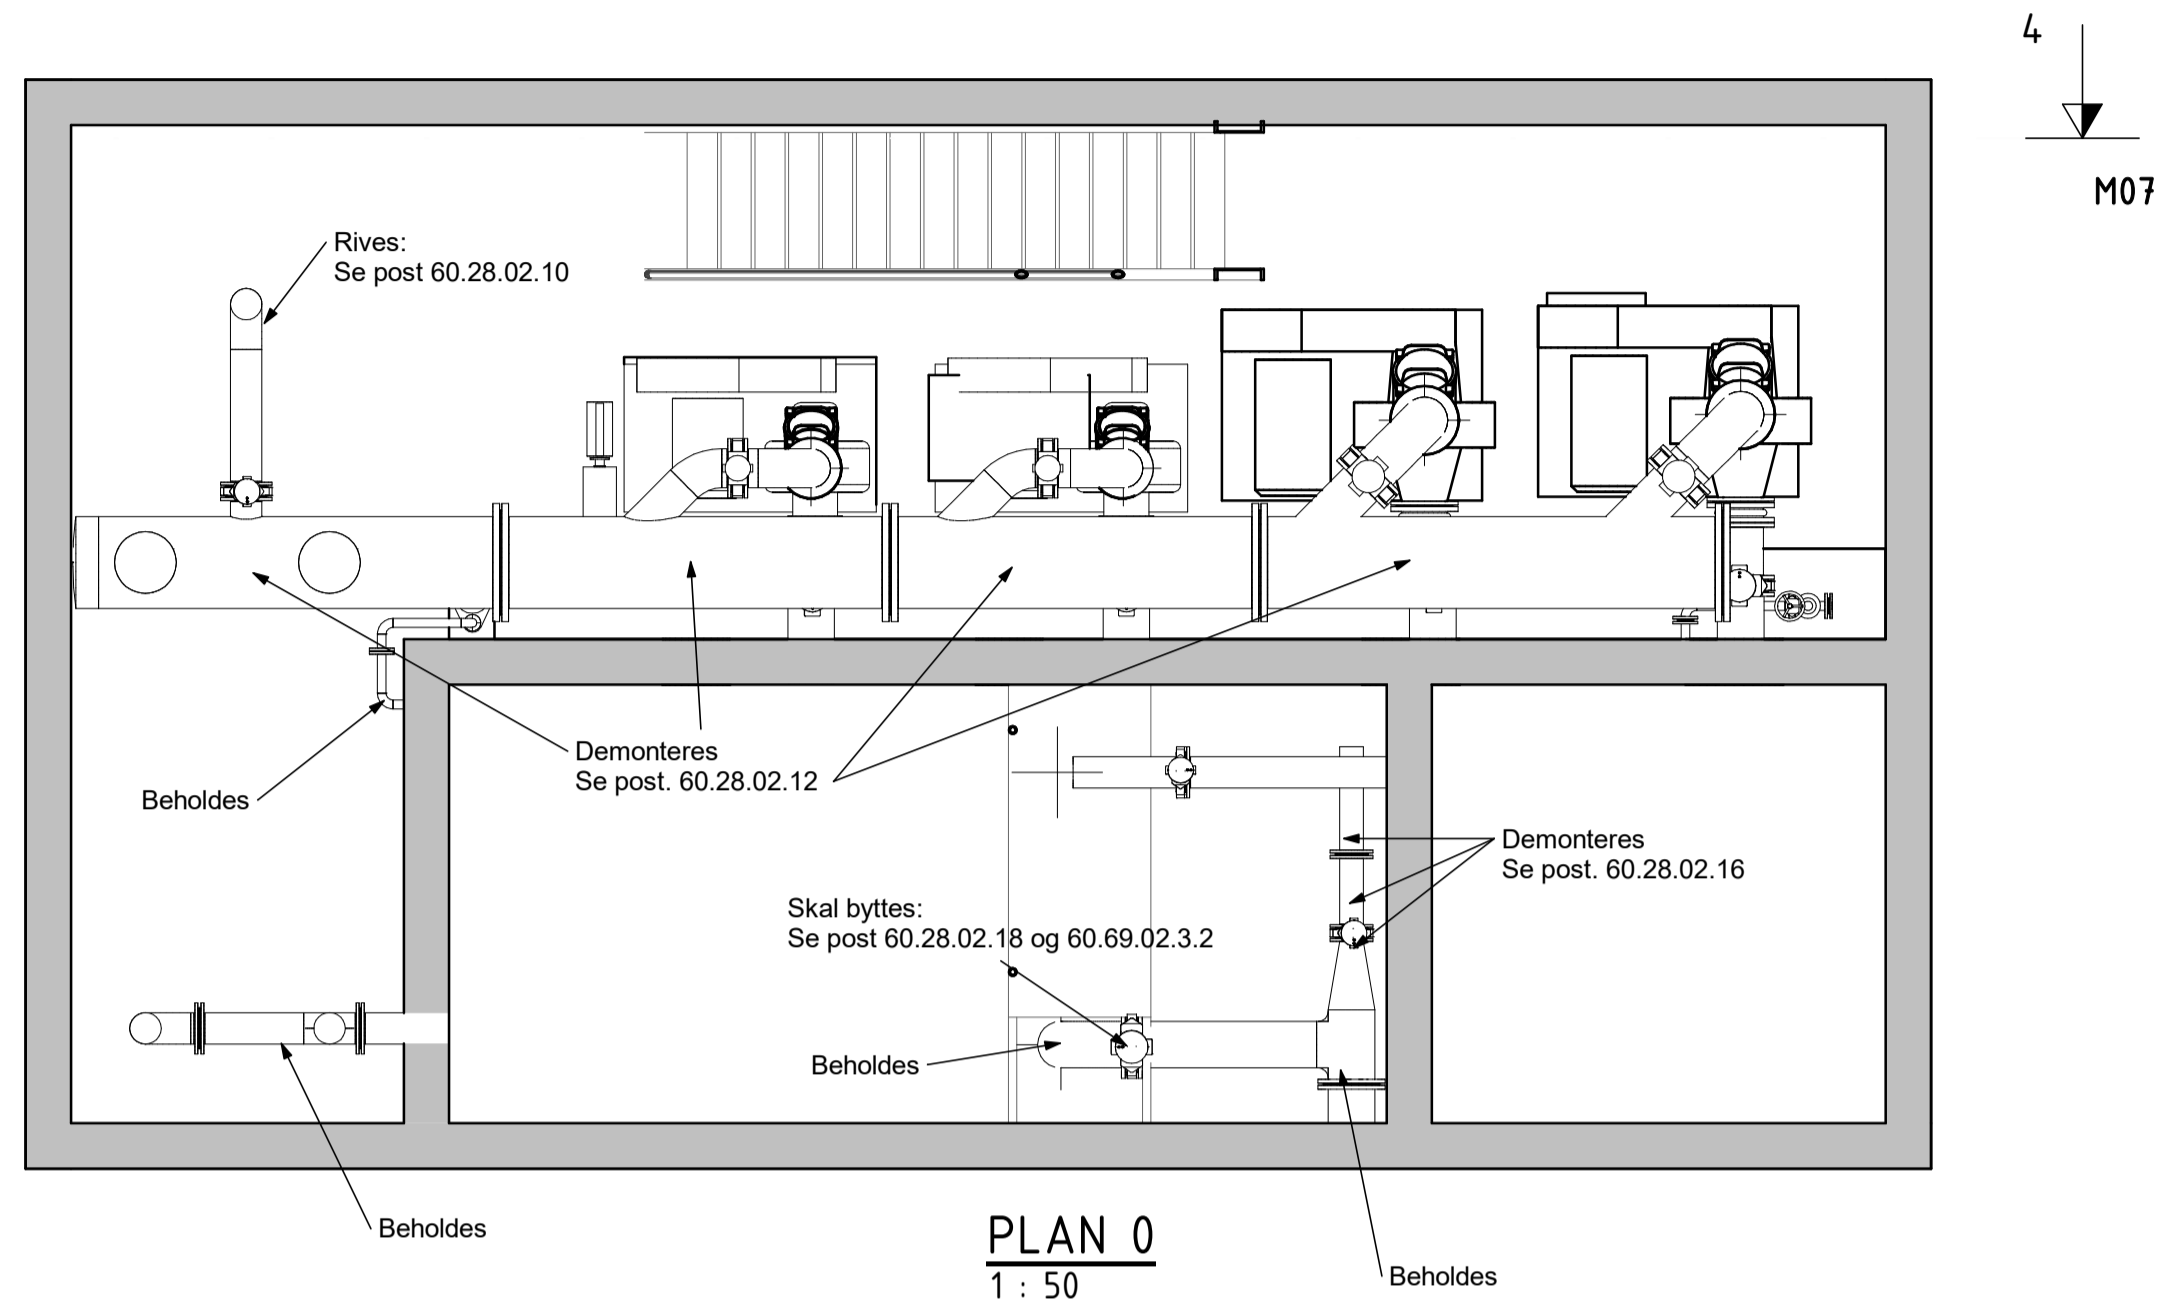

PLAN 0  
1 : 50

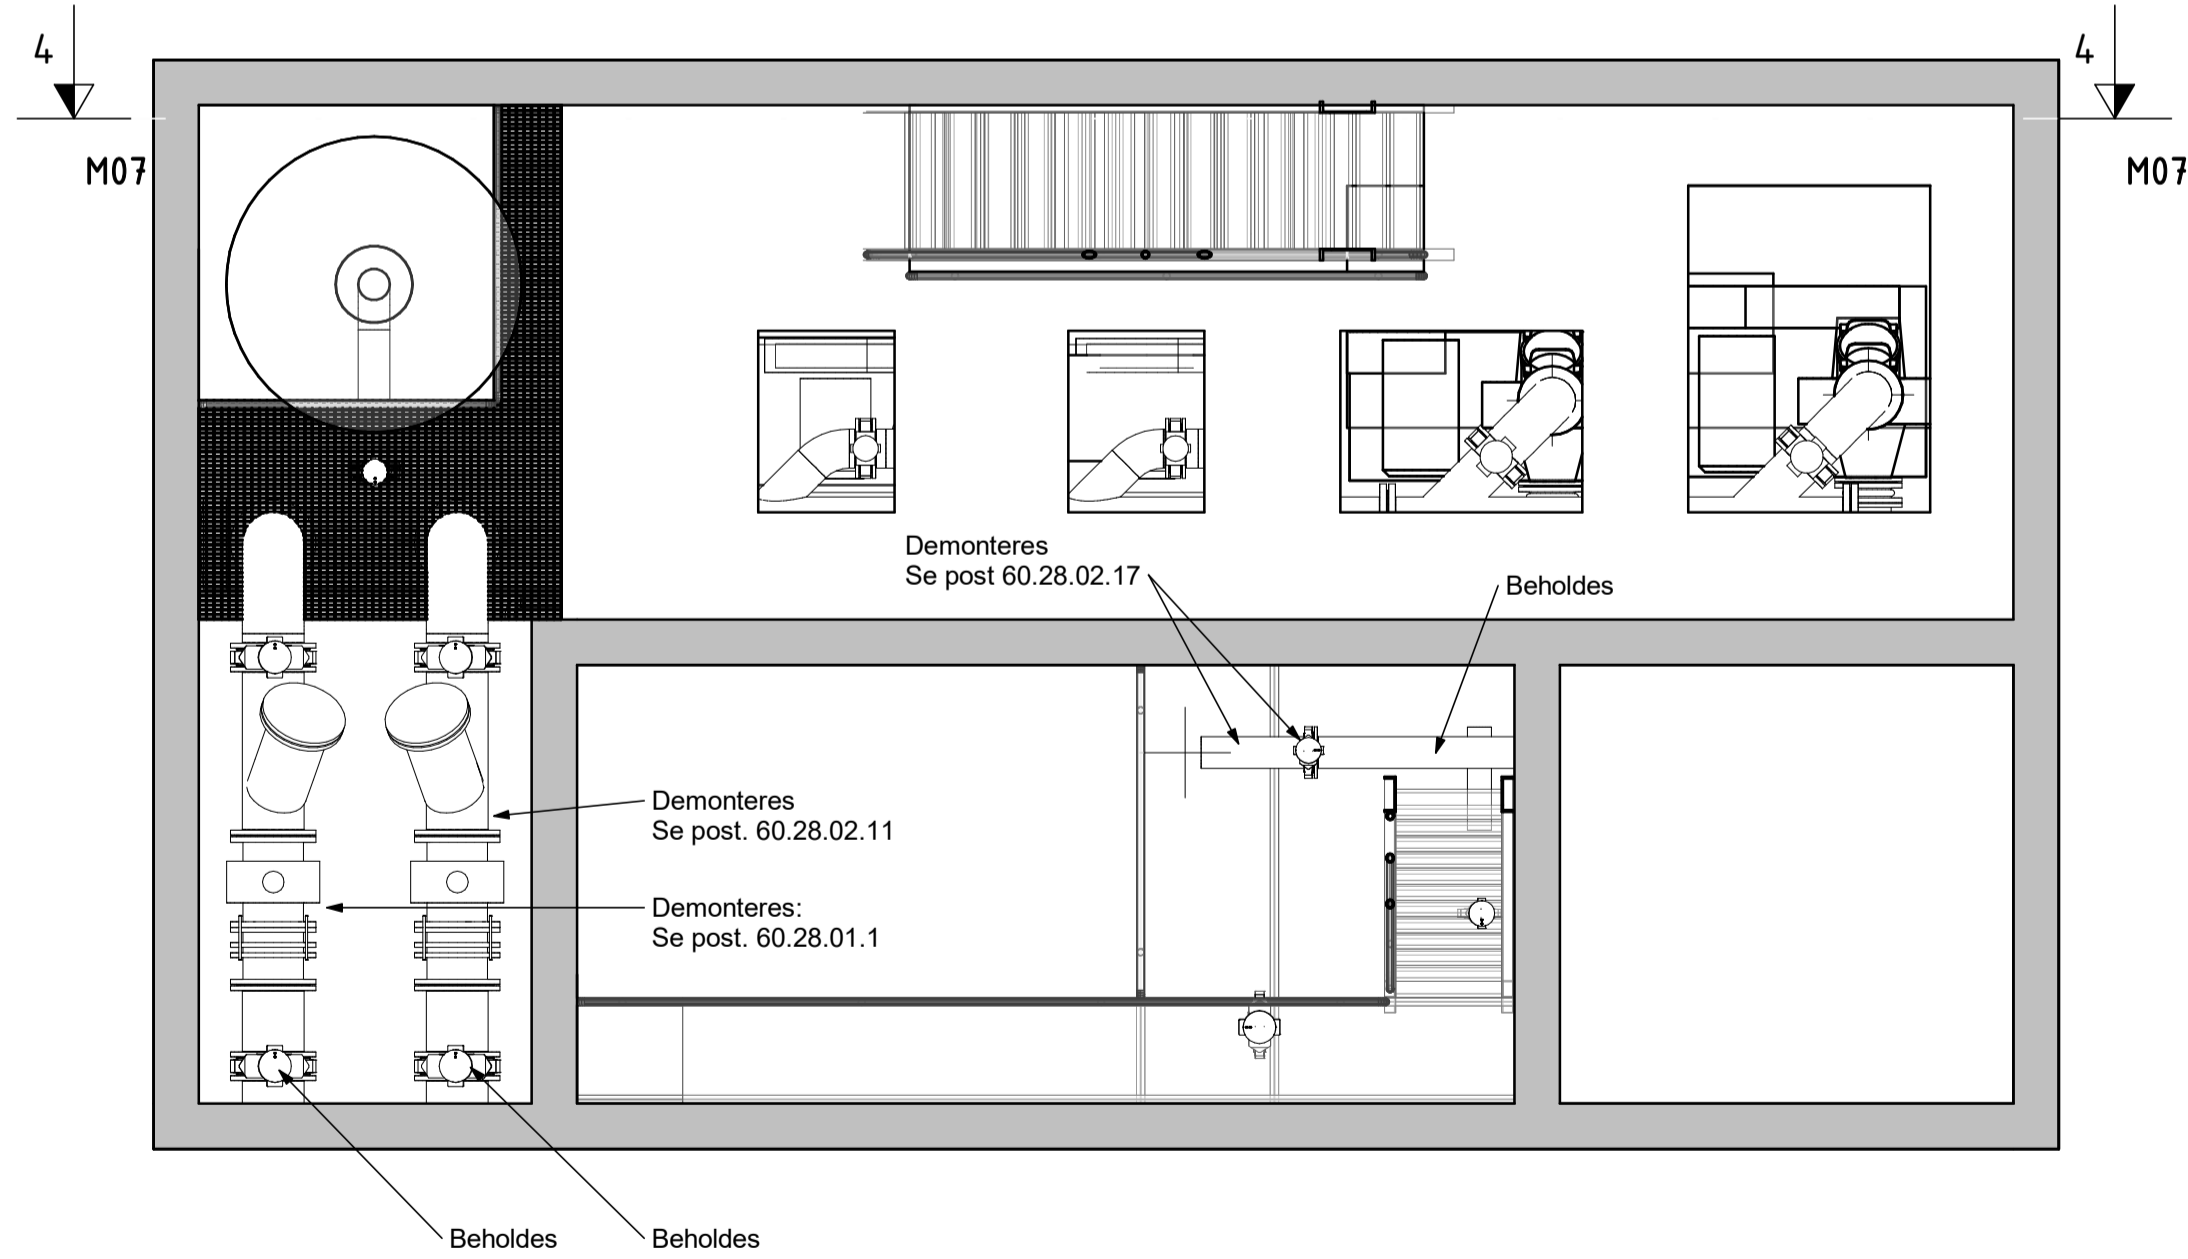

PLAN 1  
1 : 50

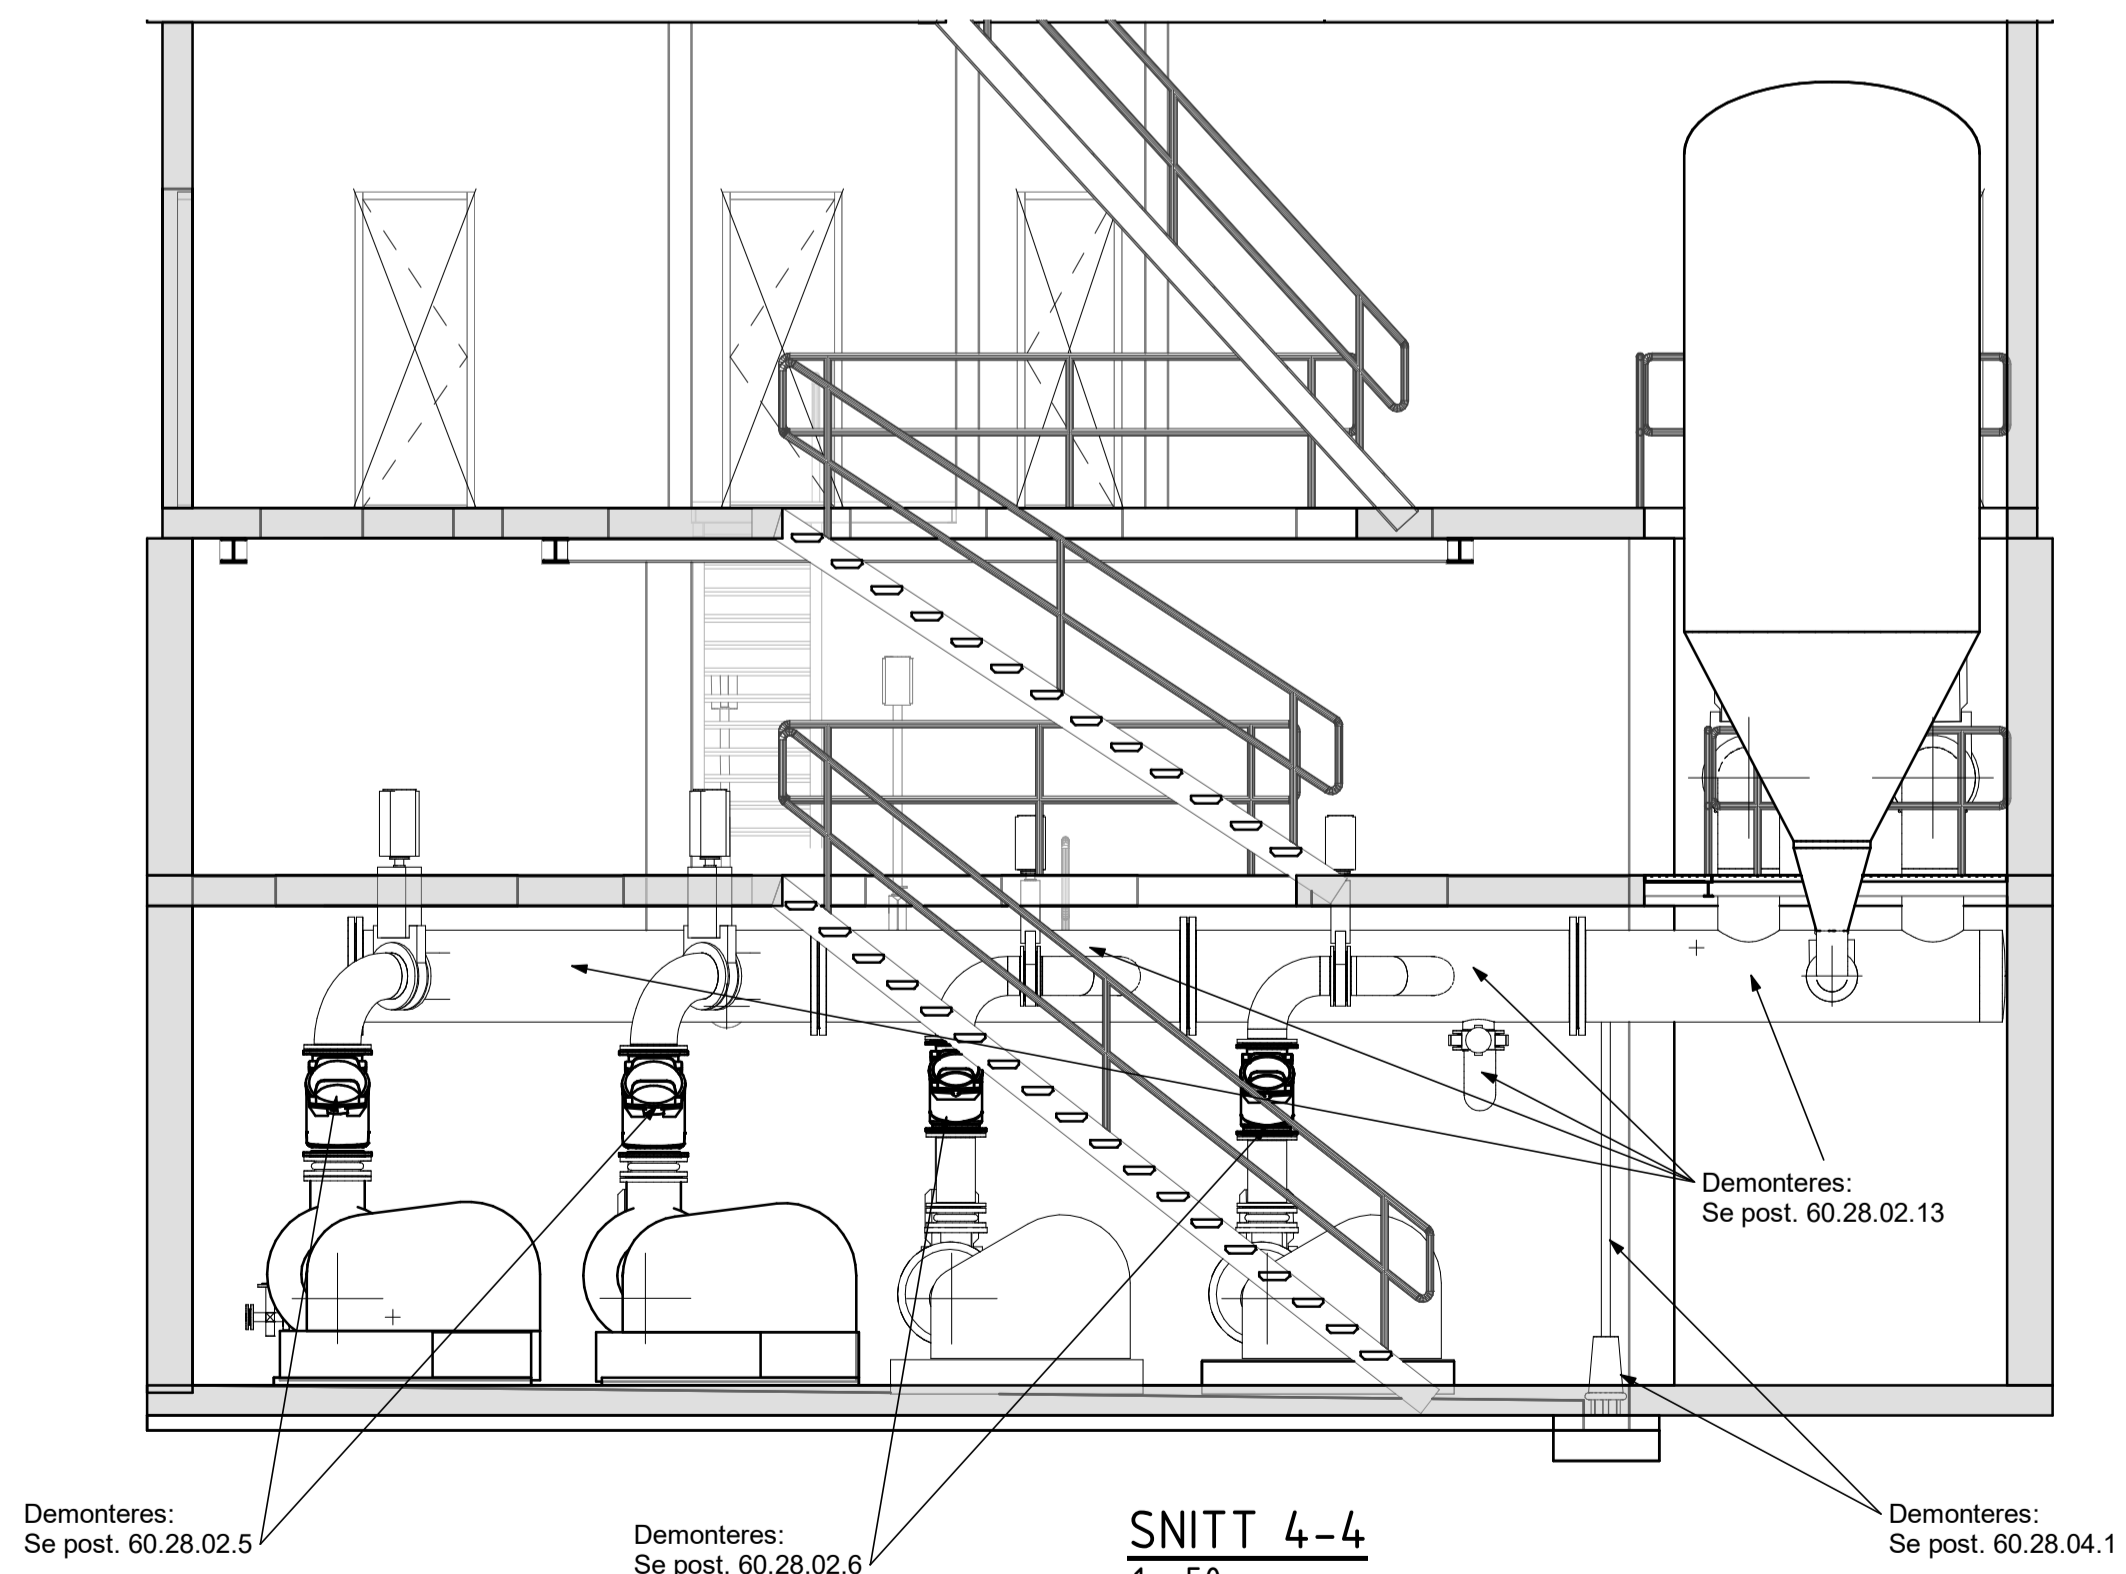

SNITT 4-4  
1 : 50

Merk:  
 - Tegningen er kun ment som en veiledning for prising demontering av hovedparten eksisterende utstyr. Alle detaljer vises ikke nødvendigvis på tegningen.  
 - Alle mål er omtrentlige og må kontrolleres av utførende entreprenør.

EKSISTERENDE RØRARRANGEMENT	Tegningsnummer	M07	Rev.
	Status	TILBUDSTEGNING	

Rev	Dato	Beskrivelse	Nr.	Saksb. / Sidem.k. / Oppdr.a
DRAMMEN KOMMUNE		Tegnet av	JOJH	Saksbehandler
REHABILITERING RUNDTOM PST		Sidemannskont.	OPPDRA	Oppdragsansvarlig
EKSISTERENDE RØRARRANGEMENT		Fag	MASKIN	Målestokk
		Dato	08.03.2019	1:50 (A1)
COWI		Oppdragsnr.	A106798	Status
		Tegningsnummer		TILBUDSTEGNING
				M07