

Rambøll AS/ Troms fylkeskommune
TANN bygget- utvidelse
 Plan 1

Saksbehandler MKJ/ JL Målestokk 1:100
 Dato 15.11.2018
 Tegn.nr. A.2101

BOREALIS
ARKITEKTER

Borealis Arkitektur AS
 tlf. +47 77 89 24 00
 Boks 1131, N-4251 Tromsø
 Røke 575 Skøyen, N-0212 Oslo
 www.borealisark.no



Rambøll AS/ Tronns fylkeskommune
TANN bygget- utvidelse

Plan 2

Saksbehandler
MKJ/ JL


Målestokk Dato
1:100 15.11.2018


Tegn.n.r.
A.2102-A

Kont.

BOREALIS
ARKITEKTER

Borealisk Arkitektur as
tlf. +47 77 66 34 00
Boks 1131, N-2601 Tronnes
Boks 675 Skøyen, N-0214 Oslo
www.borealisk.no

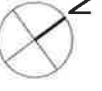


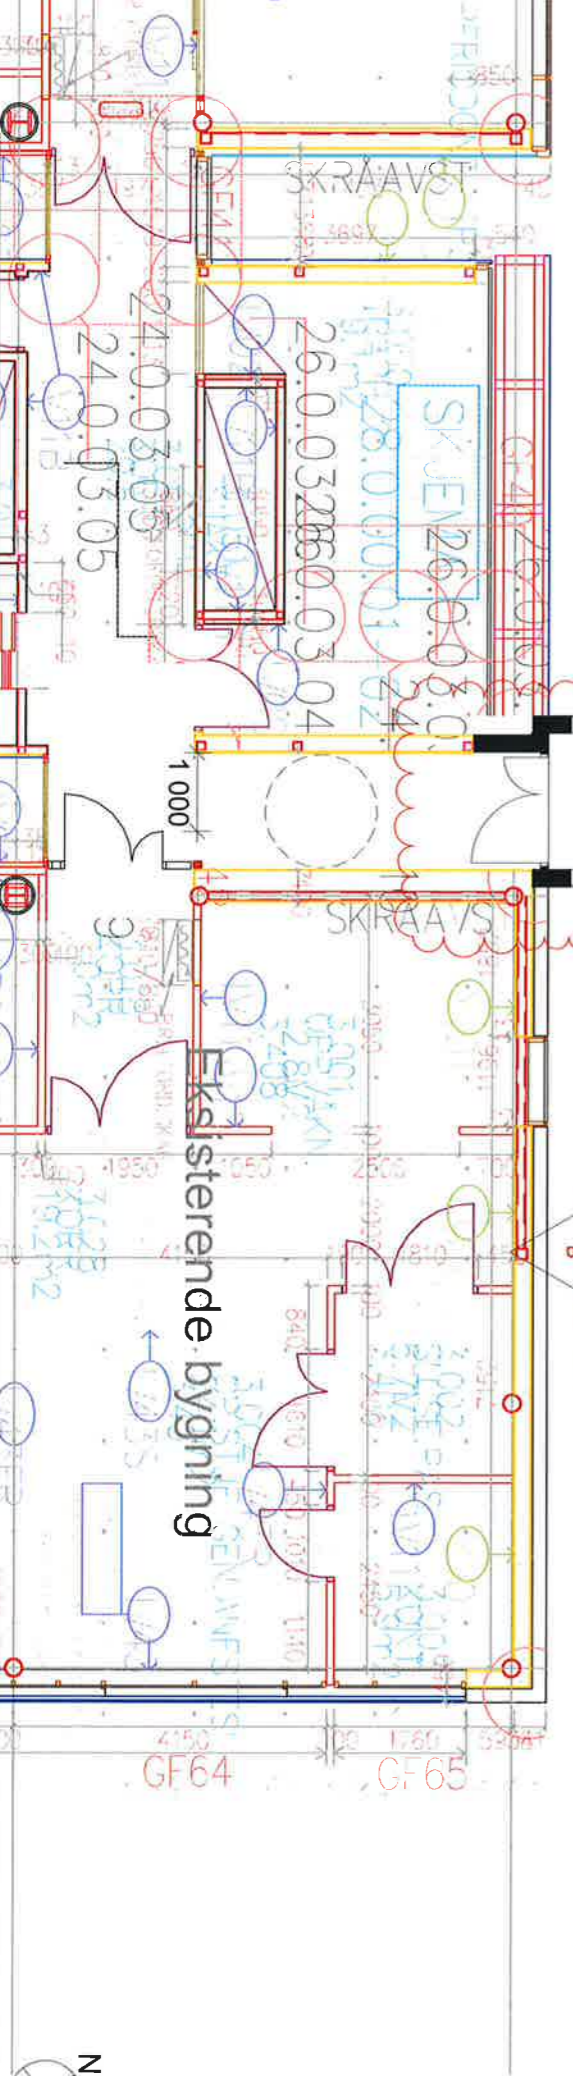

Rambøll AS/ Troms fylkeskommune
TANN bygget- utvidelse
 Plan 3
 Saksbehandler: MKJ/JL
 Målestokk: 1:100
 Dato: 15.11.2018
 Tegn.nr.: A.2103-A
 Kontr.:

BOREALIS
ARKITEKTER

Borealis Arkitekter AS
 tlf. +47 77 66 34 00
 Boks 1131, N-9201 Tromsø
 Boks 673 Skøyen, N-0214 Oslo
 www.borealisk.no

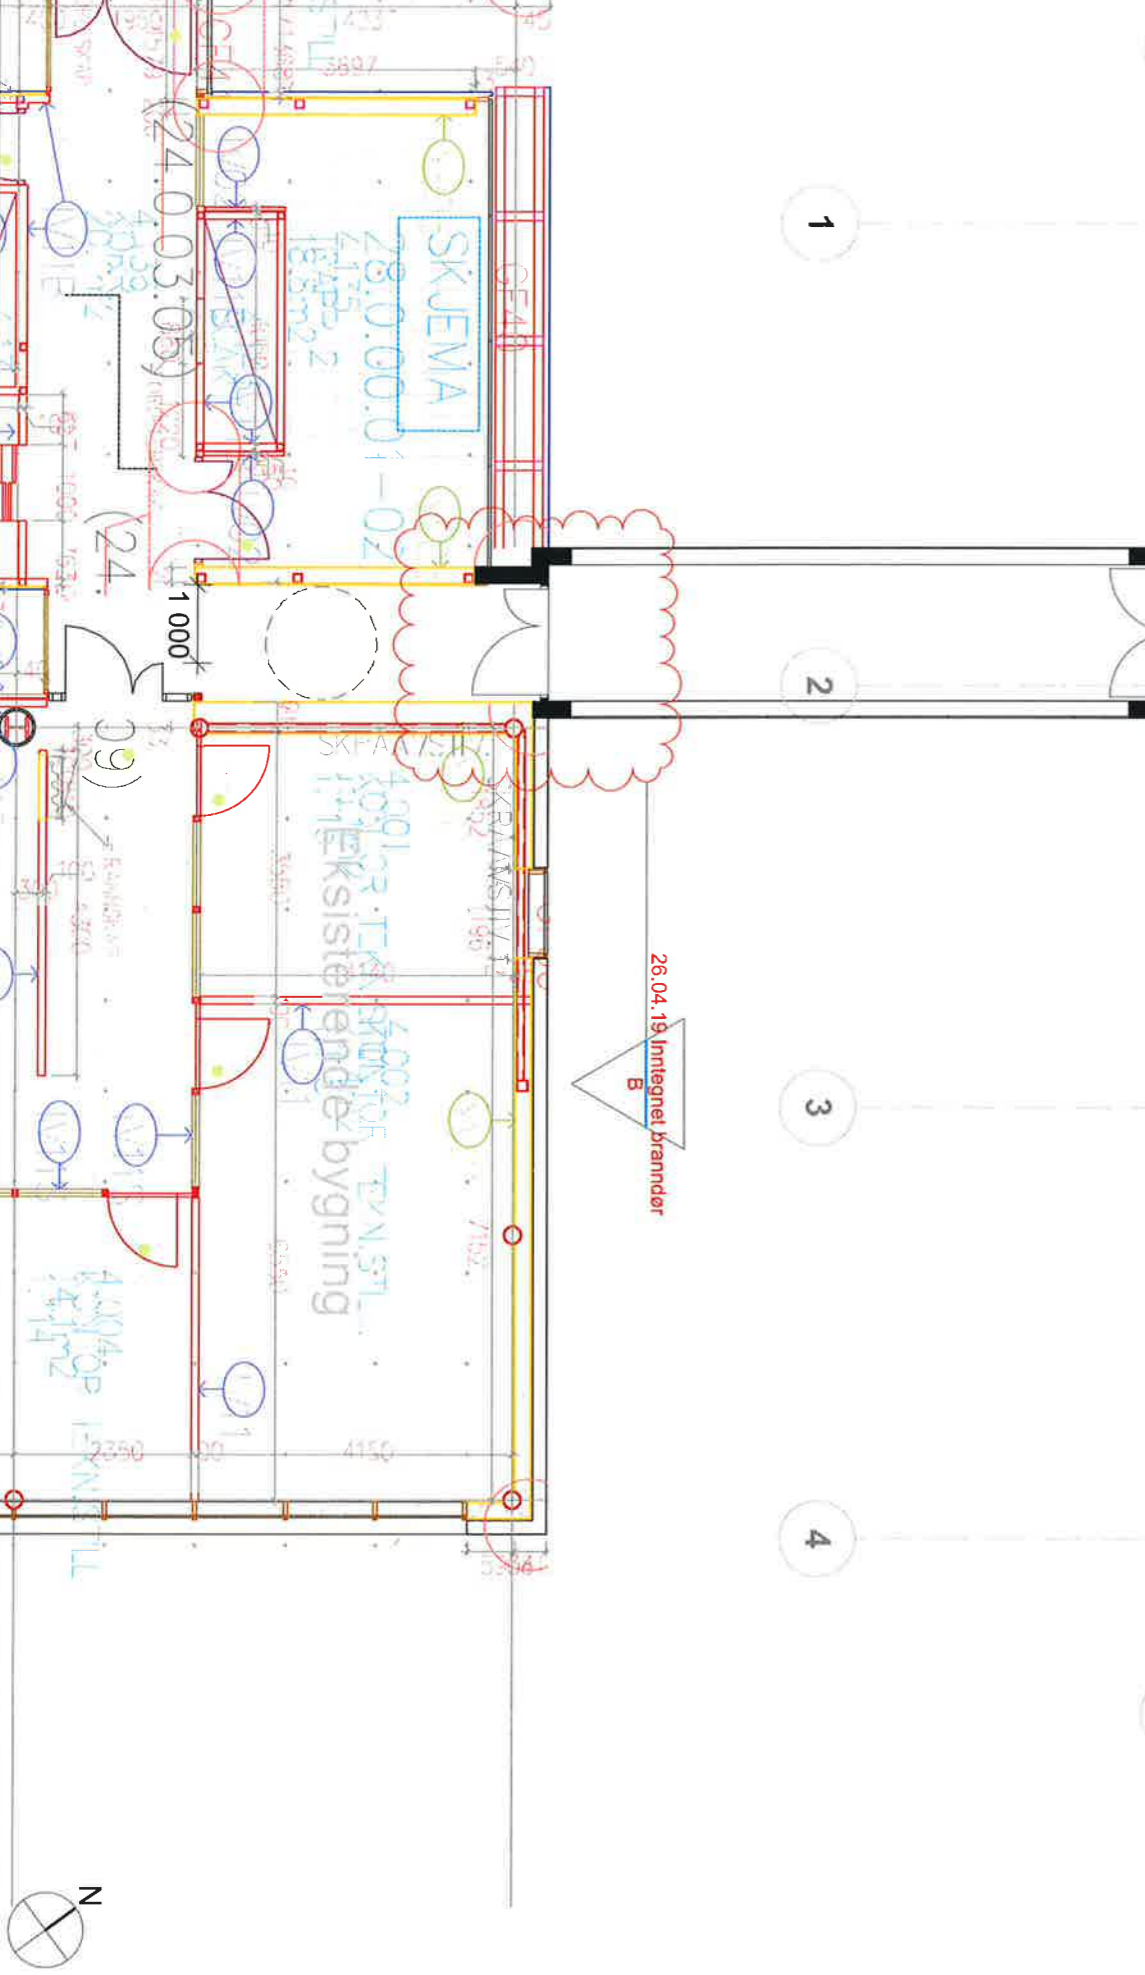

Rambøll AS/ Troms fylkeskommune
TANN bygget - utvidelse
 Plan 4

Saksbehandler: MKJ/JL
 Målestokk: 1:100
 Dato: 15.11.2018
 Tegn.nr.: A.2104-A

BOREALIS
ARKITEKTER

Borealise Arkitekter as
 Hlf. +47 77 66 34 00
 Boks 151, N-9201 Tromsø
 Boks 675 Skøyen, N-0214 Oslo
 www.borealise.no

