


SOMBYGGET	WITEN	31.01.11	H
ARBEIDSTEDNING K203	RETEA	14.03.08	G
REVIDERT FARMESONING FASADER	TEATEAR	01.05.07	F
ANBUSTEDNING REV K204 FOREMALLEE LØSN	ESTER	27.04.07	E
ANBUSTEDNING REV K202	TEATEAR	05.02.07	D
ENDRICE TEKNISKE LEDELINGER K203	TEKNISKE	05.01.07	C
ANBUSTEDNING K204	JYTEAR	09.10.06	B
ANBUSTEDNING K202	JYTEAR	23.05.06	A
REV. OMHANDLER	TEKNIKONTROLLOK.	DATA	INDEX

TITTEL: FASADE SETT MOT SYD (NORDFASADE) A3101 H

- TILTAKSHAVER
- STATBYGG
- PB 8106 DEP. 0032 OSLO TLF.: 81 50 50 45 FAX: 22 95 40 01
- BRUKER
- BYGNINGSFETTER I OLEO TEKNISK AVDELING
- PB 1077 BLANDERN, 0314 OSLO TLF.: 22 86 63 68 FAX: 22 85 63 78
- PGL
- RAMBOLL NORGE AS
- PB 3705 FÅLLINGDALEN, 0465 BERGEN TLF.: 55 17 58 00 FAX: 55 17 58 10
- PGK FAG ■ ARK
- LUND HAGEM ARKITEKTER AS
- FILIPSTADVEIEN 3, 0258 OSLO TLF.: 23 33 31 50 FAX: 22 01 89 01
- PGK ADM RIB RIV RIE RIB RIM
- HJELMES SORVAS
- PB 31 MANGLERØ, 0812 OSLO TLF.: 22 57 48 00 FAX: 22 19 05 38
- RIAKUJ
- BRØNNE OG STRAND AS
- HOVFARRET 11, 0225 OSLO TLF.: 24 12 64 64 FAX: 24 12 64 41
- RIG
- PB 3000 ULLEVAI, STADION, 0608 OSLO TLF.: 22 02 30 00 FAX: 22 23 04 48
- LARK
- SJÅLLUK GÅLL JENSEN AS
- FILIPSTADVEIEN 3, 0258 OSLO TLF.: 23 01 21 13 FAX: 22 01 89 01

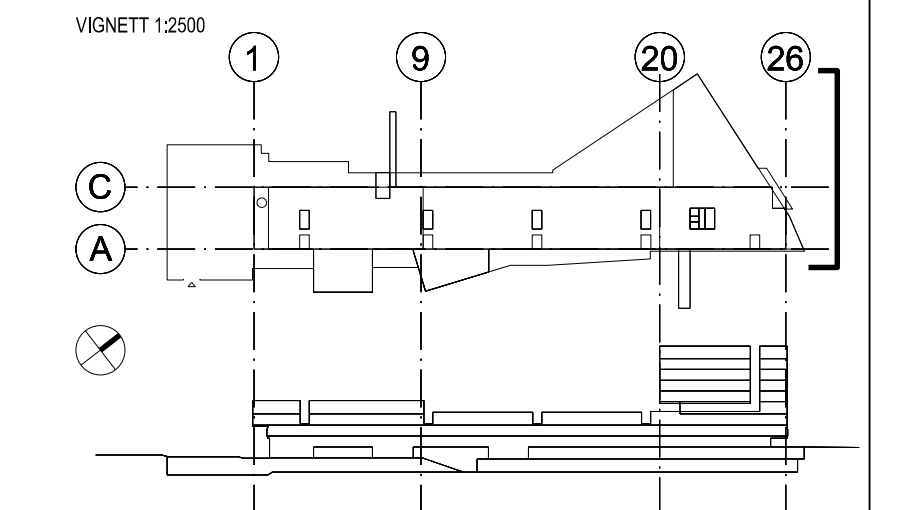

10537 NYBYGG FOR INFORMATIKKMLJØENE VED UIO, IF1 2