


MERKNADER:
 FOR TYPENUMMER OG MÅLSATT POSISJON
 PREFABRIKERT AE-TETTEL OG AG/DV-VINDUSFELT
 -KFR- PLAN



| | | | |
|---|------------------|----------|--------|
| DRIFTEKST | TEKST | 31.01.11 | M |
| SOMBYGG | TEKST | 15.12.08 | L |
| TRAFIKKORREKTUR OG ULLUTTRING OPPSTART | TEKST | 14.03.08 | K |
| FASADE AVSNITT NORDBEREDNING K203 | TEKST | 06.03.08 | J |
| REV PLAN 3 ANSE 18 PÅ DA K203 | TEKST | 12.01.08 | I |
| TOLDSOPLAN - HISE 14 TIL PROBLEMOMRÅDET | ANNOTASJON | 23.11.07 | H |
| REV. AE-DR-AG-FELT AVSNITT MOT. GEMS LILLEAULVESTEN | TEKST | 01.05.07 | G |
| REV. AE-TETTEL OG AG-DV-GASSFELT AVSNITT SYD | ESTER | 27.04.07 | F |
| REV. HEST FARMERSONING FASADER | TEKST | 05.02.07 | E |
| ANBUDSTENNING REV K204 FOREMÅLEDE LØSN | ESTER | 05.01.07 | D |
| ANBUDSTENNING REV K203 | TEKST | 09.10.06 | C |
| INDRIKKE TEKNISKE LØSNINGER K203 | TEKST | 23.05.06 | B |
| ANBUDSTENNING K203 | JANUAR | | A |
| REV. OMHANDLER | TEKNIKONTROLLOK: | DATE: | INDEKS |

TITTEL: FASADE SETT MOT VEST (ØSTFASADE) A3401 M
 REV. NR.: ...

- TILTAKSHAVER
- STATSBYGG P.B. 8106 DEP. 0022 OSLO TLF.: 81 50 50 45 FAX: 22 95 40 01
- BRUKER
- SIVILINSTITUTTET I OLEO TEKNISK AVDELING P.B. 1077 BLANDEREN, 0316 OSLO TLF.: 22 85 63 68 FAX: 22 85 63 78
- PGL
- RAMBOLL NORGE AS P.B. 3703 FJELLINGDALEN, 0465 BERGEN TLF.: 95 17 98 00 FAX: 95 17 98 10
- PGK FAG ■ ARK
- LUND HAGEM ARKITEKTER AS FILIPSTADVEIEN 1, 0251 OSLO TLF.: 23 33 31 50 FAX: 22 01 89 01
- PGK ADM ■ RIB ■ RIV ■ RIE ■ RIB ■ RIM
- HJELMES CORFAS P.B. 11 MANGLERØD, 0812 OSLO TLF.: 22 57 48 00 FAX: 22 19 55 38
- RIKAU
- BYRØND OG STRAND AS HOVFARET 11, 0225 OSLO TLF.: 24 12 64 64 FAX: 24 12 64 41
- RIG
- NORWEGE BUSTENNINGER INTERTUTT P.B. 3001 LILLELUA, STASJON, 0008 OSLO TLF.: 22 02 30 50 FAX: 22 23 04 48
- LARK
- SJUKK OG JENSEN AS FILIPSTADVEIEN 1, 0251 OSLO TLF.: 23 01 21 13 FAX: 22 01 89 01

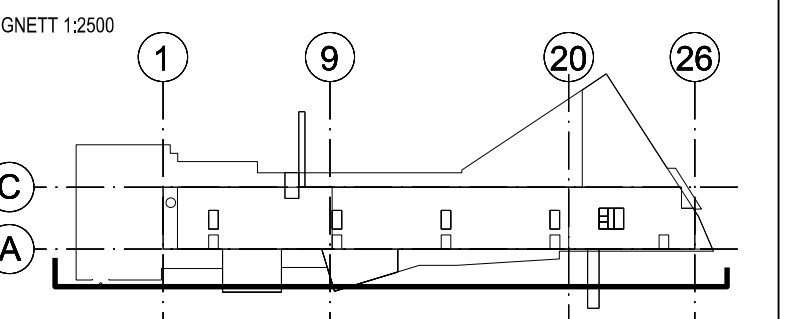

OK SUM FG P2: C+89.15
 OK SUM FG P1: C+85.50 10537 NYBYGG FOR INFORMATIKKULJØENE VED UIO, IF12
 OK SUM P0: C+81.20