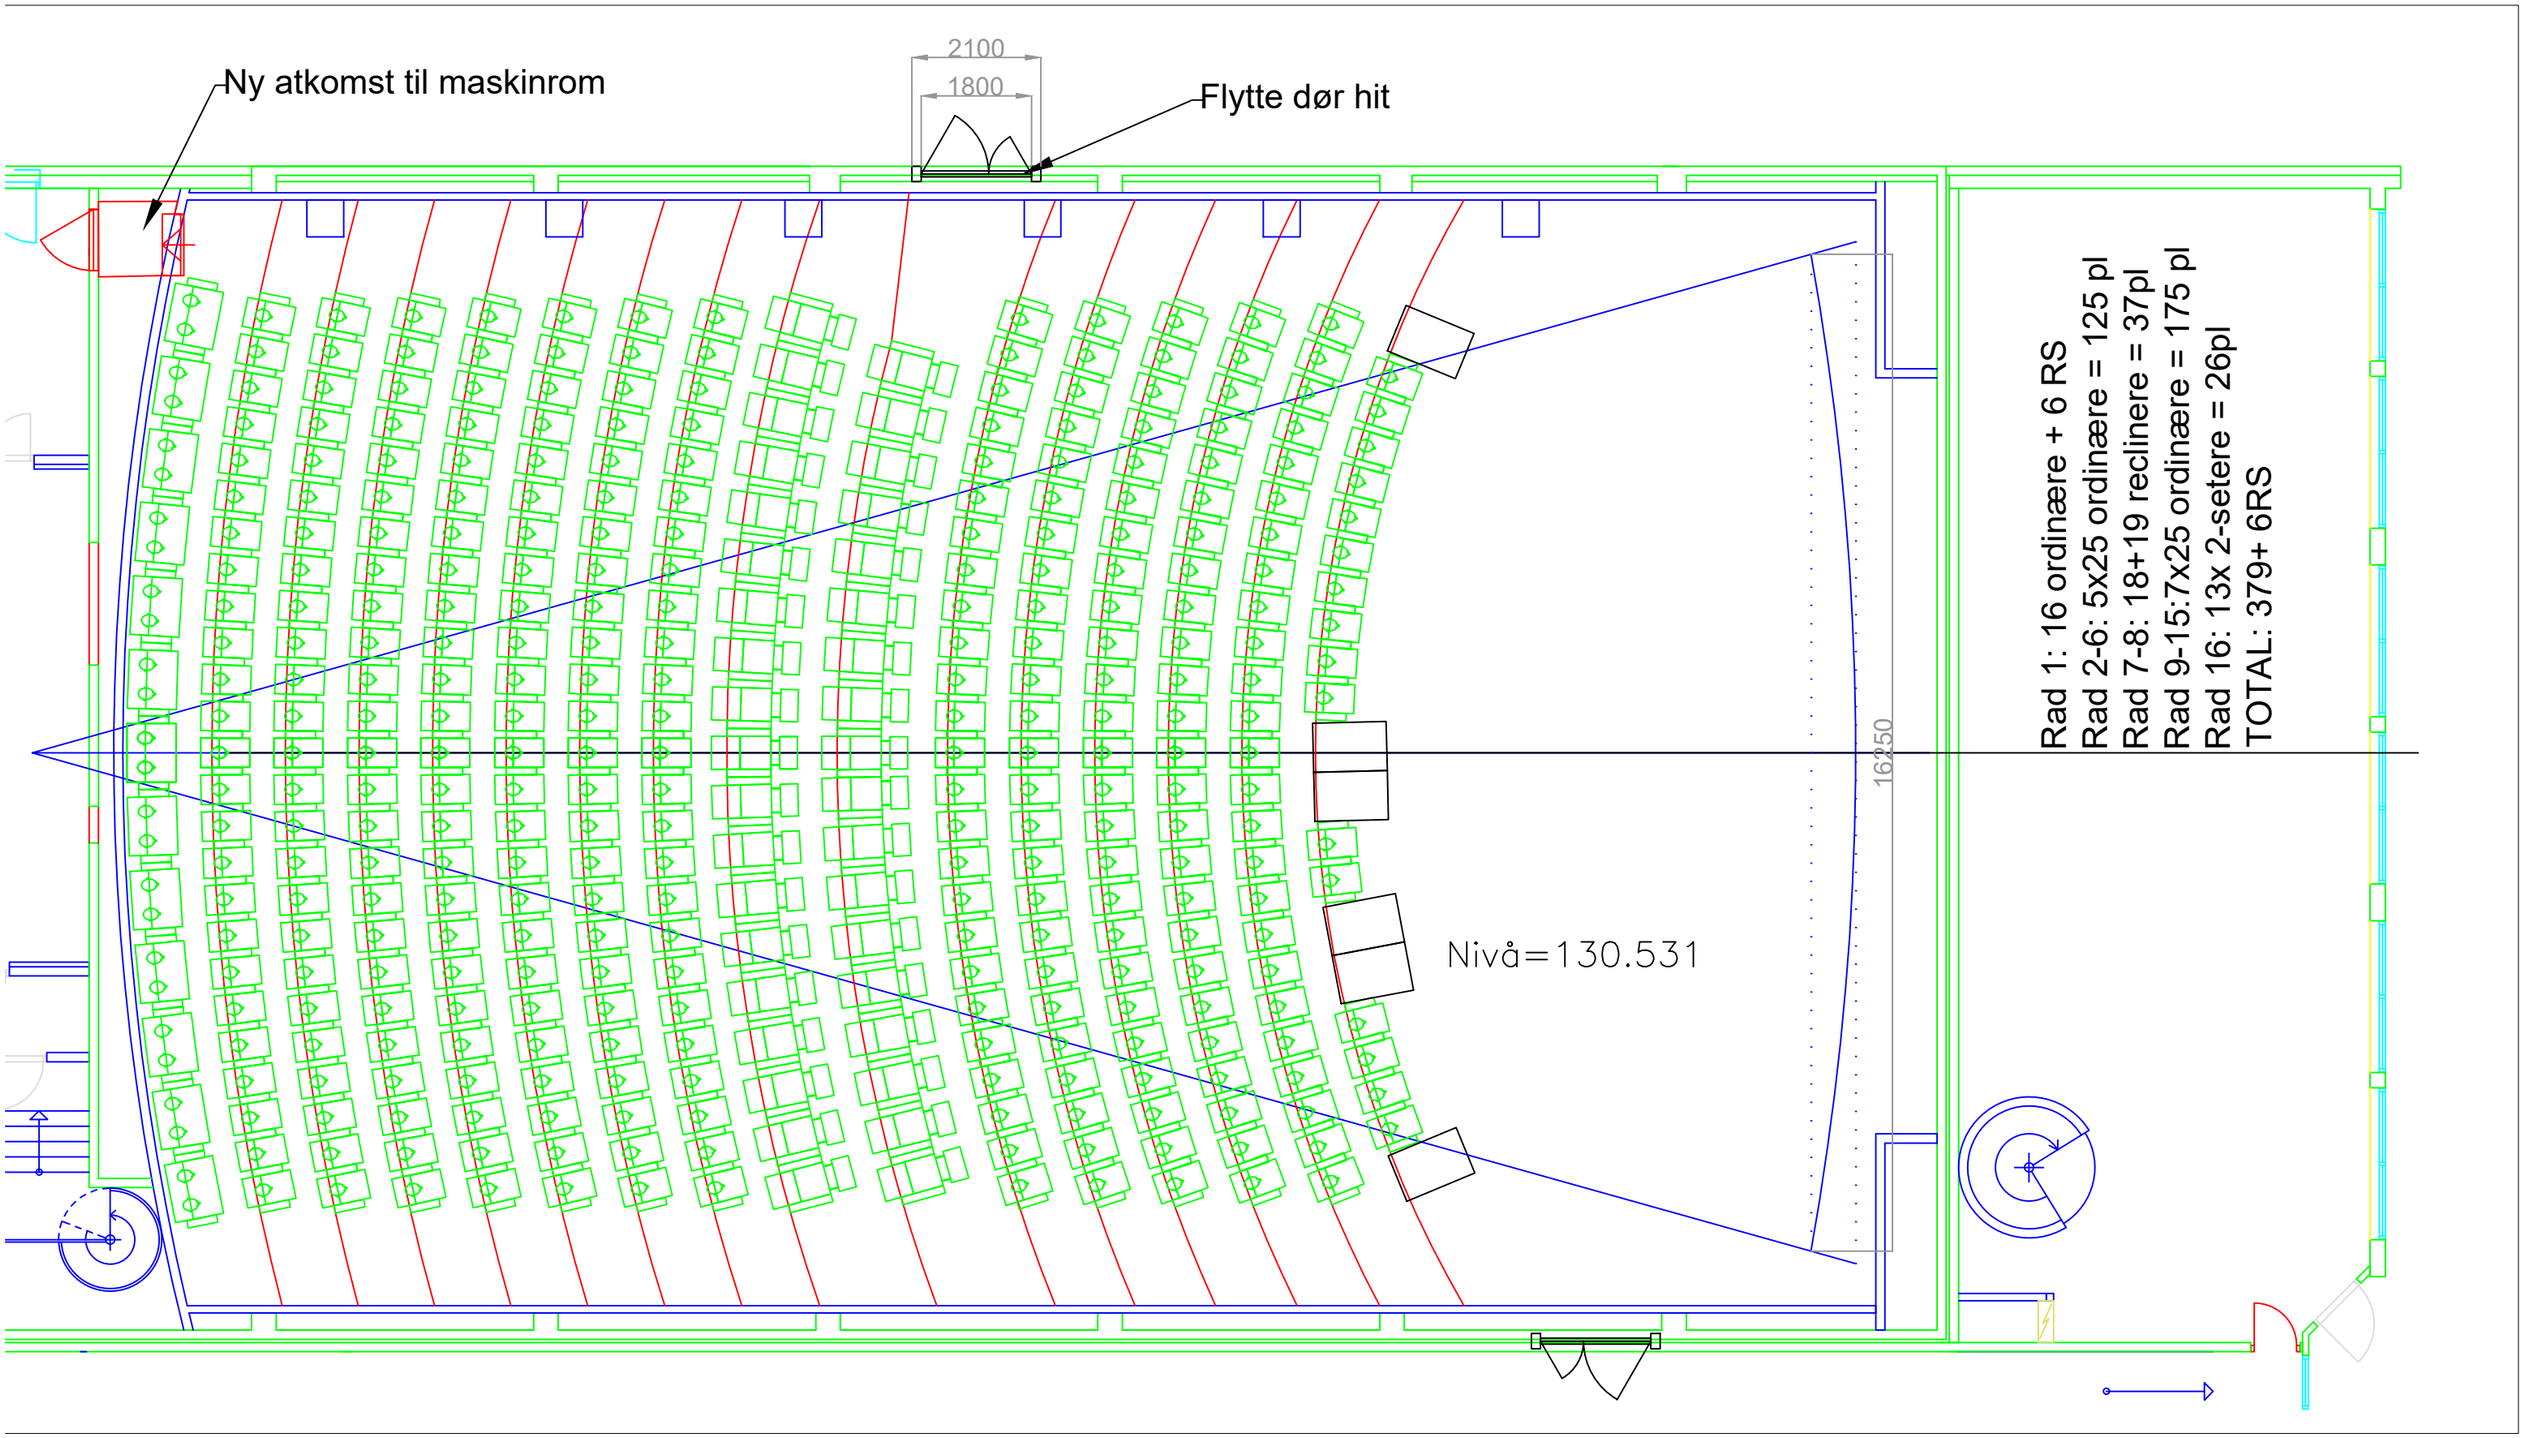

HAMAR KINO - PLAN SAL 1 1:100
Amfi med stoler - KONTROLL
3. mai 2019 R.Gjestland