

Eksponerte massivtre elementer - plan 1

Påtegnet ARK underlag 4/2-19


Magnus Torgheim
Rambøll Norge AS

- Kledningskrav K₂10 D-s2,d0 [K2] istedenfor preakseptert K₂10 B-s1,d0 [K1].
Overflatekrav B-s1,d0 [In 1] klassifisert for dette underlaget
- Kledningskrav K₂10 B-s1,d0 [K1] istedenfor preakseptert K₂10 A2-s1,d0 [K1-A].
Overflatekrav B-s1,d0 [In 1] klassifisert for dette underlaget
- Preaksepterte krav etter risikoklasse 5 og 2



BRA 1etg og 2etg
 total: 198 m²
 BGA hovedbygning 1etg
 832,2 m²
 Derav BRA administrasjon del
 15,8 m²
 BRA fellesbod
 28,4 m²
 BRA sportsboder
 51,3 m²
 BYA total hovedbygning
 203,2 m²
 BYA fellesbod
 34,1 m²
 BYA sportsboder
 70,4 m²
 BYA bygg total: 307,7 m²

nedgravede
 avfallsbeholdere

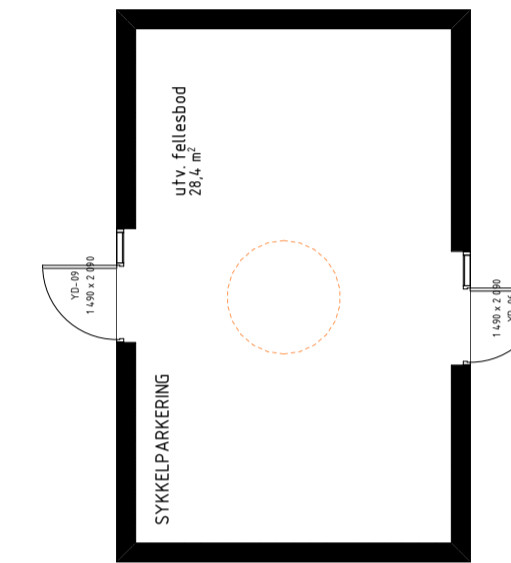

FORELØPIG

Prosjektgruppe ● ARK: yolo tegnestudio as ○ RB: Rådg. ing. Bygg ○ RE: Rådg. ing. Elektro ○ RV: Rådg. ing. VVS		Tegner: J. Fjell Tegning: 19/11/2018 Prosjekt: P3082 Samordnet boliger, Aspeveien 1 A. 1781 Halden
Fase Forprosjekt		Arkitekt: yolo tegnestudio as Torgt. 2, 1767 Halden post@yolo-tegnestudio.no www.yolo-tegnestudio.no org: 916322925
Tiltakshaver Halden kommune Eiendom, Havn, Rokke og Renovasjon	Godkjent Kontroll prosjekt Sign: CF Kontroll: gw	Prosjekt P3082 Samordnet boliger, Aspeveien 1 A. 1781 Halden
Gnr./Bnr./Festn. 61/217	Sign. Kontroll	Prosjekt nr. for prosjekterende/rev. A20-01