


Vann - Uttak ■

Luft - Uttak ■

Utgave mars 2019. Erstatter tidligere utgave.
Endringer merket/skrevet med rødt.

A.65.00.001

FORELØPIG TEGNING

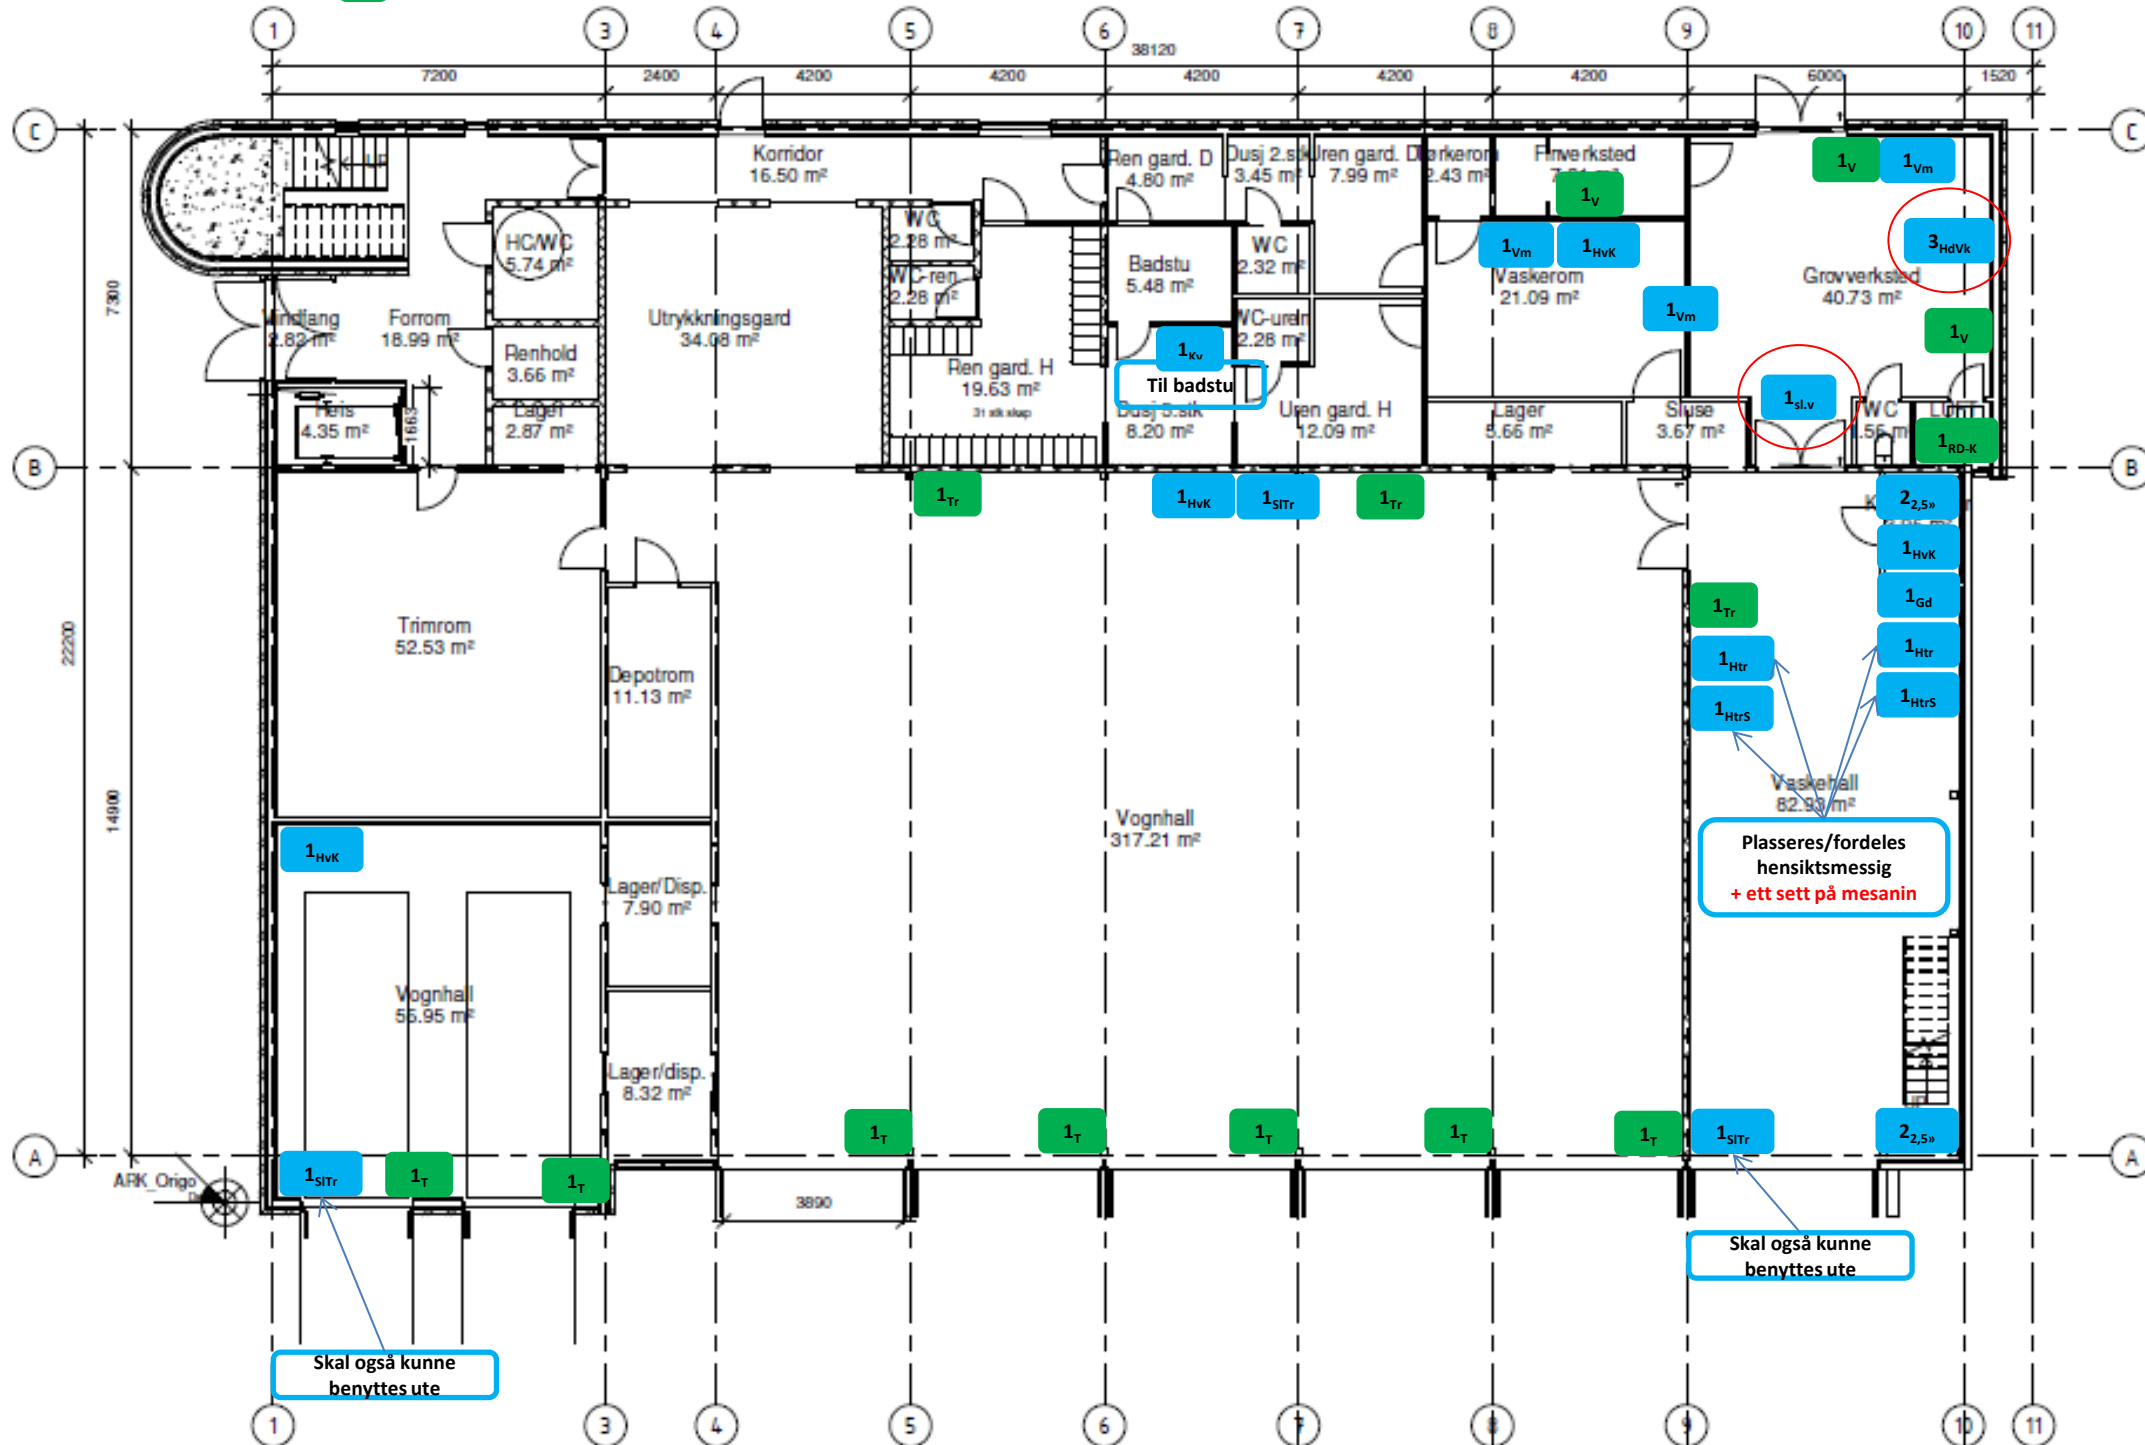

Plasseres/fordeles hensiktsmessig + ett sett på mesanin

Skal også kunne benyttes ute

Skal også kunne benyttes ute

Plan 01
1:100

- | | | | | |
|--|---------------------------------|--|-----------------------------------|---|
| n_T = uttak ned fra tak | n_{kv} = uttak kran, vegg | n_{vk} = uttak vaskeikum | n_{Htrs} = uttak høytrykk, skum | n_{Sitr} = uttak slangetrommel (norm. trykk) |
| n_{Tr} = uttak på trommel | n_{HVK} = uttak håndvask, kum | n_{Hdvk} = uttak hånddusj, vaskeikum | n_{Htr} = uttak høytrykk | $n_{2,5v}$ = uttak, brannslange for fylling av biler (synlig på vegg) |
| n_V = uttak på vegg | $n_{sl,v}$ = uttak slangevasker | n_{Vm} = uttak vaskemaskin | n_{Gd} = uttak grovdusj | UTE:
- 1 Brannkum og 1 Brannhydrant tilkoblet ledningsnett
- Tappekran(er) på yttervegg for vanning, vask,... |
| n_{RD-K} = uttak, fylling RD-flasker | | | | |

Rev.	Komring	tegn	Ses

2018-37
Raufoss Brannstasjon

PROSJEKT	
FORPROSJEKT	
SKISSEDISJNING	
DETAILPROSJEKT	
ANSLUTDISJNING	
ARBEIDDISJNING	
AS BURT	

14.09.18 1 : 100 Az

Plan 1


A.65.00.001

JAF

Strøm – EL-uttak

IKT - Uttak

Utgave mars 2019. Erstatte tidligere utgave.
Endringer merket/skrevet med rødt.

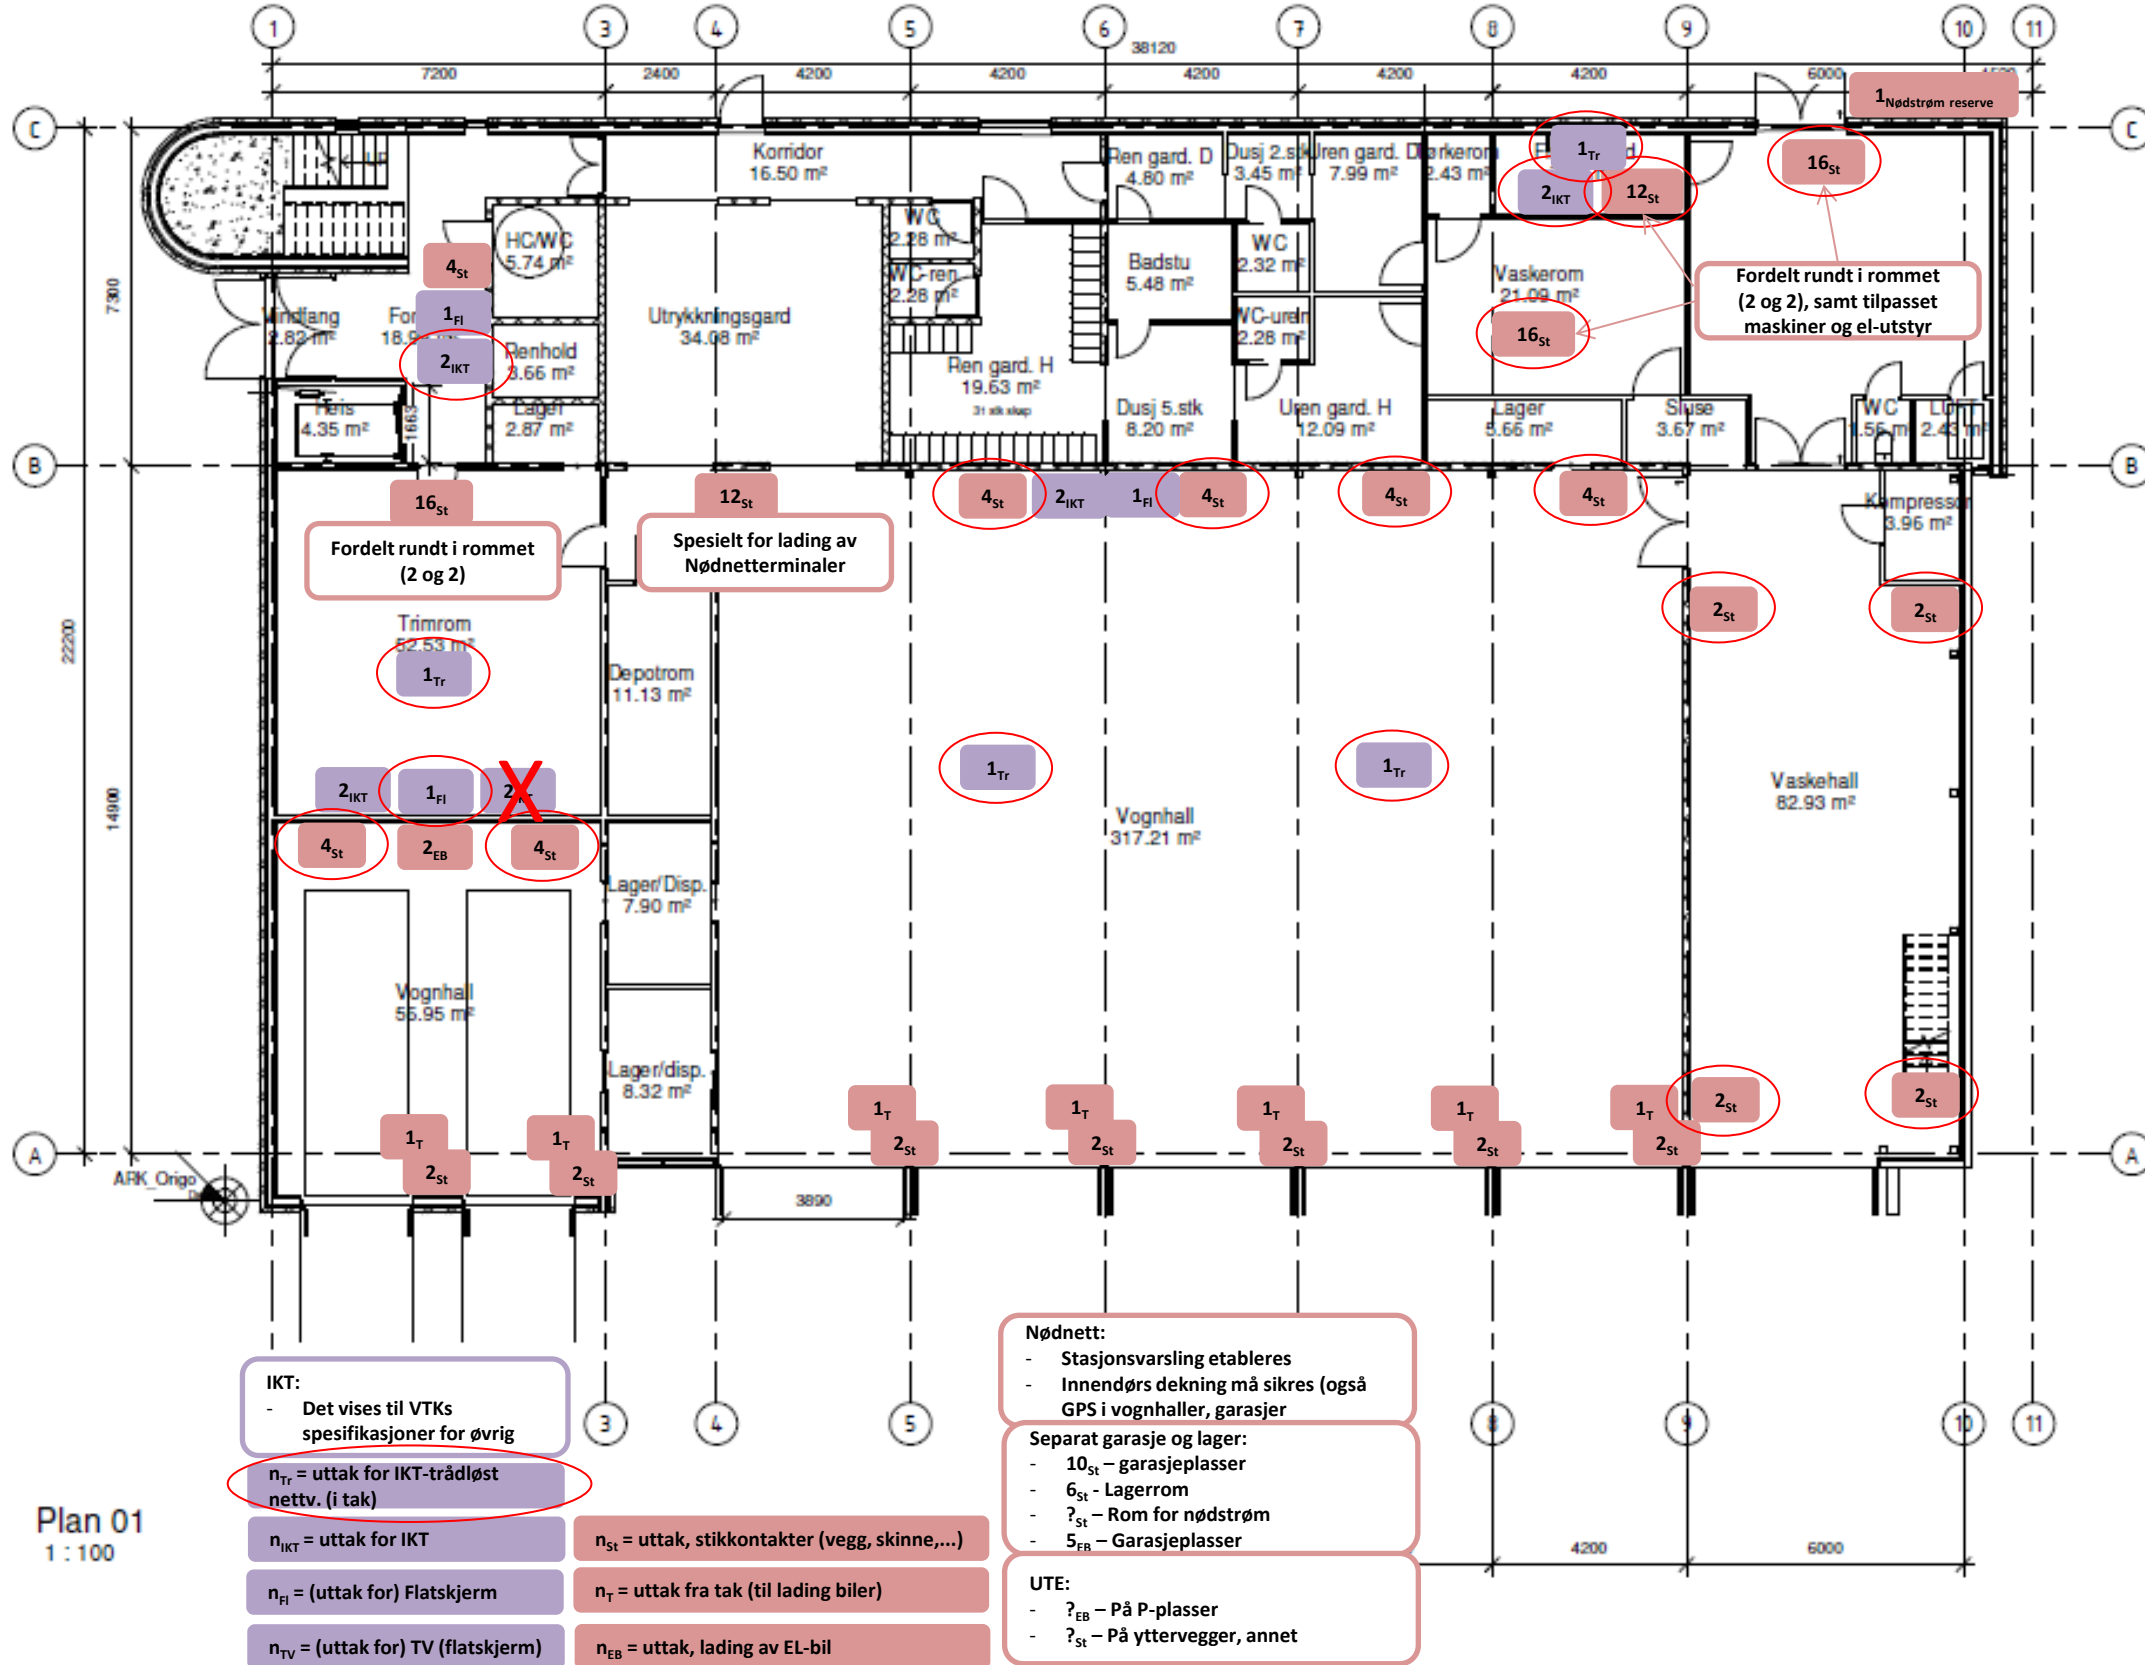

Plan 01
1 : 100

A.65.00.001

FORELØPIG TEGNING

Ark	Kontingering	Tegn	Ses
Revisjoner			
2018-37 Raufoss Brannstasjon			
Plan 1			
A.65.00.001			
JAF			

Strøm – EL-uttak


IKT - Uttak

Utgege mars 2019. Erstatter tidligere utgave.

Endringer merket/skrevet med rødt.

A.65.00.002

FORELØPIG TEGNING

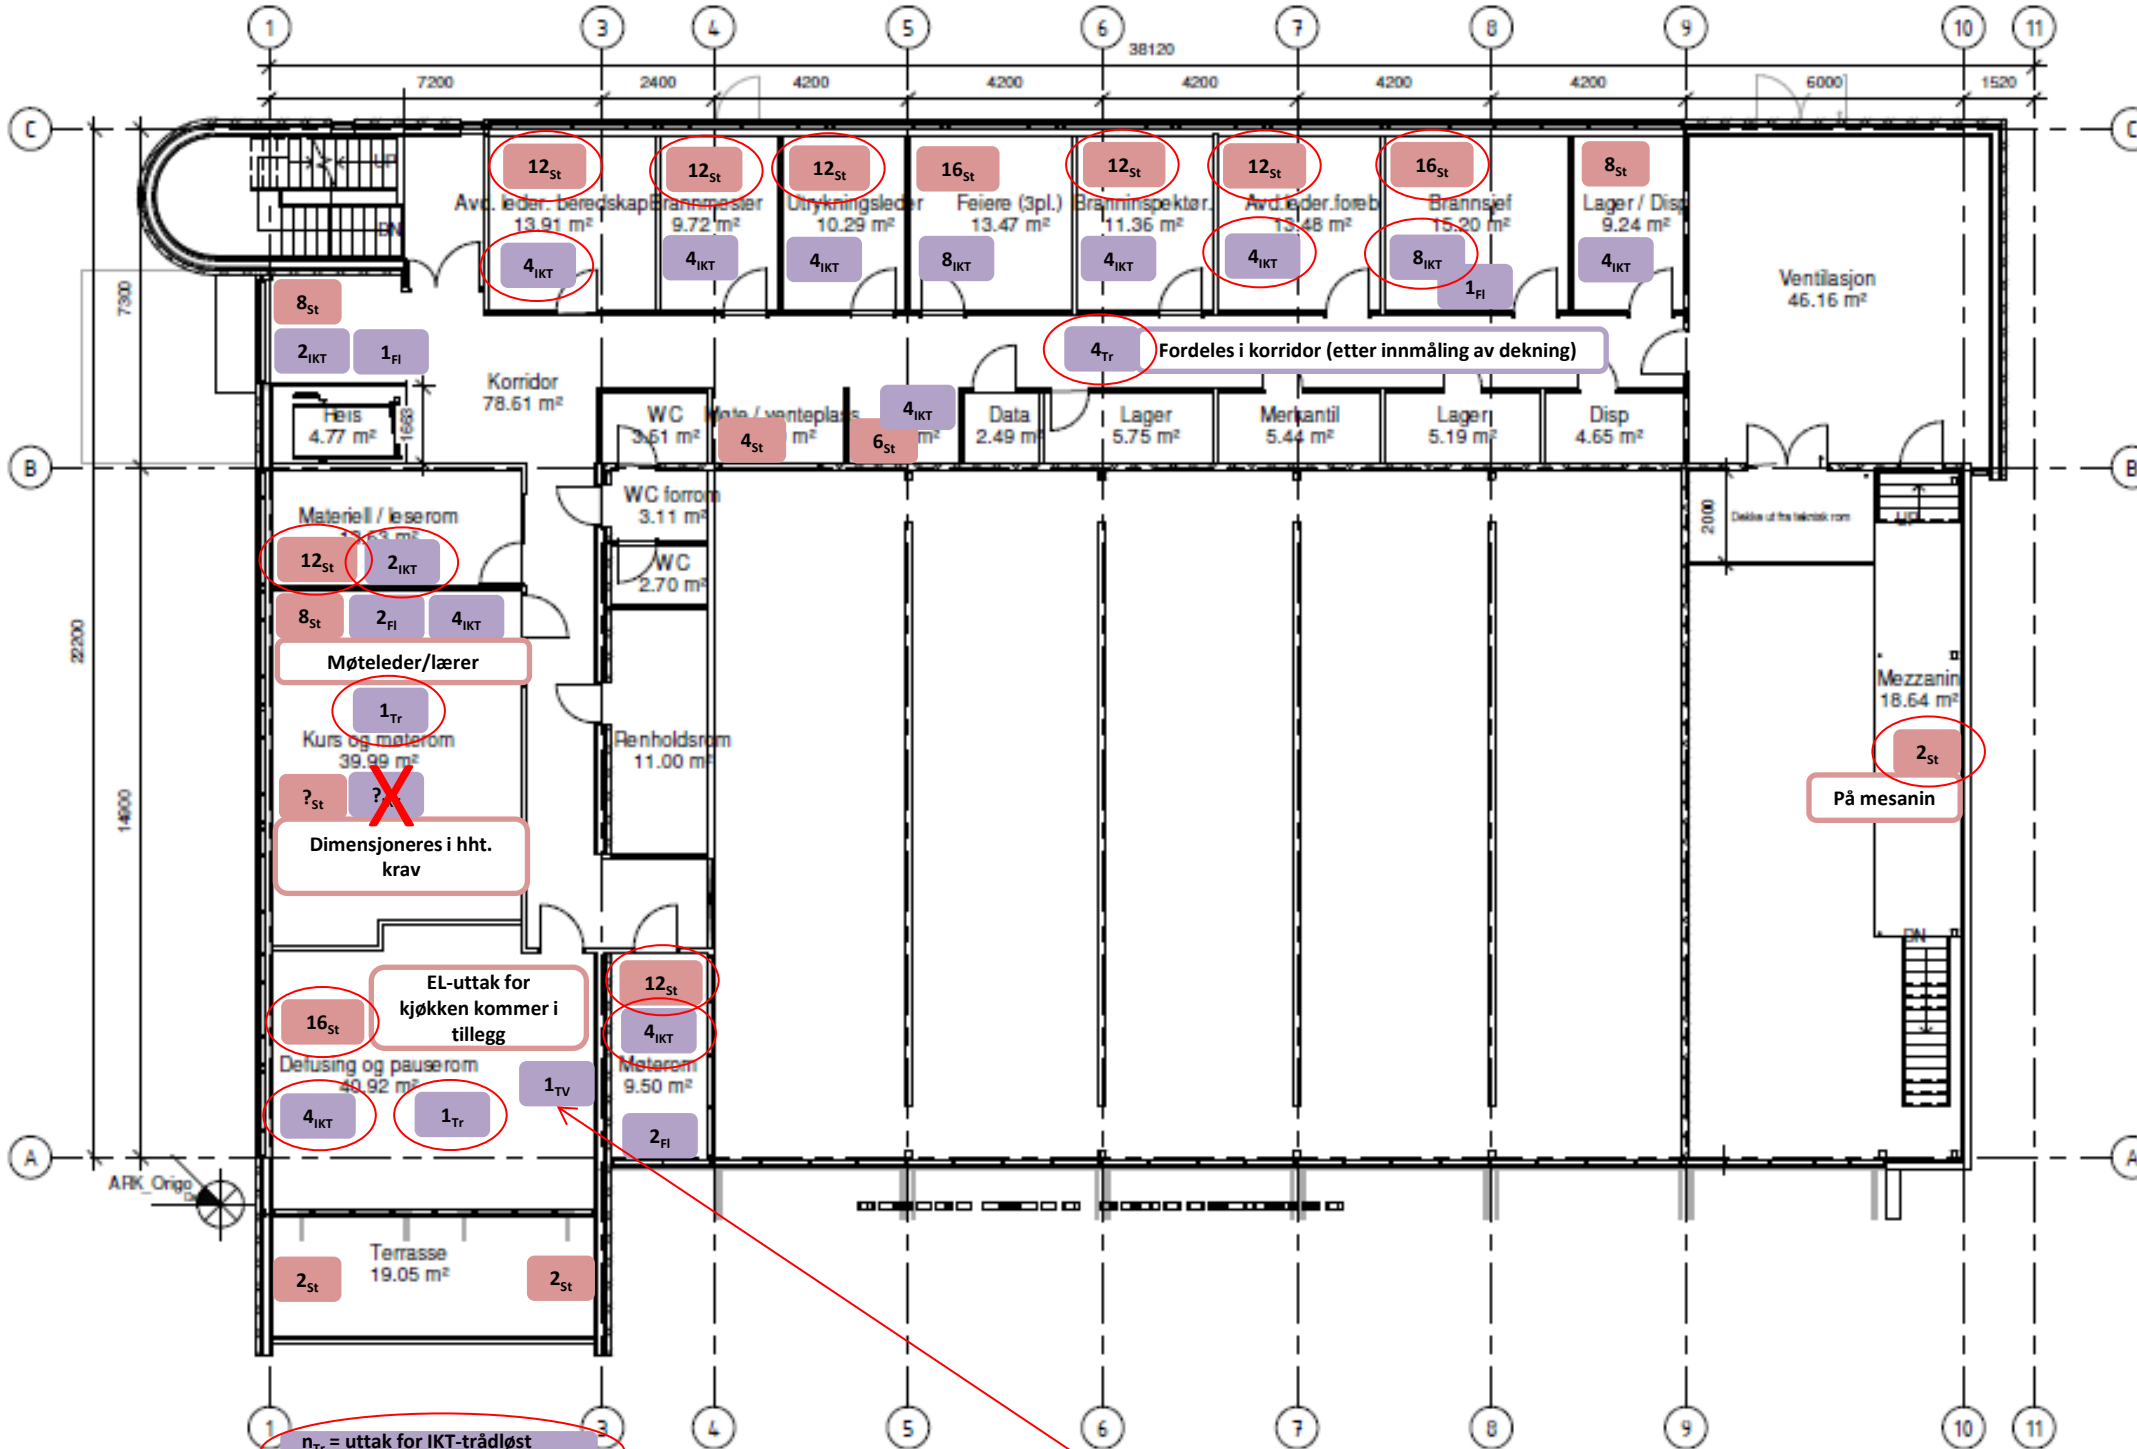

n_{Tr} = uttak for IKT-trådløst nettv. (i tak)

n_{IKT} = uttak for IKT

n_{Fi} = (uttak for) Flatskjerm

n_{TV} = (uttak for) TV (flatskjerm)

n_{St} = uttak, stikkontakter (vegg, skinne,...)

n_T = uttak fra tak (til lading biler)

n_{EB} = uttak, lading av EL-bil (forberedt)

TV:
- For Riks-TV (el. tilsv.), antenne på tak, kabling via Datarom

IKT:
- Det vises til VTKs spesifikasjoner for øvrig

Plan 02
1 : 100

2018-37
Raufoss Brannstasjon


ARK: JAF arkitekt AS, JAF PROJEKT AS, TR: ELLIHOPE, 14.09.18

TYPE	DRAKT	REVISJON
FM	-	-
DATO	SKALDESTOR	ARBEIDSTILLER
14.09.18	1 : 100	A2

Plan 2

TITELNUMMER
A.65.00.002

JAF

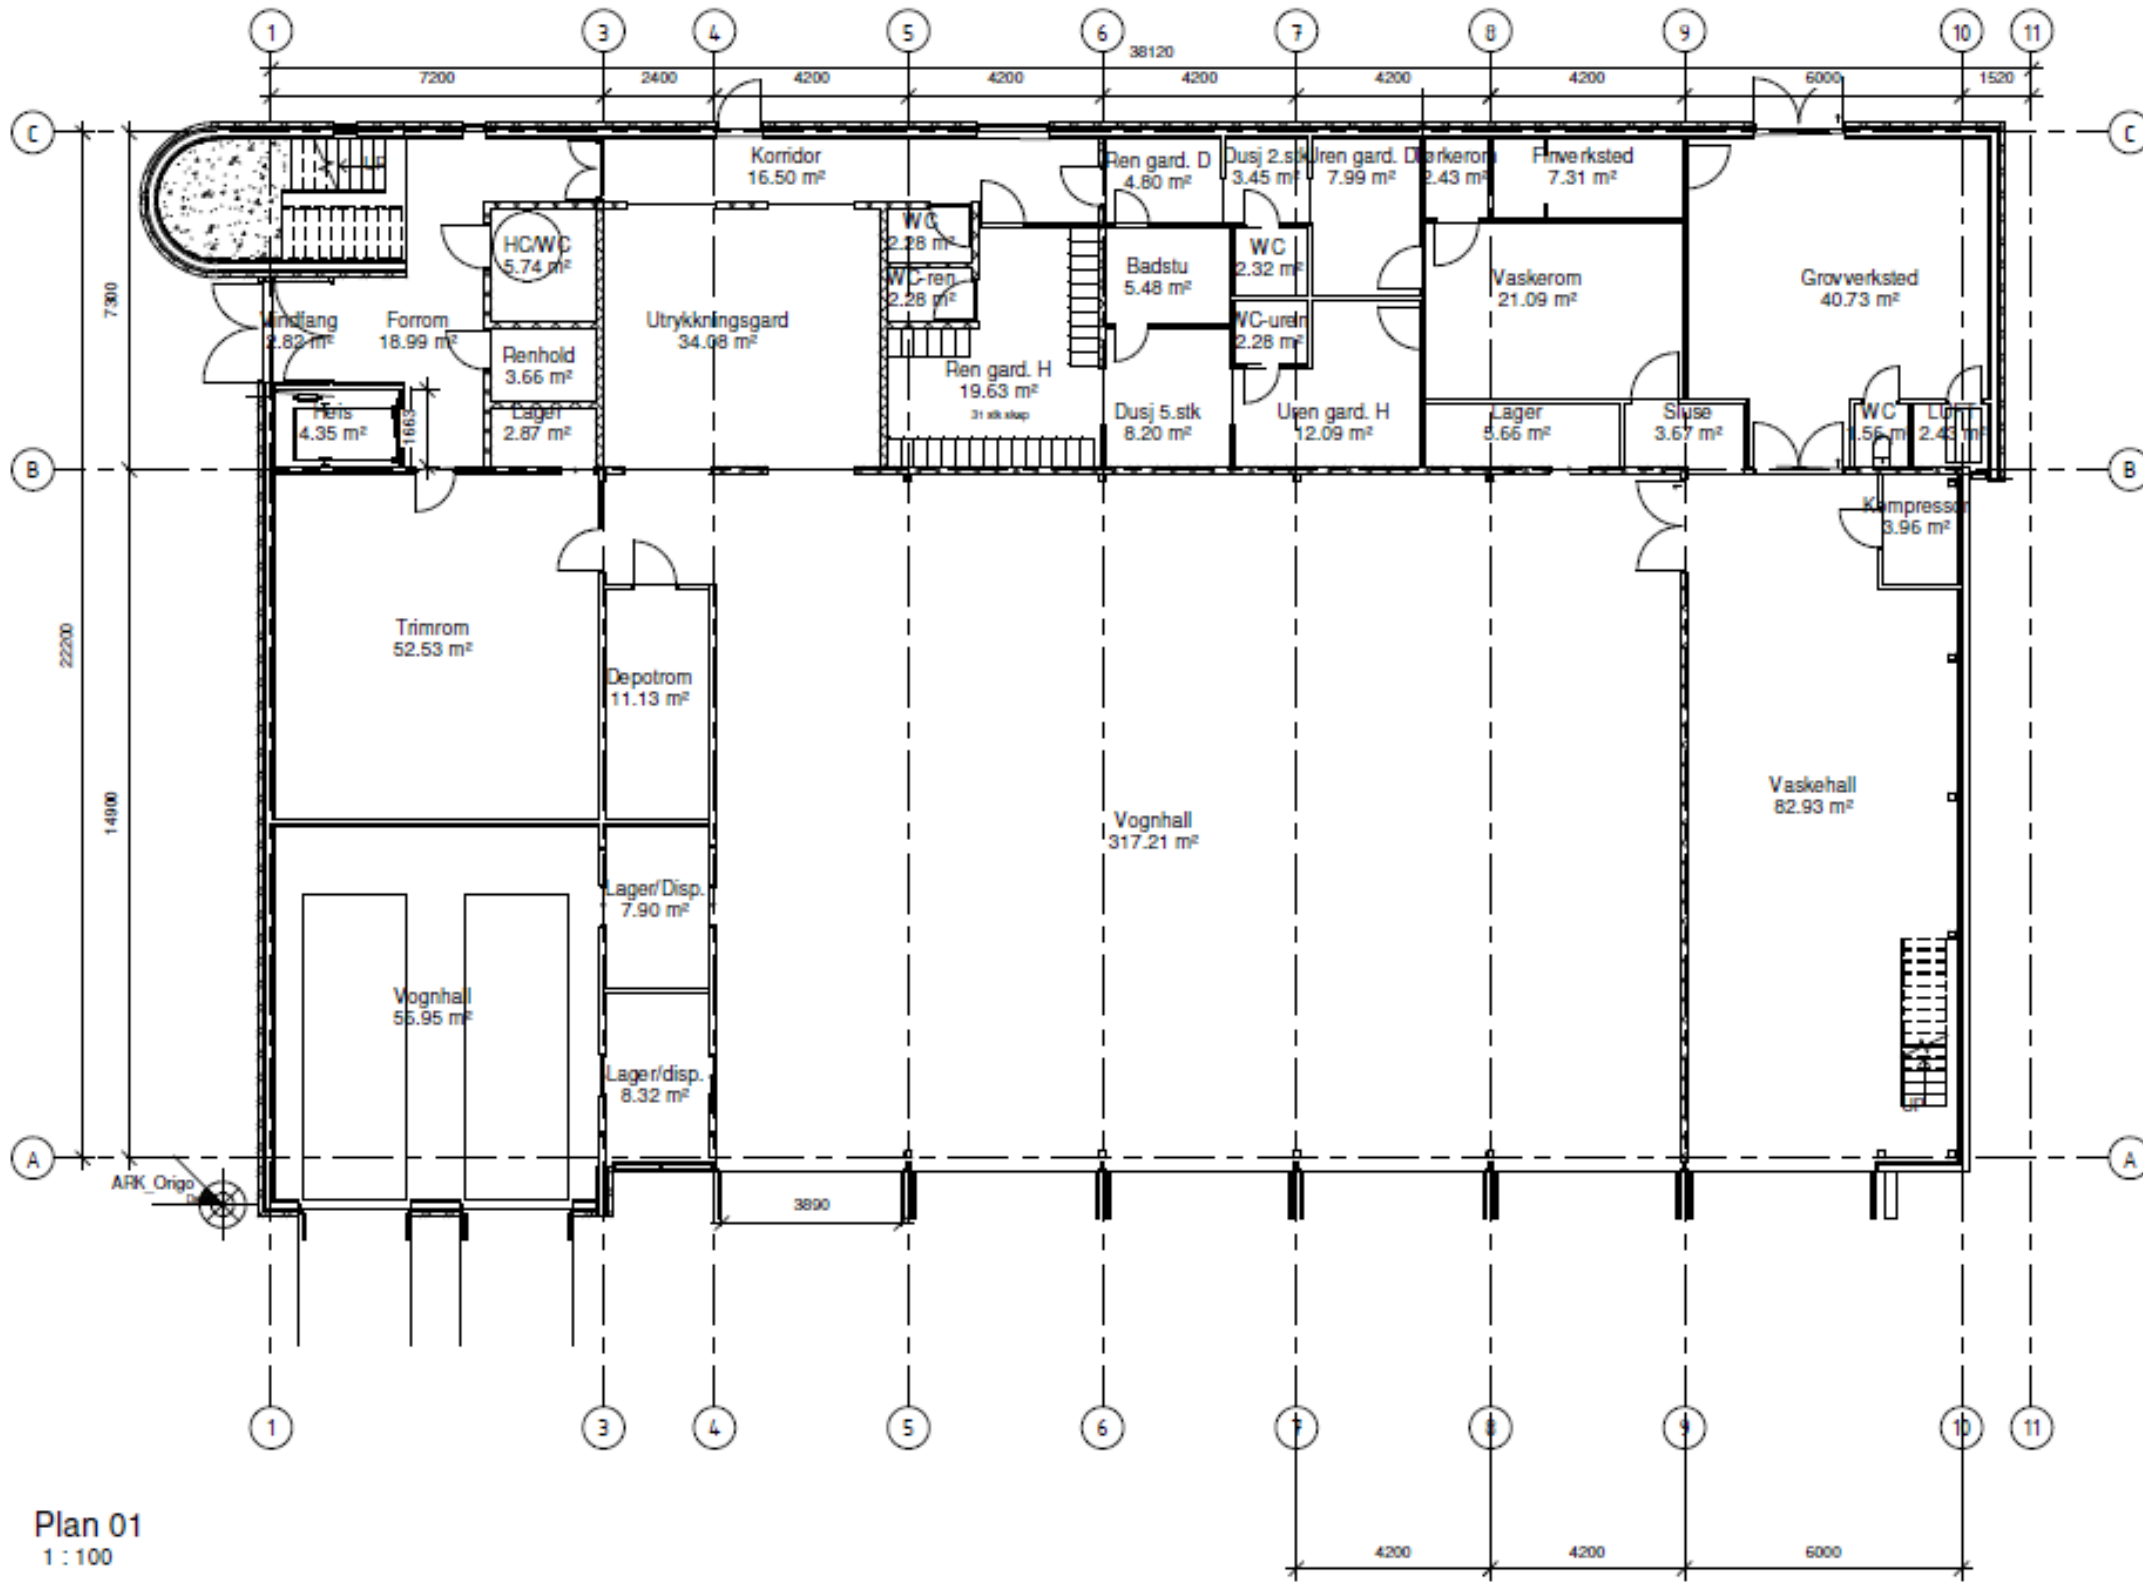

Plan 01
1:100

A.65.00.001

FORELØPIG TEGNING

Revisjoner

**2018-37
Raufoss Brannstasjon**

Plan 1

A.65.00.001

JAF

