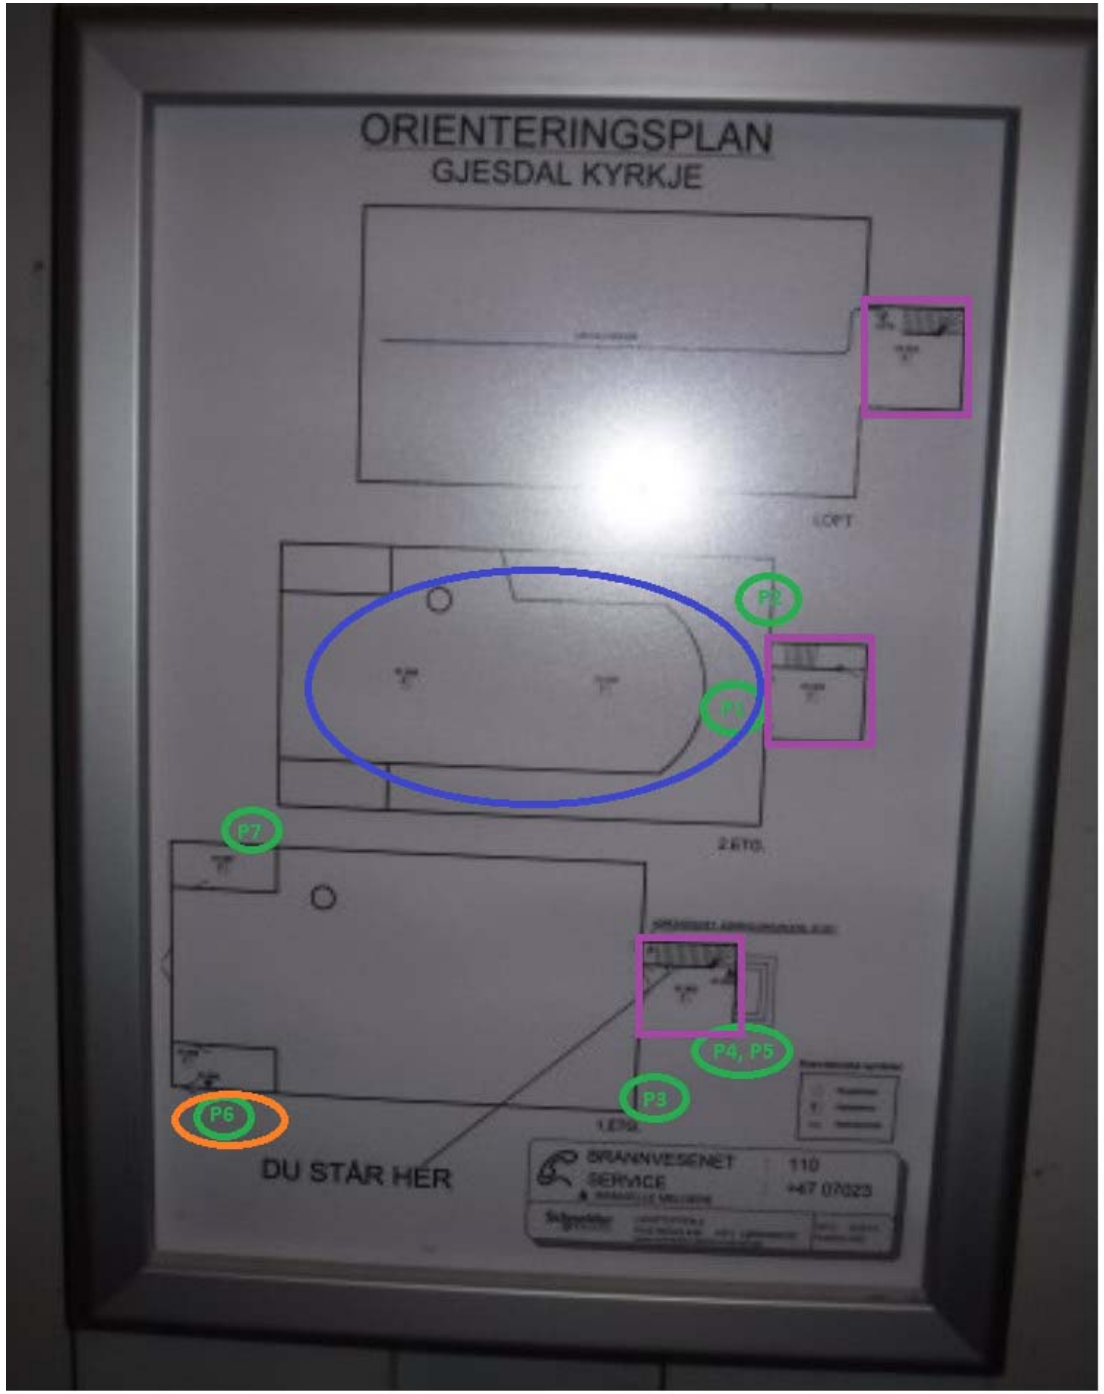

Gjesdal kirke
Miljøkartleggingsskisse

Prøvepunkt

CCA-impregnert trevrike

Farlig avfall maling i himling

Lavforurenset betong