


EKSIST.-FASADE SYD

EVENT.NYTT TAK

DØR OG VINDU FLYTTET

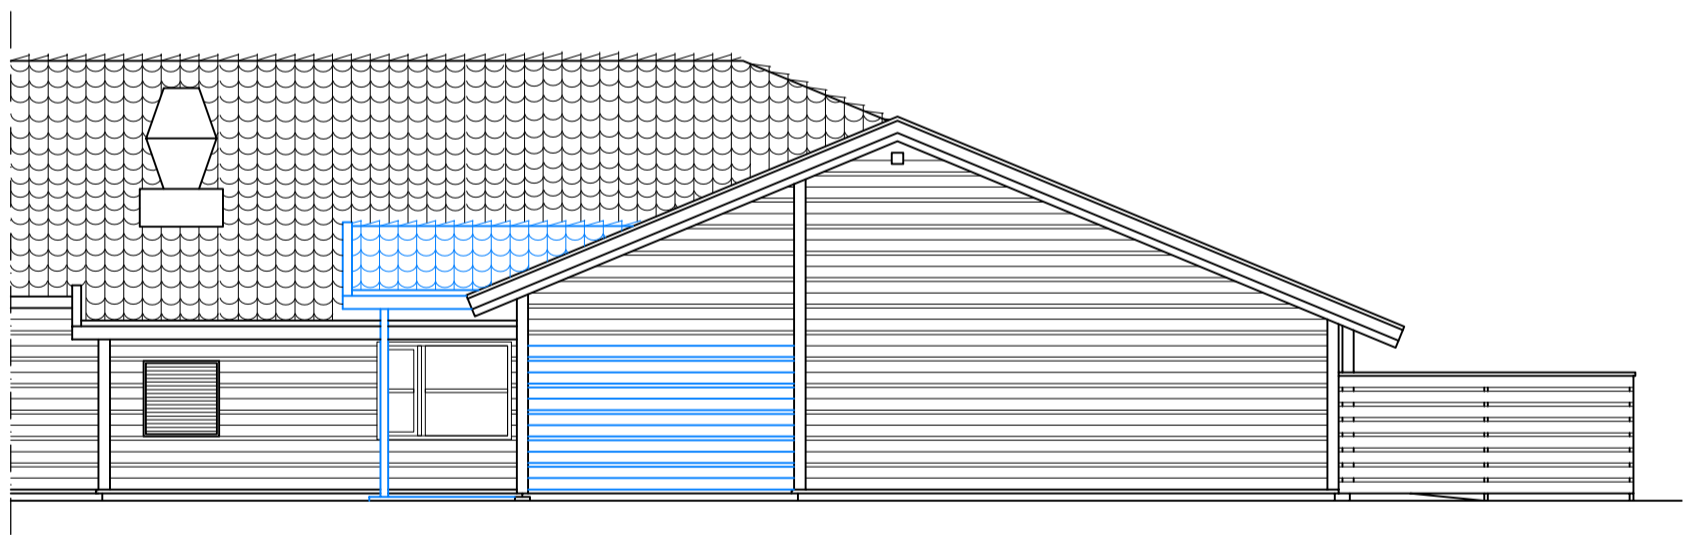

EVENT. NYTT TAK

VEGG TETTES

EKSIST.-FASADE ØST



GJENBRUK



NYE FORHOLD

07.05.2019

METER



0 1 2 3

Mål må kontrolleres på stedet

3250 Soletunet SOLSTUA 4
SKISSE OMBYGGING OG TAK INNGANG
FASADE SYD OG ØST

FORVALTNING OG UTVIKLING

M 1:100 A3ark

02