



West

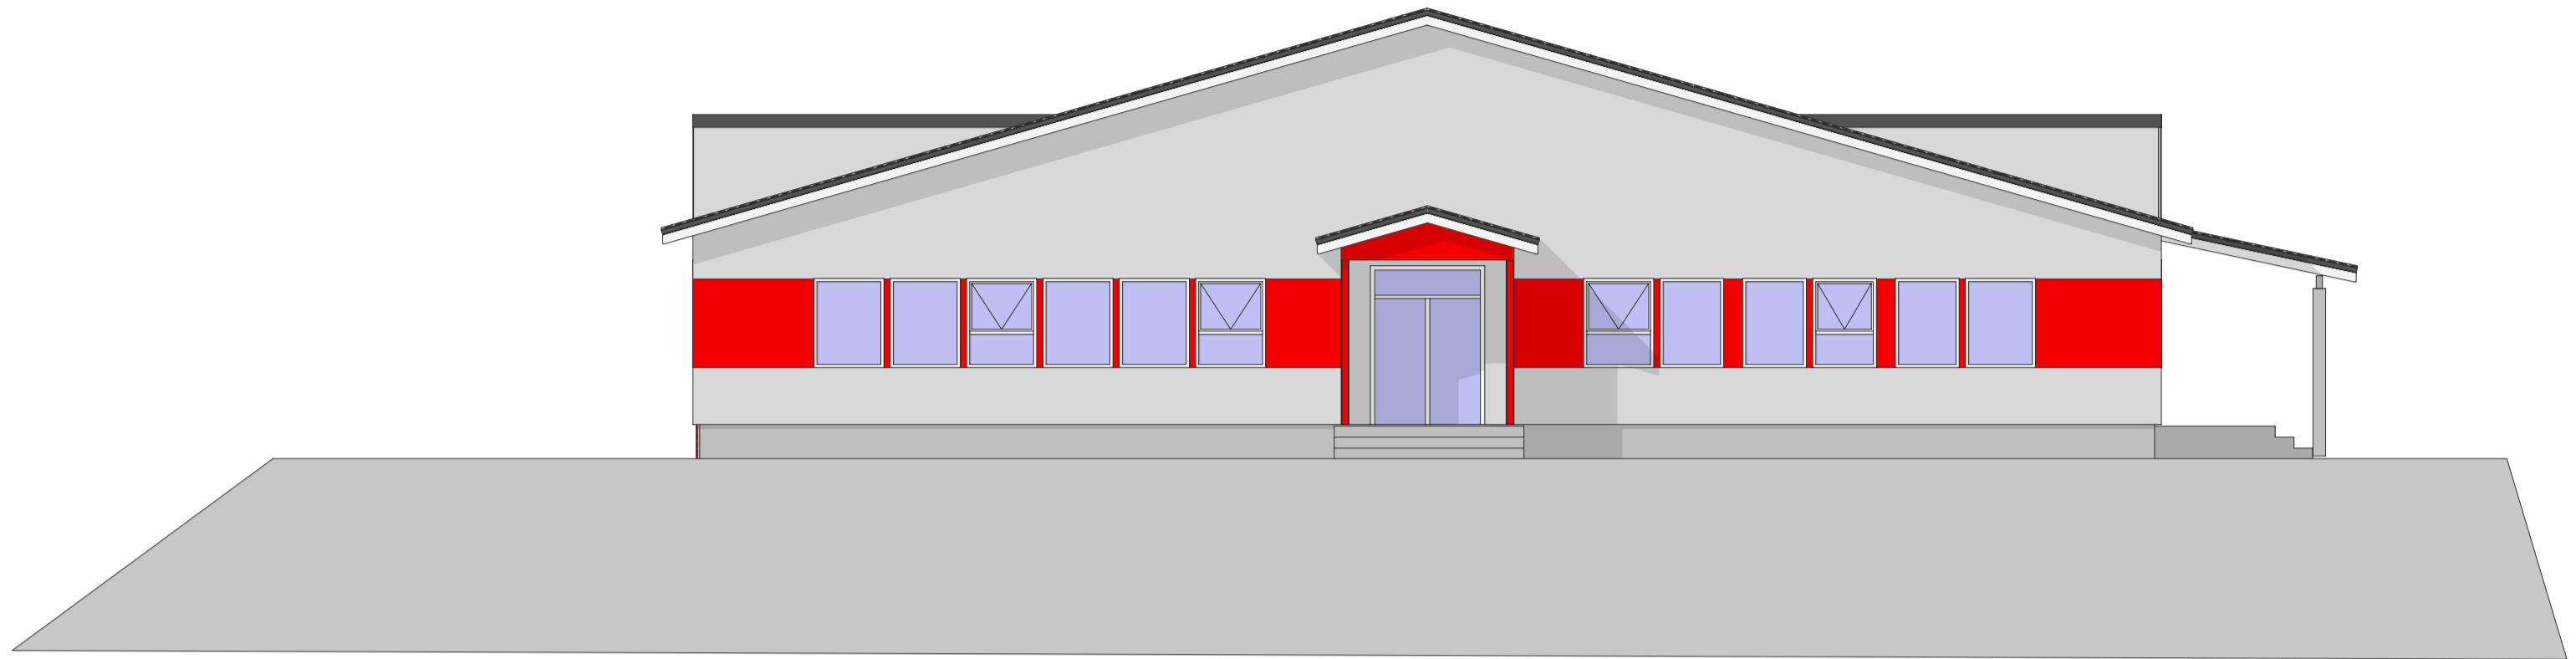


East

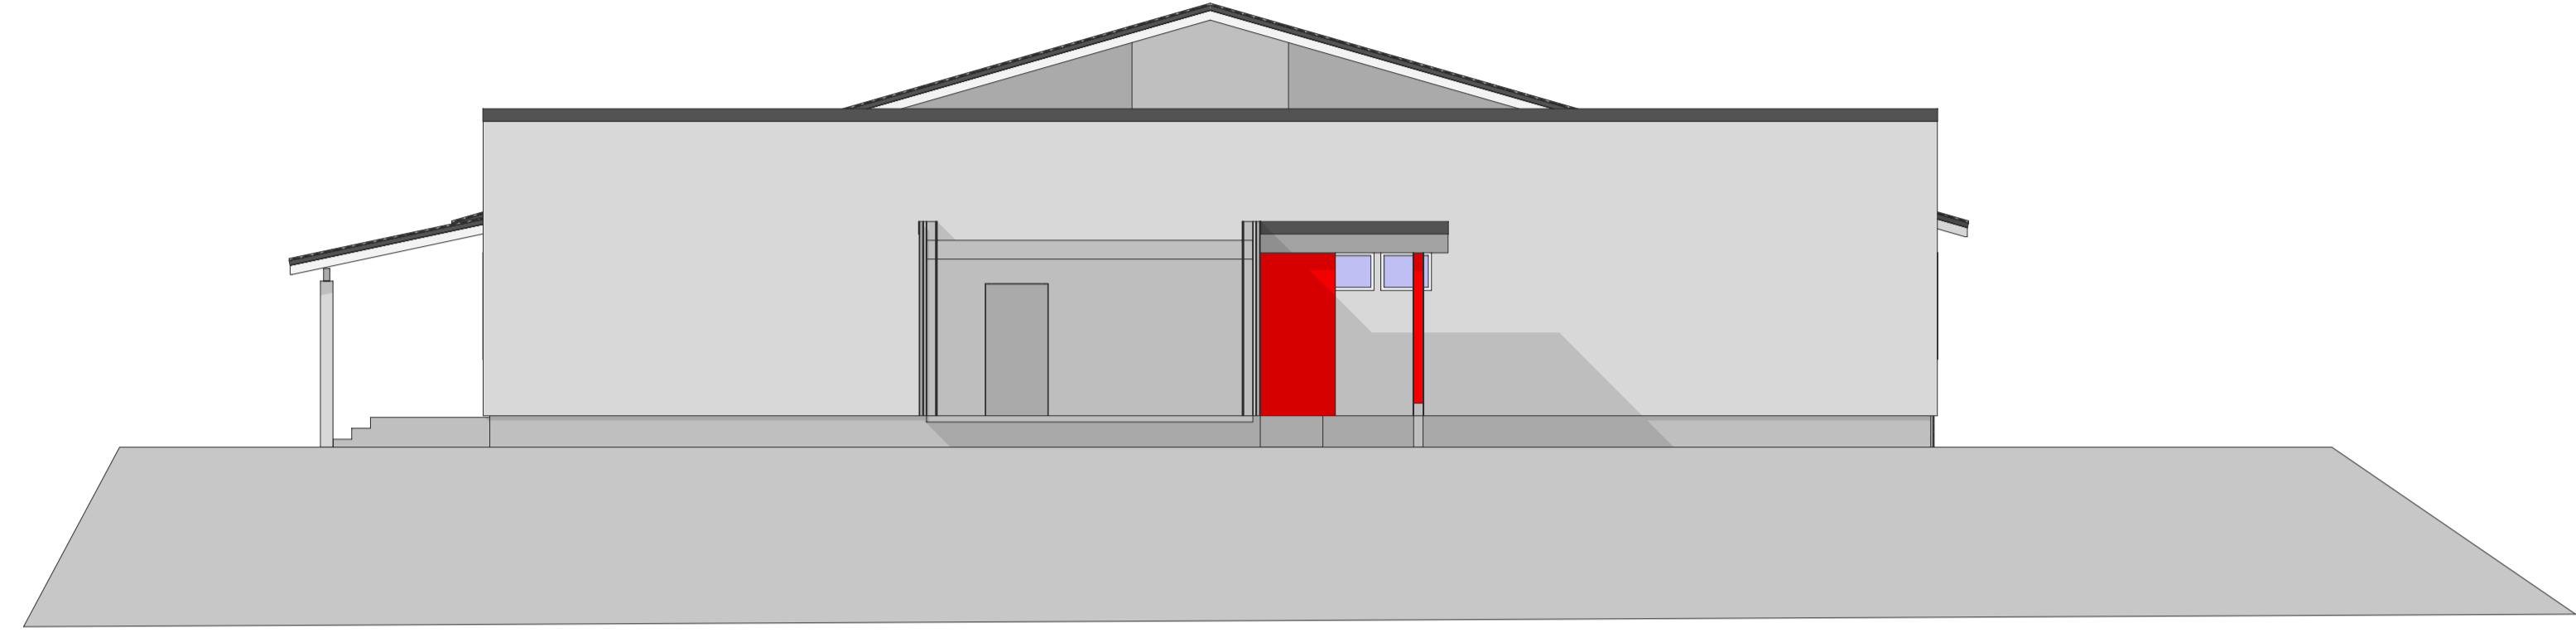

South

Fasadeendring av Skolebygg Mellombygg og SFO uendret

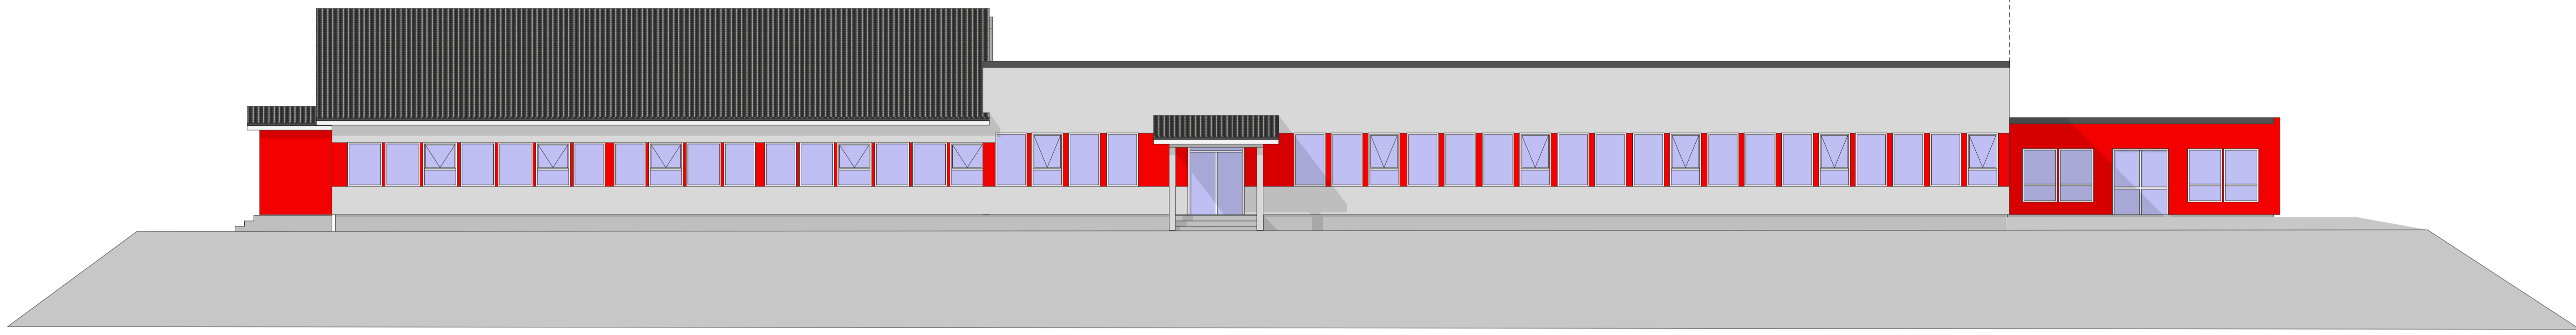

North

Mellombygg og SFO uendret Fasadeendring av Skolebygg



A-Oppdatert	ØJ	14.02.2019
B-Oppdatert fasade øst	ØJ	06.03.2019

Hadset Eiendom KF
 Rehab Sandnes Skole
 Sandnes

76 / 75

Fasader Skolebygg

13.02.2019

1:100

ØJ
 BS



11164 005 B