


Eksisterende betong front utlektes og kles med  
Kebony character x173 og vekselvis 48x73

Nye stål dører ( mål tas på stedet)  
Lysarmatur i henhold til beskrivelse fra el-konsulent.

pergola

nytt dekke over avfallsrom

gult felt markerer ny bindingsverksvegg  
som tetter dagens åpning. Veggene bygges  
i flukt med betongvegg slik at nytt panel  
går igjennom hele fronten

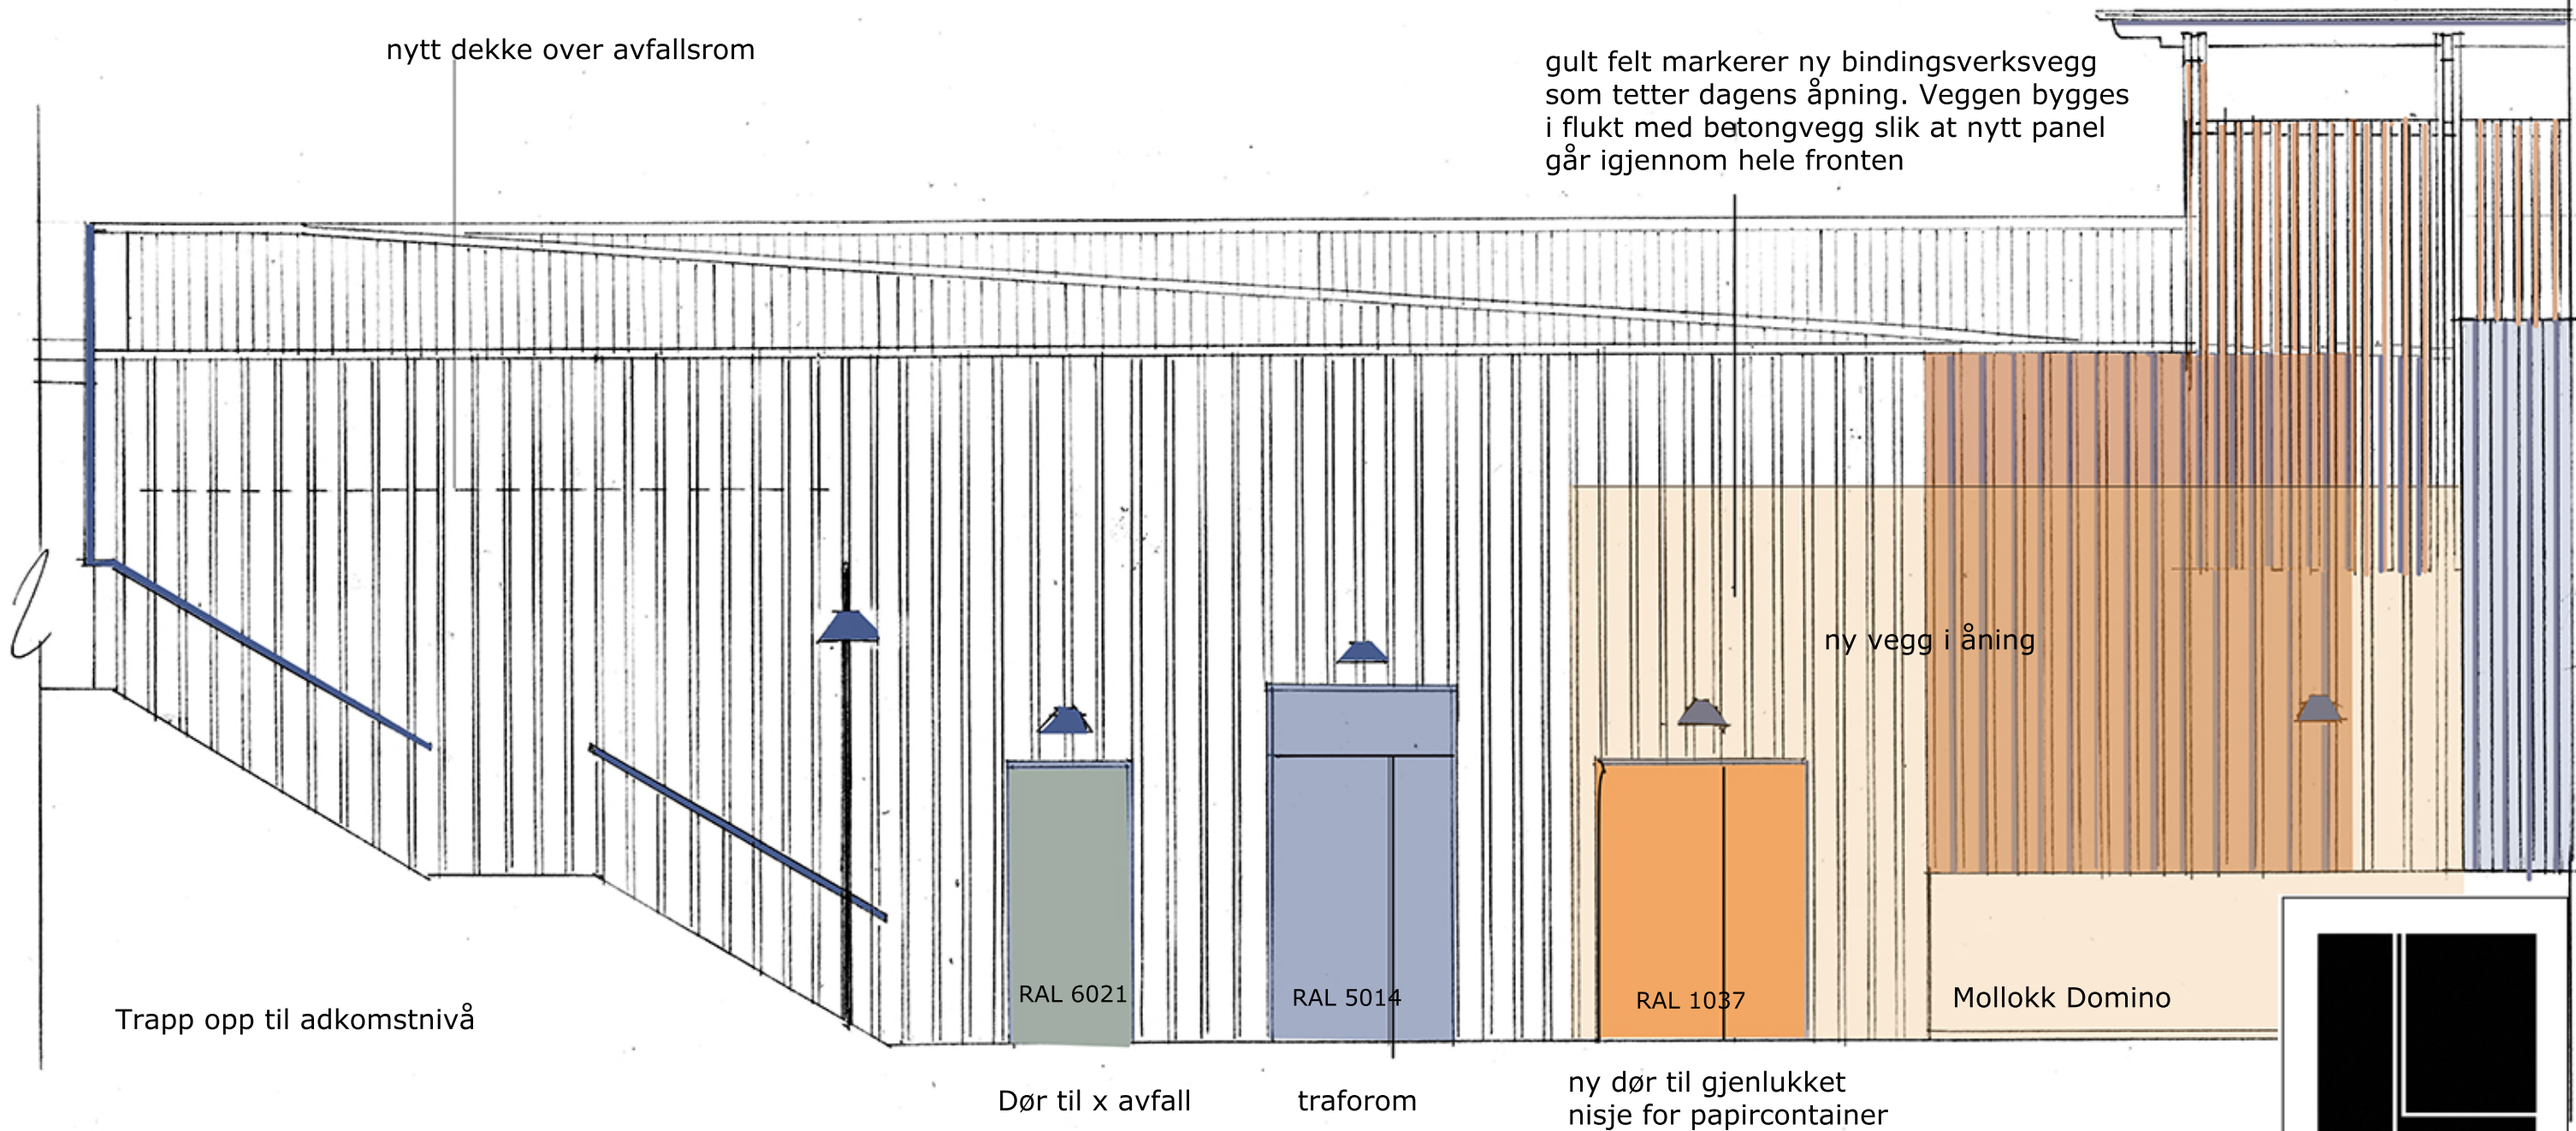

Trapp opp til adkomstnivå

RAL 6021

RAL 5014

RAL 1037

Mollokk Domino

Dør til x avfall

traforom

ny dør til gjenlukket  
nisje for papircontainer

Skytterdalen 15 -17 bearbeidelse av uteområdene

Tegn nr. **ARK 10-05**

Oppriss i mål 1 : 50

Grini Mølle

03.05.2019



SIV ARK MNAL INGE LØDNER

*Grini Mølle*

Grnidammen 10  
1359 Eiksmarka  
telefon : 91195783  
iloedner@online.no  
org.nr. 984 548 818  
bank: 7032 06 22466