


Vinyl på alt

FELTSYKEPLEIEN

DATA FOR ORIGINAL GRUNNLAGSTEGNING			
Type tegning	Plantegning	Tegningsnummer	13
Tegnet av	H.H.	Dato	14.11.96

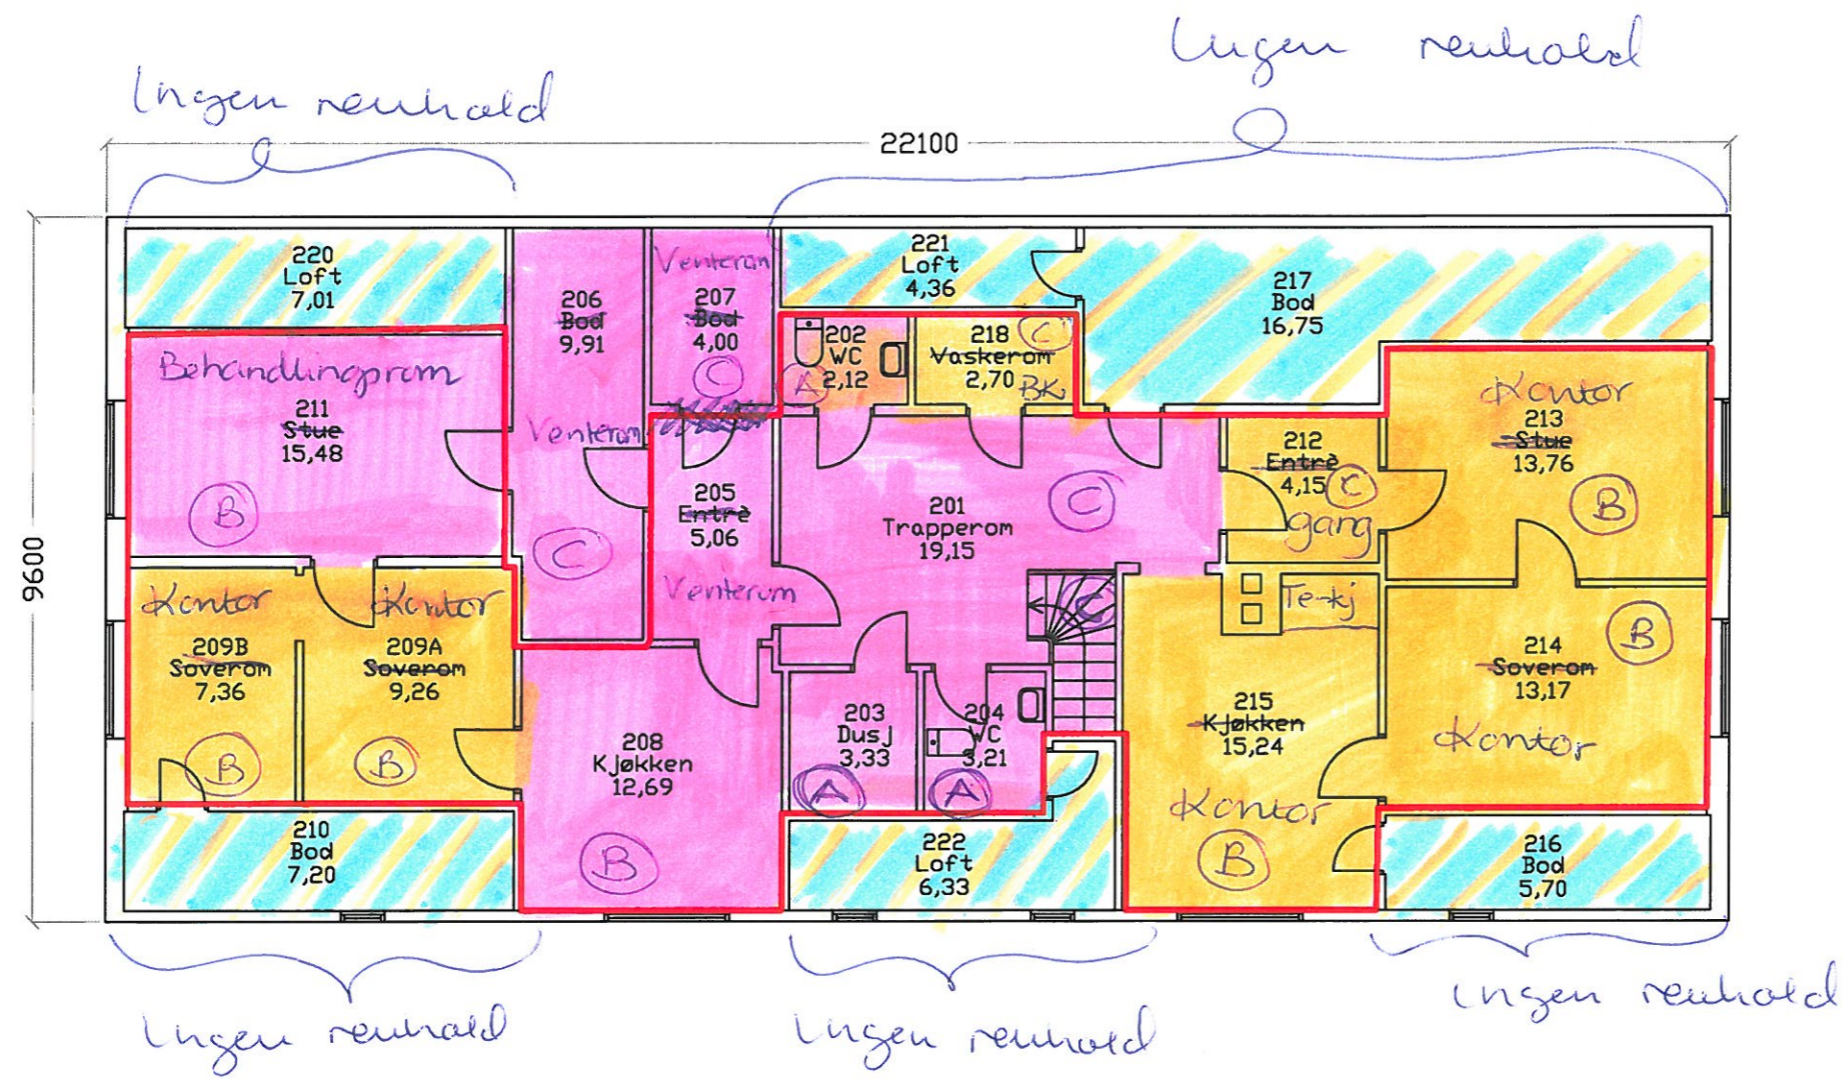

2 ganger i uken
1 gang i uken

Renholdsareal
132,9 m²

Rev.	Dato	Sign.	Endring
Lokaliseringsfigur:			

Drammen Eiendom KF
Postboks 450 Brakerøya,
3002 Drammen

ID-nr.	Bygg nr.	Dato	Målestokk
265800	A	18.09.2006	1:100
ID-navn	NATHJEMMET FELTSYKEPLEIEN		
Byggnavn	Ø. STRANDGT 12		
Etasje	2. etasje		
Type tegning	Plantegning		
Tegnet av	Filnavn		
TIPS FM	265800-H02.dwg		

Forandrede romtyper:

- 211 → Behandlingsrom
- 209B → Kontor
- 209A → Kontor
- 206 → Venterom

- 213 → Kontor
- 214 → Kontor
- 212 → Gang

207/205 (slått sammen) Venterom
215 → Kontor

forandrede romtyper:

- 111 → kontor
- 112 → -H
- 113 → -H


FELTSYKEPLEIEN
CBS Rom 108 har blitt større

- 114 → Behandlingsrom
- 114A → -H
- 115 → -H
- 116 → -H
- 117 → Medisinrom
- 118 → Teknisk rom
- 120 → laboratorium
- 101A → lager 22100
- 106 → lager

DATA FOR ORIGINAL GRUNNLAGSTEGNING			
Type tegning	Tegningsnummer		
Plantegning	12		
Tegnet av	H.H.	Dato	14.11.96


Vingel på alt

Renholdsareal
197,4 m²

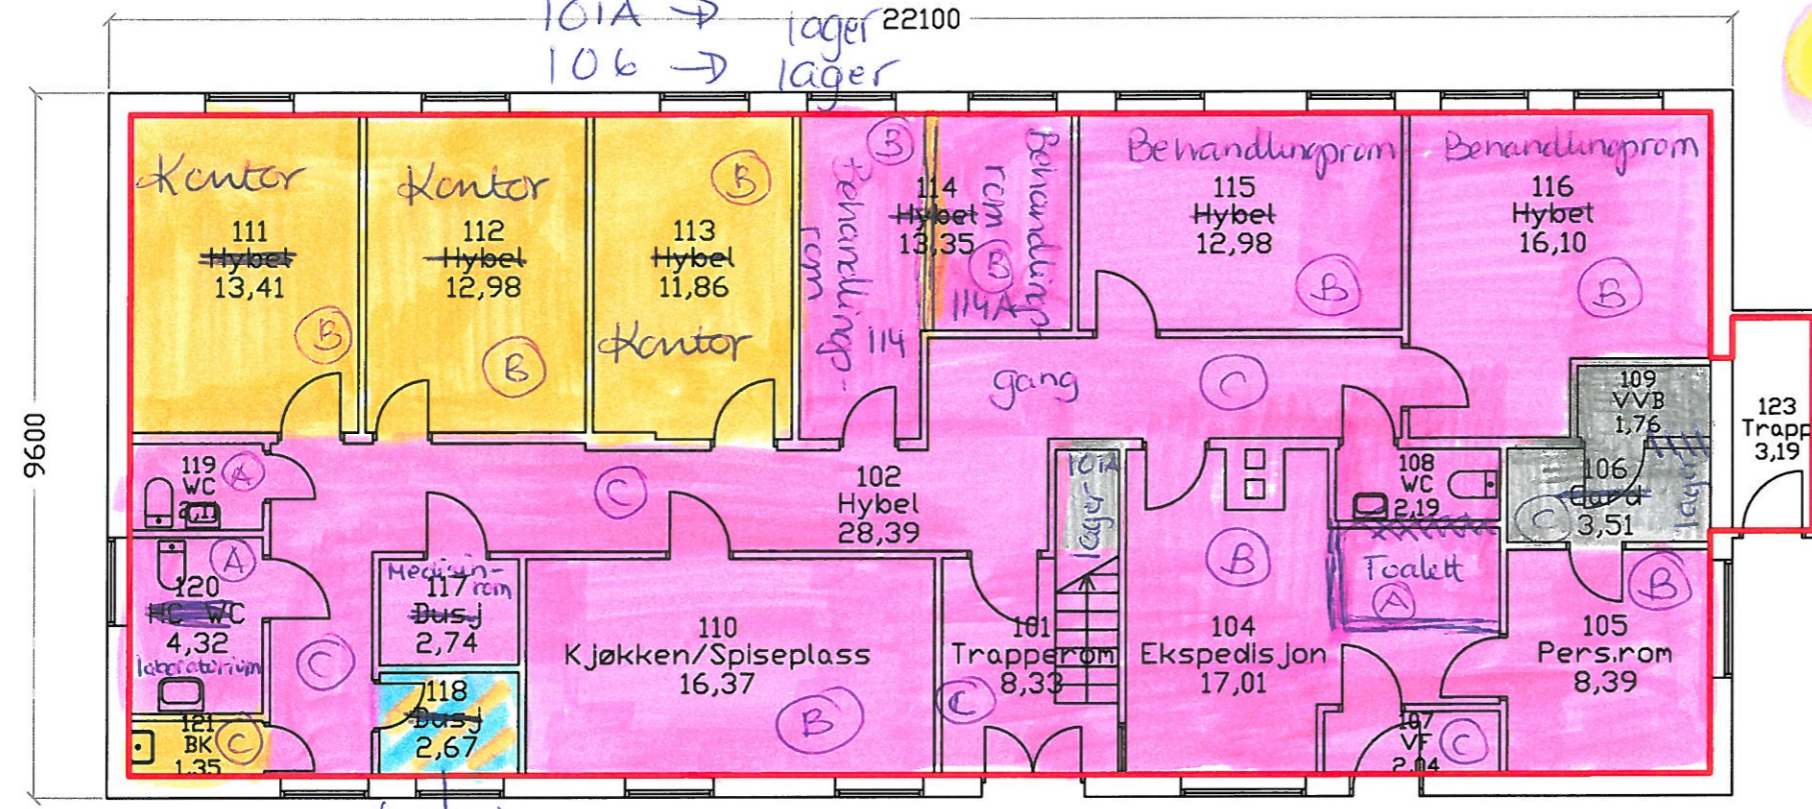

Teknisk rom
ingen renhold

Rev.	Dato	Sign.	Endring
Lokaliseringsfigur:			

 **Drammen Eiendom KF**
Postboks 450 Brakerøya,
3002 Drammen

ID-nr.	Bygg nr.	Dato	Målestokk
265800	A	18.09.2006	1:100
ID-navn	NATTHJEMMET FELTSYKEPLEIEN		
Byggnavn	Ø. STRANDGT 12		
Etasje	1. etasje		
Type tegning	Plantegning		
Tegnet av	Filnavn		
TIPS FM	265800-H01.dwg		

PS: FELTSYKEPLEIEN OVERTAR LOKALENE

TIL NATTHJEMMET. HER PUSSES DET OPP NÅ!