


# MELHAMBYGGET

- B101 lager
- B103 kontor
- B105 kopi
- B106 kontor
- B111 kontor
- B113 kontor
- B114 kontor
- B116 kontor
- B117 kontor
- B118 kontor
- B121 kontor
- B120 Personalrom
- B110 Badekott

DATA FOR ORIGINAL GRUNNLAGSTEGNING			
Type tegning	Tegningsnummer		
Plantegning	3997-103		
Tegnet av	Arkitektkr. Birger Høheim as		Dato
			12.05.98

En gangi uten

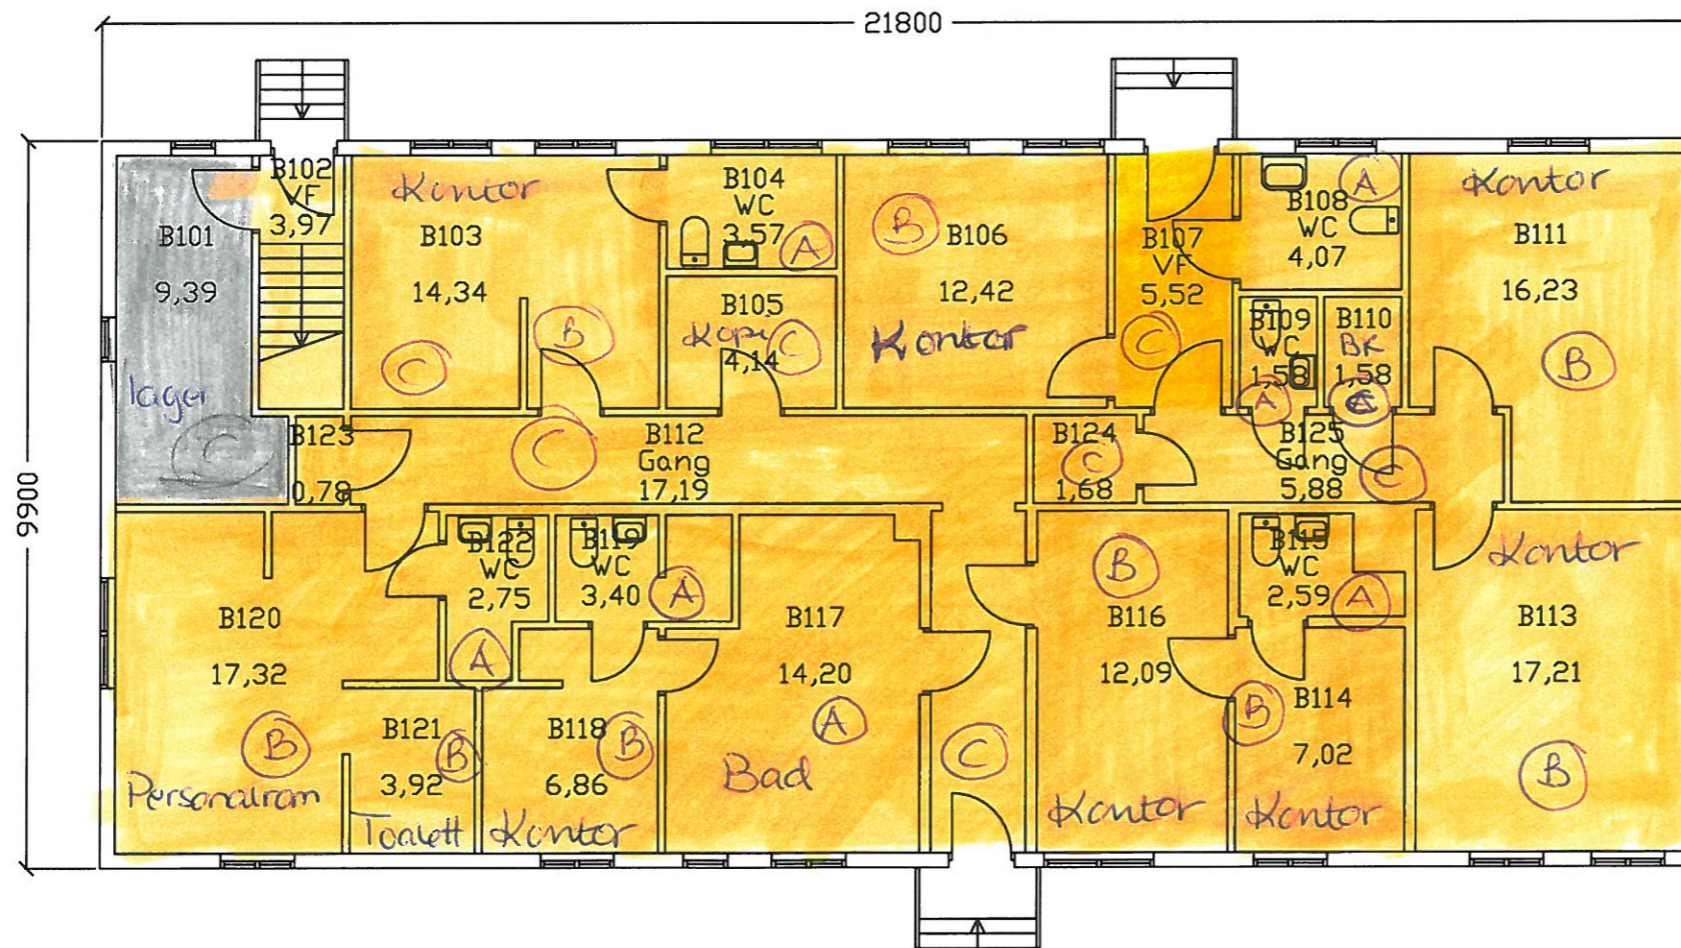

Vingel på alt

Rev.	Dato	Sign.	Endring
Lokaliseringsfigur:			
<b>Drammen Eiendom KF</b> Postboks 450 Brakerøya, 3002 Drammen			
ID-nr.	Bygg nr.	Dato	Målestokk
113900	B	18.09.2006	1:100
ID-navn	Ø. STRANDGT 11A		
Byggnavn	Bygg B, Mellombygget		
Etasje	1. Etasje		
Type tegning			
Plantegning			
Tegnet av	Filnavn		
TIPS FM	113900-B-H01.dwg		