

IKKE UTGRAVD
STØPT GULV PÅ GRUNN

IKKE UTGRAVD
STØPT GULV PÅ GRUNN

EKSISTERENDE P-AREAL

AGGREGAT-
ROM
14,6 m2




Dør allerede byttet

Dør ut i korridor fra trapperom

SEKO

Filnavn: \\\townline\collects\14100121\DWG\tegninger\Plan_kjeller.dwg - Xref: -



COWI		Side: 1 av 1

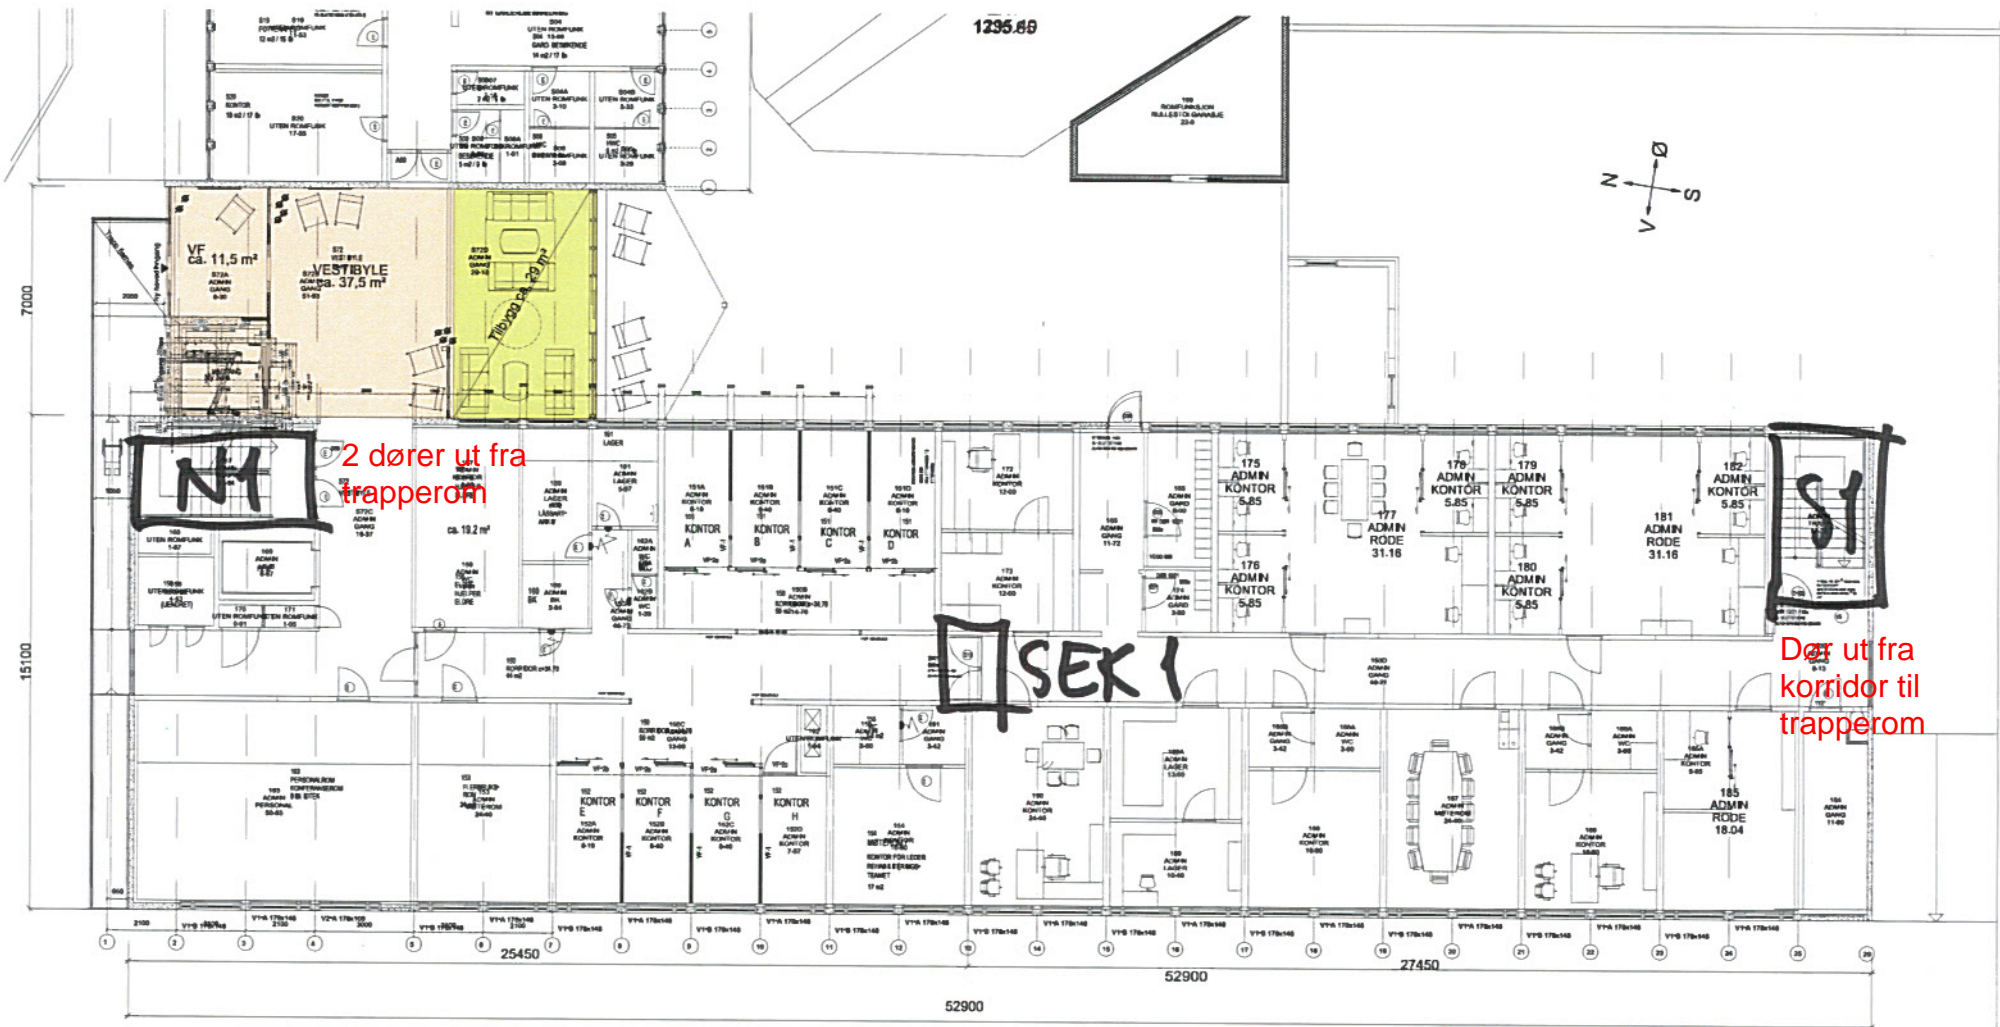

2 dører ut fra trapperom

Dør ut fra korridor til trapperom

SEK I

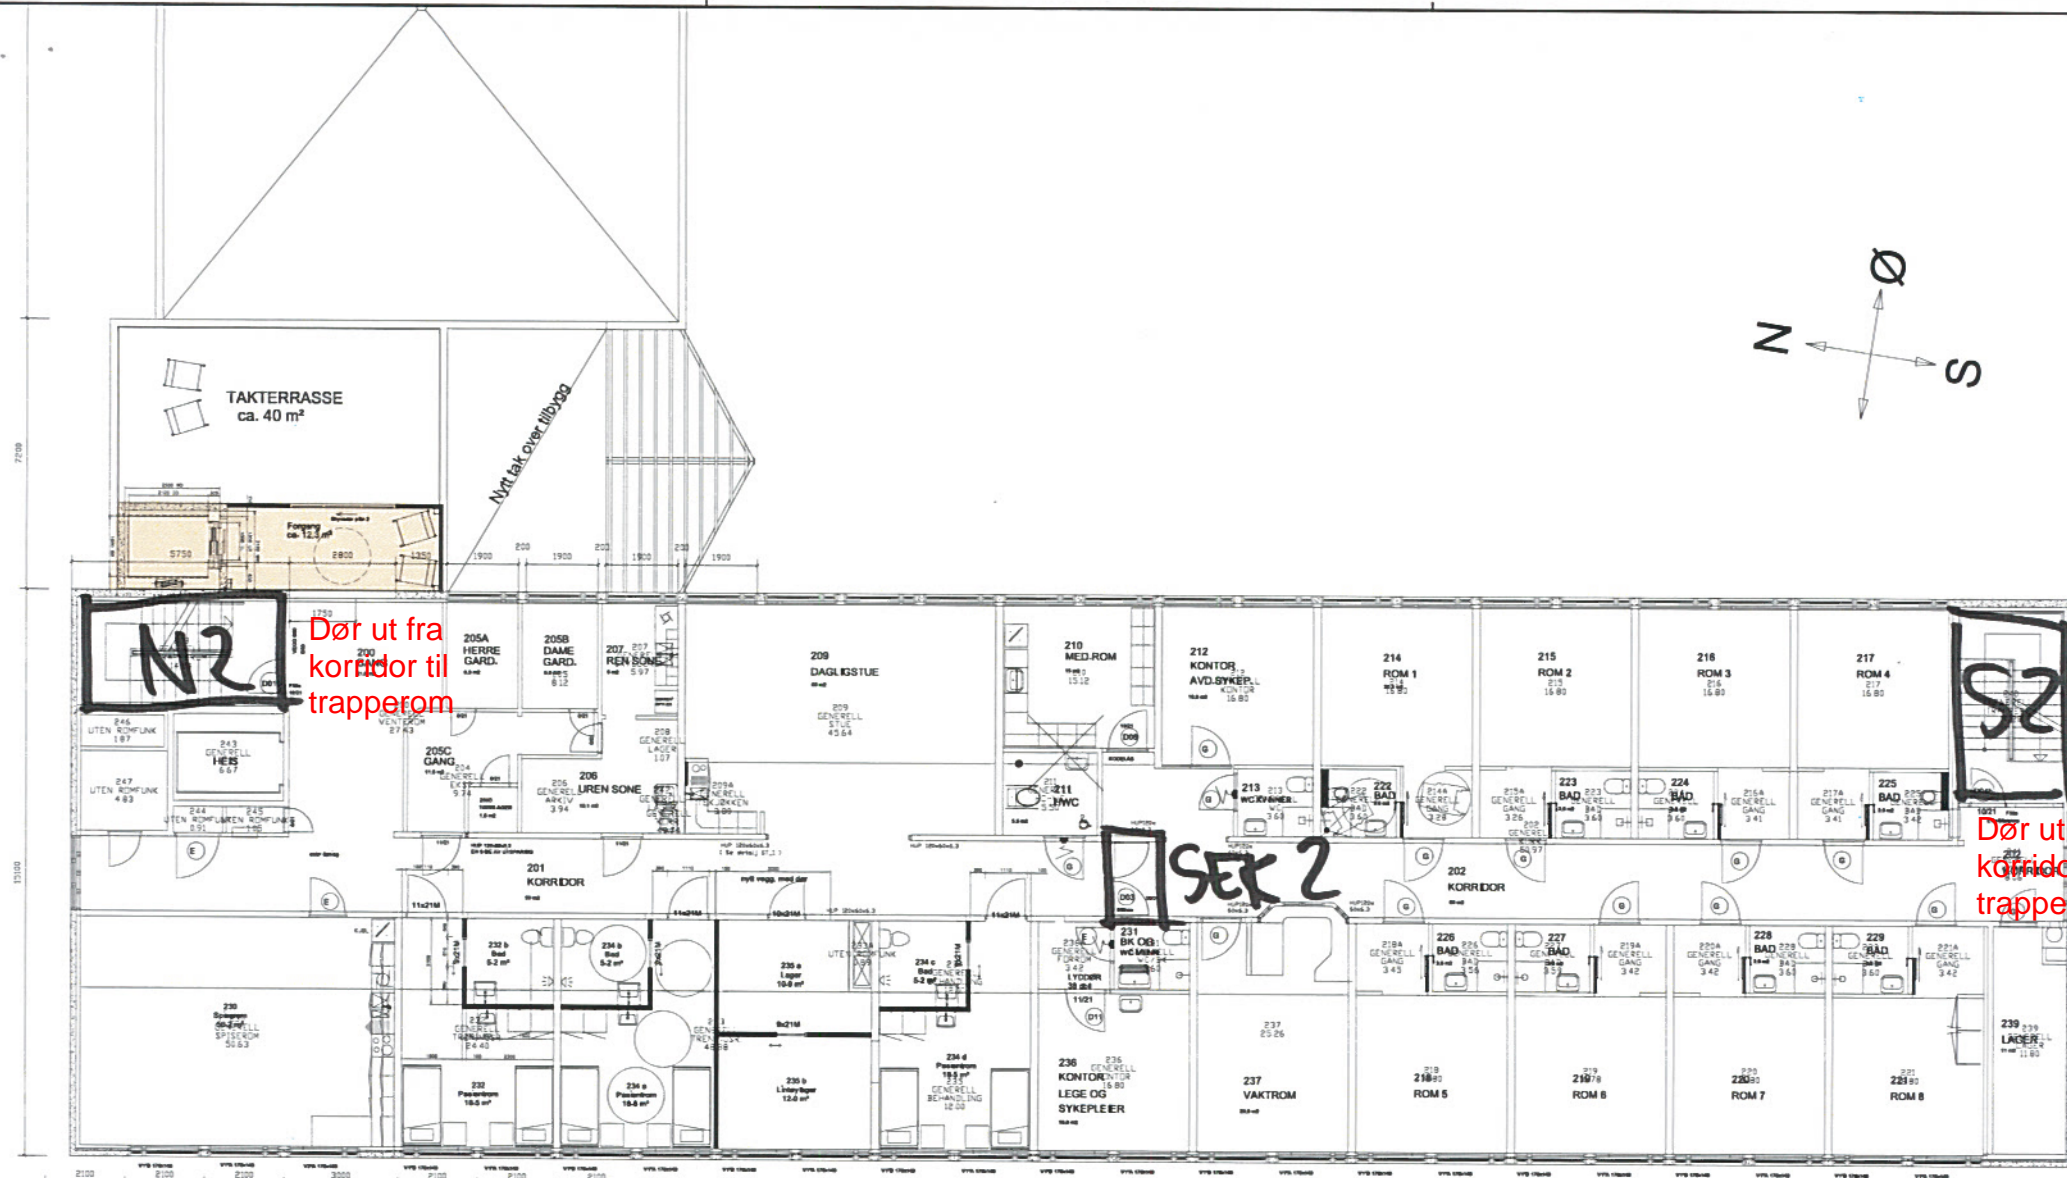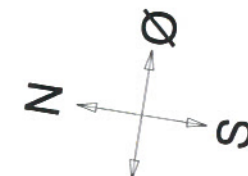


Dør ut fra korridor til trapperom


Dør ut fra korridor til trapperom

Form: A2
 Filnavn: \\storv.milvestriets\A100000A\0212\NDWG\tegninger\Plan 2 etasje.dwg Xref:
 2009 2018 10 15 42

A 20/9-18 Lager i korridor mot nord fjernet		kigr		kas		kigr			
Rev.	Dato	Revisjonen gjelder				Nr.	Saksb.	Sistem.k.	Oppdr.
Kristiansund kommune					Tegnet av		Saksbehandler		
Barmannhaugen bo- og servicesenter					kigr		kigr		
Ny heis og ombygging av kjeller					Sistemanskont.		Oppdragsansvarlig		
Plan 2. etasje					Fag		Målestokk		
					ARK		1:100		
					Dato		20.02.2017		
					Status				
COWI					Oppdragsnr.		A101271		
					Tegning nr.		200501-ARK-20-201		
					Rev.		A		

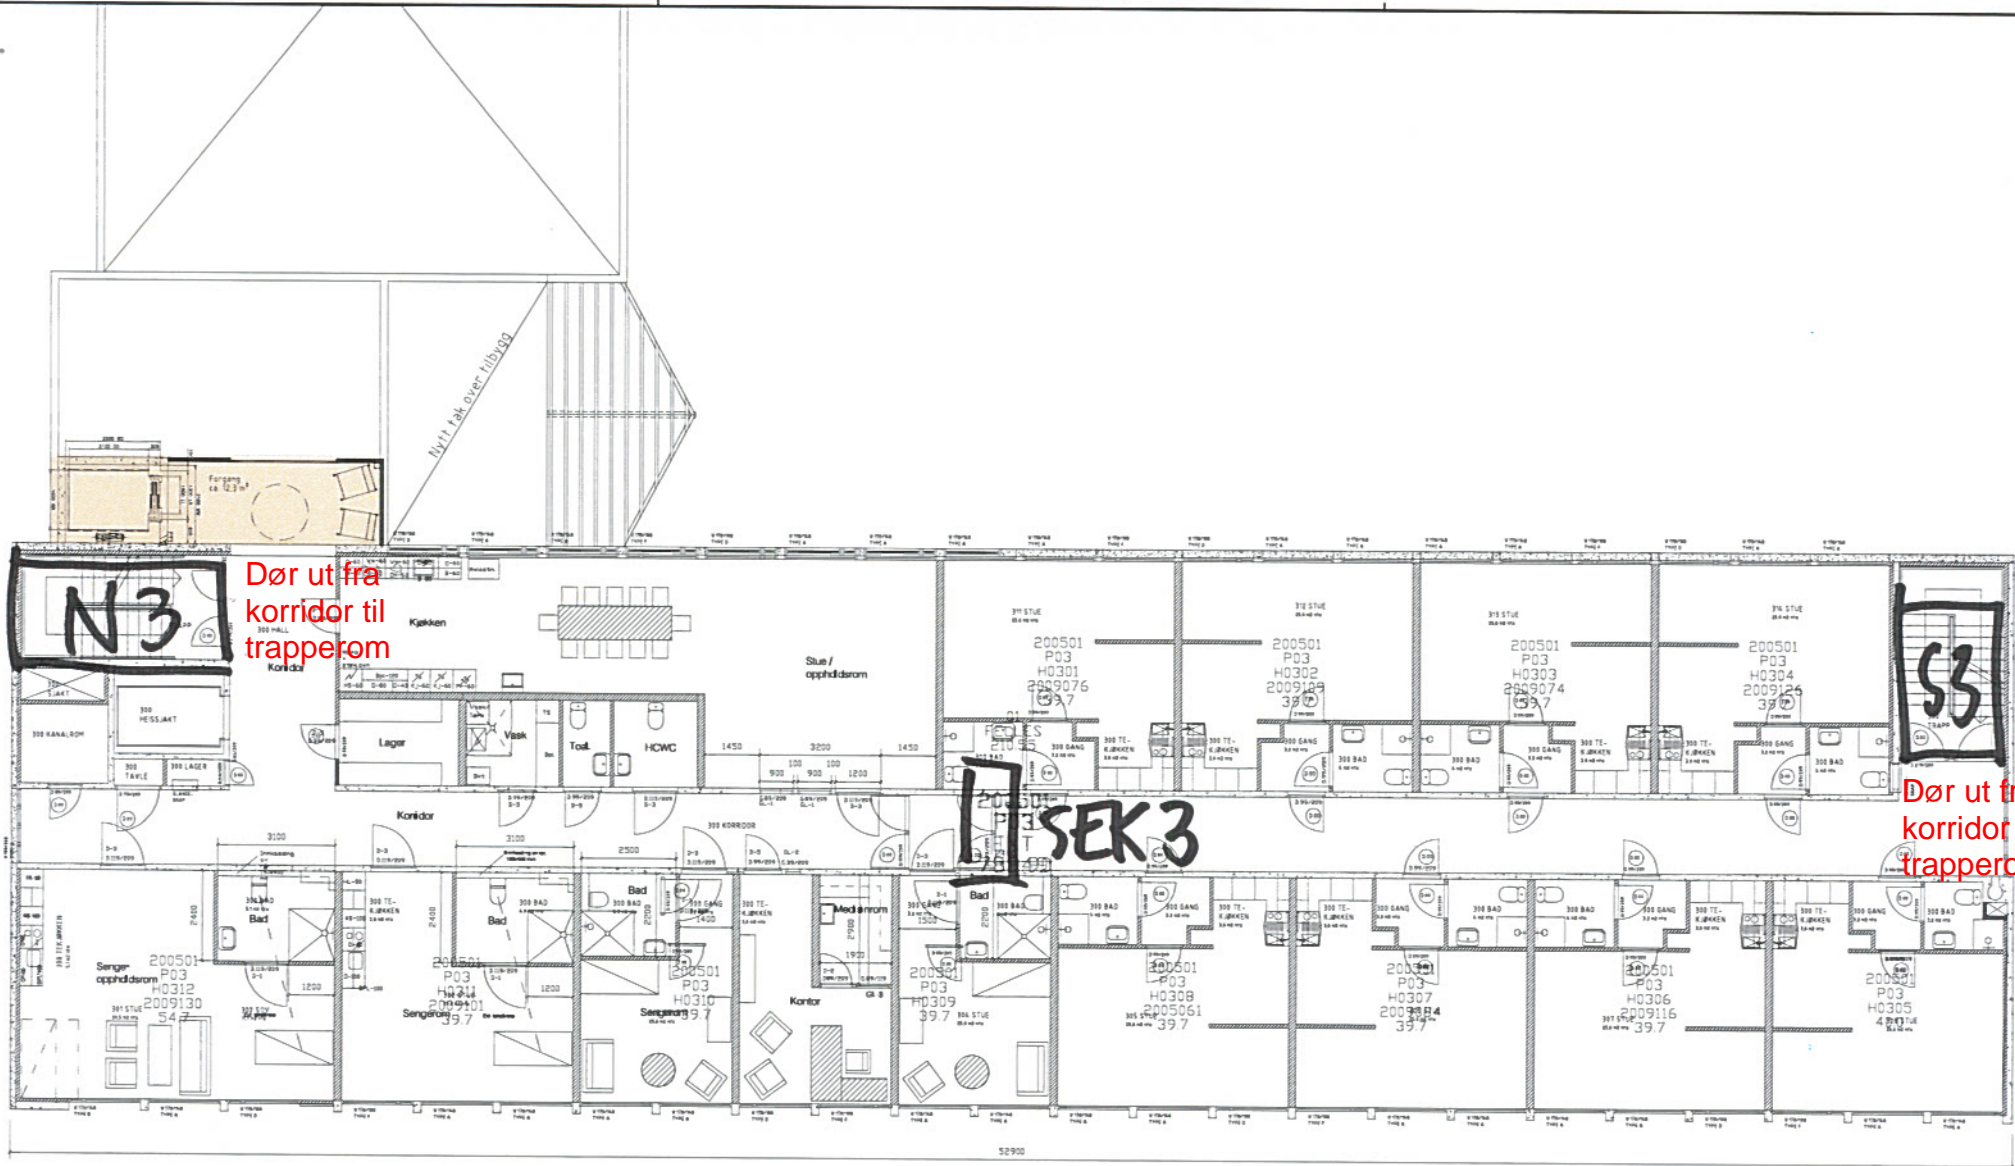

Rev.	Dato	Revisjonen gjelder	Nr.	Sakst.	Sider.k.	Oppdr.a.
Kristiansund kommune			Tegnet av		Saksbehandler	
Barmannhaugen bo- og servicesenter			kigr		kigr	
Ny heis og ombygging av kjeller			Sjodemannskont.		Oppdragsansvlig	
Plan 3. etasje			Fag		kigr	
			ARK		M&Etekn	
			Dato		1:100	
			20.02.2017			
COWI			Oppdragsnr.		Status	
			A101271			
			Tegning nr.		Rev.	
			200501-ARK-20-301			

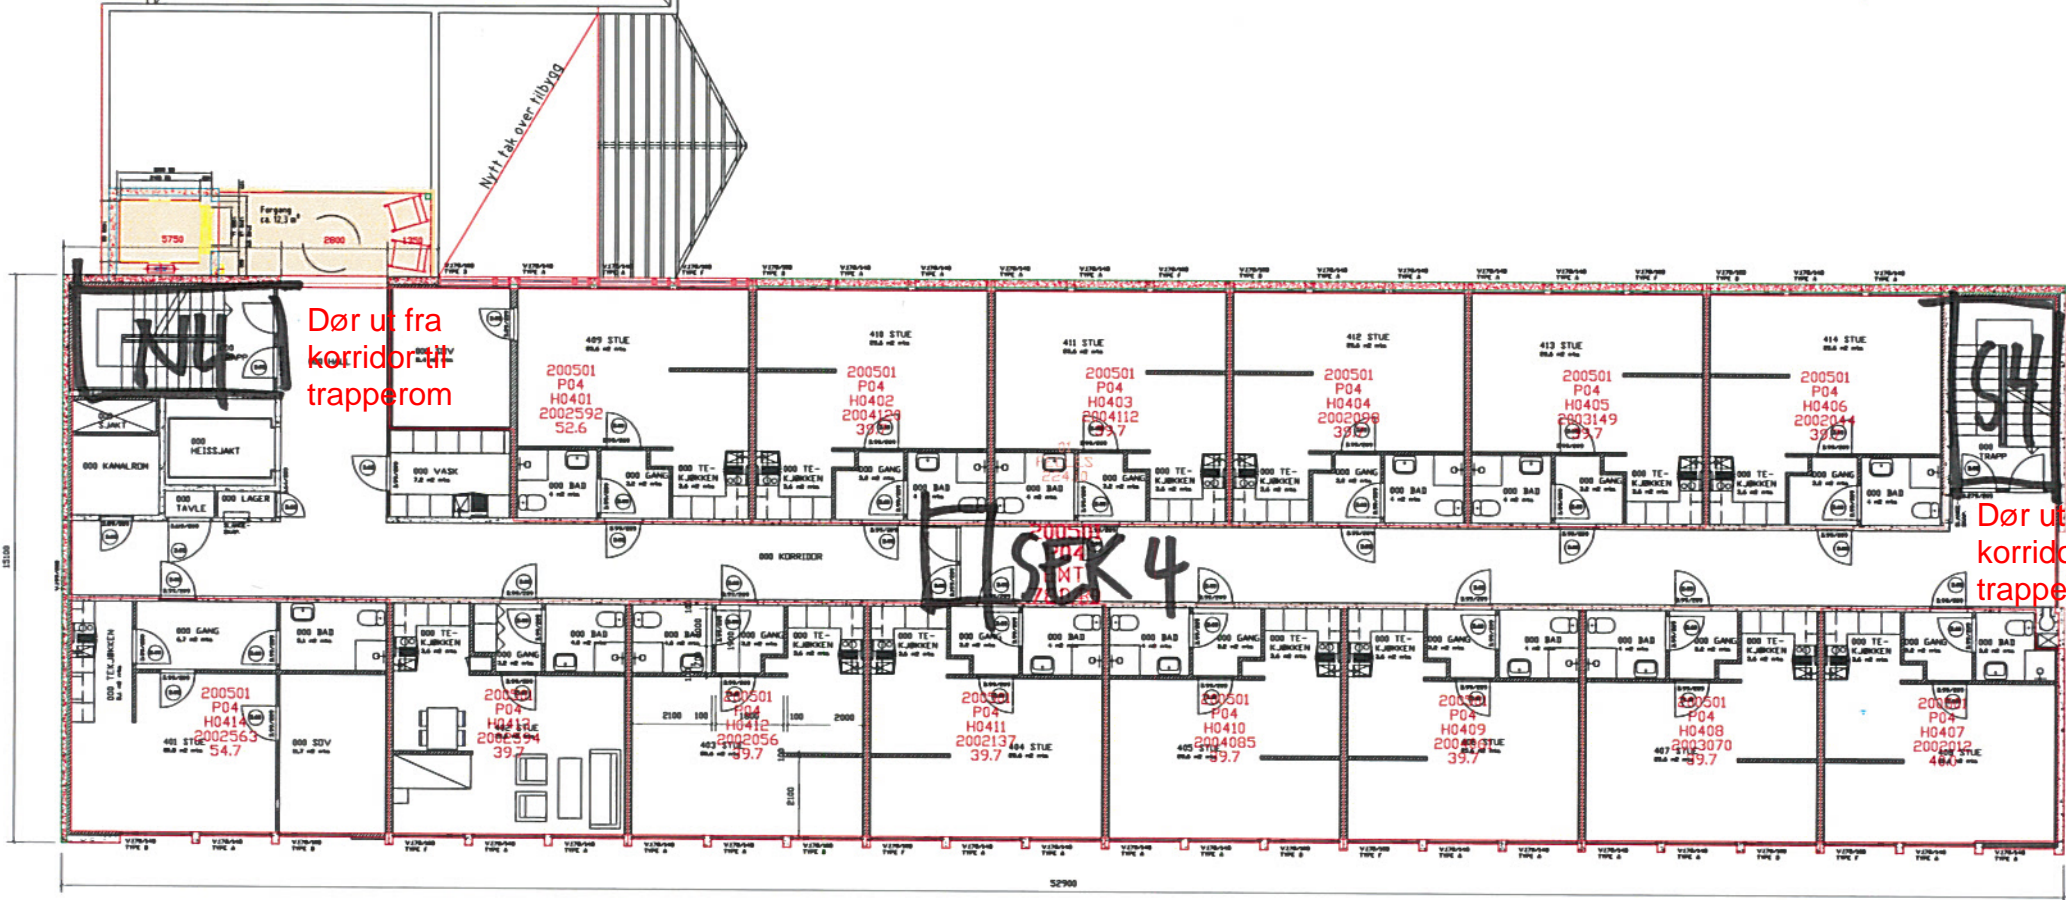

PLAN 4. ETASJE.

VEGGTYPER :


- 100mm Stålprofiler
- 100 mm Isolasjon
- 11 mm Gipsplater begge sider
- Betongvegg.
- 100mm Siporex Ytang

EKSISTERENDE SITUASJON


REV	Endringen gjelder	DATE	SIGN

KRISTIANSUND KOMMUNE BYGGE- OG EIENDOMSSEKSJONEN
 BARNEVEI, 6300 KRISTIANSUND TLF. 71586000

BARMANNAUGEN KAPTEIN BØDTKERSGATE 10 LEILIGHETER FOR ELDERE 4. ETASJE		PLANNR Plan_4_p4.DWG TEGNML A3 REV -	DATO Dkt. 2000 MÅL 1:100	SIGN KAS TEGNL A2
--	--	---	-----------------------------------	----------------------------

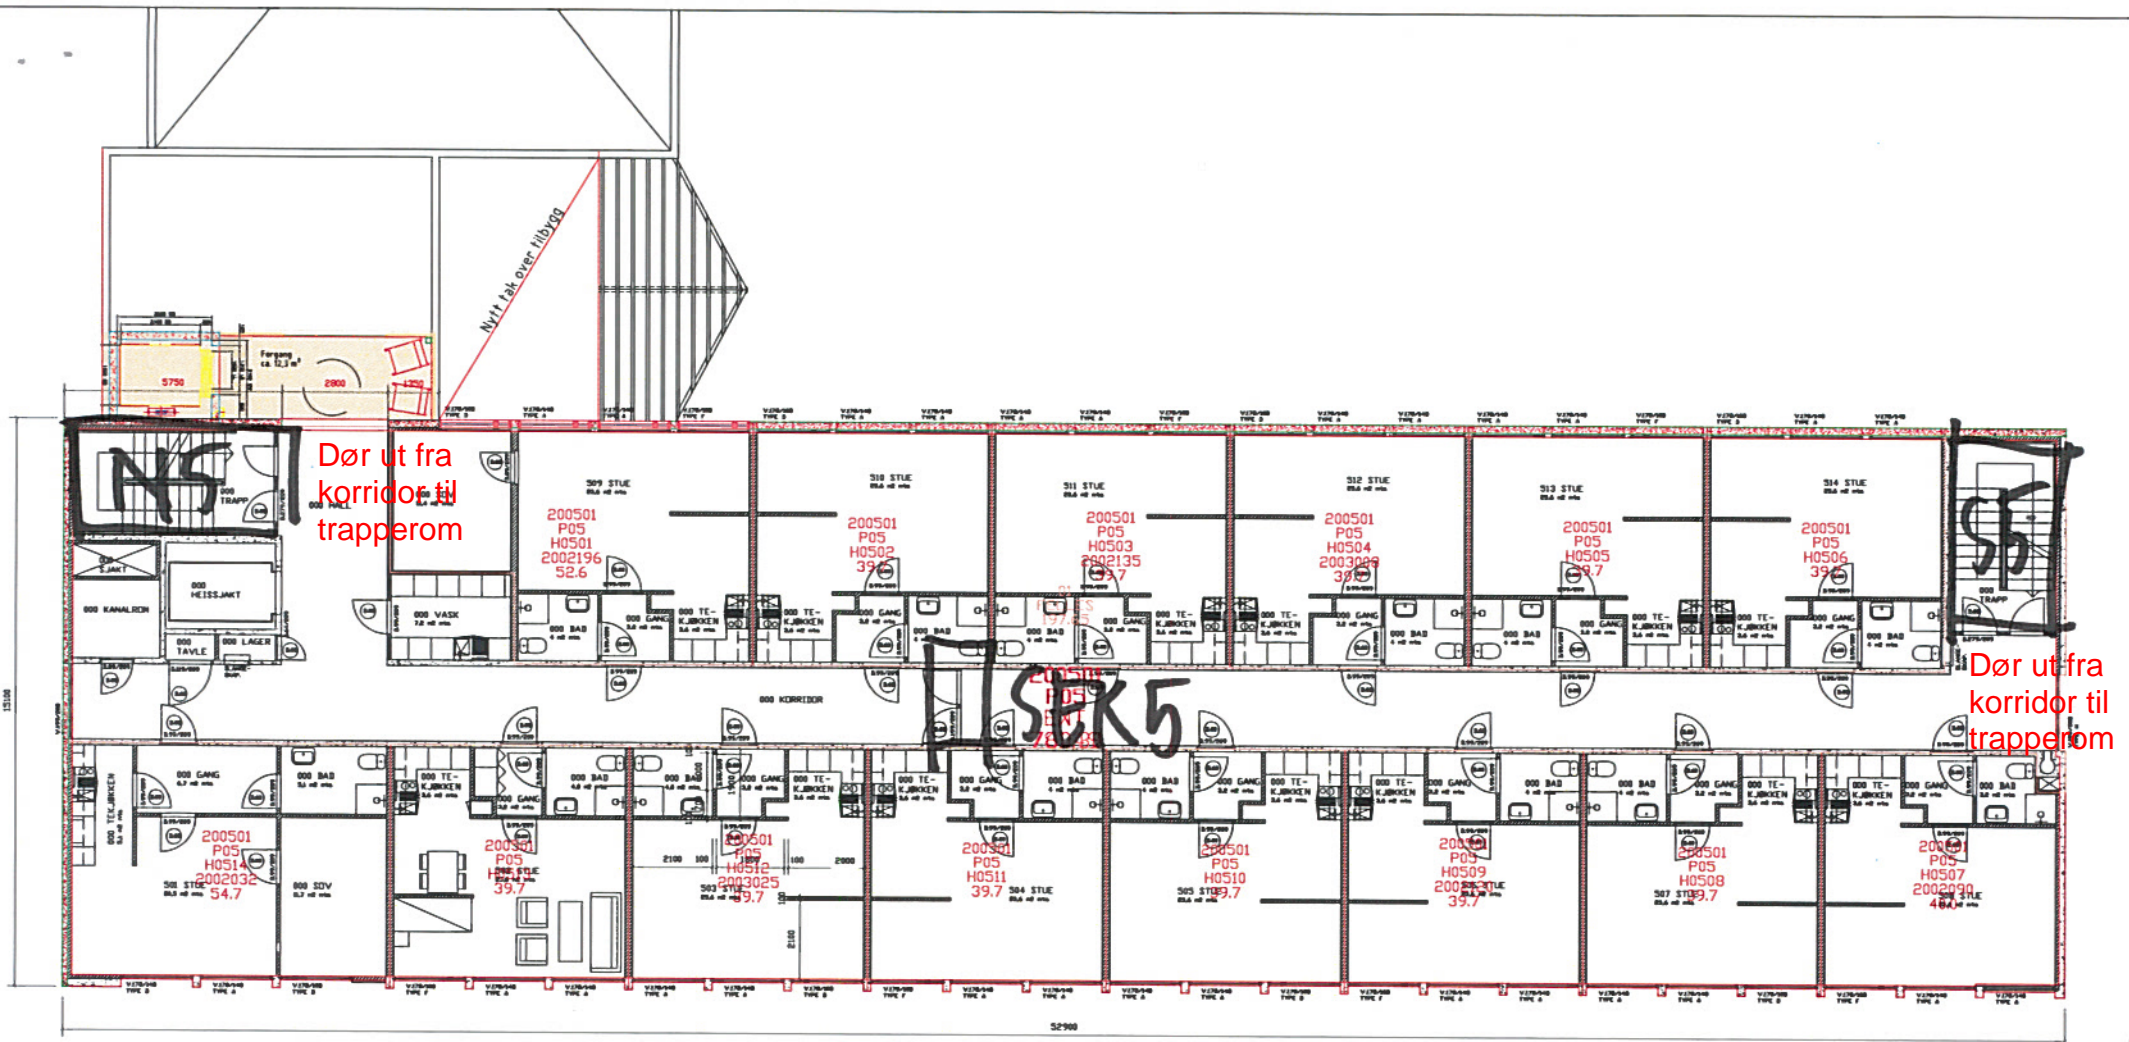


PLAN 5. ETASJE.

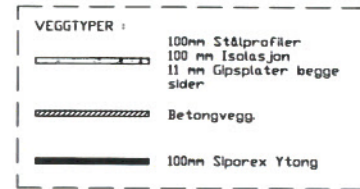

EKSISTERENDE SITUASJON

rev	endringen gjelder	dato	sign
A			

KRISTIANSUND KOMMUNE		BYGGE- OG EIENDOMSSEKSJONEN	
BARMANNAUGEN KAPTEIN BØDTKERSGATE 10 LEILIGHETER FOR ELDERE		PLANNR p5.DWG	BATO Dkt. 2000
5. ETASJE		REV -	MAK 1:100
		SKR KAS	TEGNER A2

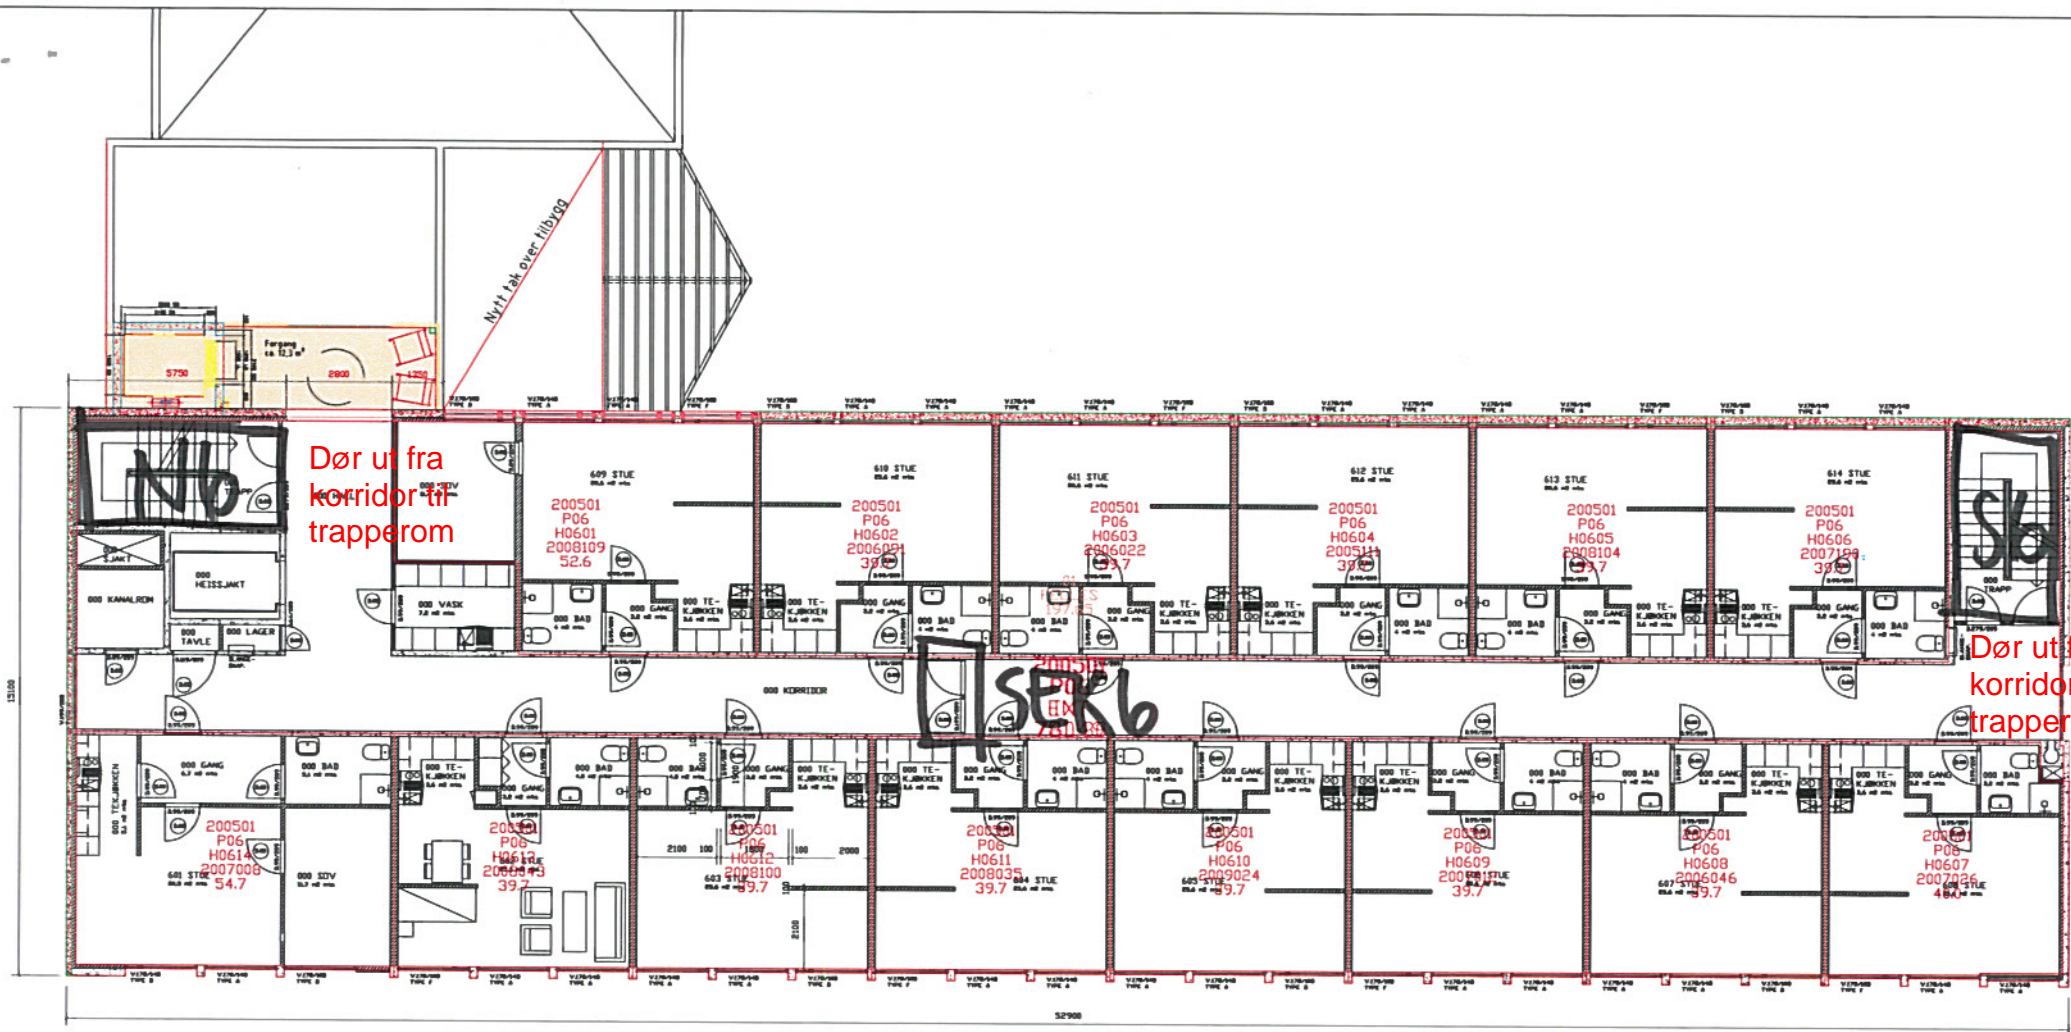

PLAN 6. ETASJE.

VEGGTYPER :	
	100mm Stålprofiler 100 mm Isolasjon 11 mm Gipsplater begge sider
	Betongvegg
	100mm Siporex Ytang

EKSISTERENDE
SITUASJON

rev	endringen gjelder	dato	sign
A	-		

KRISTIANSUND KOMMUNE		BYGGE- OG EIENDOMSSEKSJONEN	
BARMANNHAUGEN KAPTEIN BØDKERSGATE 10 LEILIGHETER FOR ELDERE		PLANNR Plan_6 _p6.DWG	DATO 2000
6. ETASJE		REV -	MA 1:100
SKR	KAS	TEGNER A2	