


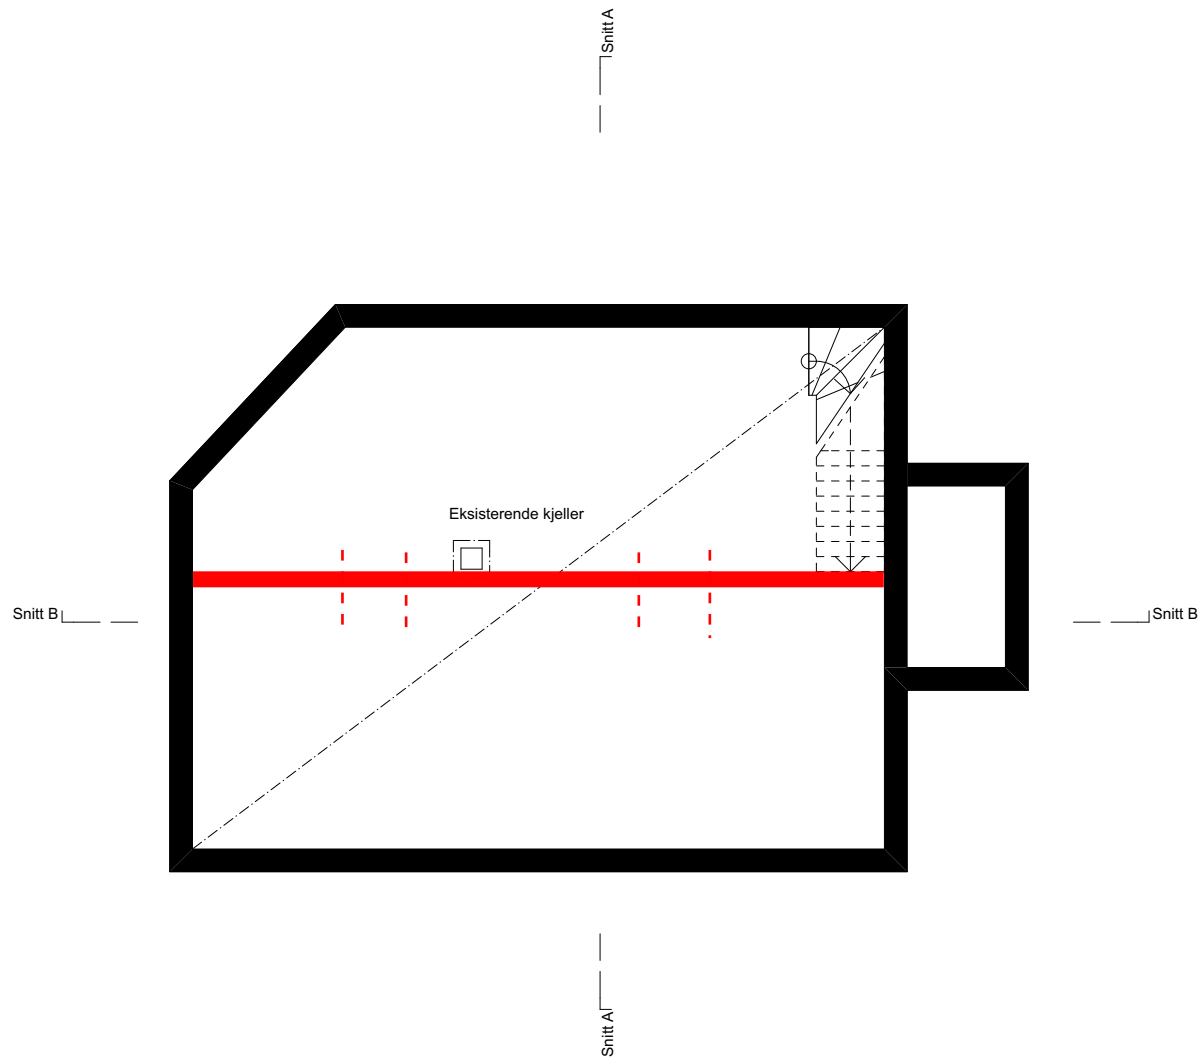

						Tegning Plan Kjeller Konggata 28 3019 Drammen	BC B-CONSULT B-Consult AS Lilleakerveien 25 0283 Oslo epost: post@b-consult.no tlf: 22 92 66 10	Gnr./Bnr. 114/636		Mål: 1:100	Tegningsnr. A20-01
A	1	Rammesøknad	29/05-17	SRB	SB						
Rev	Nr	Beskrivelse	Dato	Sign	Kontr			Sign. SRB	Kontroll SB	Dato 29/05-17	Rev. ID A