


- 01.A.1: BYGG 1 / Inngangsbygg / Plan 1.et
- 01.C: BYGG 1 / Transportunnel (støpt del)
- 01.D: BYGG 1 / Trafo, Aggregatrom, Hovedtavle
- 02.A: BYGG 2 / Sikringsmagasin
- 02.B: BYGG 2 / Plukksenter (hoved)
- 02.C: BYGG 2 / Plukksenter (film)
- 03.A: BYGG 3 / Arkivmagasin
- 03.B: BYGG 3 / Plukksenter (heisautomater)
- 04.A: BYGG 4 / Teknisk Bygg
- 04.B: BYGG 4 / Kulvert
- 05.A.1: BYGG 5 / DSM / DSM tekniske rom - Plan 1
- 06.A: BYGG 6 / Kulvert i eksisterende tunnel
- Eksist hall 1

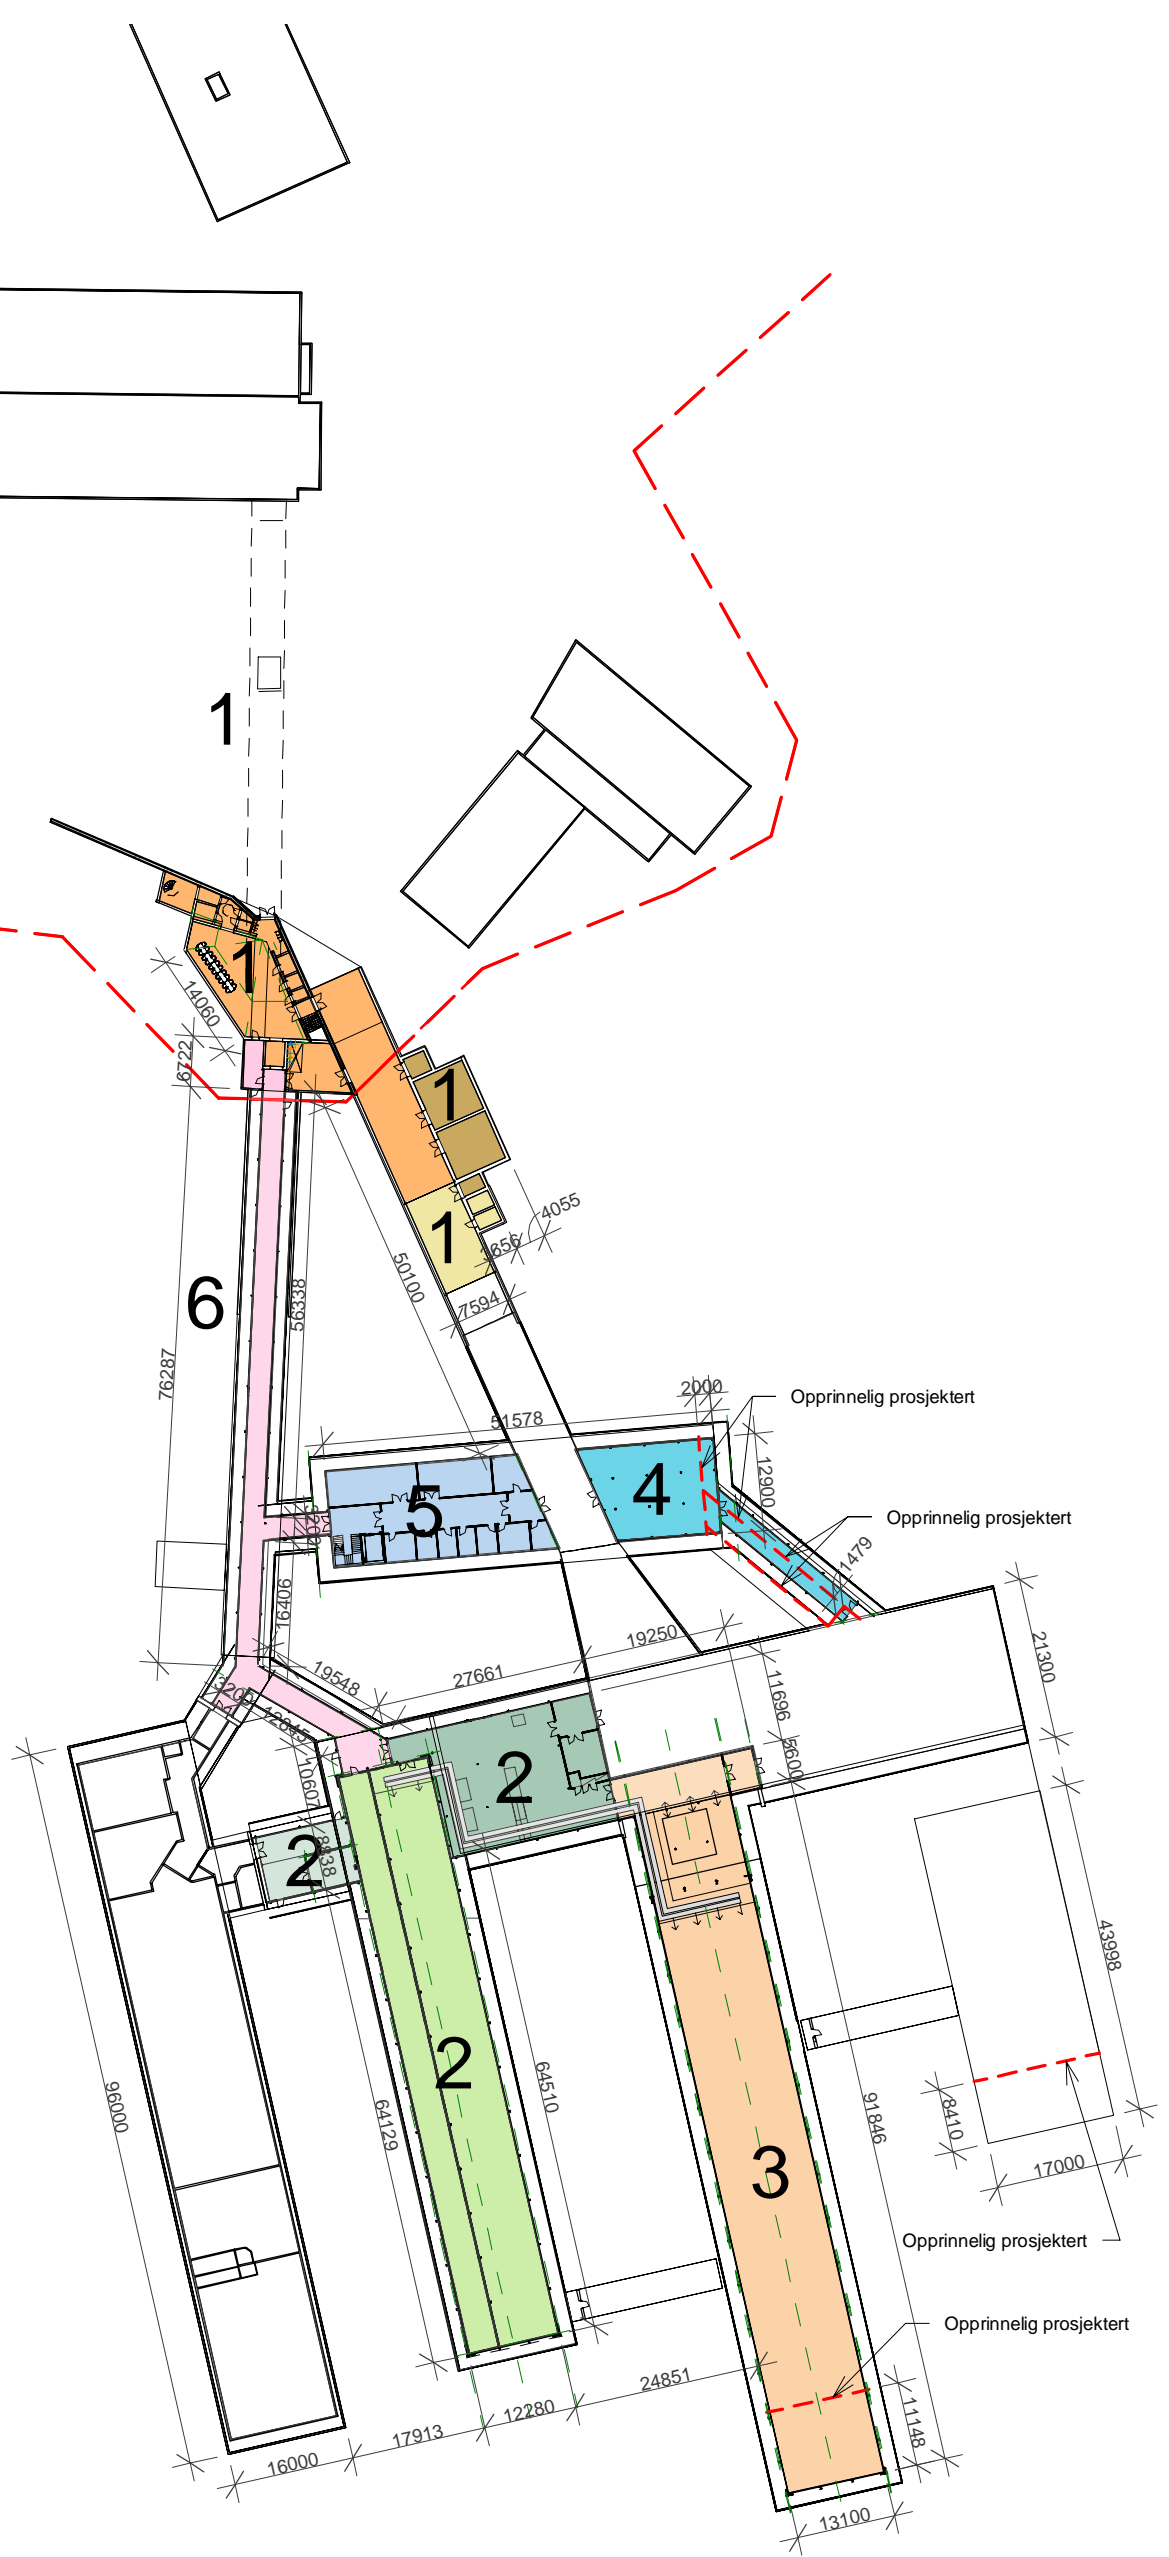


Team Bergen
Dreggsallmenningen 10/12
5003 Bergen

Telefon: +47 55 57 34 00
E-post: bergen@linkarkitektur.no
Org.nr.: 975999726

ANBUDESKONKURRANSE

Plan 1. ETG - Oversikt

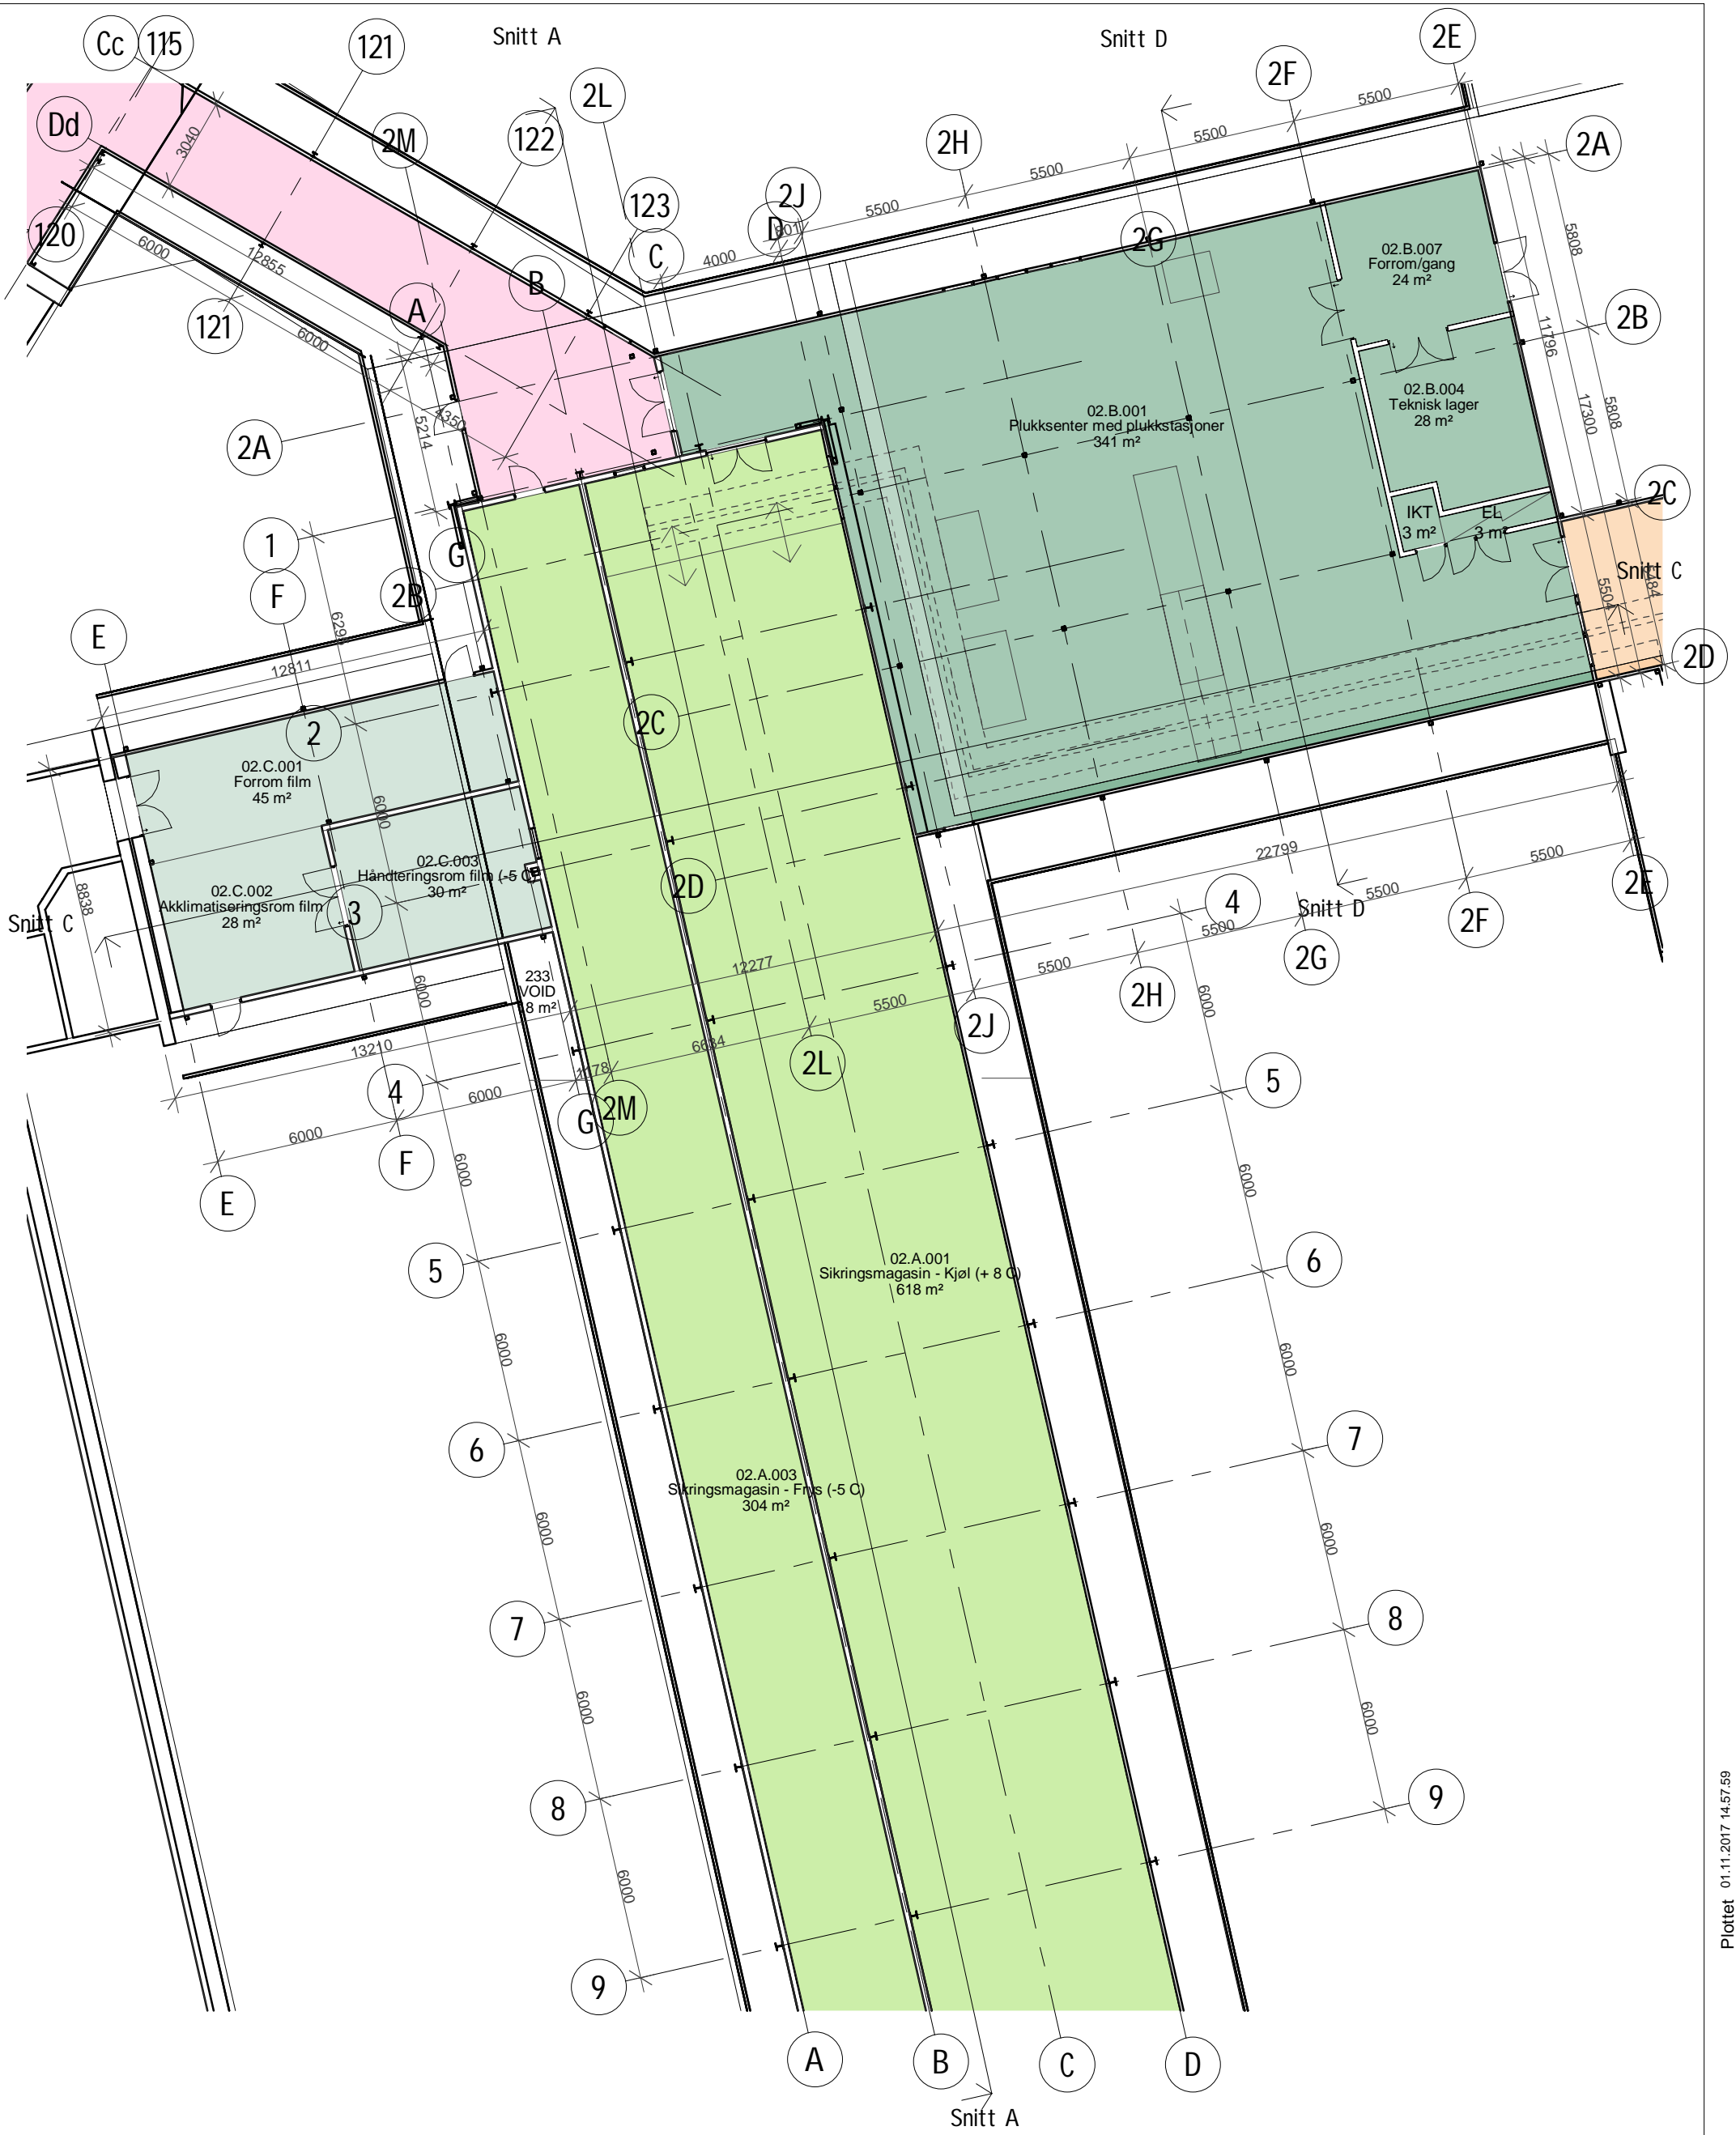

Team Bergen
Dreggsallmenningen 10/12
5003 Bergen

Telefon: +47 55 57 34 00
E-post: bergen@linkarkitektur.no
Org.nr.: 975999726

ANBUDESKONKURRANSE
Plan 1. ETG - Bygg 2

LINK ARKITEKTUR
Multiconsult




NB Fjellanlegget

Tegn.nr.: Indeks

A004

Mål 1 : 200 Prosjektdato Tegn..Author korChecker GodApprover Ansv.: Designer Rev.dato:

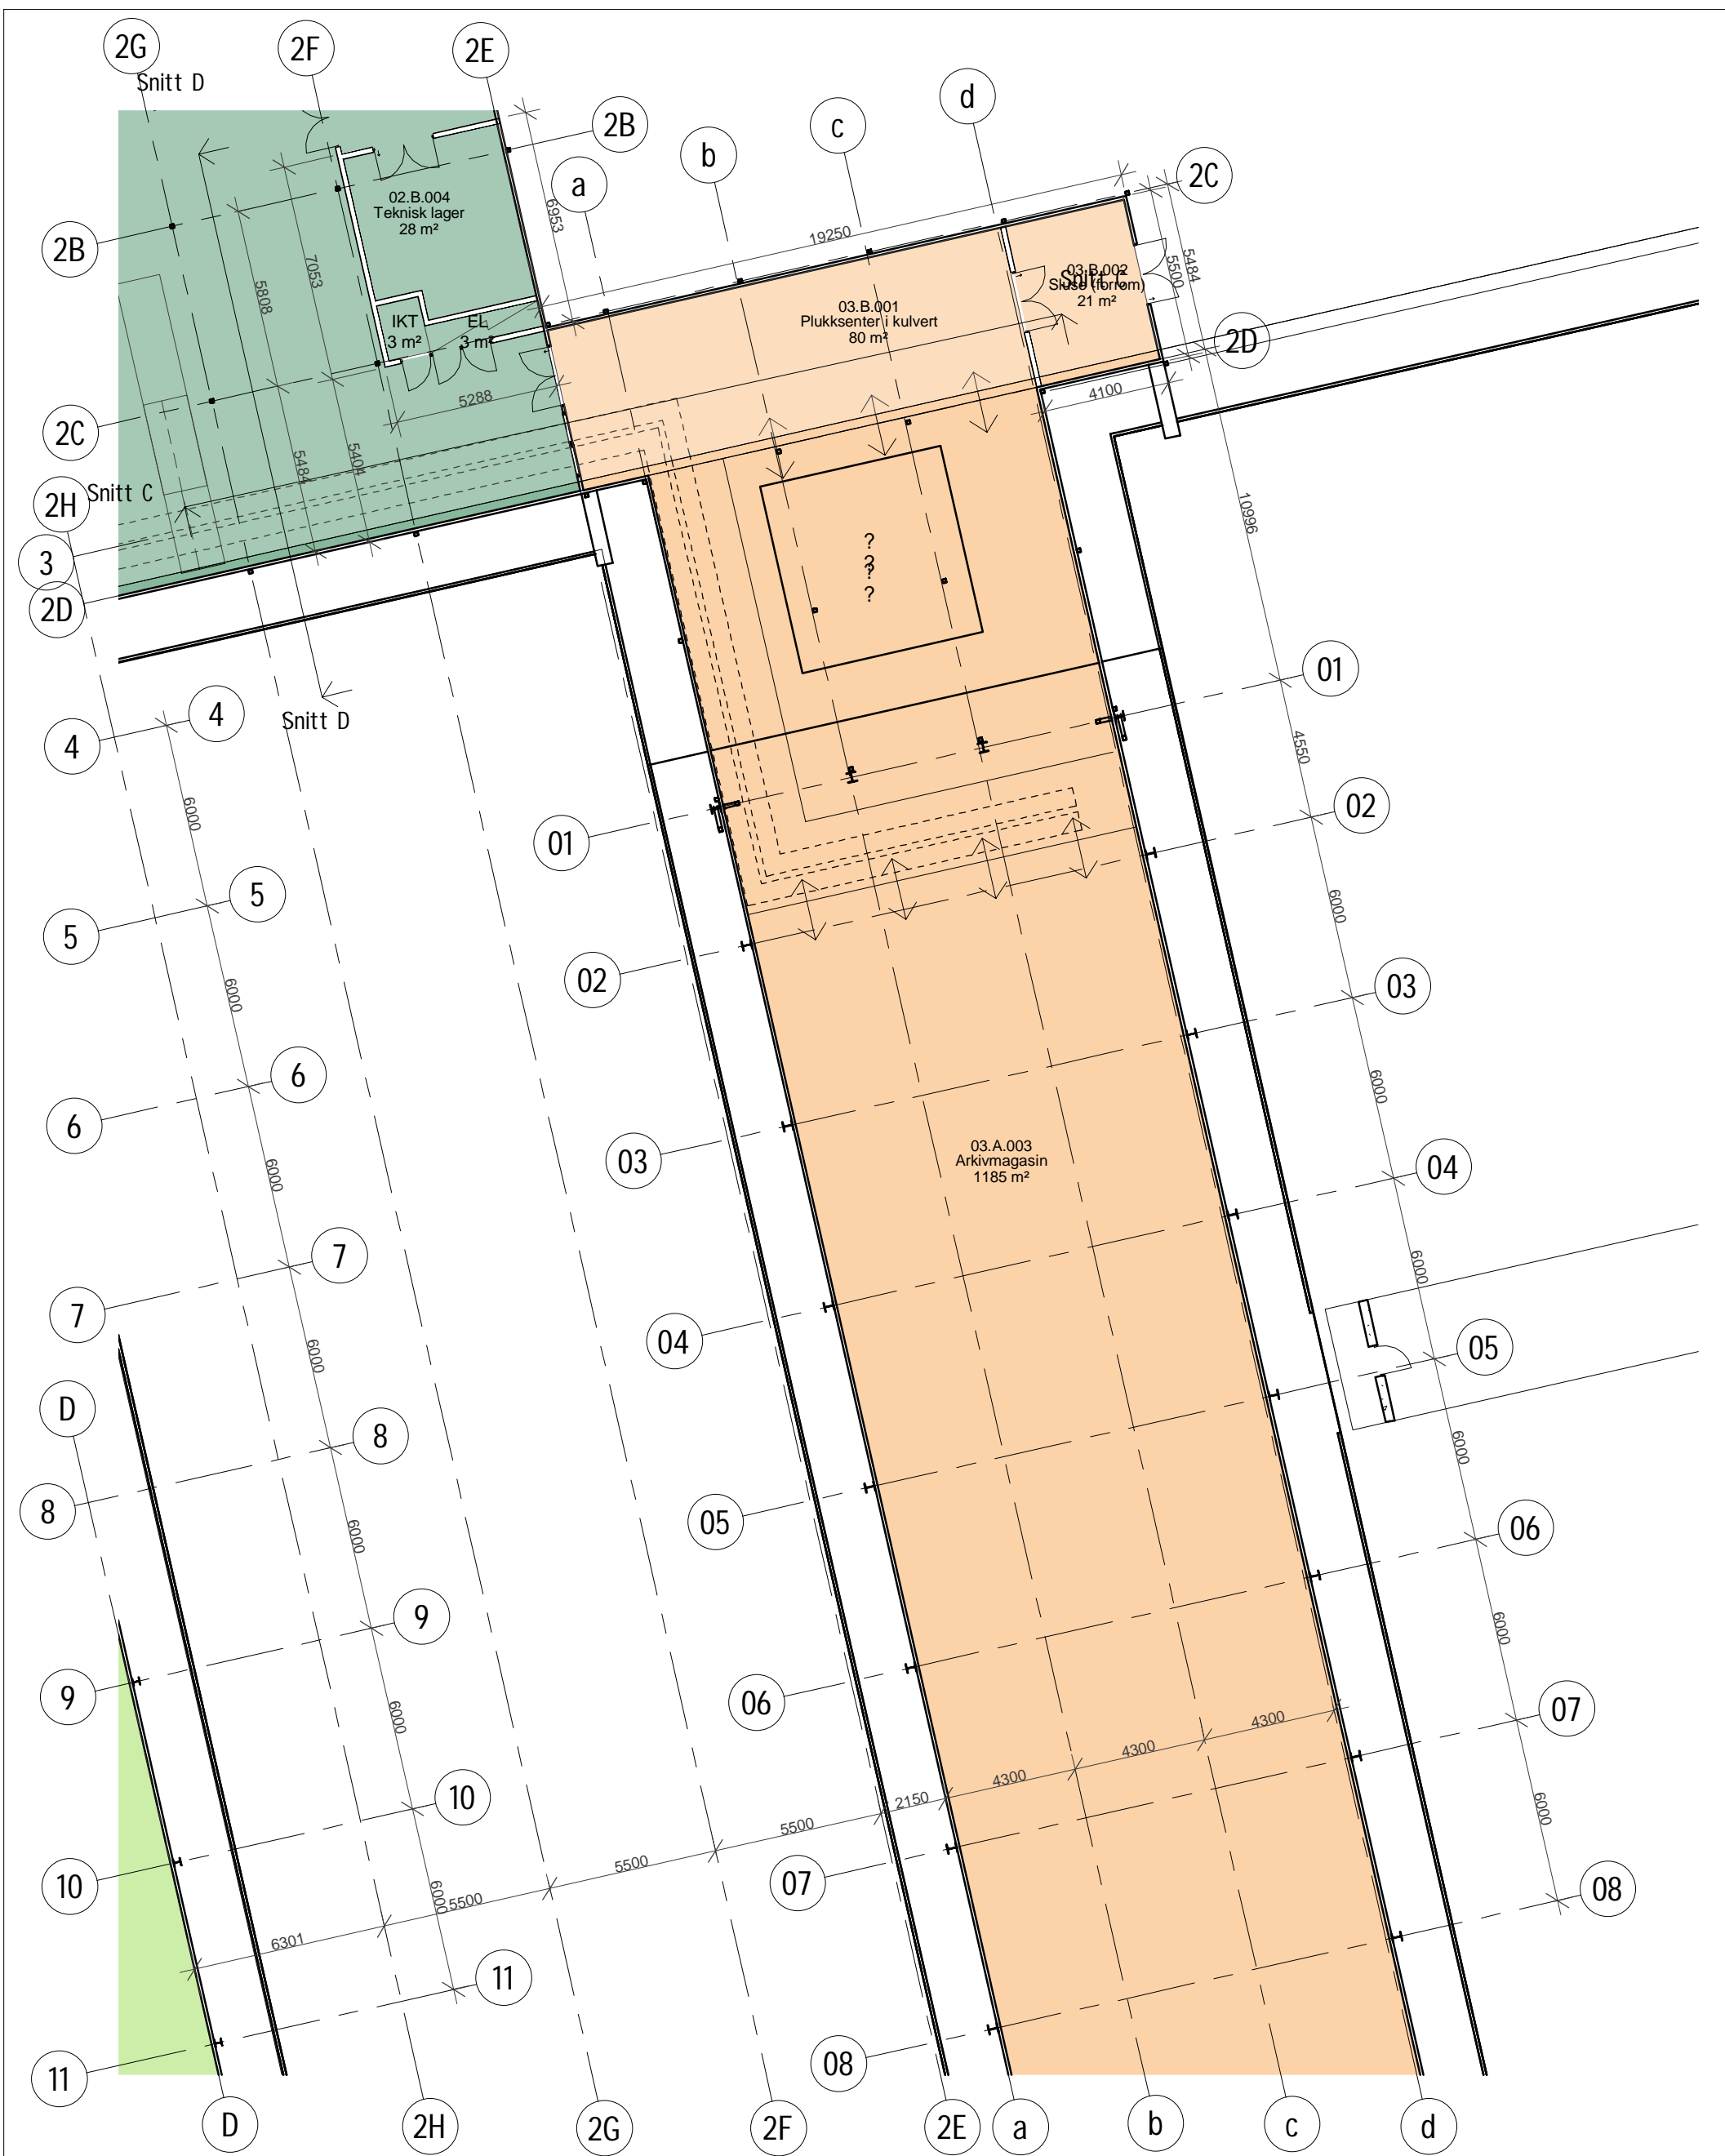

Team Bergen
Dreggsallmenningen 10/12
5003 Bergen

Telefon: +47 55 57 34 00
E-post: bergen@linkarkitektur.no
Org.nr.: 975999726

ANBUDESKONKURRANSE

Plan 1. ETG - Bygg 3

LINK ARKITEKTUR
Multiconsult



NB Fjellanlegget

Tegn.nr.:

Indeks

A005

Mål 1 : 200 Prosjektdato Tegn. Author korChecker GodApprover Ansv.: Designer Rev.dato: