






# SKJØDSELPLAN VINTER

SYKEHUSET ØSTFOLD  
MOSS

-  OMRÅDE SOM SKAL SNØBRØYTES
-  SNØLAGRING
-  OMRÅDE SOM SKAL HÅNDMÅKES
-  BYGNINGER

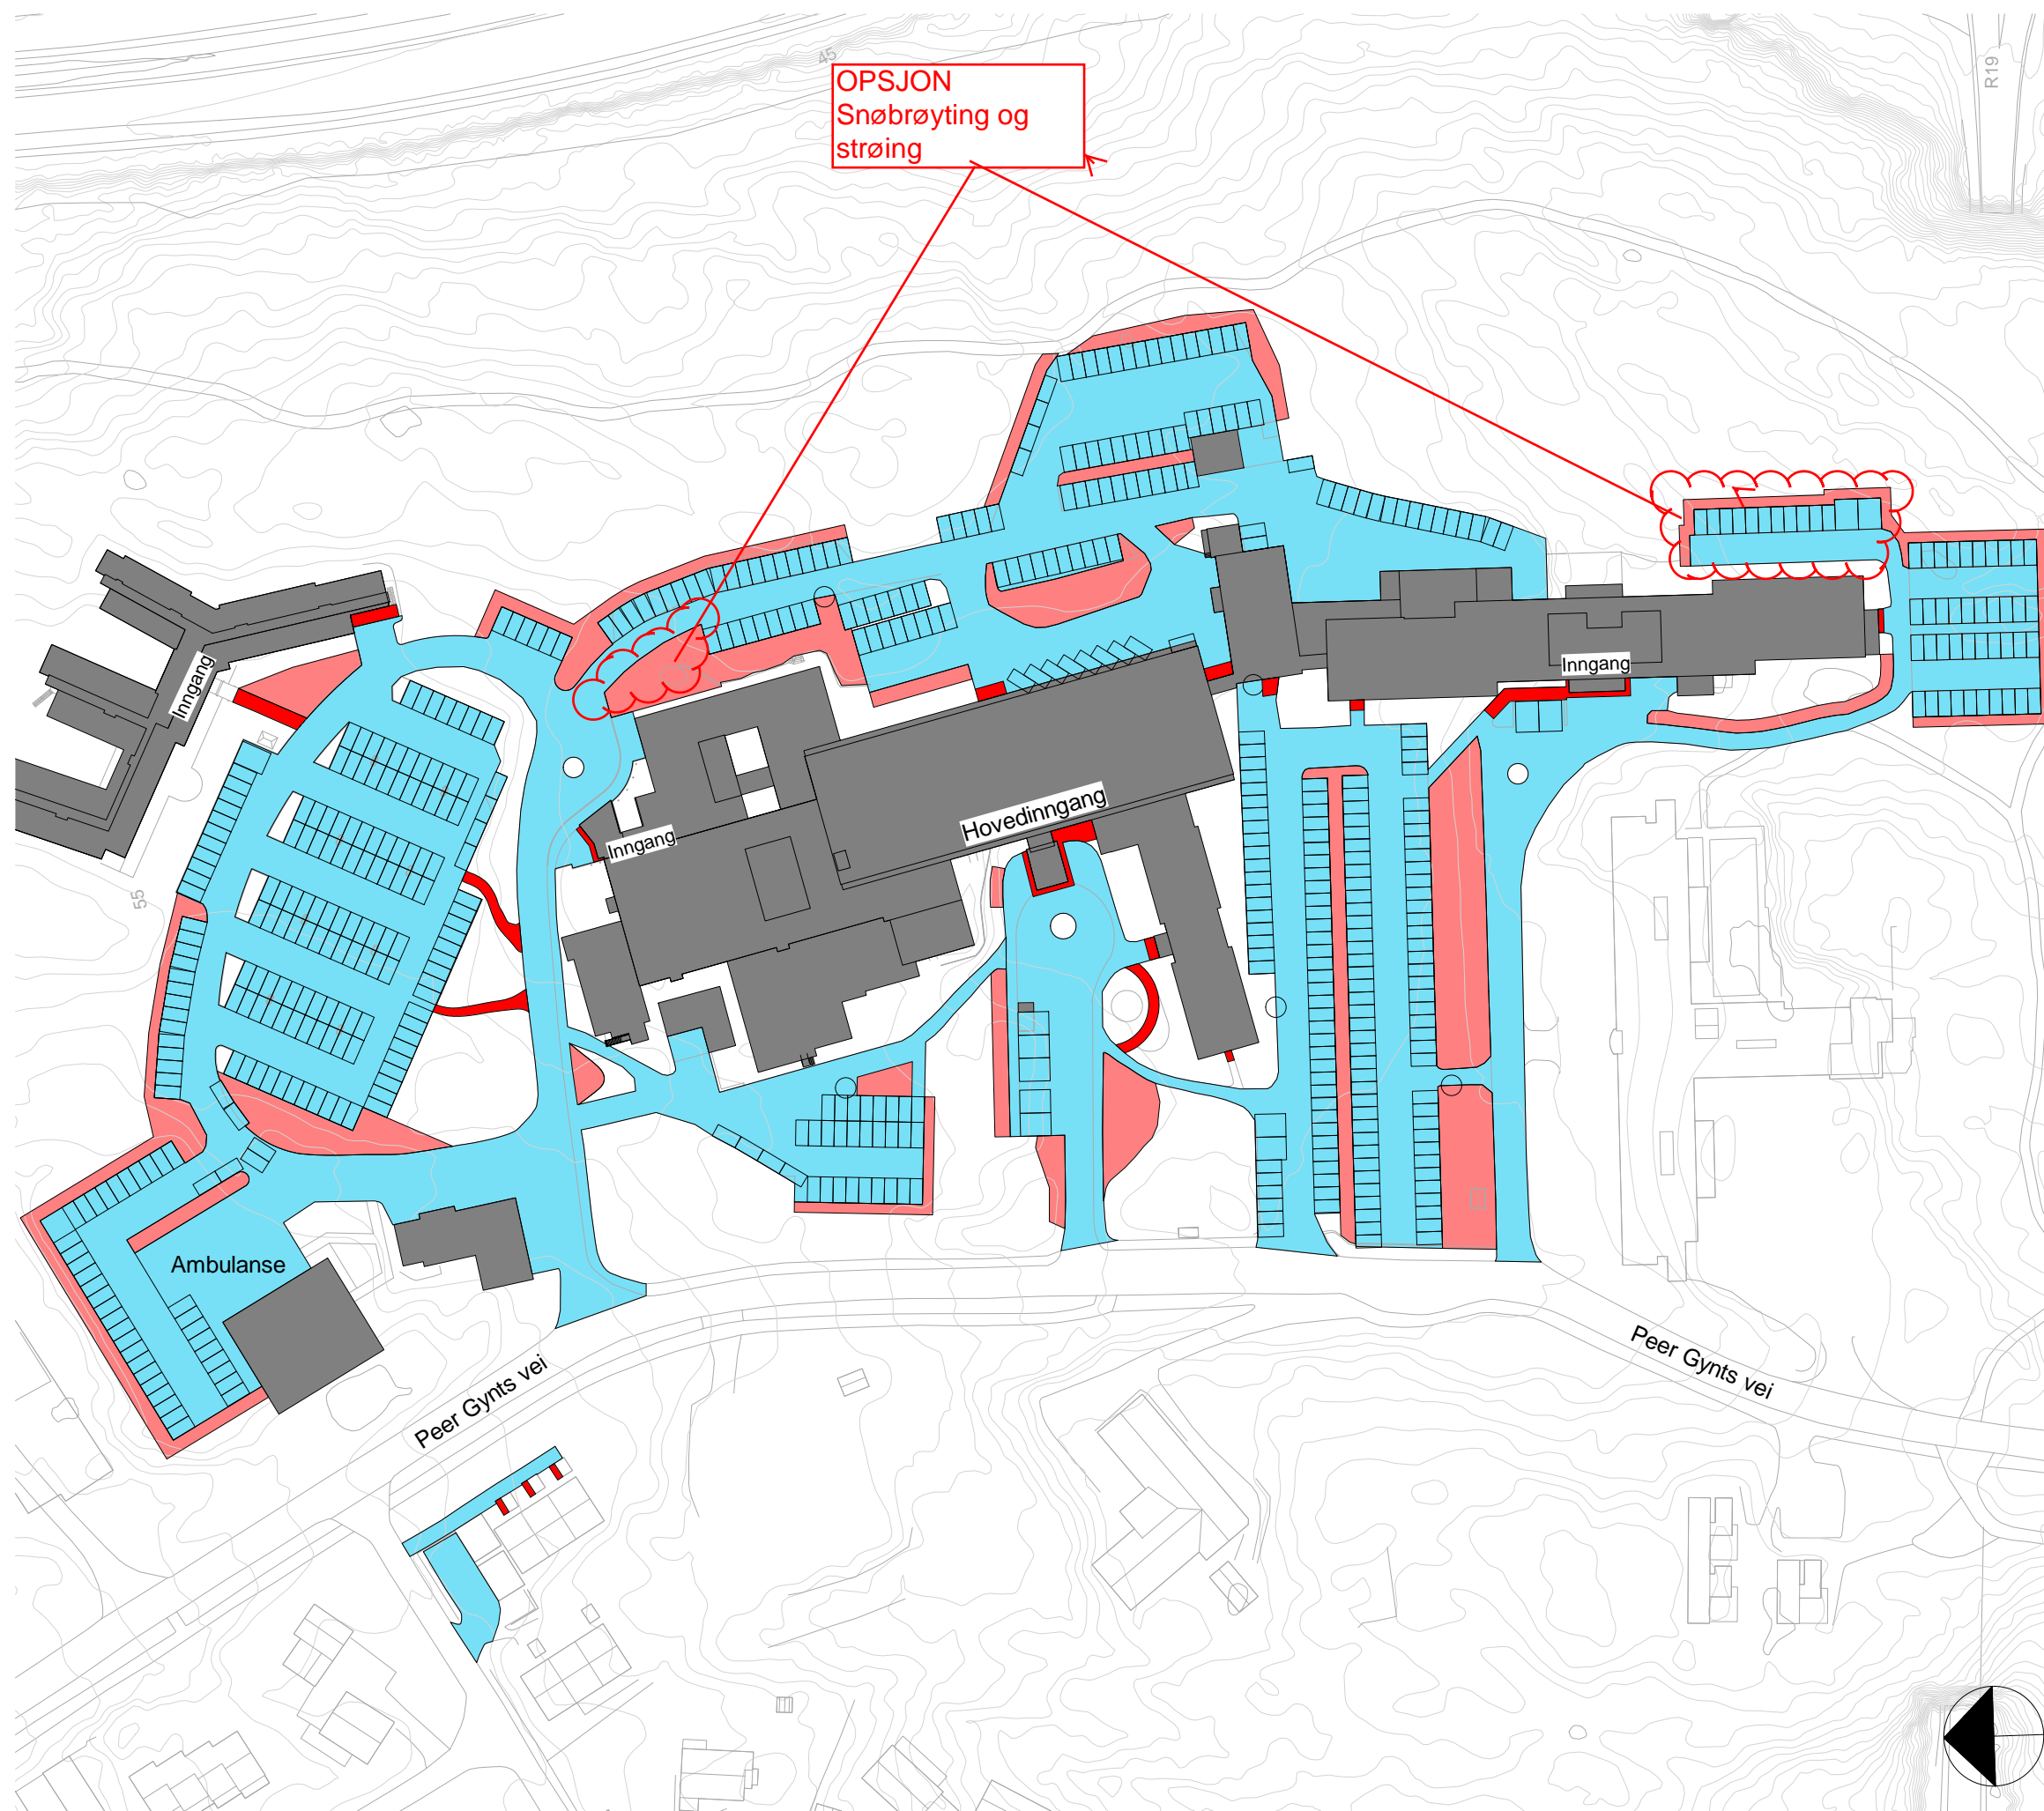

1:1300 12.04.19

104-01-01-0-00-L-700-C-033

 SYKEHUSET ØSTFOLD