



FJØS

POTETLAND

LÆRERBOLIG

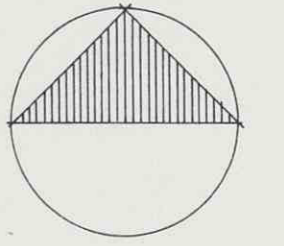

MARKVEI

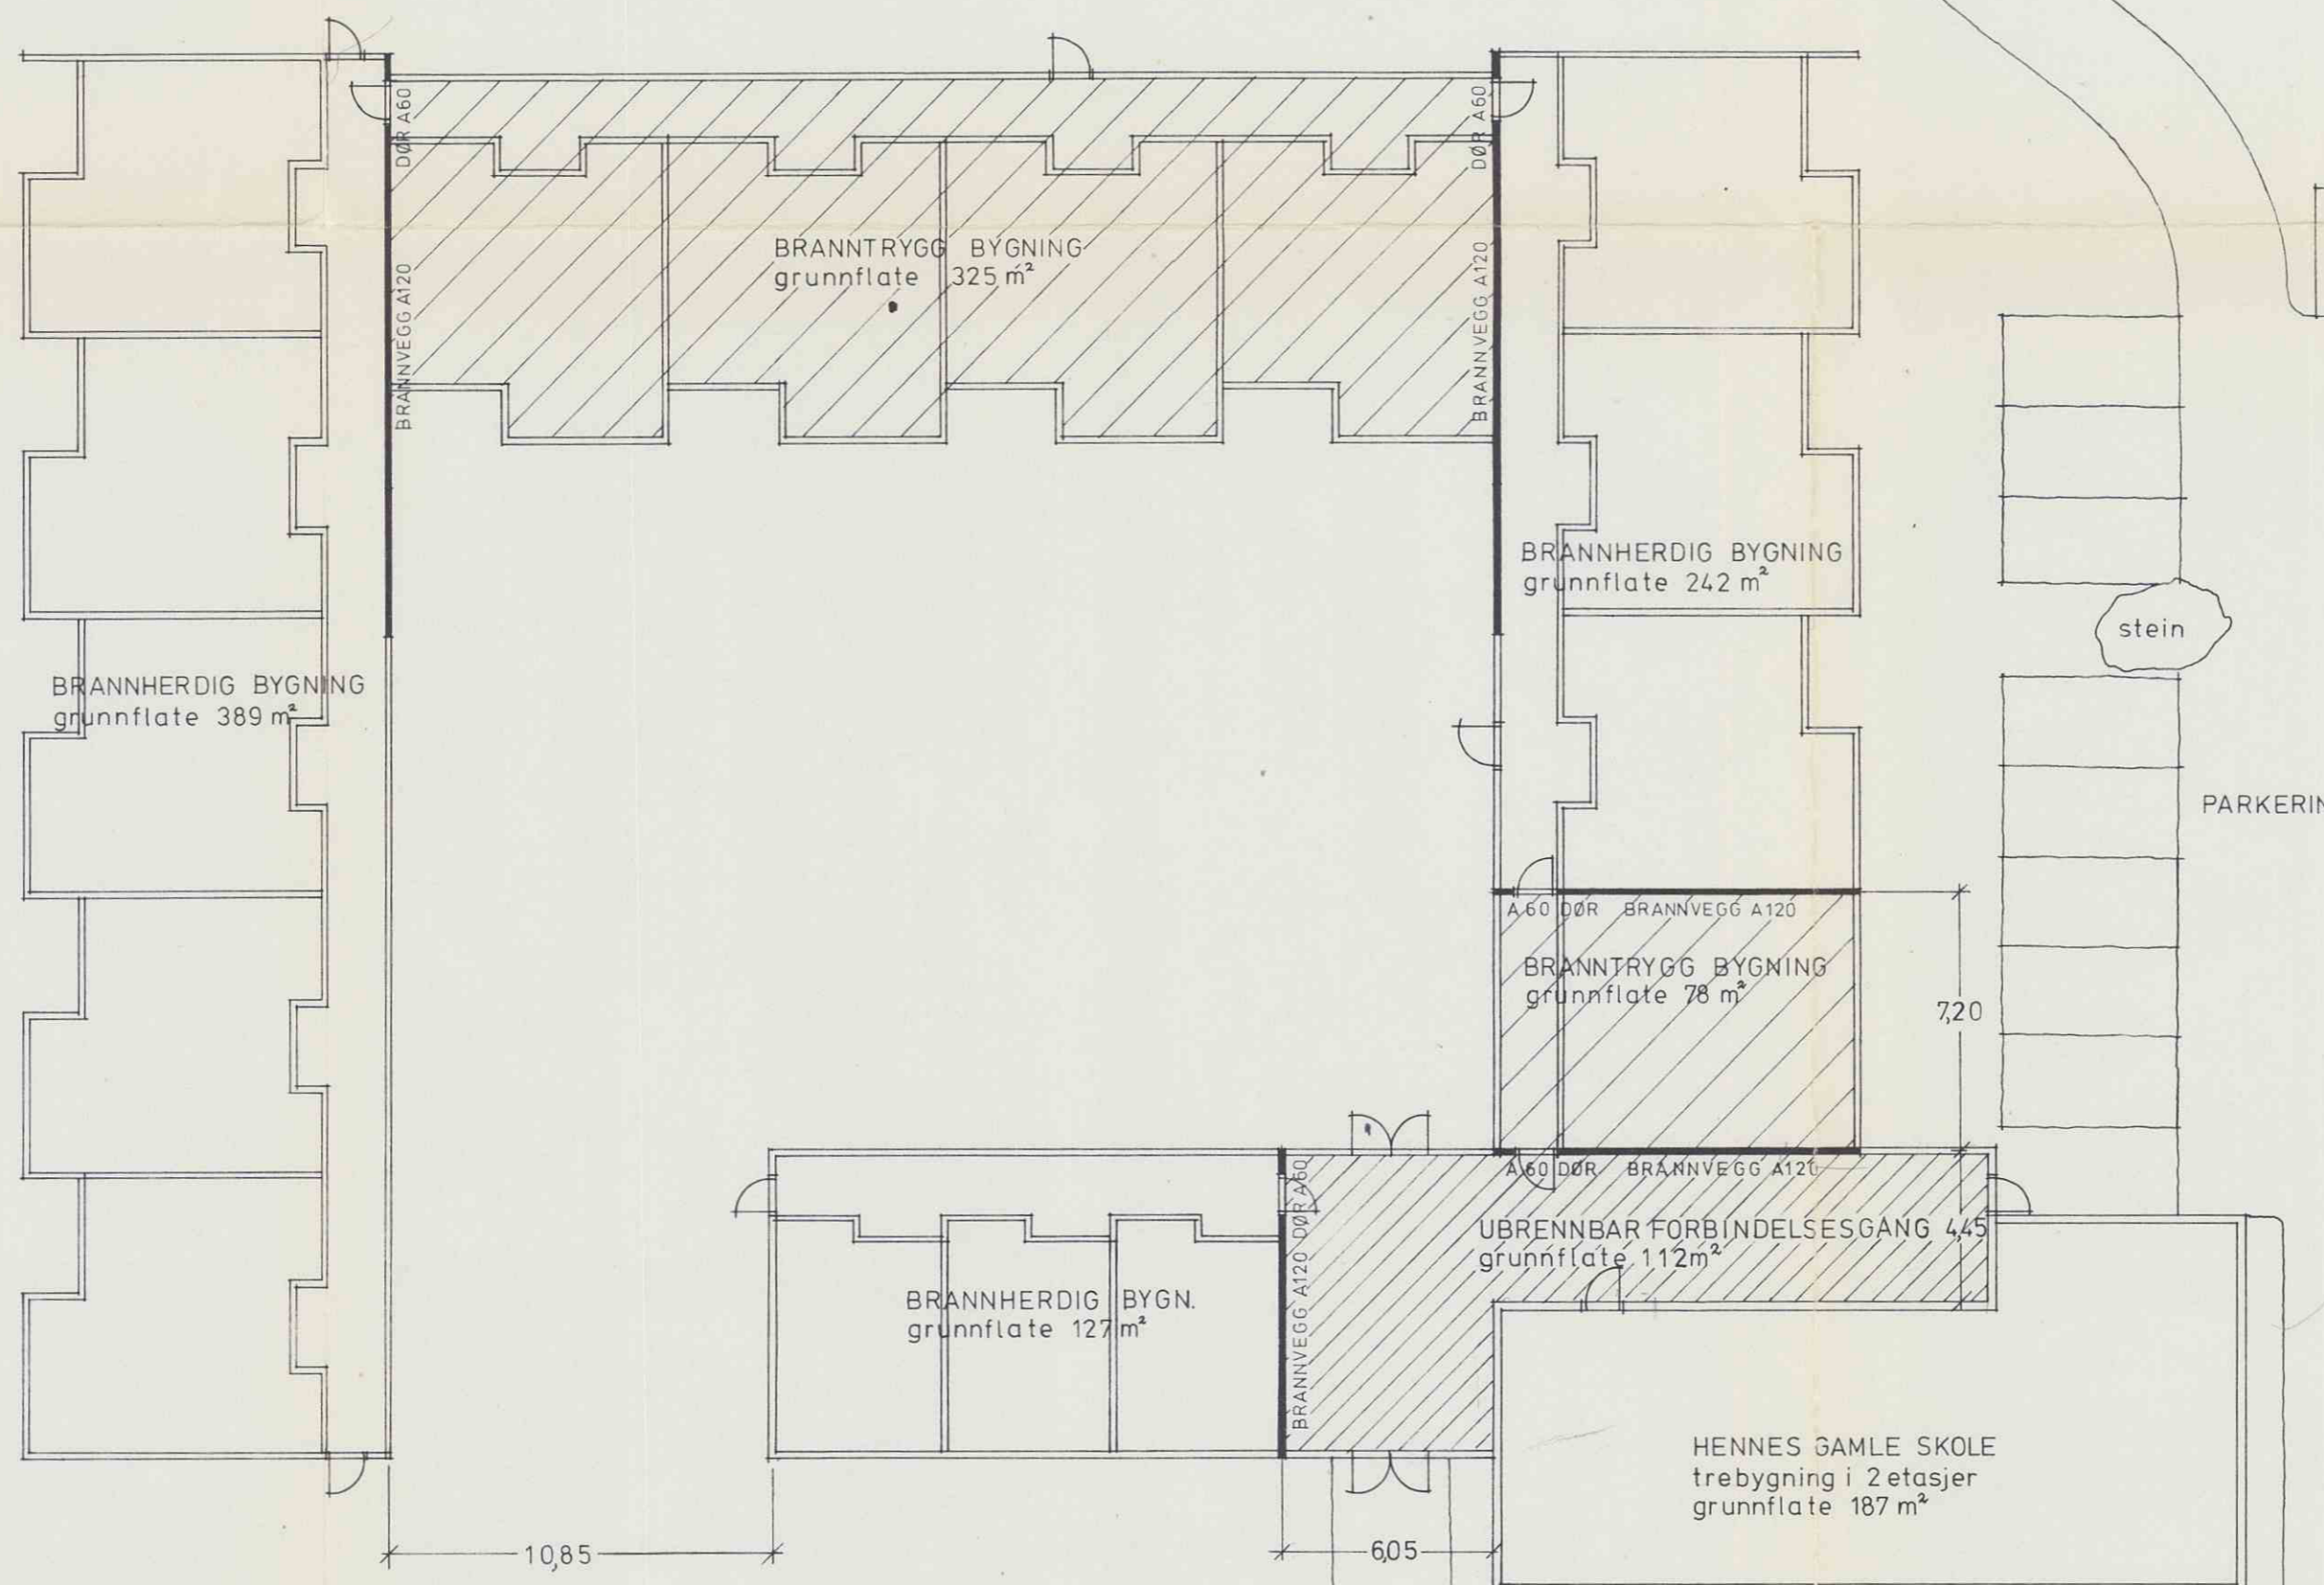

KOTT

stein

PARKERING

7,20

STATENS BRANNINSPEKSJON
GODKJENT M/MERKNAD I HENHOLD TIL
SKRIV AV 30.8.78 JNR 2450/2524 ARK 531.13

STATENS BRANNINSPEKSJON
9 AUG 1978 02450

7.8.1978 Brannvegger ved bygningens indre hjørner forlengt.


BRANNSEKSJONER	MÅL :	1 : 200	0.12
	DATO:	13.12.77	
	SIGN.:	E.G.	

ARKITEKT M.N.A.L. JOHAN BERNTSEN
Postboks 214 8401 Sortland telefon 376