



OPPRISS NORD-ØST **AKTUELL DEL**

**SNITT GANGAREAL**

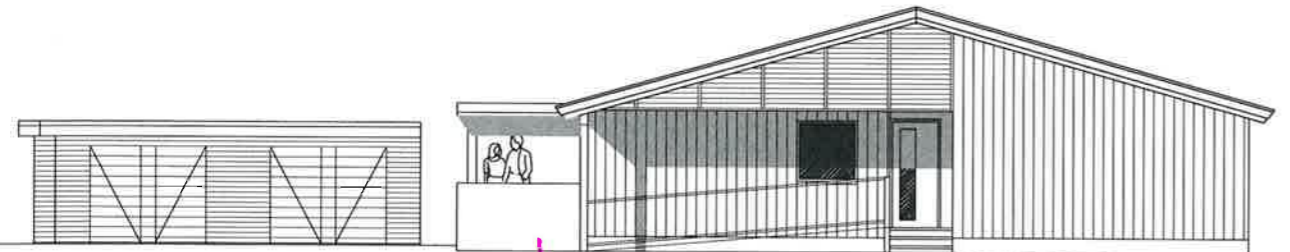

NYE BODER


**OPPRISS SØR-ØST AKTUELL DEL**

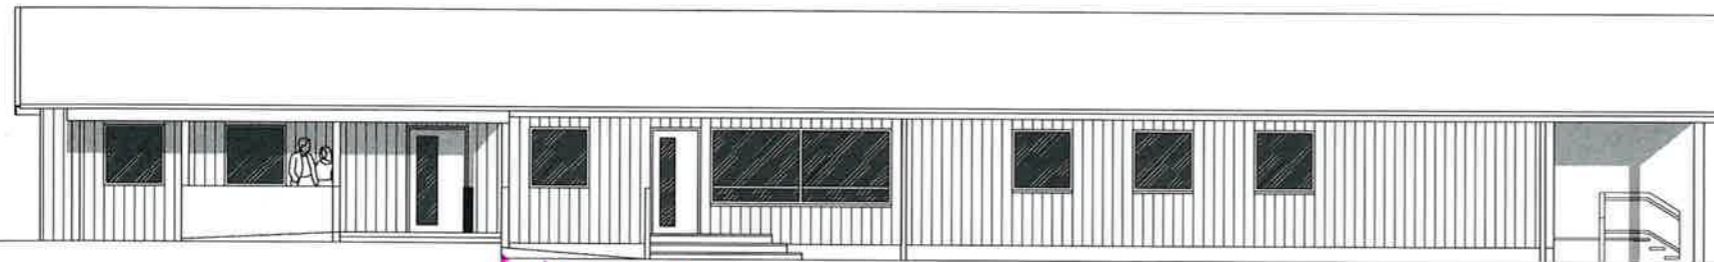

NYTT INNG.PARTI - NYE BODER

**AKTUELL DEL**

OPPRISS SØR-VEST

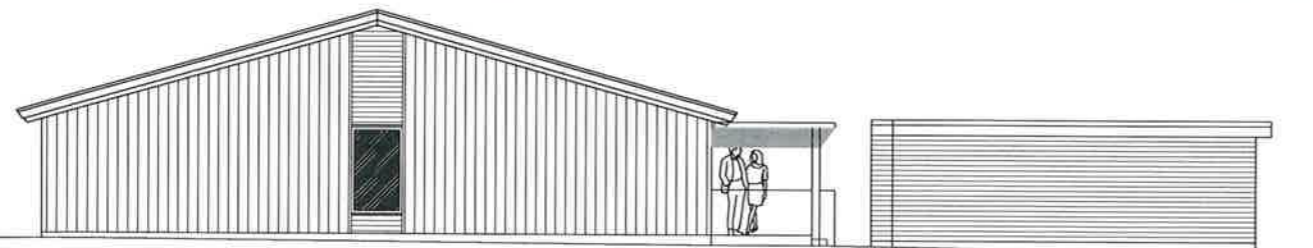


OPPRISS NORD-VEST

NYE BODER

21/6.19  
ISL

TILBUDSTEGNING TOTALENTREPRISE			
NORD-FRON KOMMUNE		593.1	arkf-103
OMSKRIBNINGEN I OPPAVESKEN I			
FASADER EKSISTERENDE HUS			
NO. 44	DOP	1410	16.12.2014
NO.	1.100	1014	DOP

ARKITEKTKONTORET  
ATELIER 4 A/S  

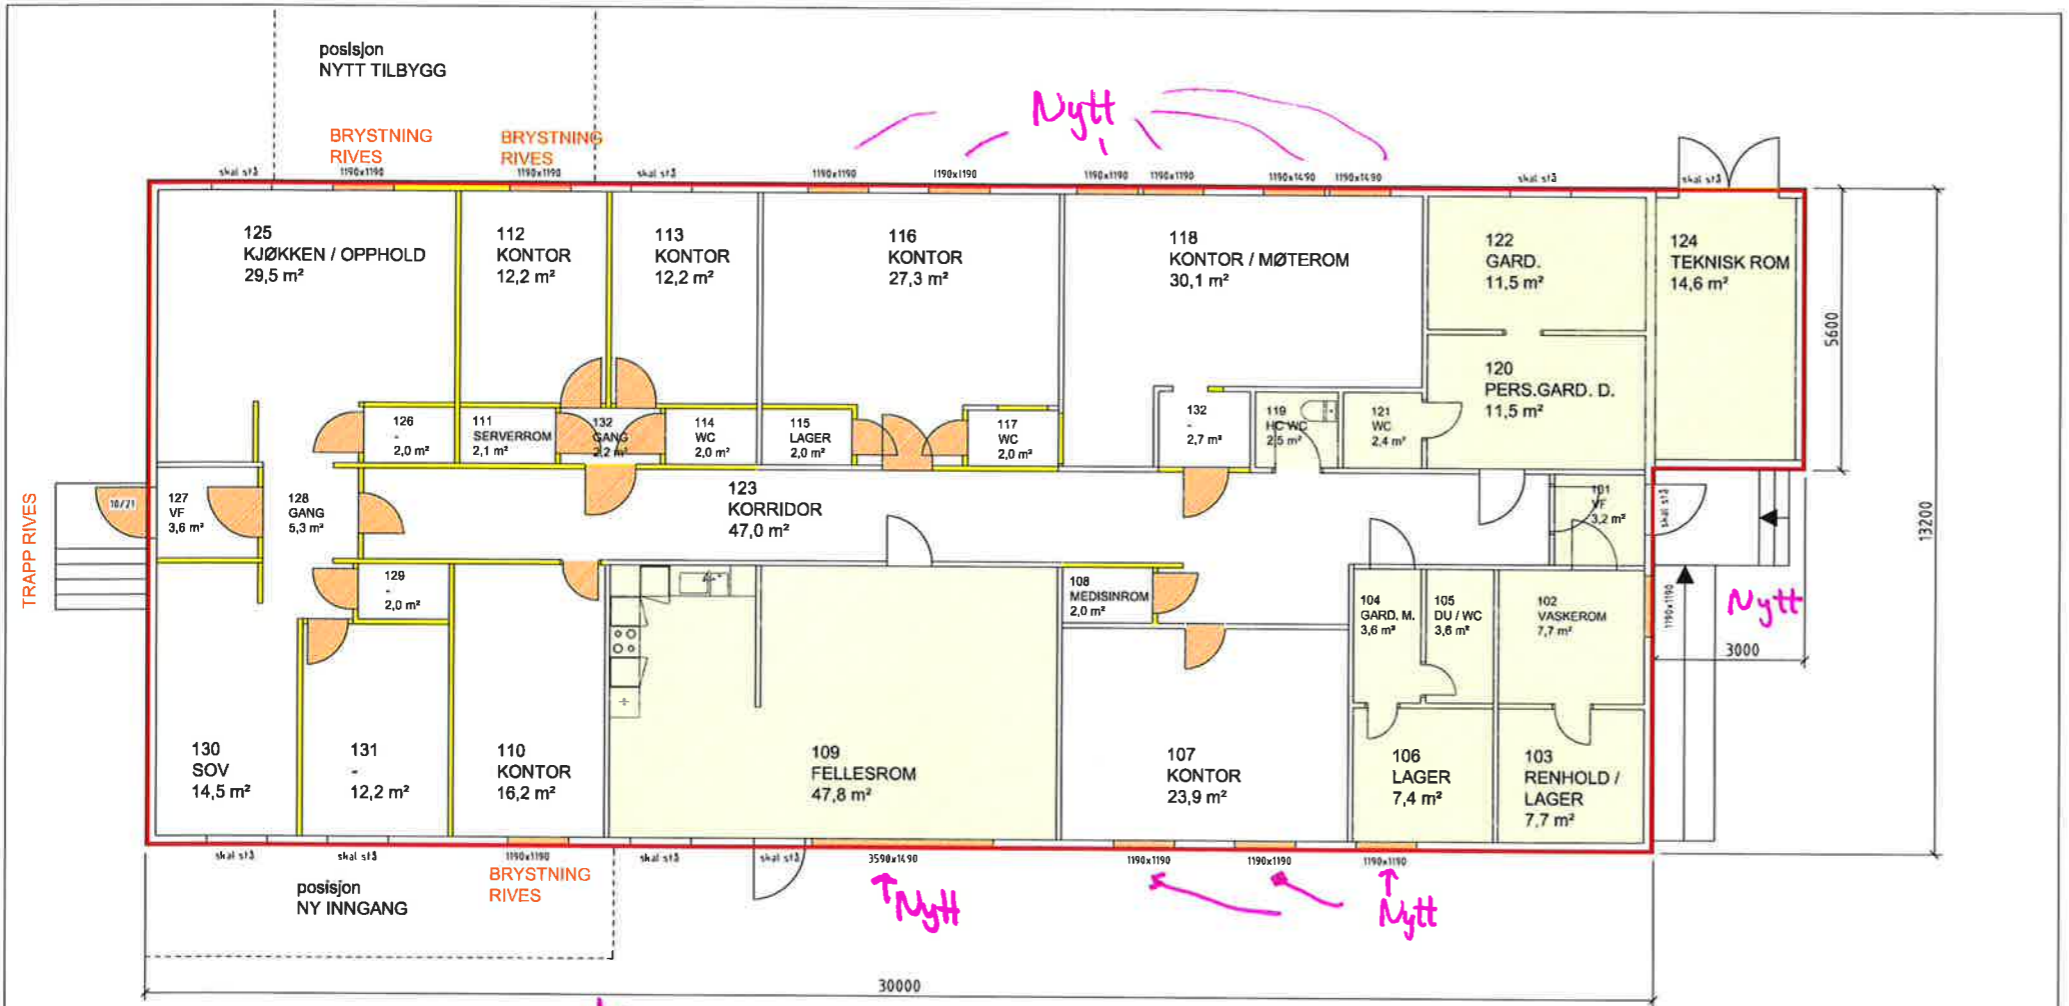

NY DEL → AKTUELL DEL

- VEGGER RIVES
- VINDUER og DØRER RIVES
- EKSISTERENDE KLEDNING RIVES
- INGEN RIVEARBEIDER ARK

RIVEPLAN ER ORIENTERENDE - SE PLANTEGNING FOR UTFØRELSE

21/6.19  
ISL

TILBUDSTEGNING TOTALENTREPRISE			
NORD-FRON KOMMUNE		PROJ. NR.	arkE-101
Stasjon	OMSORGBOLIGEN I ØVRAVEGEN 1	PROJ. NR.	693.1
RIVEPLAN - EKSISTERENDE SITUASJON			
PLAN 1			
Opp. Av	OSF	Utført	10.12.2016
Ark.	SI/MB	Rev.	DOF

# NYBYGG - PLAN 1

framtidig utvidelse 1. etasje **5**

**atrium**  
EKISTERENDE TERRENG FYLLES OPP TIL OPPUNDER GULVNIVA  
PLAN 1

EKISTERENDE BYGNING

**NY DEL**

**AKTUELL DEL**

21/6-19  
ISL

BOD 4	5 m <sup>2</sup>
BOD 3	5 m <sup>2</sup>
BOD 2	5 m <sup>2</sup>
BOD 1	5 m <sup>2</sup>

Boligdel  
Kontordel

TILBUSTØTNING TOTALENTREPRISE	
NORDFRON KOMMUNE	583.1
ARKITEKTKONTORET	
A TELLER 4 J A/S	
SVALBARTOR	
MAAL - NFA	

