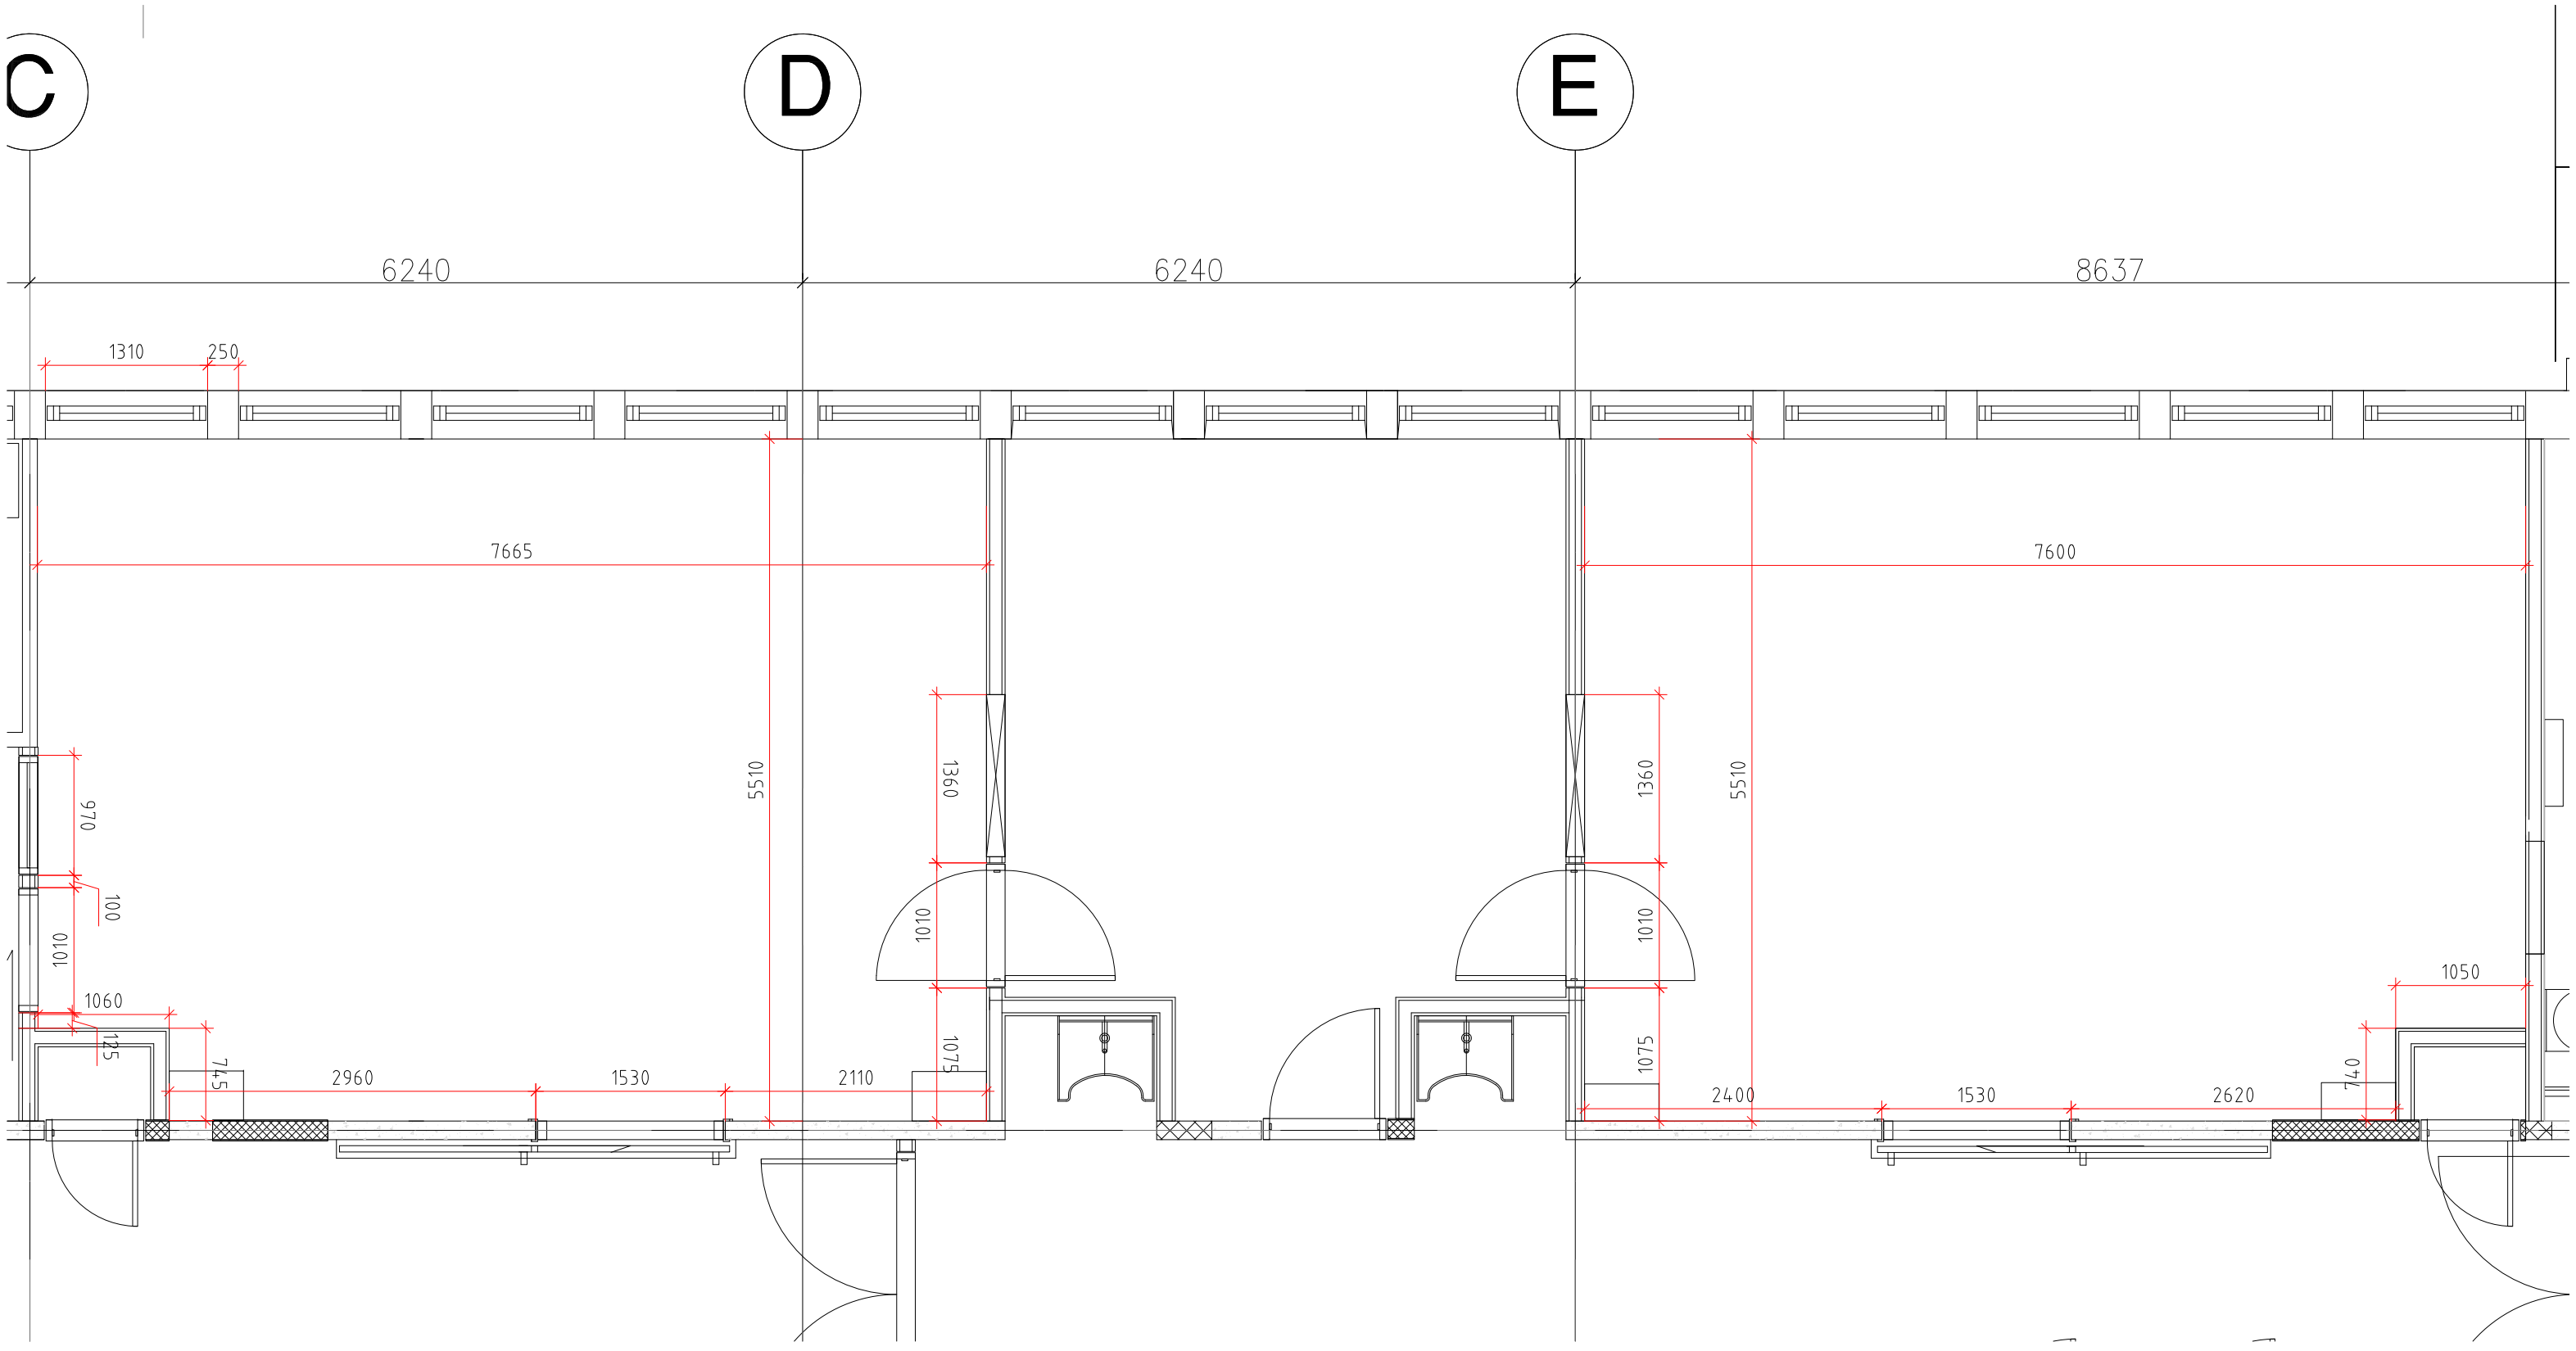
C
D
E
6240
6240
8637
1310
250
7665
7600
5510
5510
970
100
1010
1060
125
745
2960
1530
2110
1360
1010
1075
1360
1010
1075
2400
1530
2620
1050
740