



1900
130
1570
2410
2300
2410
680
1910
5200
190
730

Rør:
Vekt:
26 cm

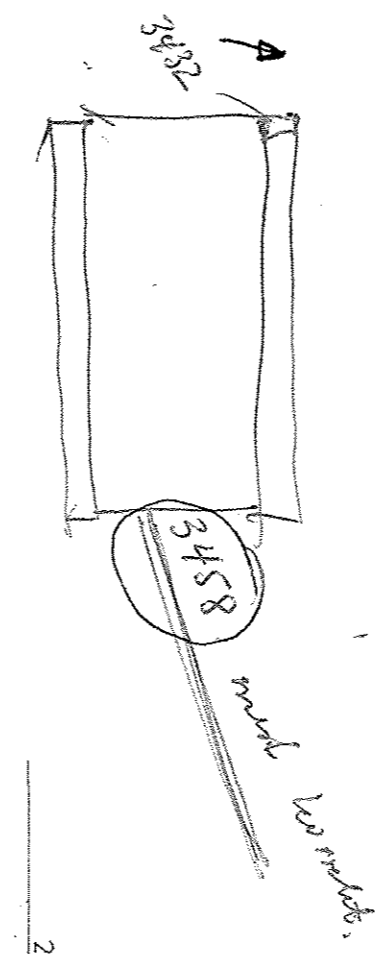

REV	22 05 81	ANBUD UT
DATE		

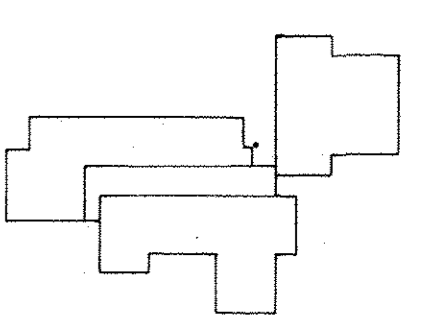

PROSJEKT
BODIN VIDEREGÅENDE SKOLE
MØRKVED
NORDLAND FYLKESKOMMUNE

- | | |
|---|--|
| 1 | ARKITEKT
arkitektstudio bodø
storgt. 34, 8000 bodø tlf. 24536 |
| 2 | BYGGTEKN. KONS.
byggcon a/s
sandgt. 5a, 8000 bodø tlf. 22614 |
| 3 | VVS. KONSULENT
nilsen og nikolaisen a/s
nyholmgf. 25, 8000 bodø tlf. 20900 |
| 4 | ELEKTRO KONSULENT
igp bodø a/s
nordstrandvn. 41, 8000 bodø tlf. 24201 |

ARKIV
37

TEGNING SNITT 09		
DATE	MÅL	ALLE MÅL I
15 05 81	1:20	MM
SAK NR	SAKSBEHANDLER	TEGNET AV
178		MM
REF	ETG. BYGG	NR
1		303

PLAN 02