


*Mur / Tønner / Glass*

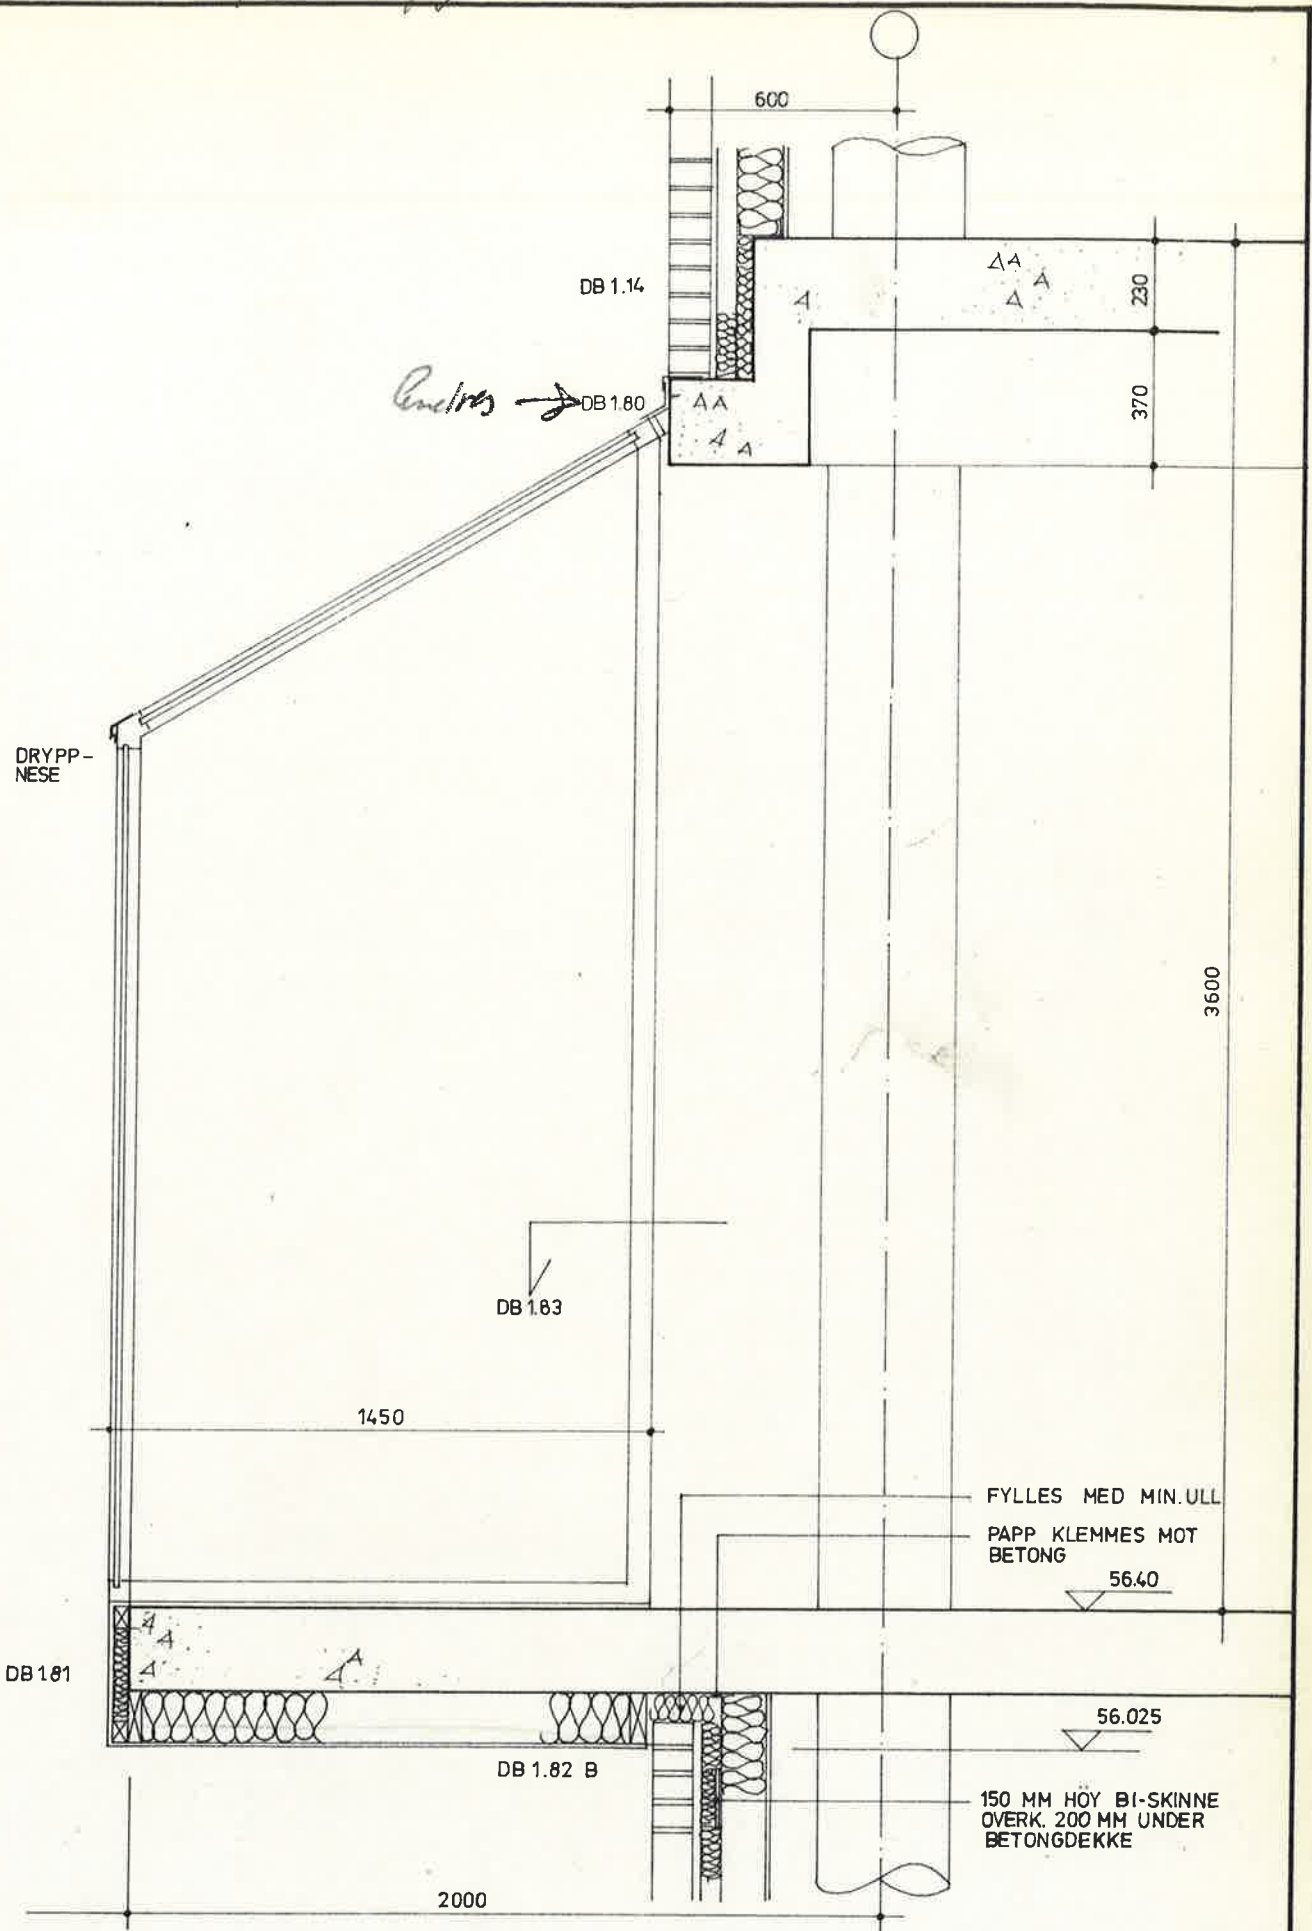


REV.	BODIN VIDEREGÅENDE SKOLE HOVEDBYGG	MÅL 1: 20	NR.
	KARNAPP A	DATO 23.04.82	DB 1.78
	SNITT	SAKSBEH.	

arkitektstudio bodö

TELEFON 24 536 ARK MNAL REIDAR BERG  
 STORGATA 34 ARK KJELL GUNNAR MOLDJORD  
 POSTBOKS 161 ARK GJERMUND NILSEN  
 8001 BODO ARK MNAL HANS CHRISTIAN STORMER

Cyflæs 3.

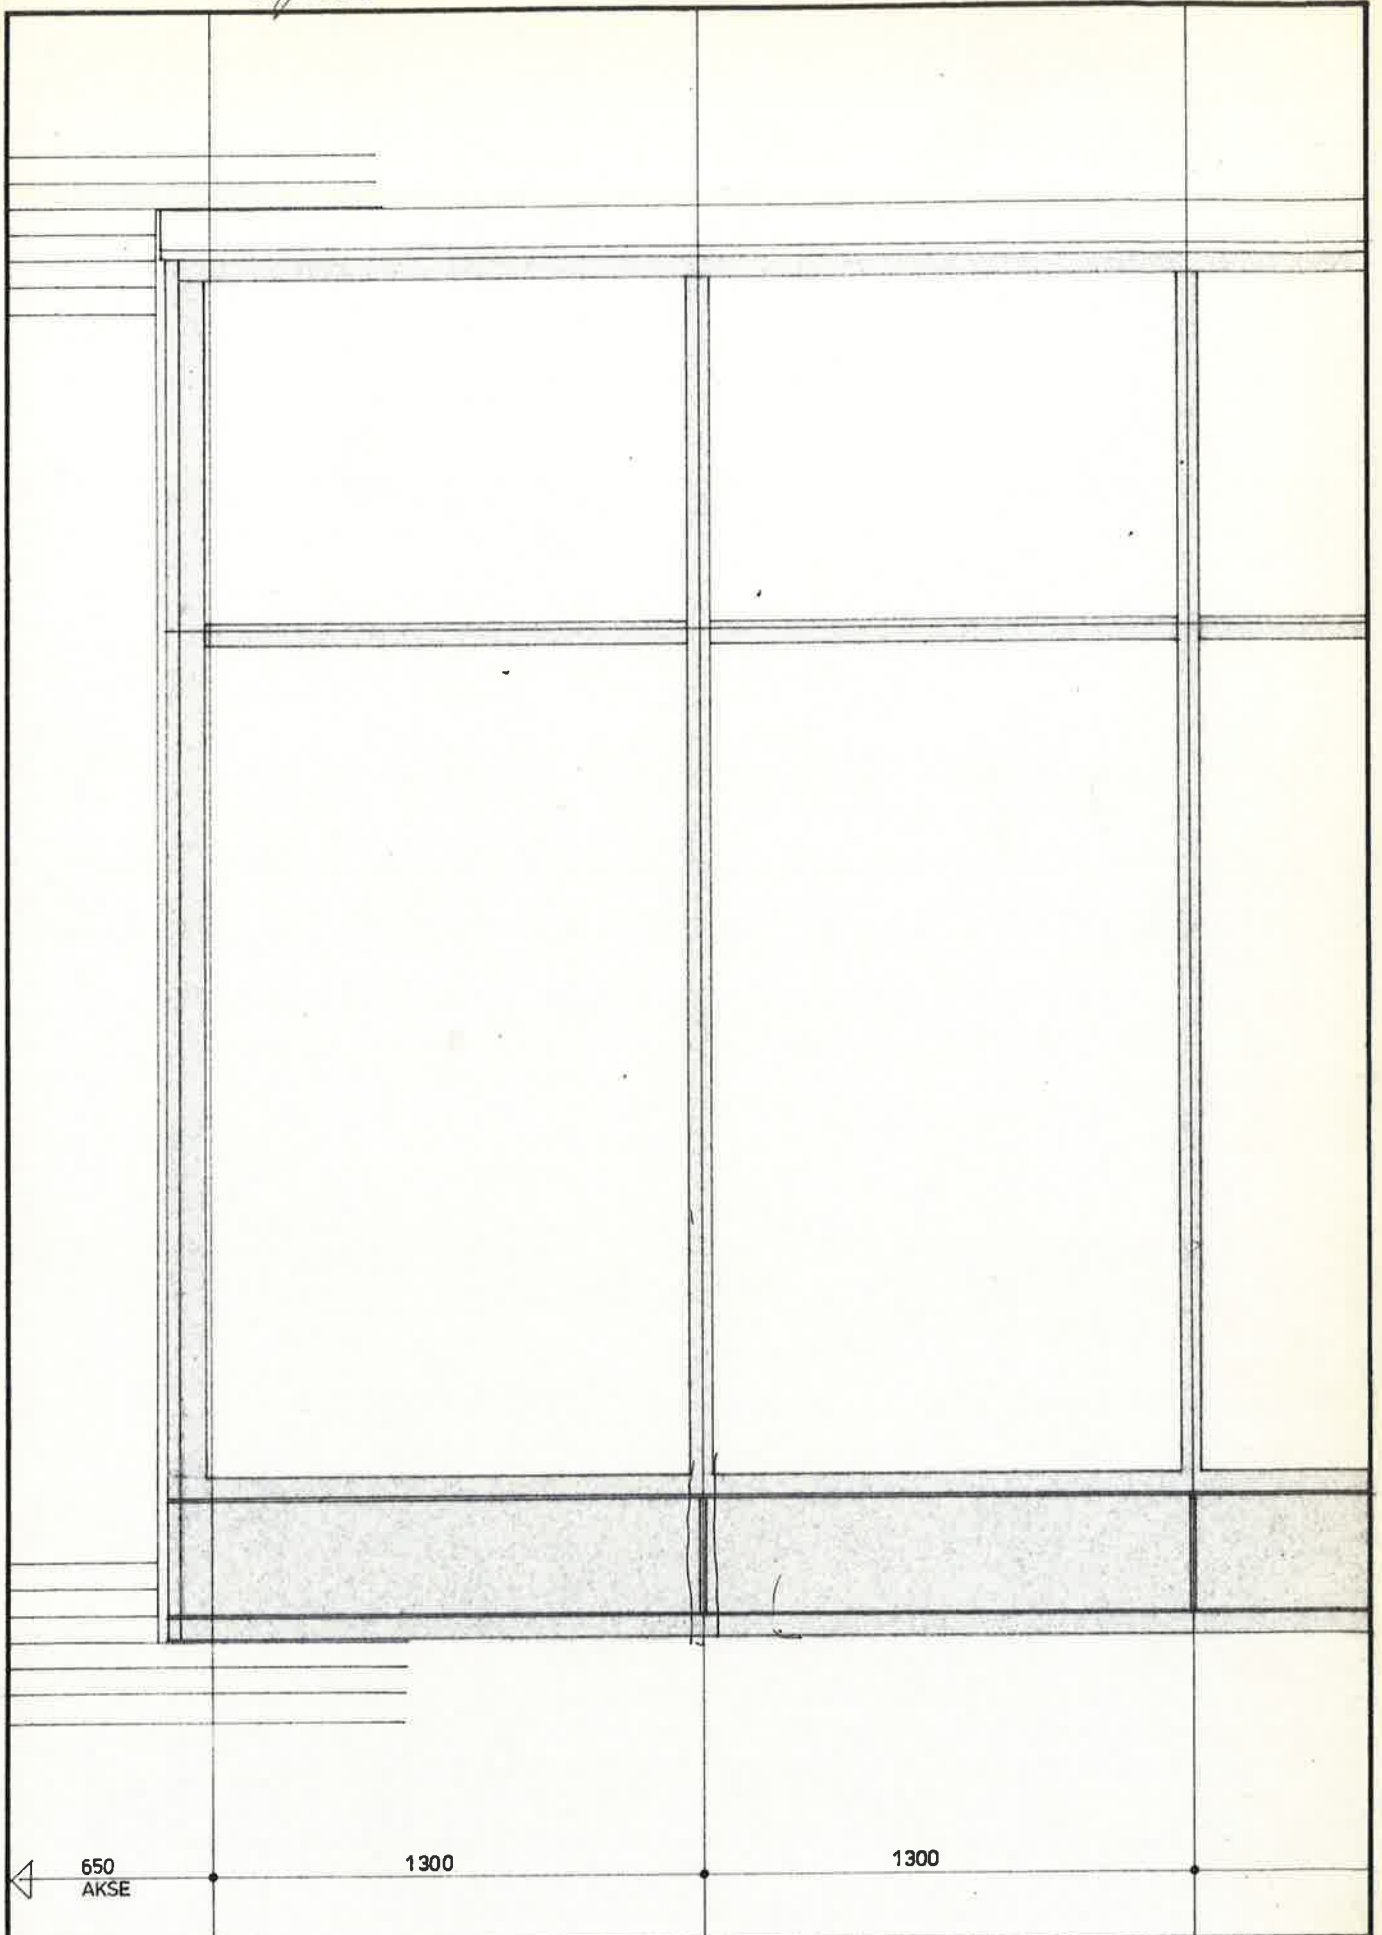

REV.

BODIN VIDEREGÅENDE SKOLE HOVEDBYGG  
 KARNAPP A  
 OPPRISS

MÅL 1:20

DATO 23.04.82

SAKSBEH.

NR.

DB 1.79

arkitektstudio bodö

TELEFON 24 536  
 STORGATA 34  
 POSTBOKS 161  
 8001 BODÖ

ARK MNAL  
 ARK  
 ARK MNAL

REIDAR BERG  
 KJELL GUNNAR MOLDJORD  
 GJERMUND NILSEN  
 HANS CHRISTIAN STORMER