



Oppstalling, dag hund 15501AY73A

Lengde skinner: ca 2 x 4,8m
Dekke: Hulldekke


Forutsetter at deler av skinne kan festes til skjørt.
Skjørt må evt. forsterkes.

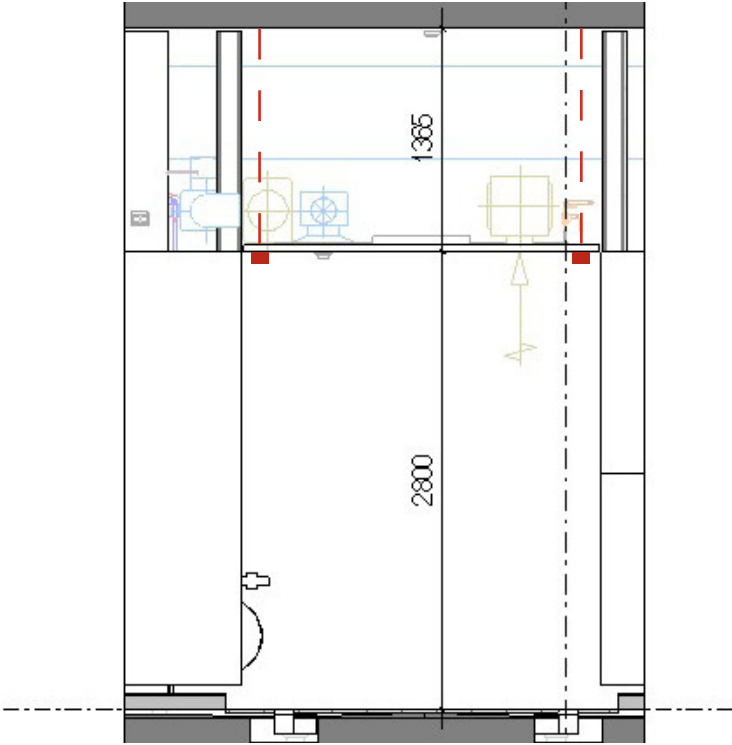


Snitt

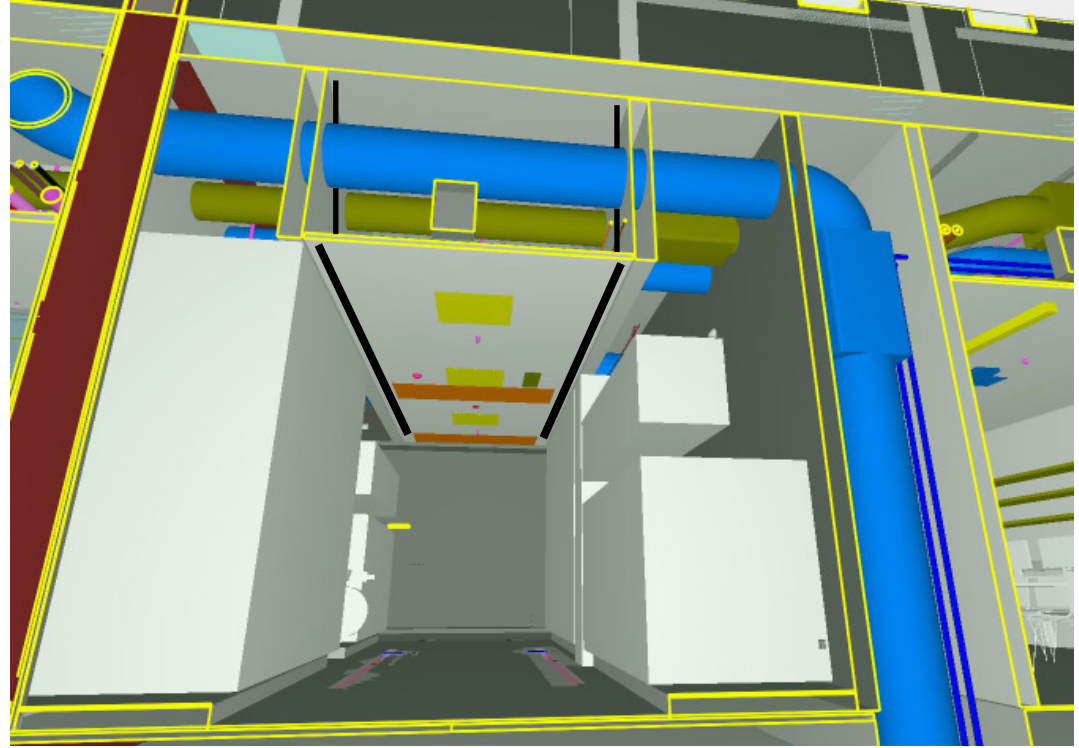

Perspektiv

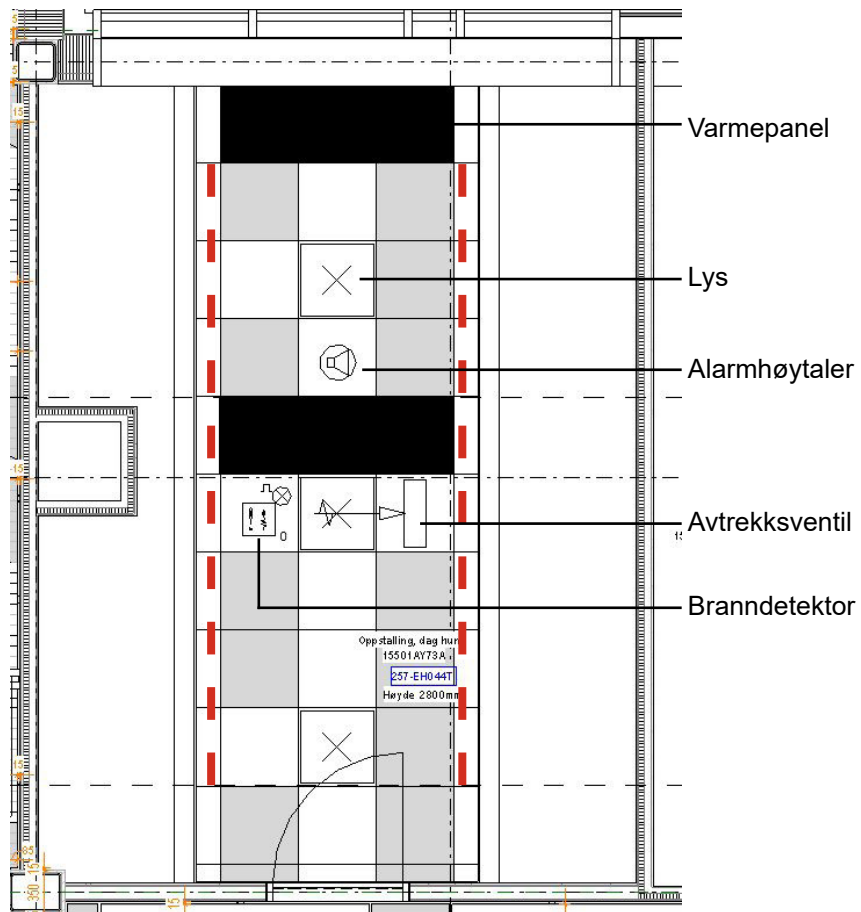


Plan, himling

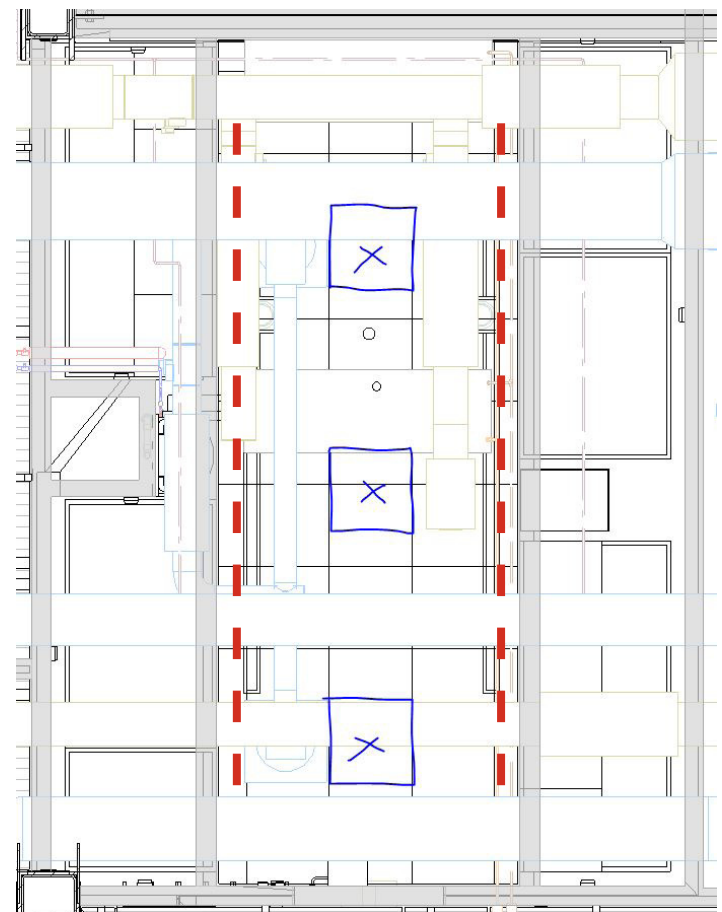


Plan, tekniske installasjoner

Baserom, katt 15501A/E81A


Lengde skinne: ca 4,2m
Dekke: Hulldekke

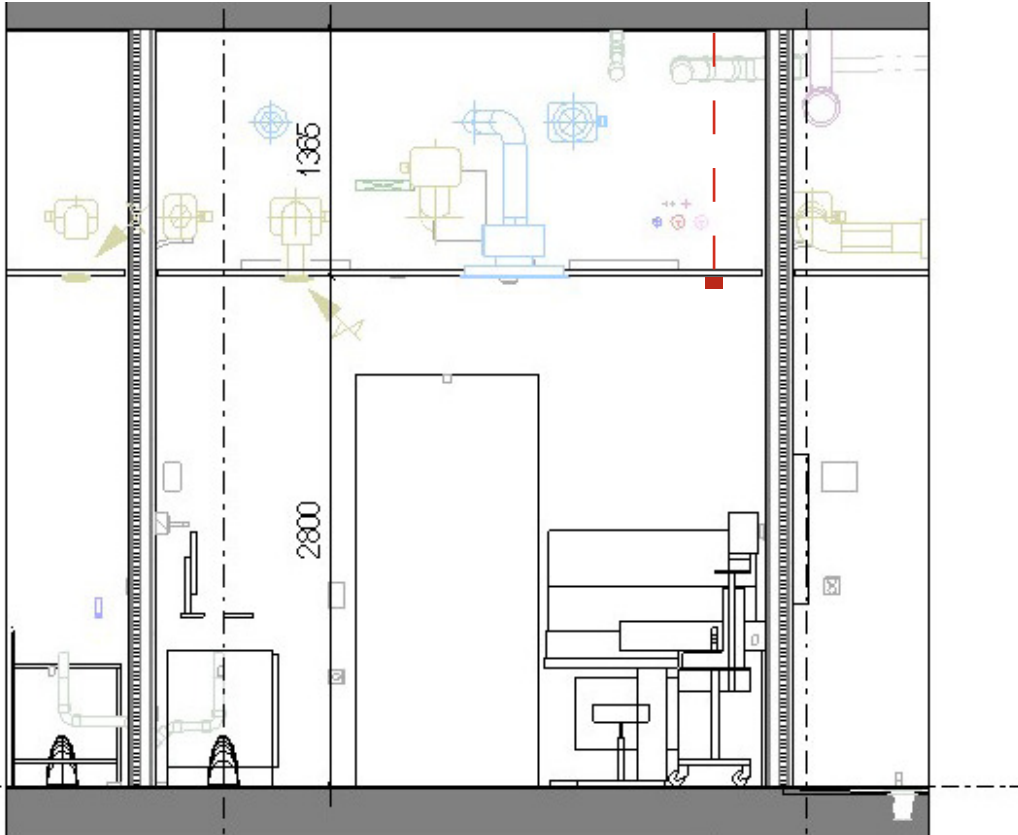

Snitt

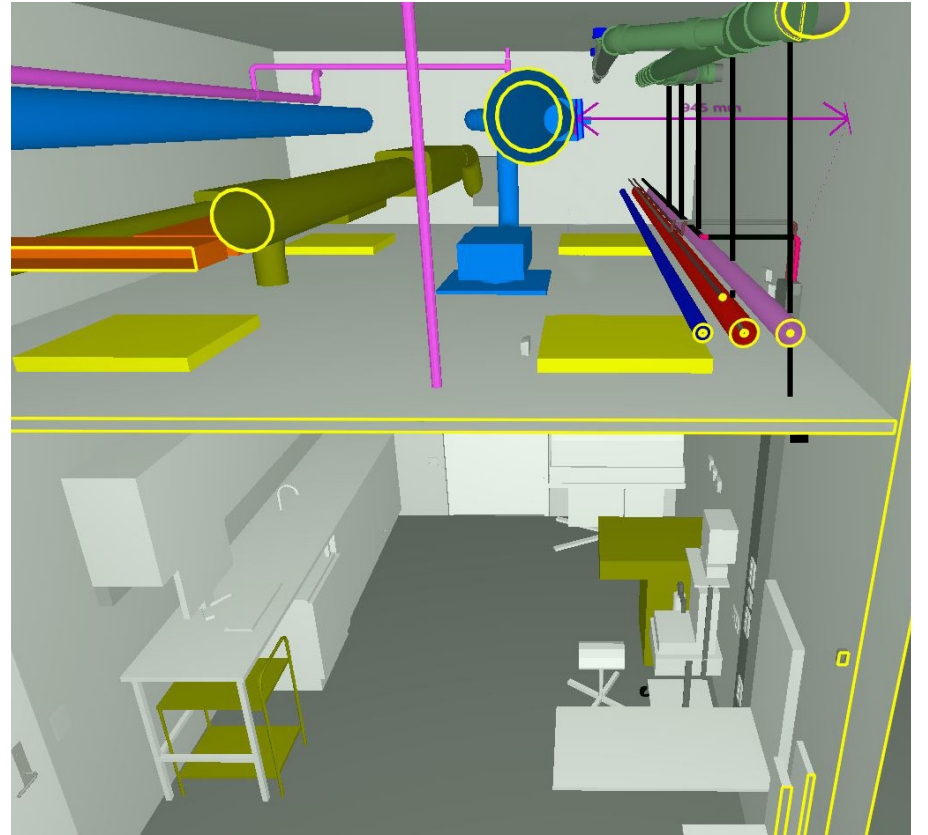


Perspektiv

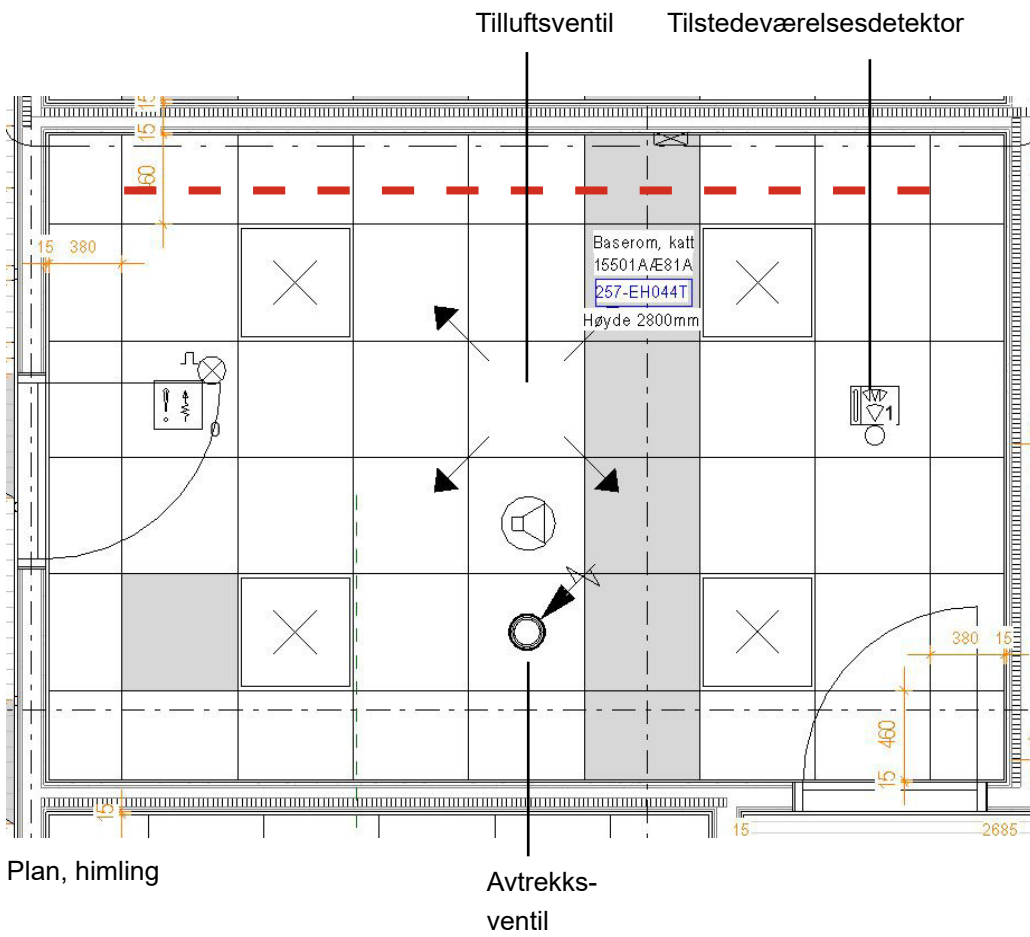

Plan, himling


Avtreks-ventil

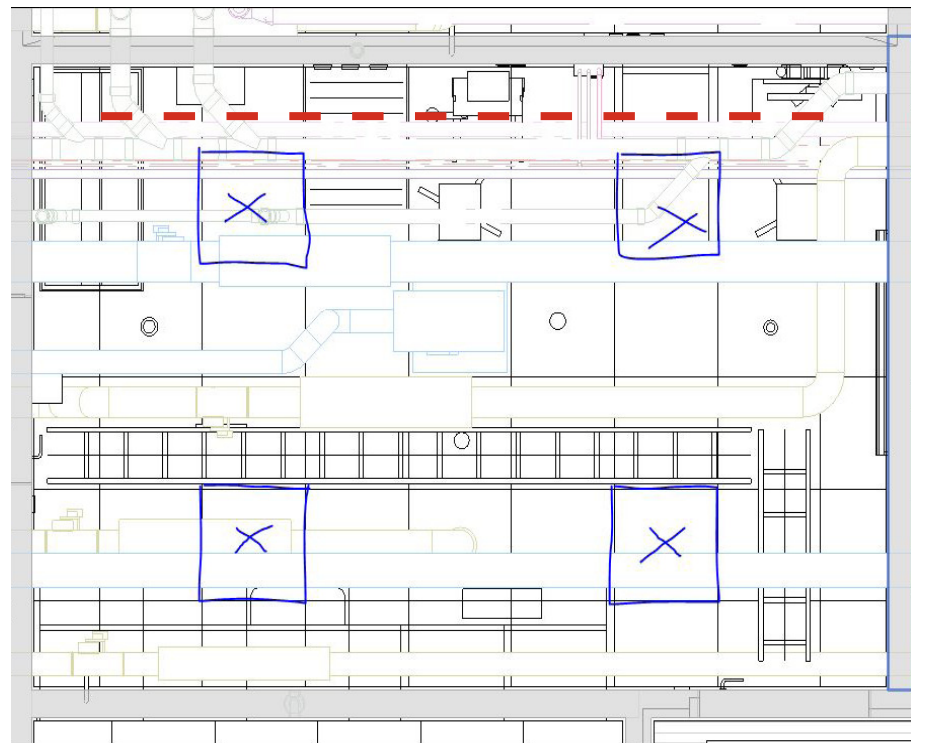


Plan, tekniske installasjoner

Oppstalling, katt uren 15501AY79A


Lengde skinne: ca 3,6m
Dekke: Hulldekke

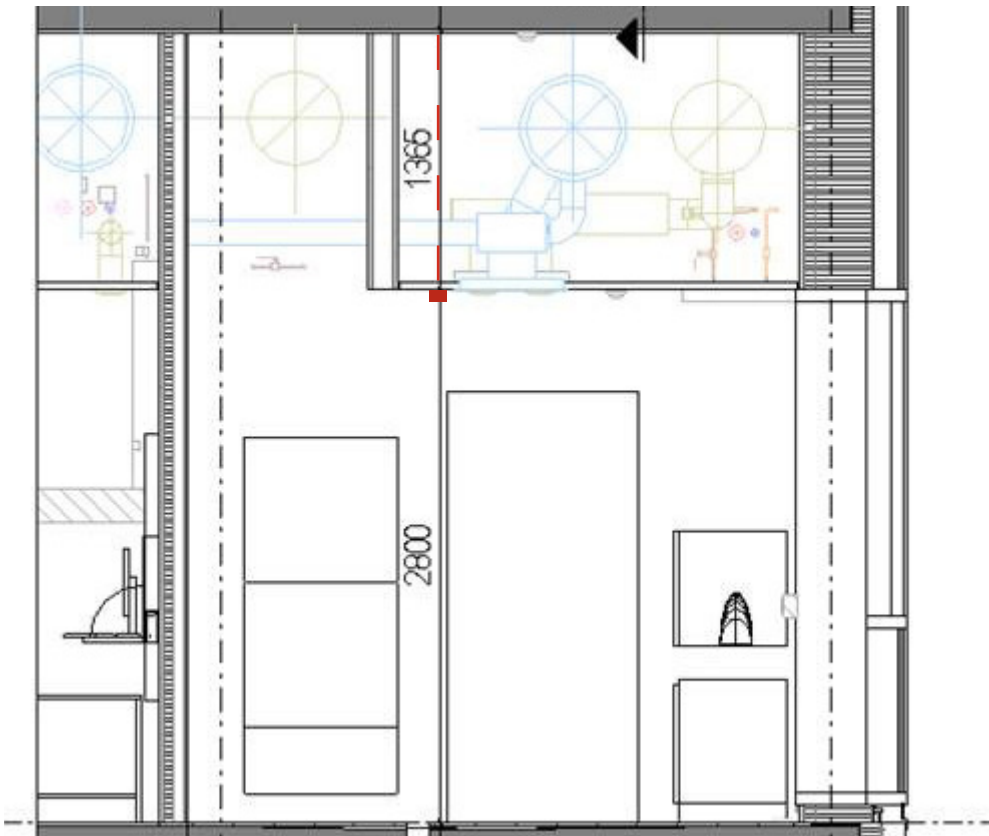


Snitt

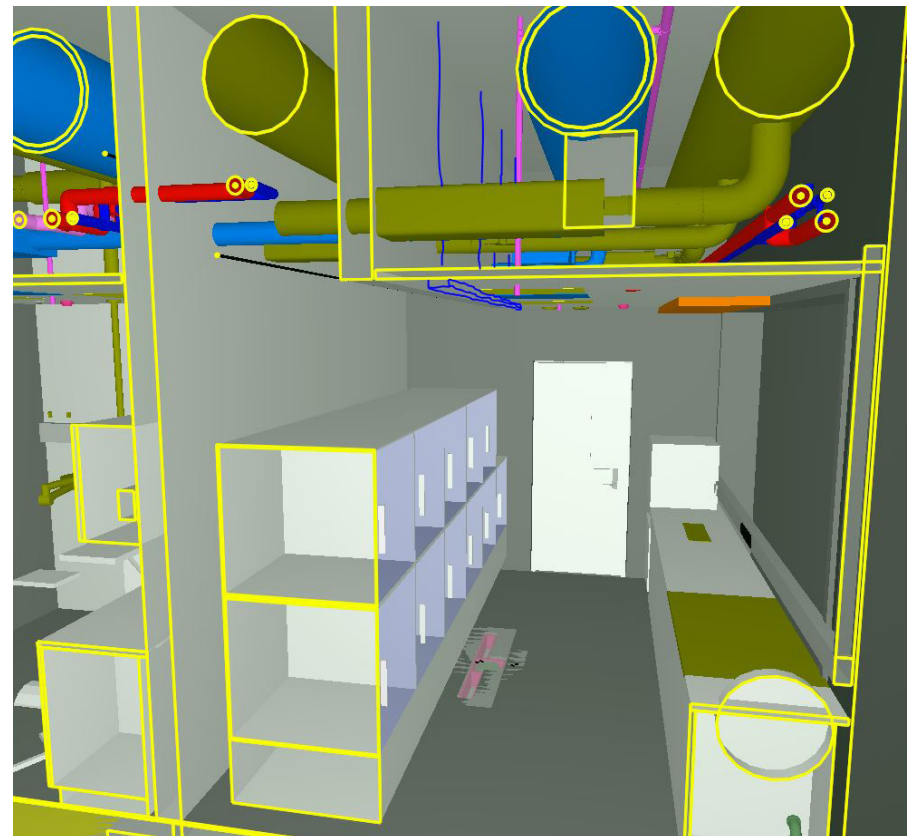

Perspektiv

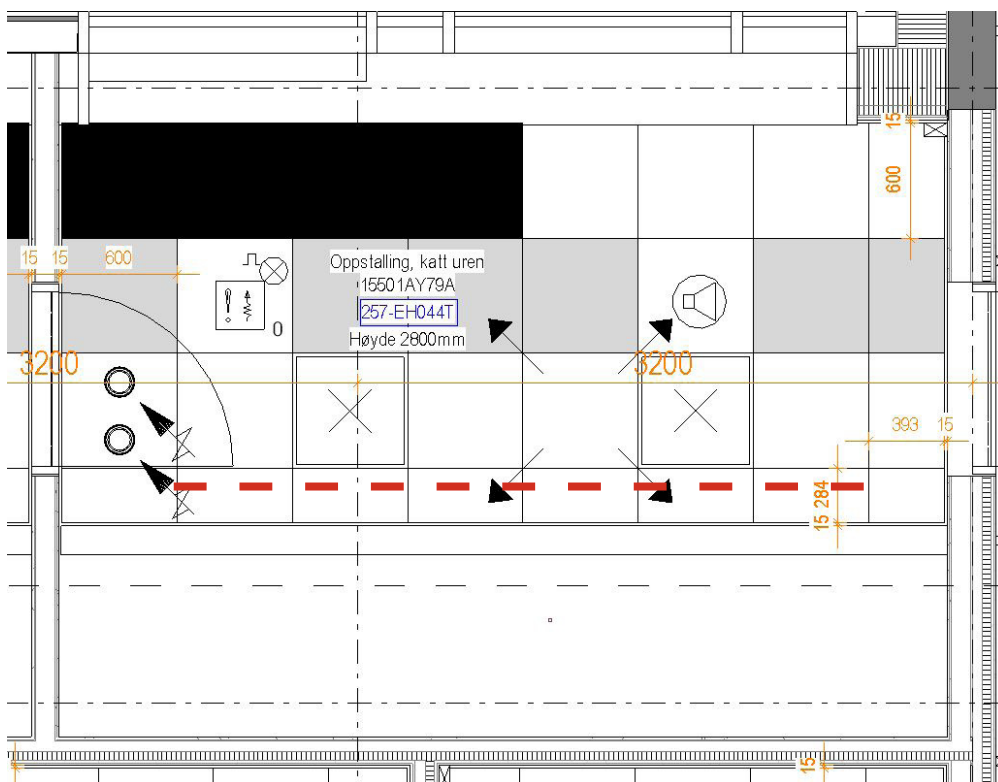


Plan, himling

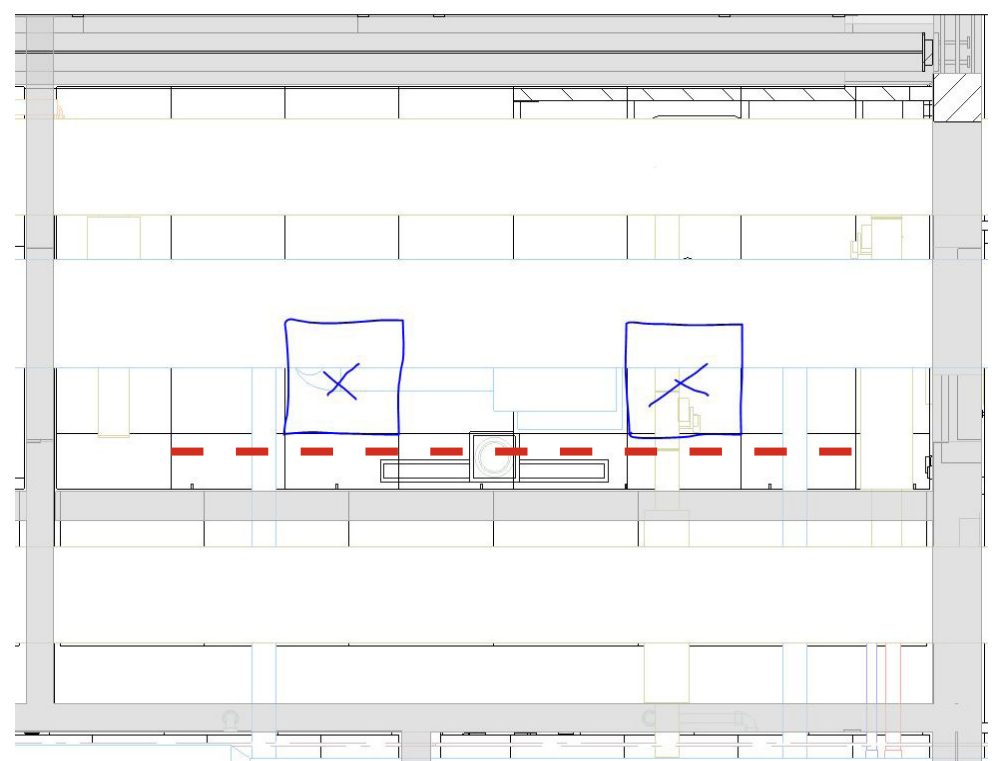

Plan, tekniske installasjoner

Oppstilling, katt ren 15501AY77A


Lengde skinne: ca 3,6m
Dekke: Hulldekke

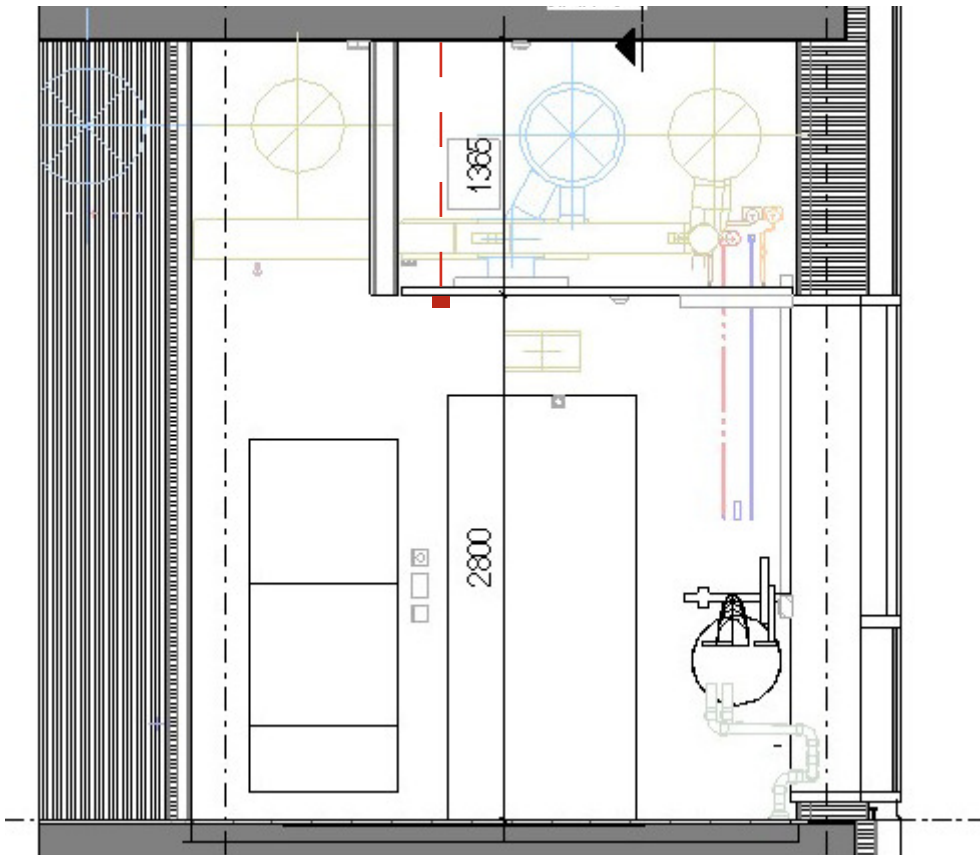


Snitt



Perspektiv

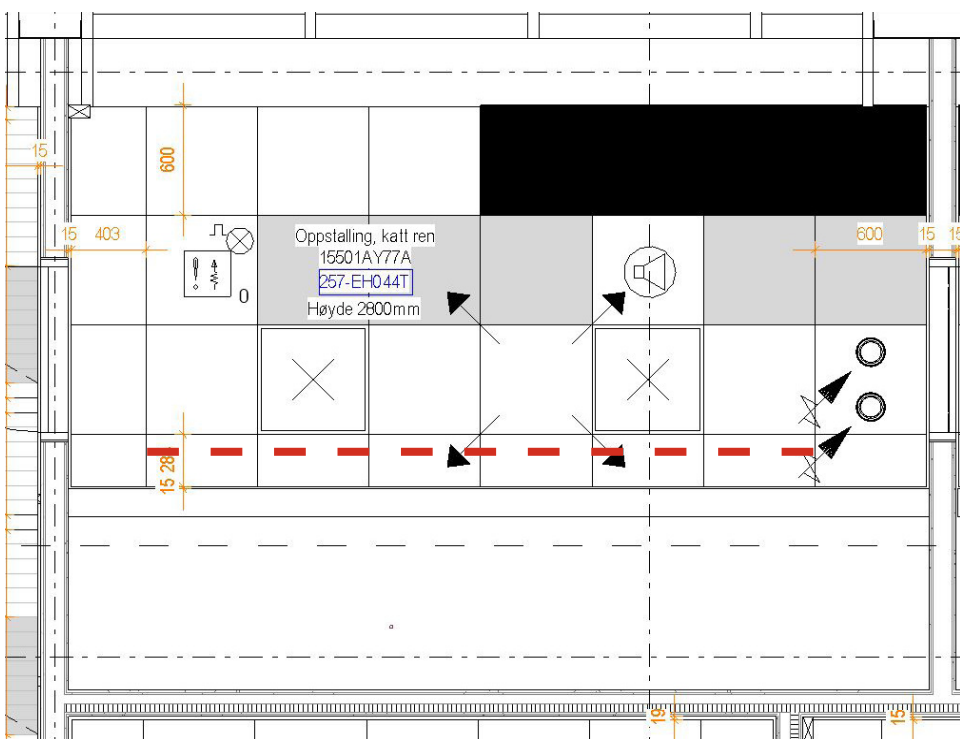


Plan, himling

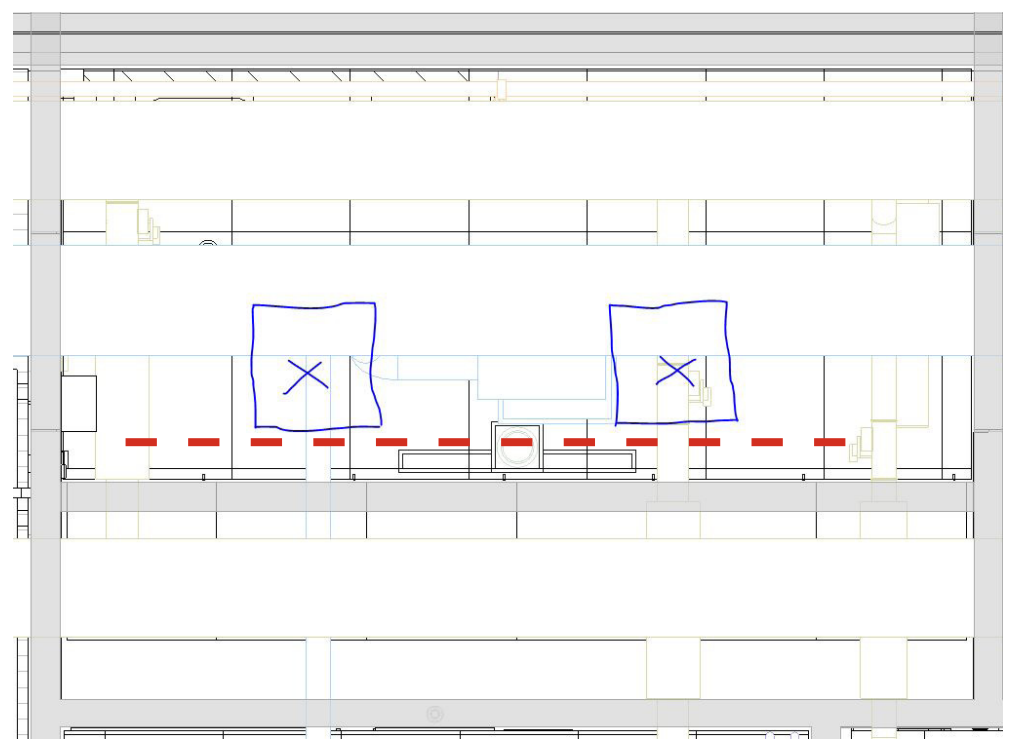


Plan, tekniske installasjoner

Oppstalling, smånagere 15501AU72A


Lengde skinne: ca 3,0m
Dekke: Hulldekke

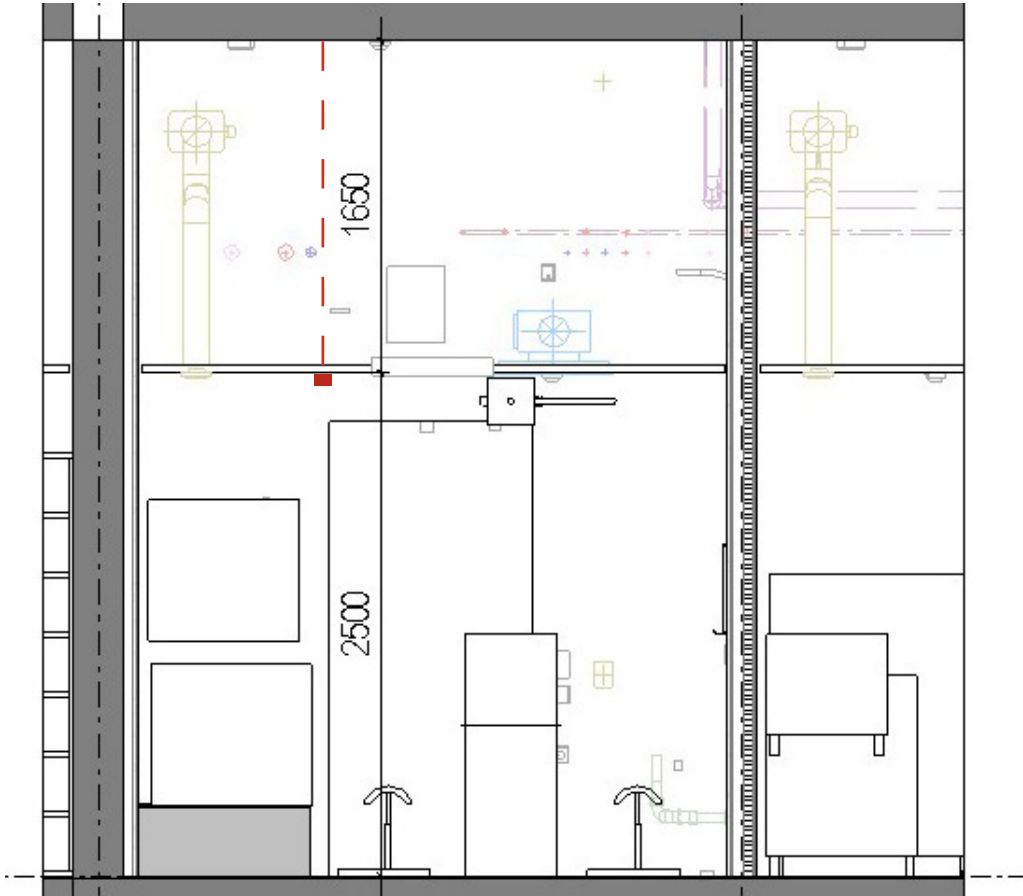


Snitt

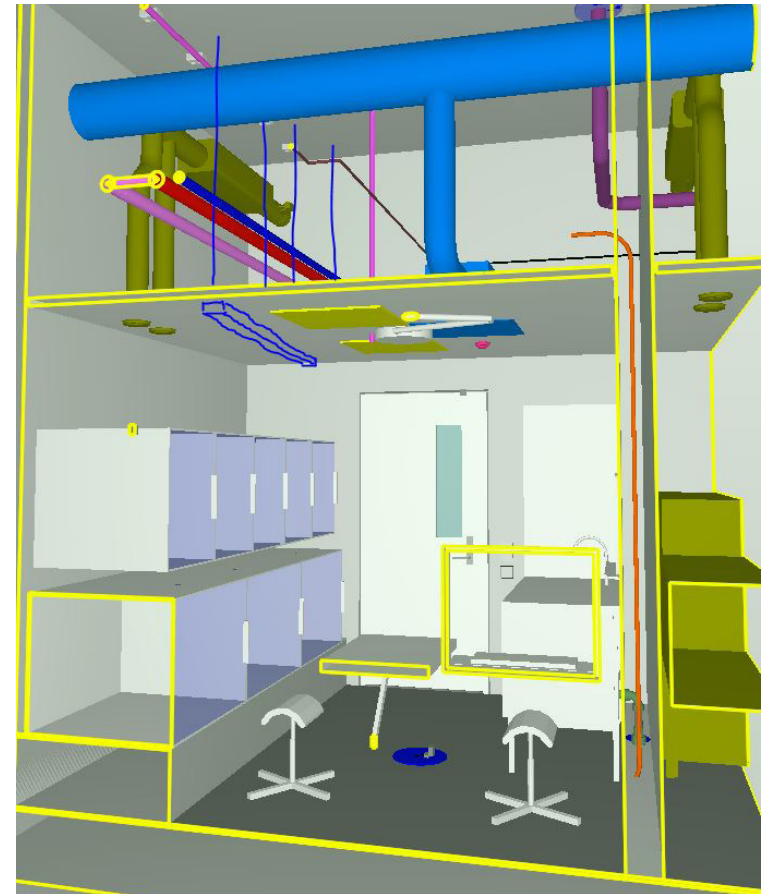

Perspektiv

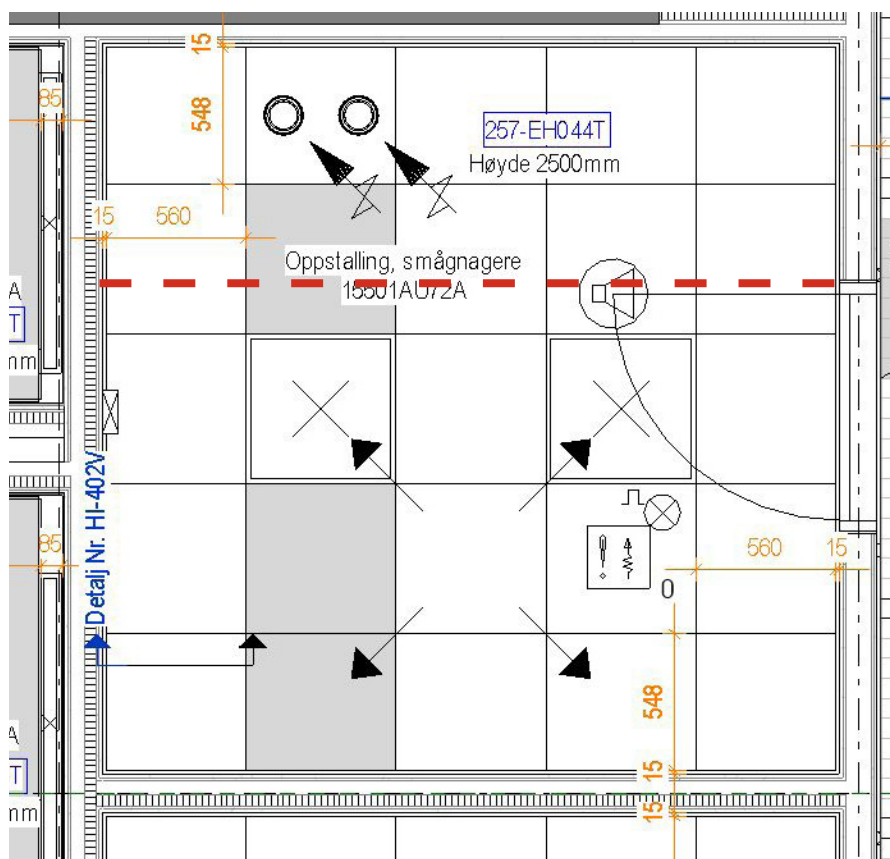


Plan, himling

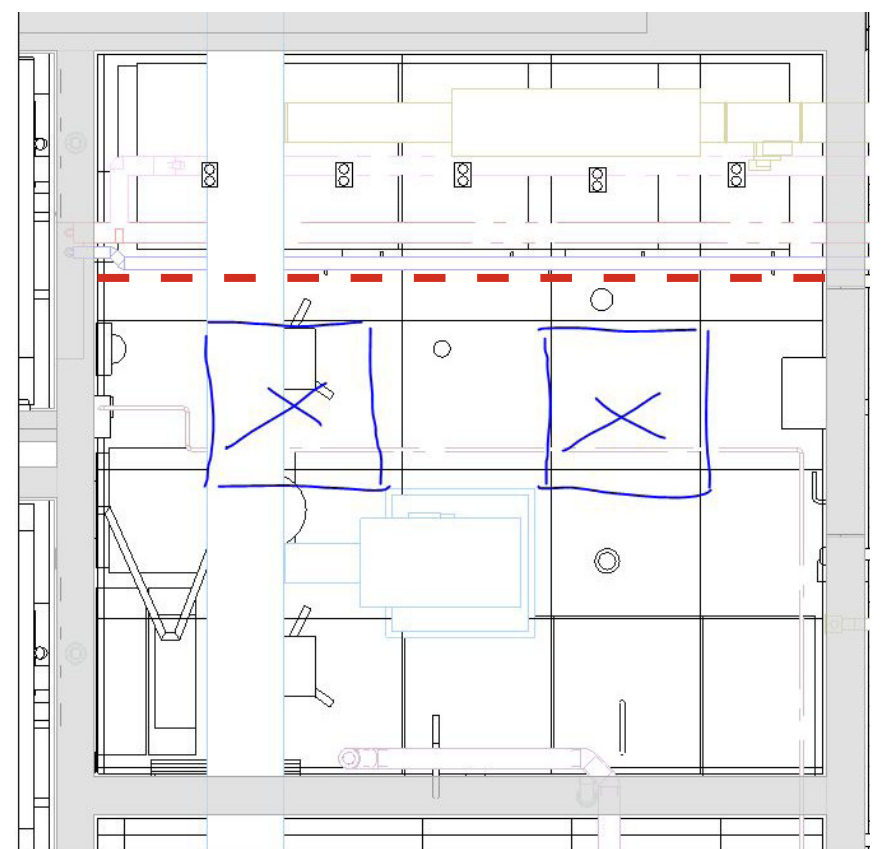

Plan, tekniske installasjoner

Undersøkelse, eksotiske dyr 15501AR71A


Lengde skinne: ca 1,8m
Dekke: Hulldekke

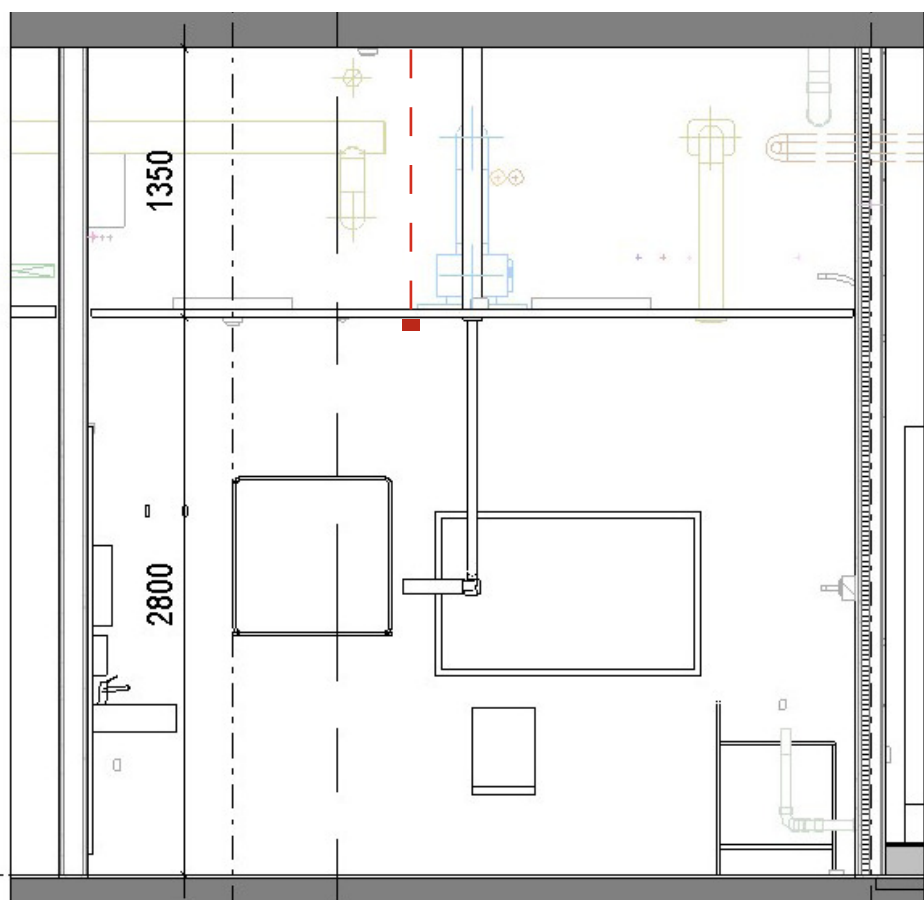


Snitt



Perspektiv

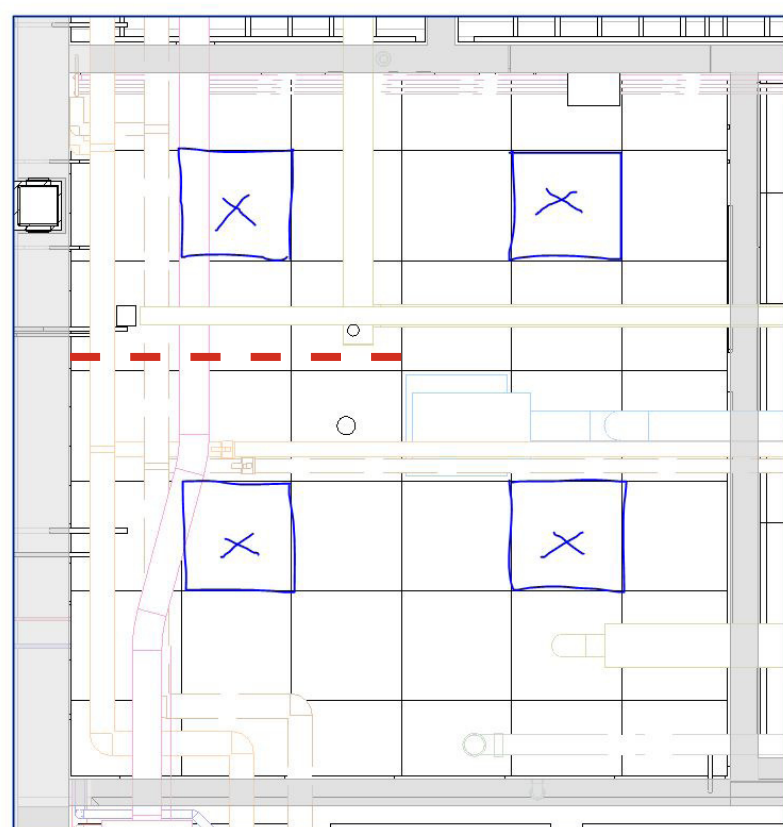


Plan, himling

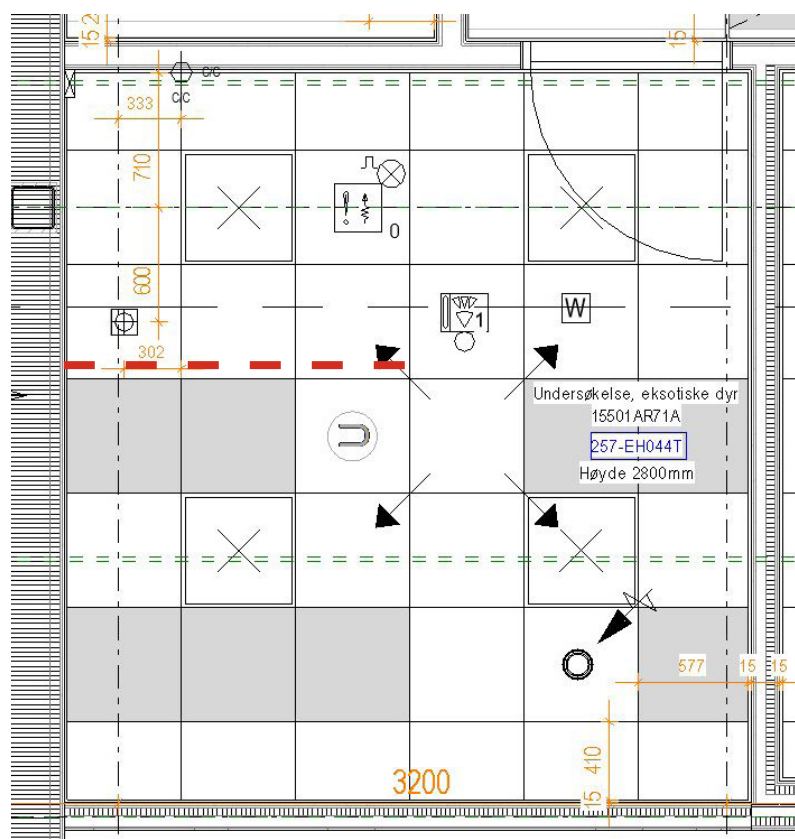


Plan, tekniske installasjoner

Oppstalling, kirurgi hund
15501AQ70A, 15501AP70A, 15501AO70A, 15501AN70A


Lengde skinne: 4 x ca 5,4m
Dekke: Hulldekke

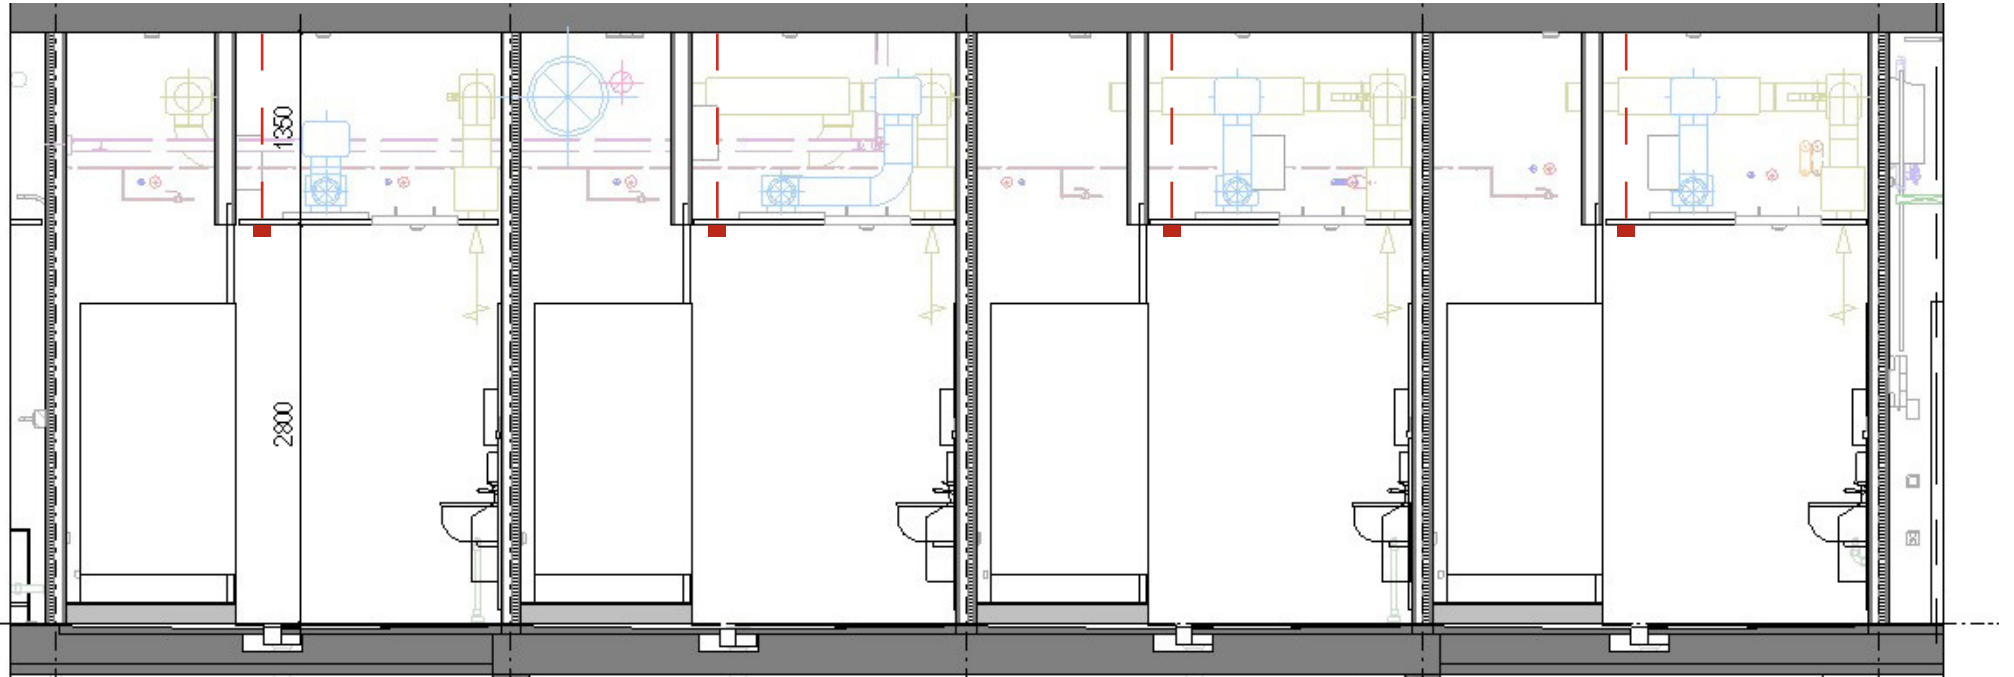


Snitt

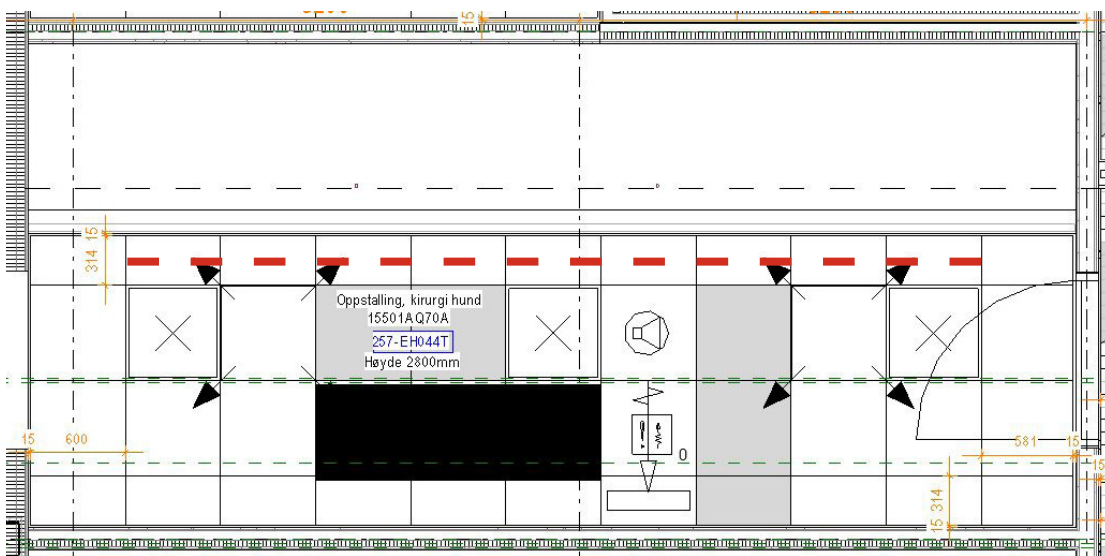

Plan, himling

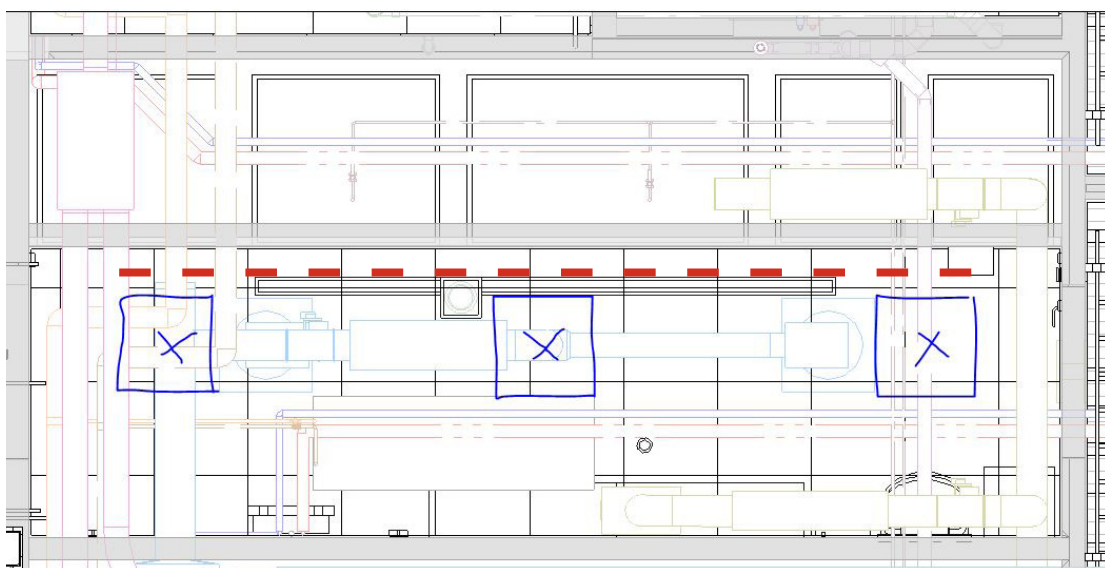

Plan, tekniske installasjoner

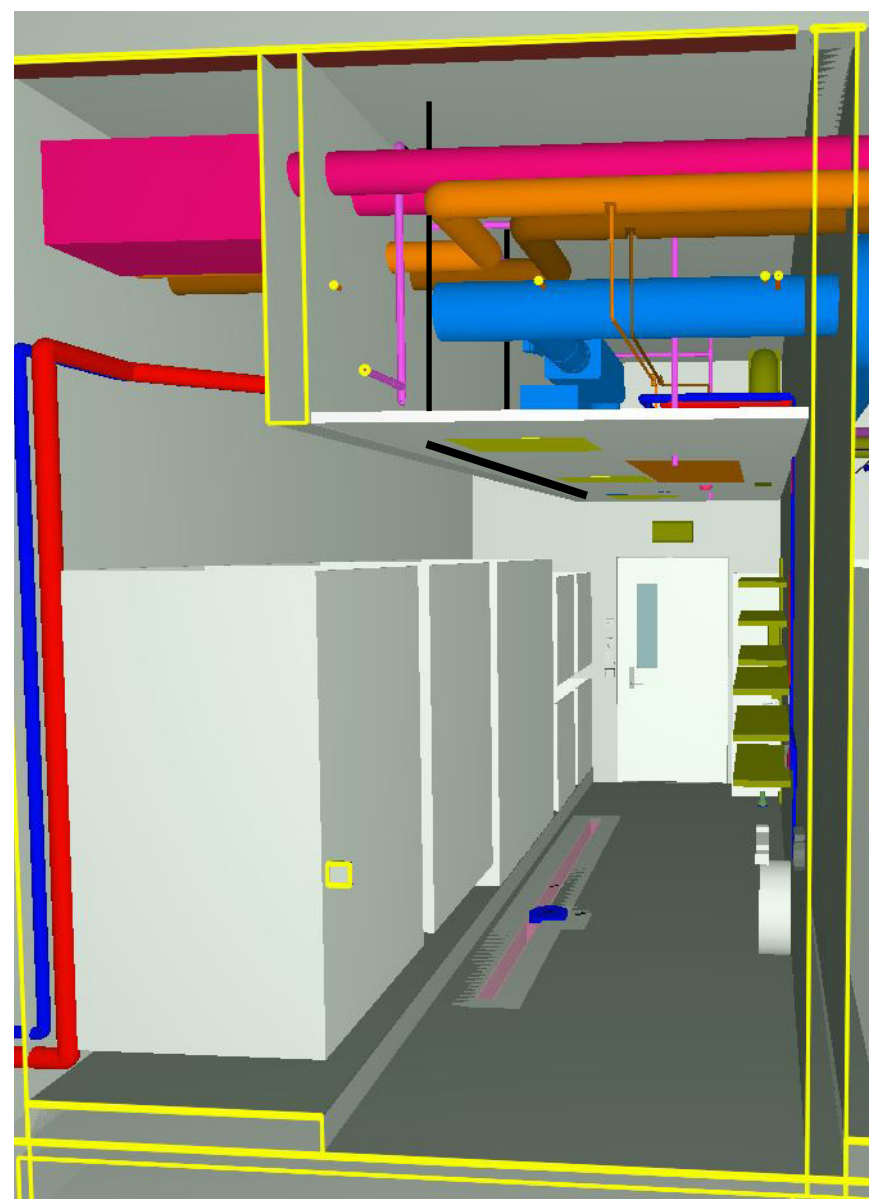


Perspektiv

Oppstalling, medisin hund
15501AK70A, 15501AJ70A, 15501AI70A


Lengde skinne: 3x ca 5,4m
Dekke: Hulldekke



Snitt

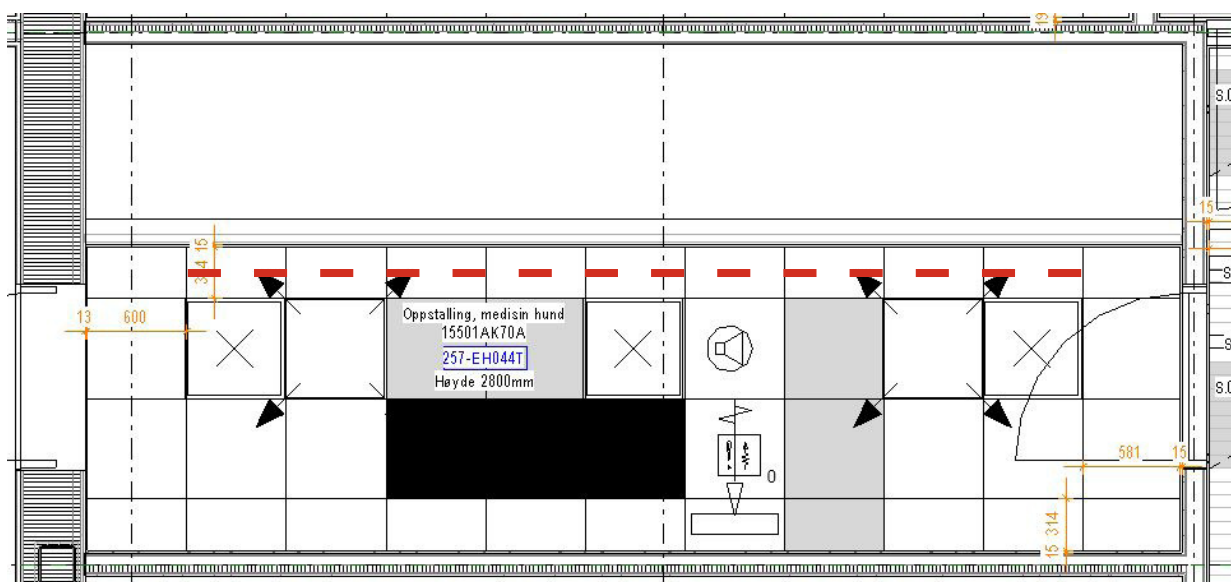

Plan, himling

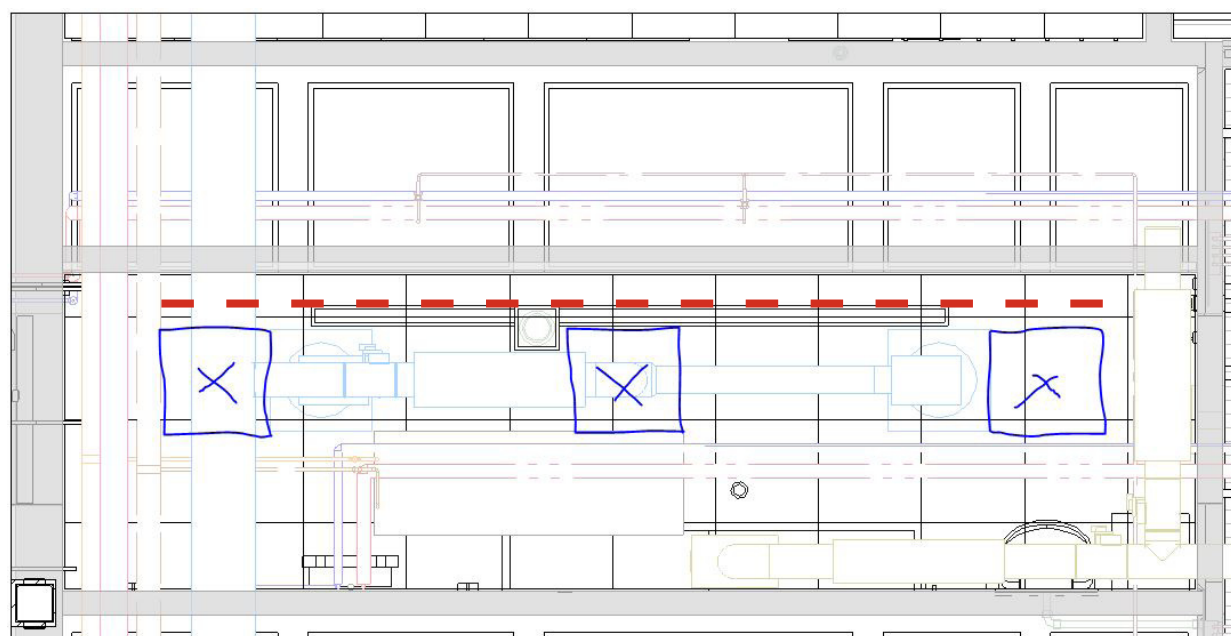


Plan, tekniske installasjoner




Perspektiv

15501AL81A, Akuttmottak


Lengde skinne: ca 1,8m
Dekke: Hulldekke

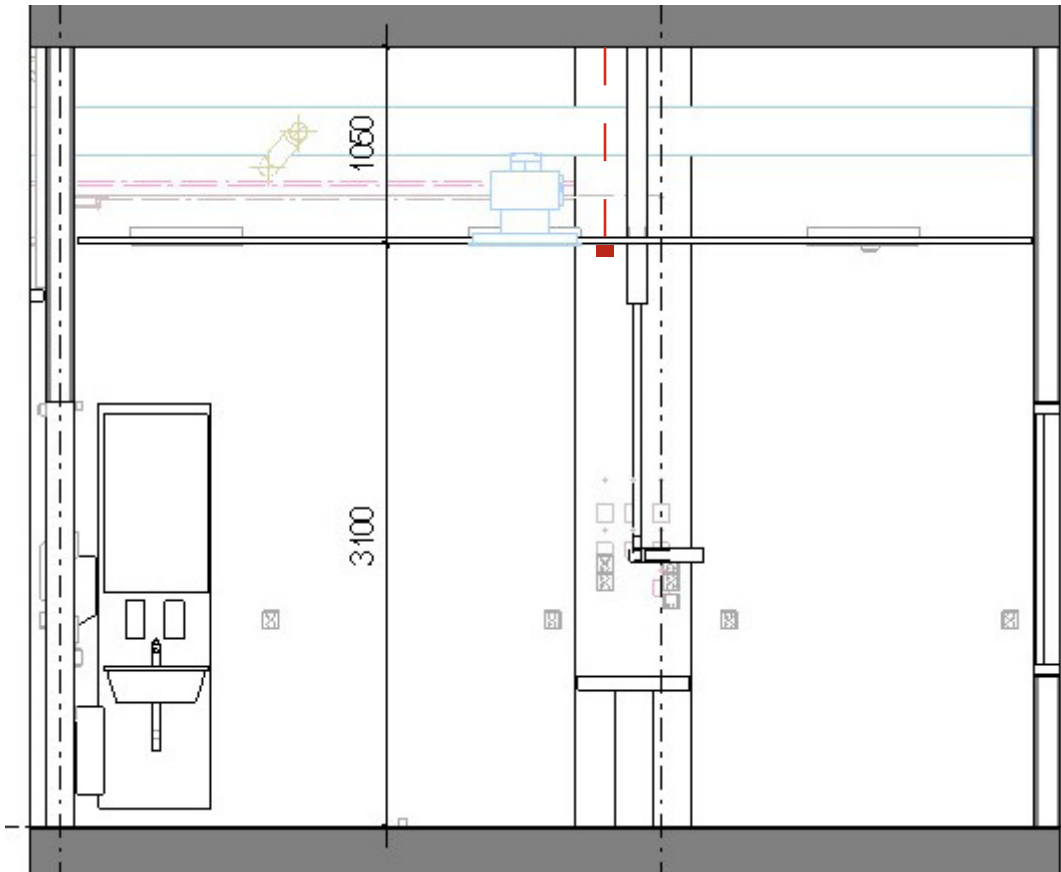


Snitt

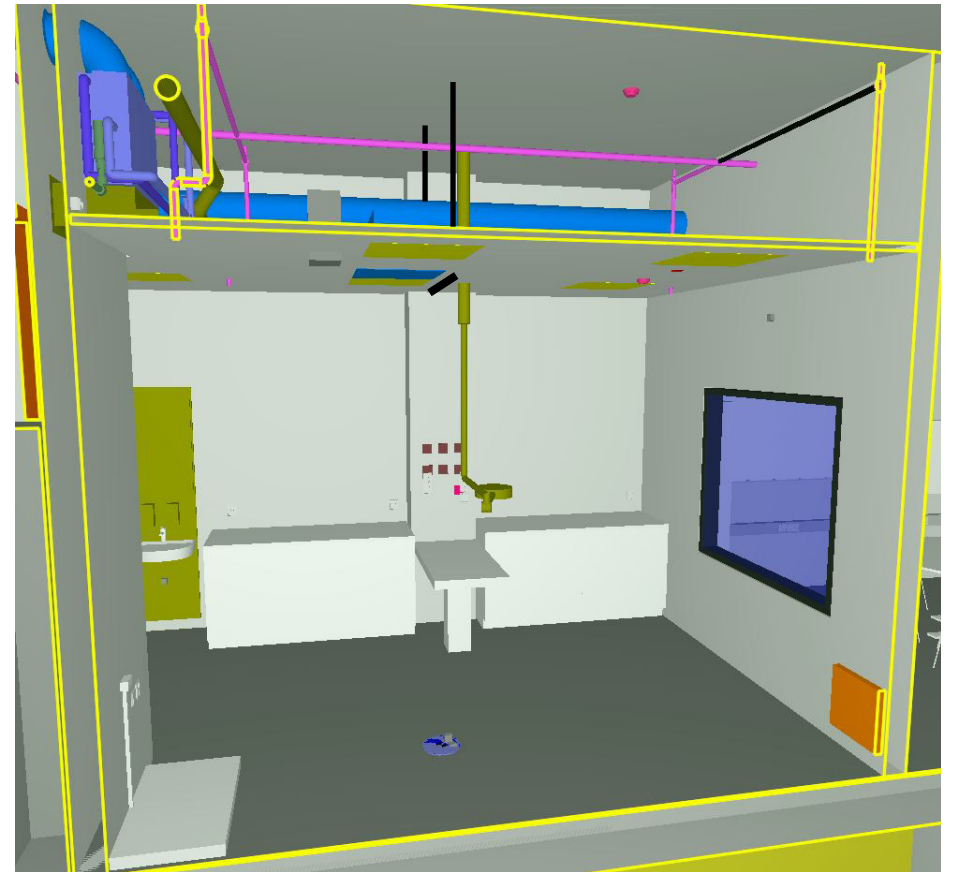

Perspektiv

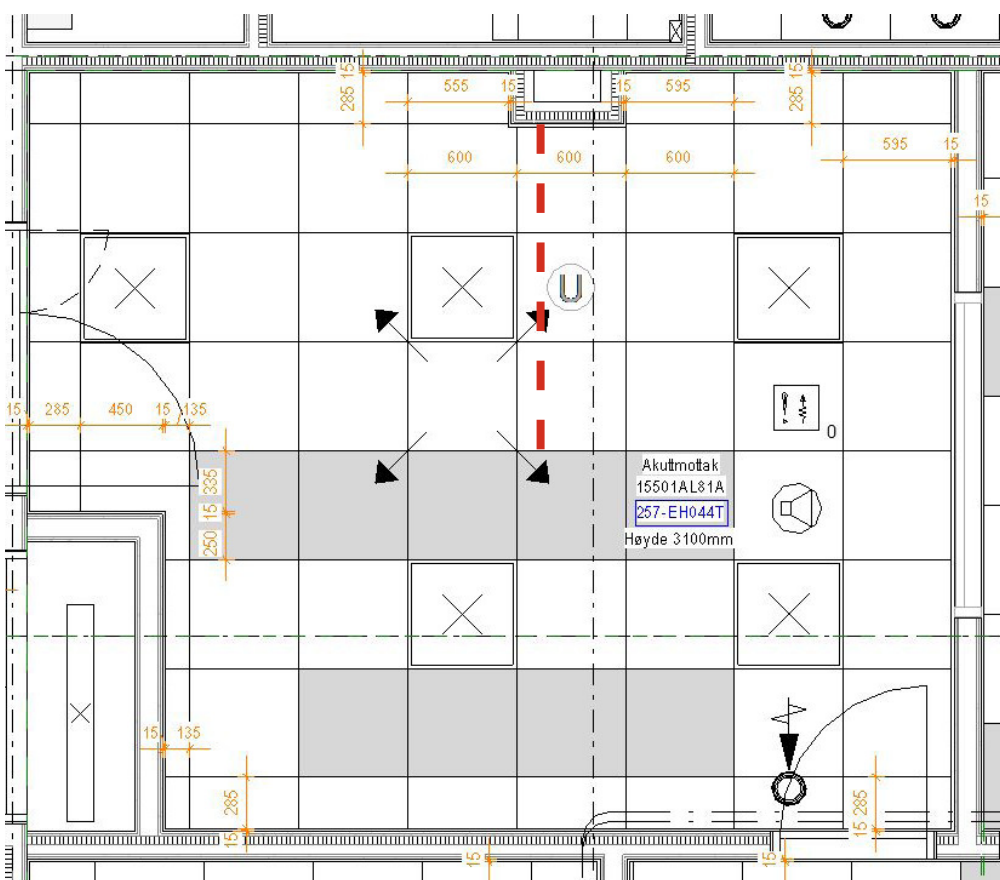


Plan, himling

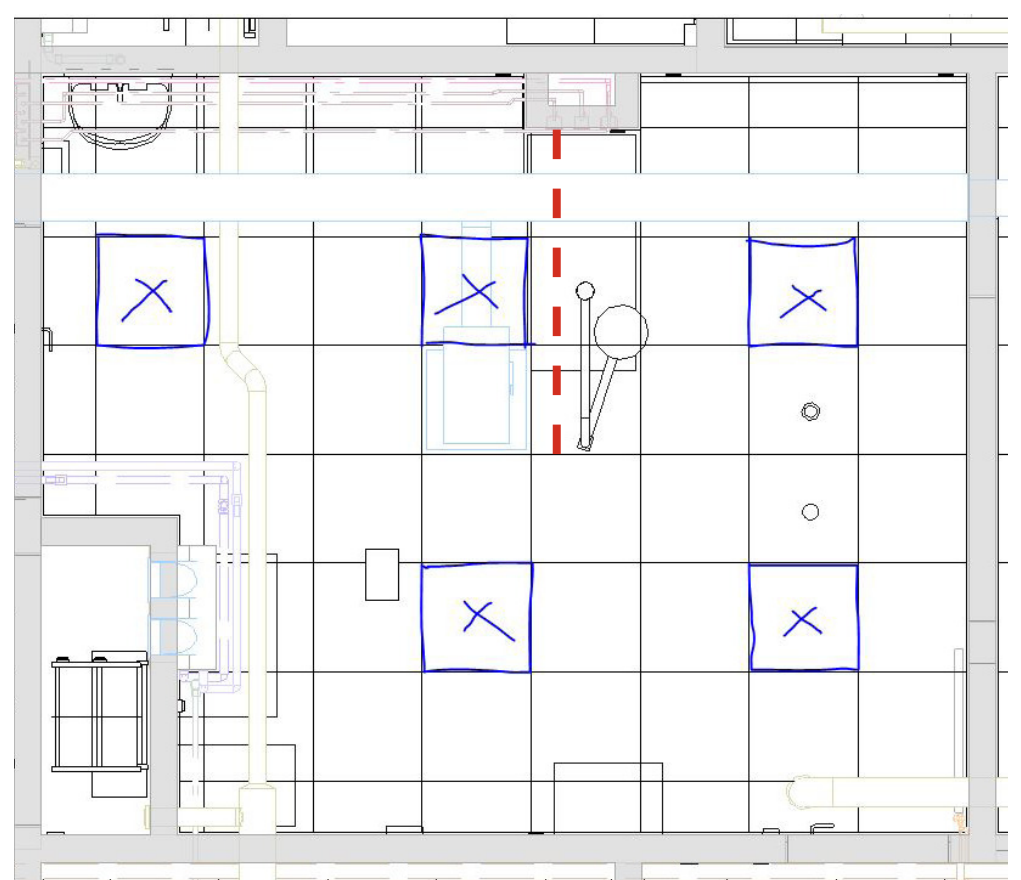

Plan, tekniske installasjoner

15501AJ82A, Intensivbehandling


Lengde skinne: ca 1,2m
Dekke: Hulldekke

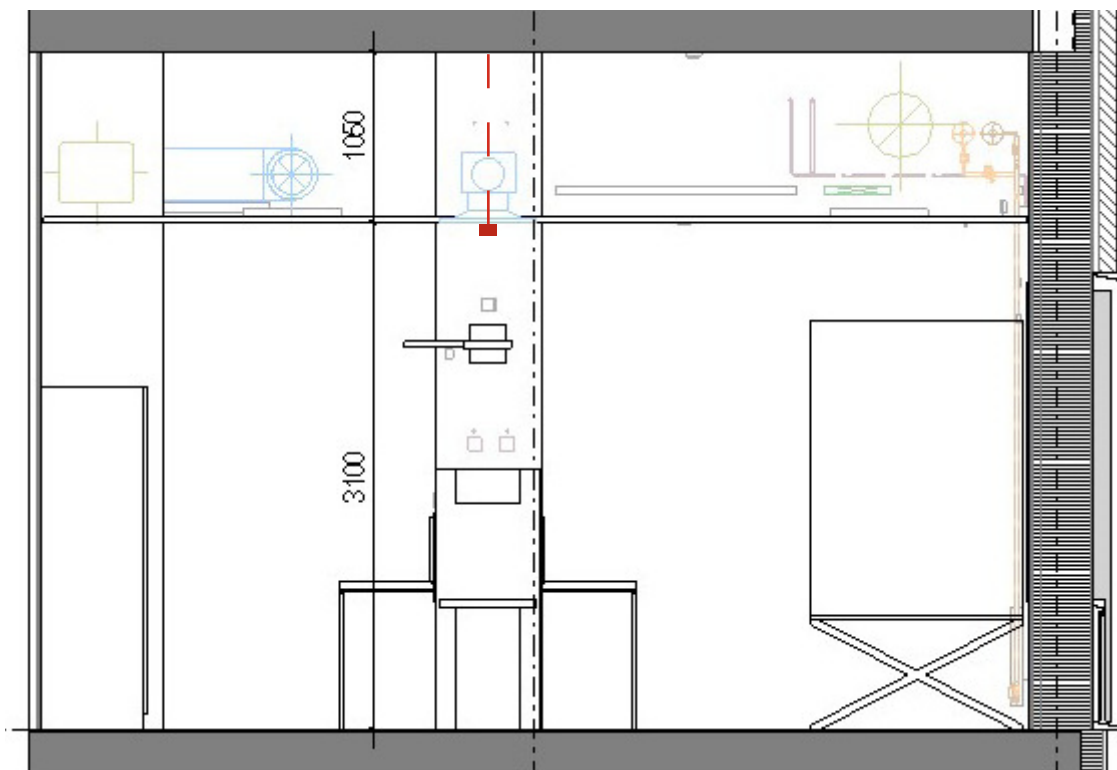


Snitt



Perspektiv

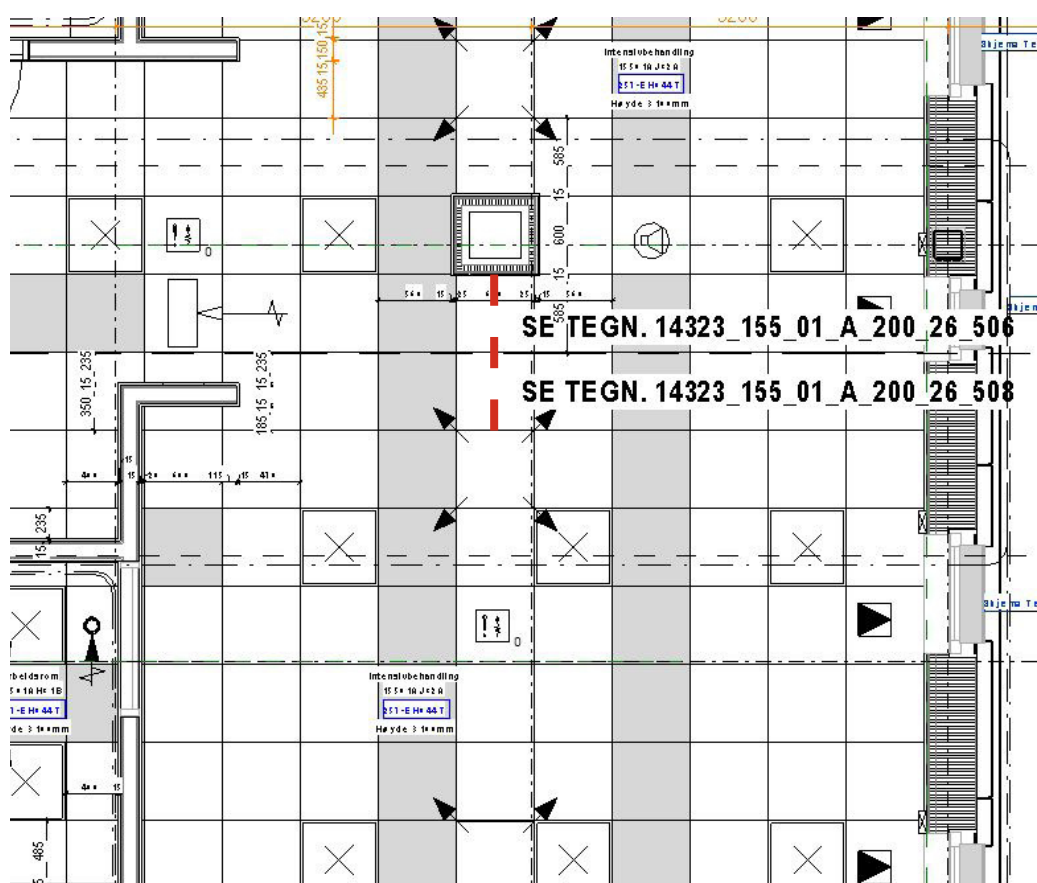


Plan, himling

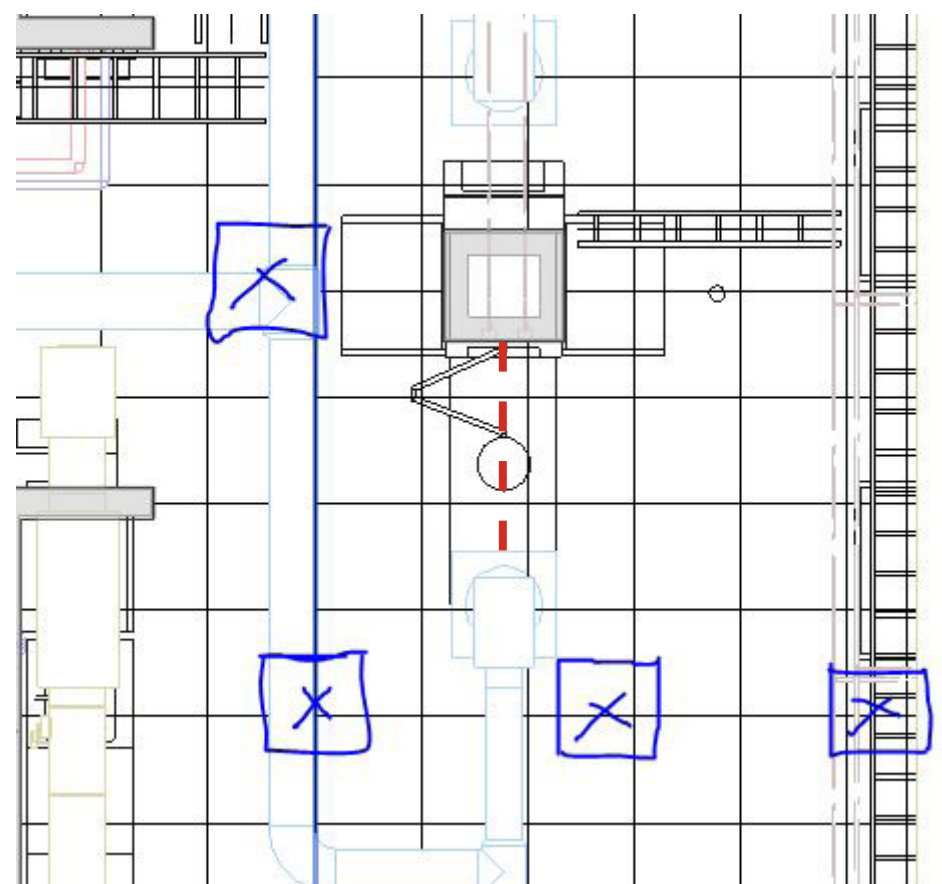


Plan, tekniske installasjoner

15501AF73A, Premedisin, hund


Lengde skinner: ca 7,5m
Dekke: Hulldekke

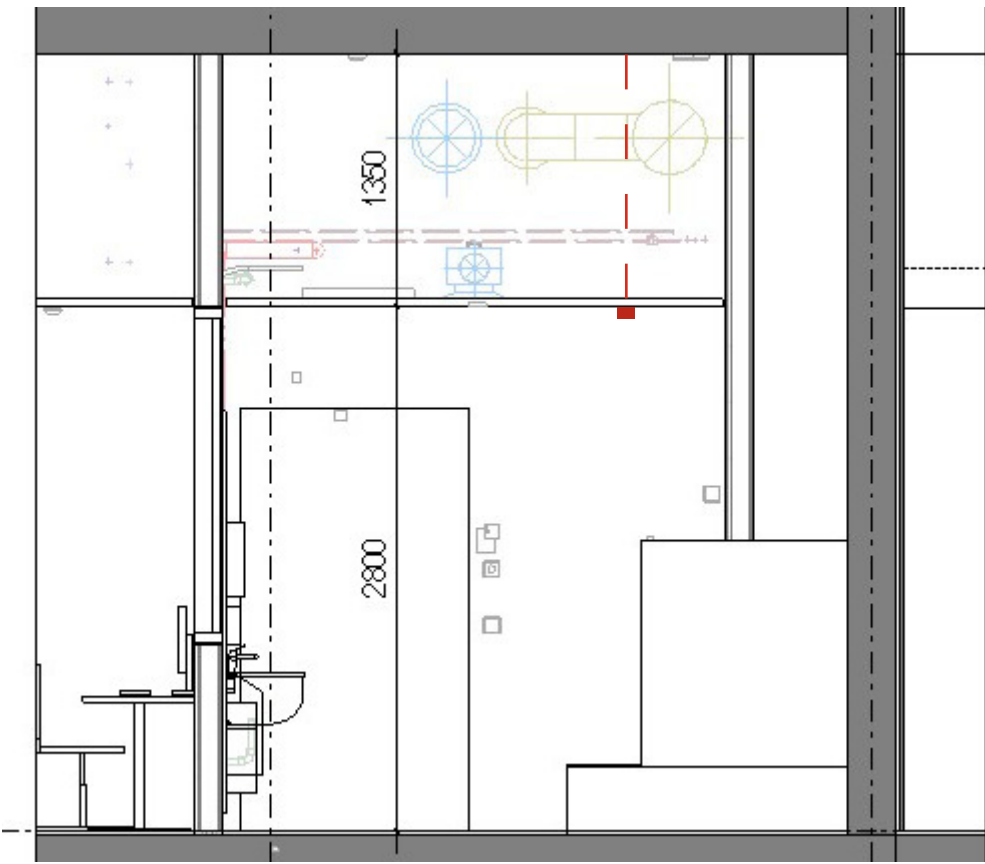


Snitt

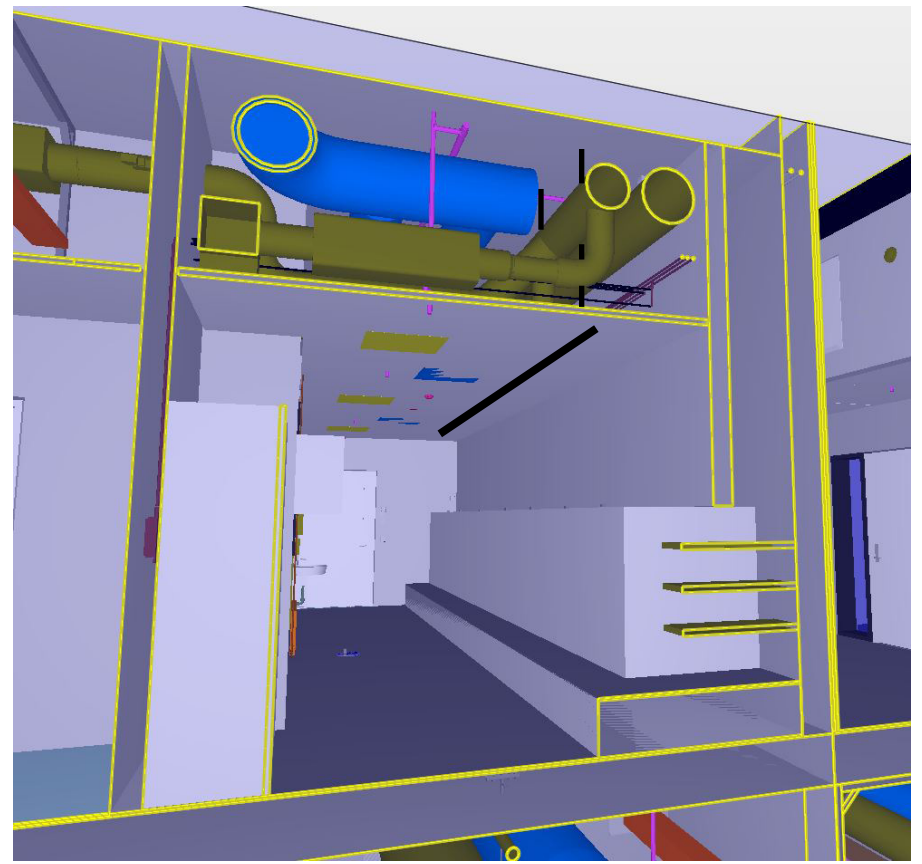

Perspektiv

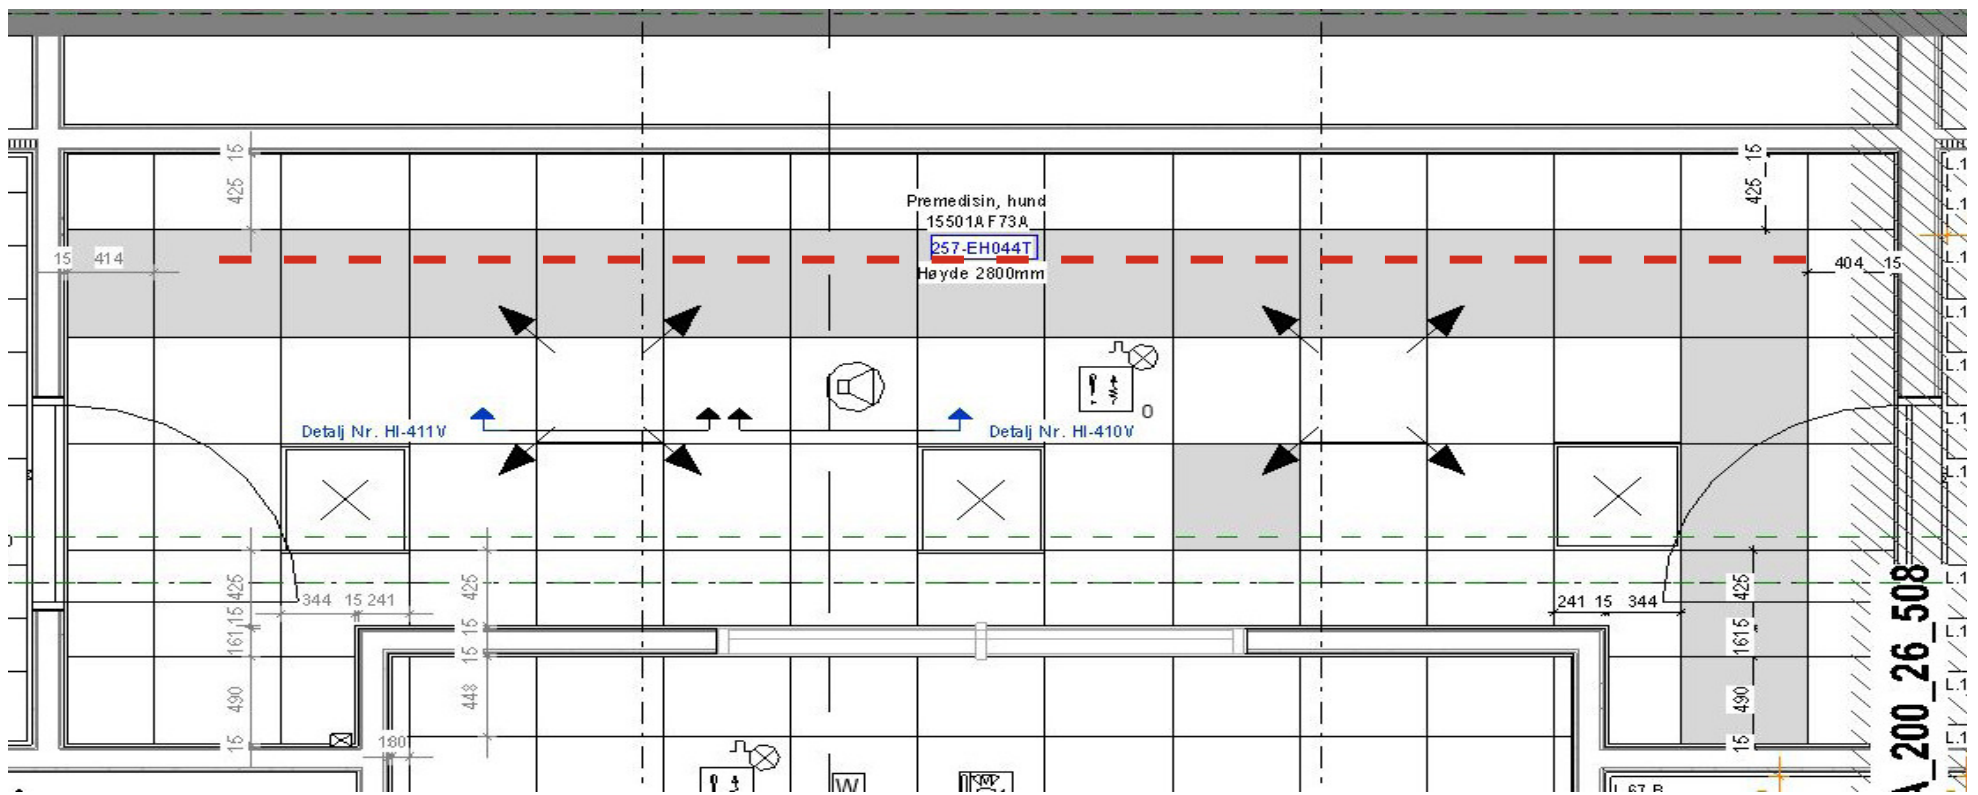


Plan, himling

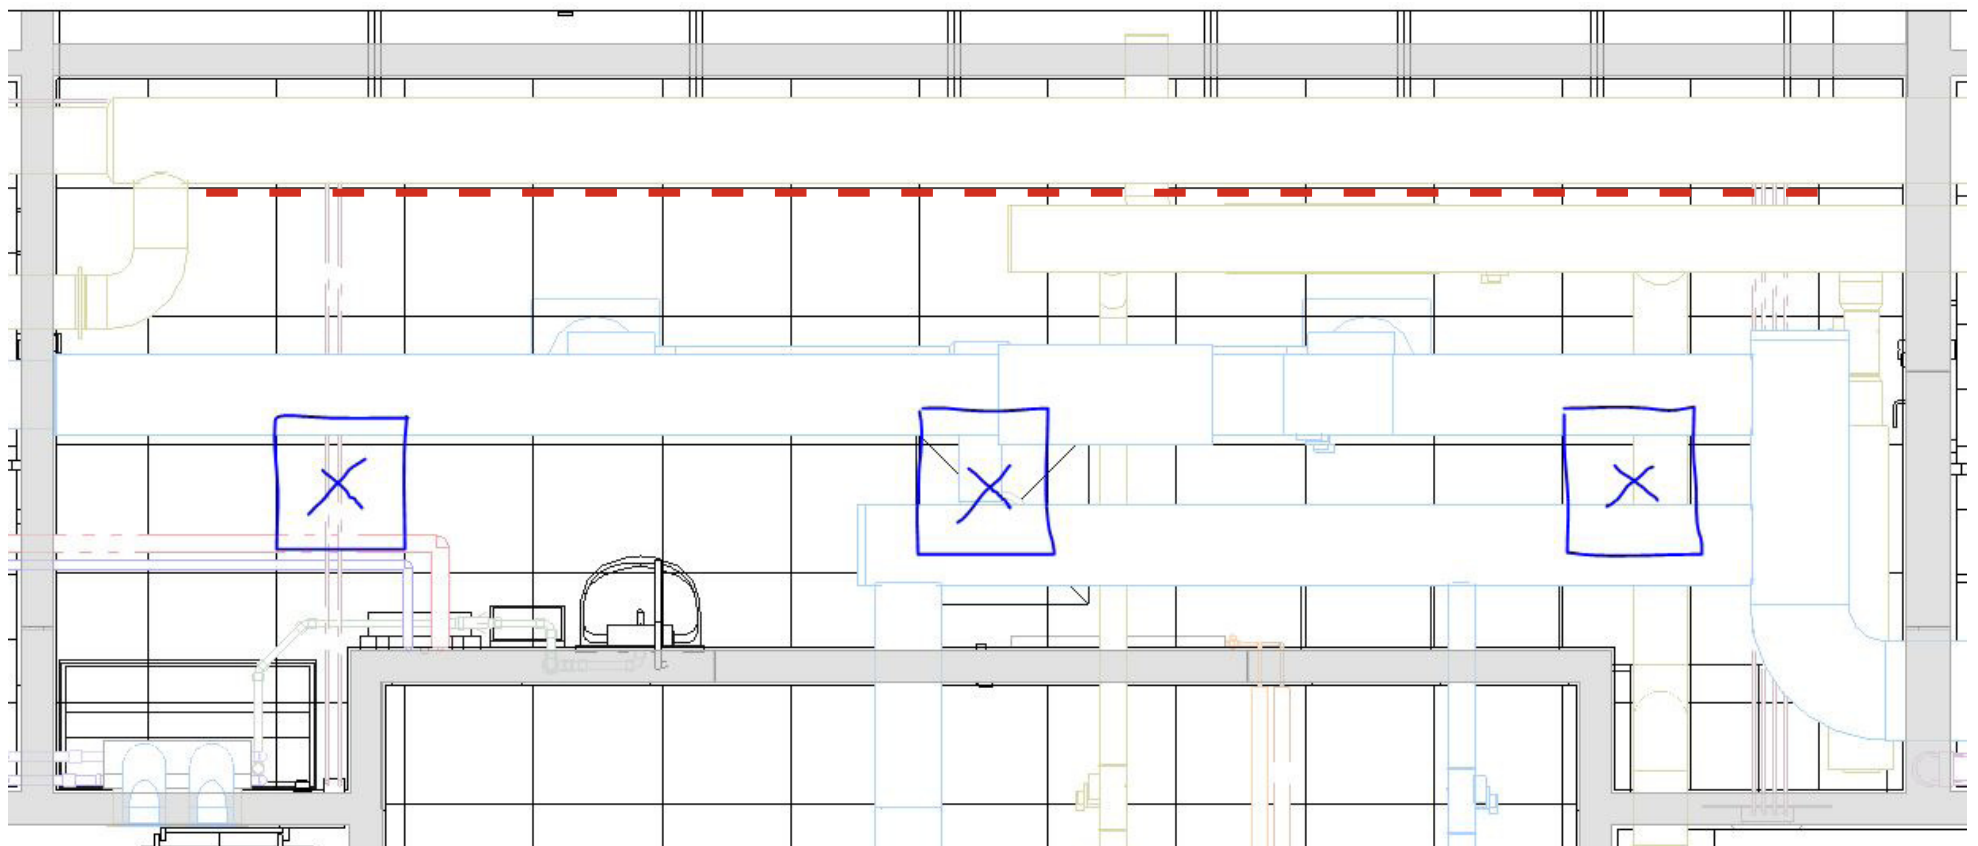


Plan, tekniske installasjoner

15501AF71A, Tannbehandling


1 krok
Dekke: Hulldekke

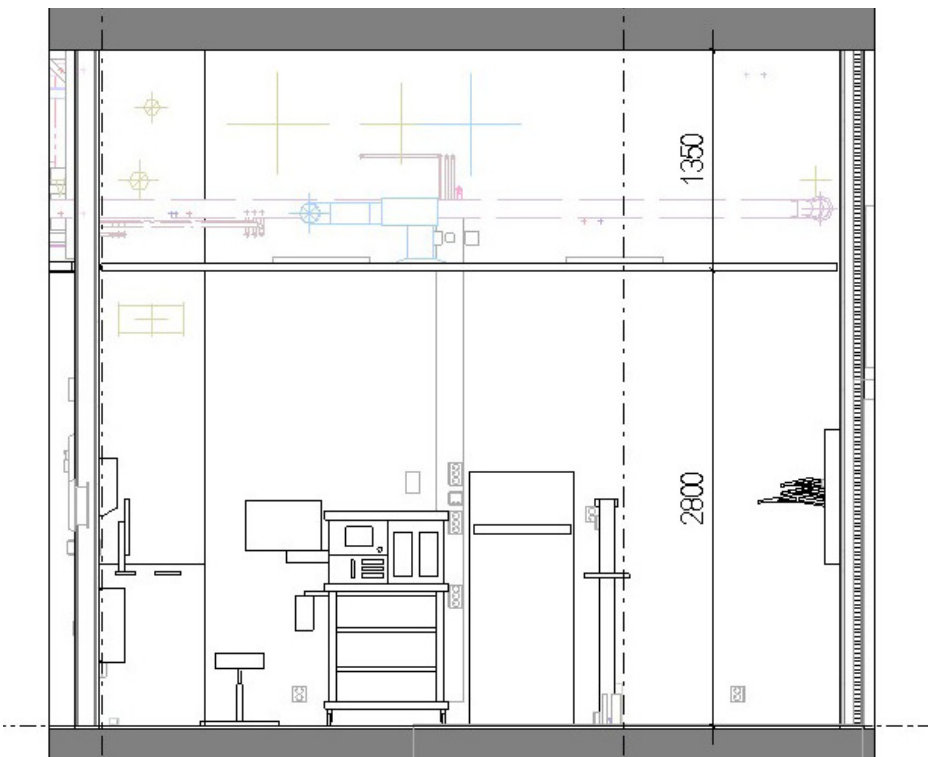


Snitt

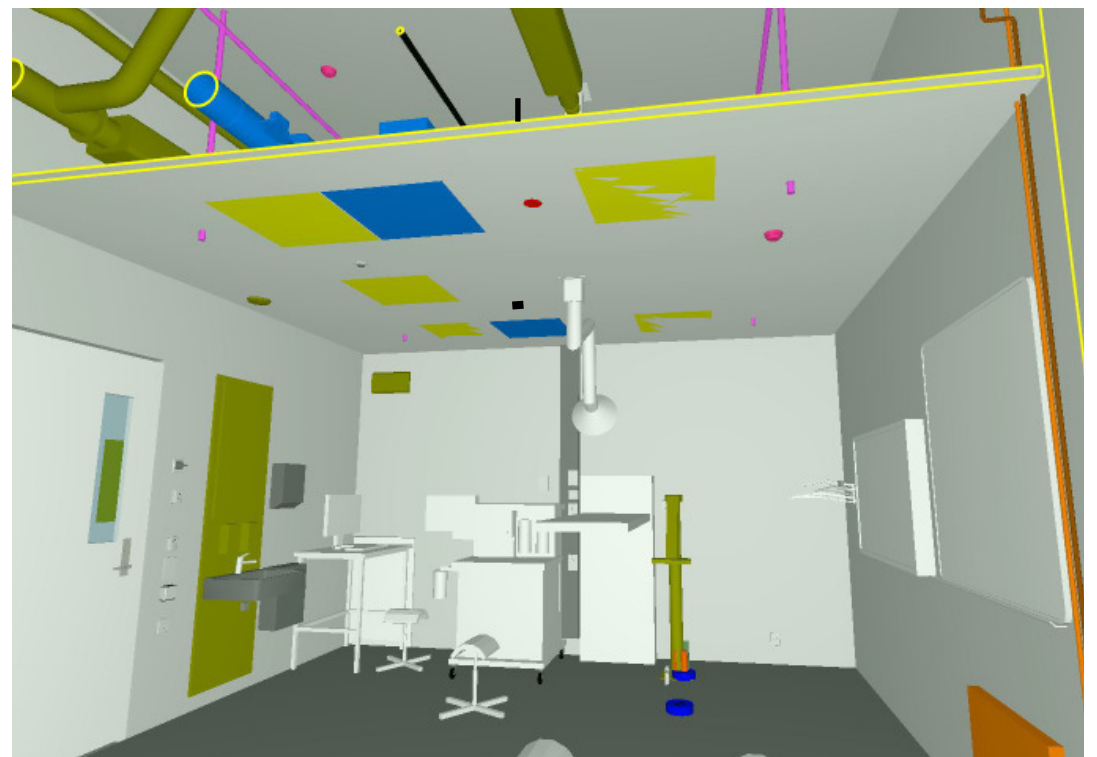

Perspektiv

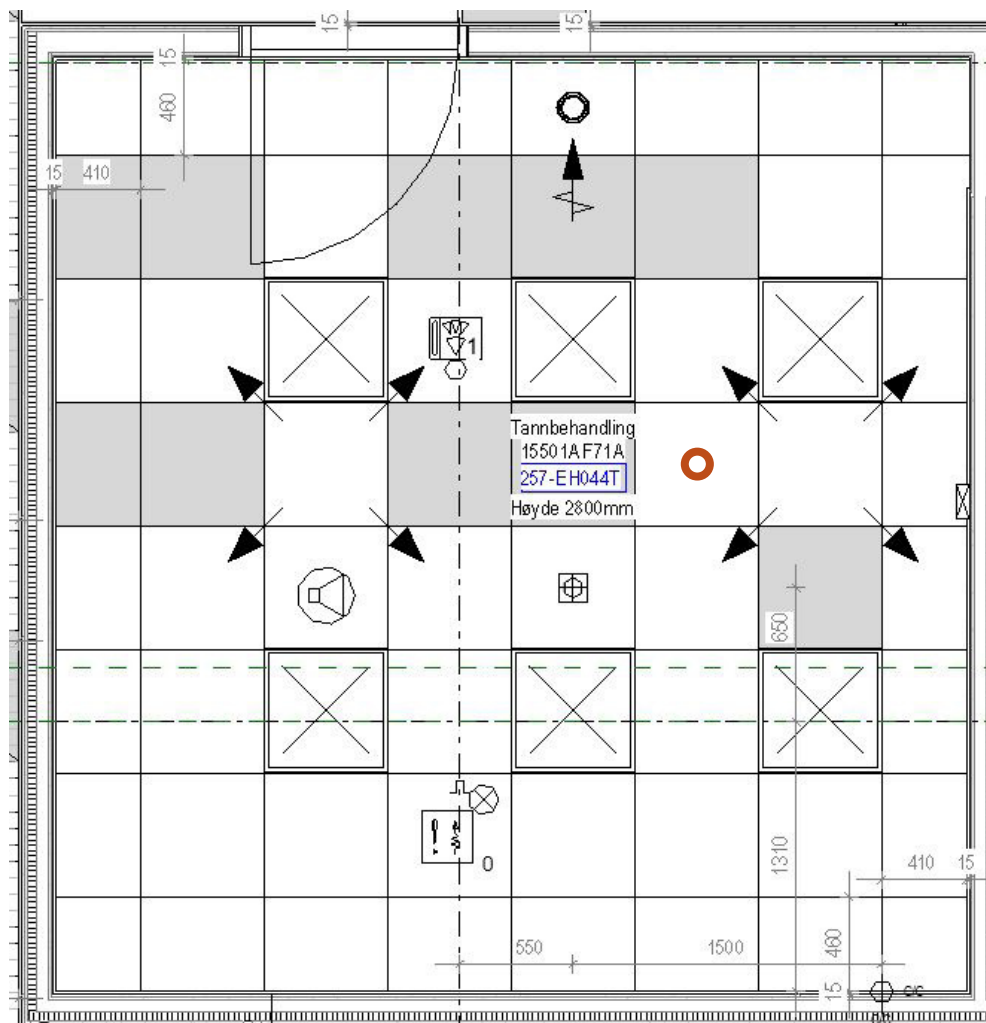

Plan, himling

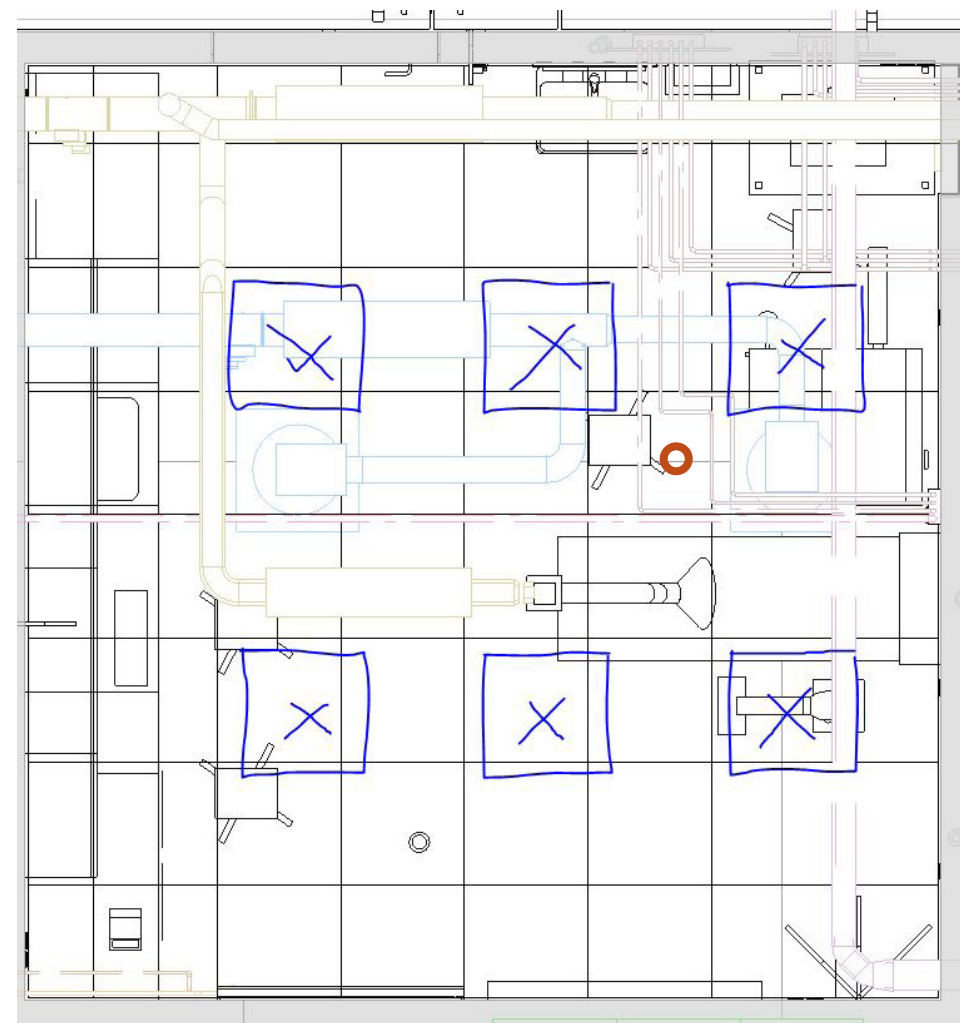


Plan, tekniske installasjoner

15501AD83A, Oppstalling, hund, onk

Lengde skinne: ca 1,8m

1 krok


Dekke: Hulldekke

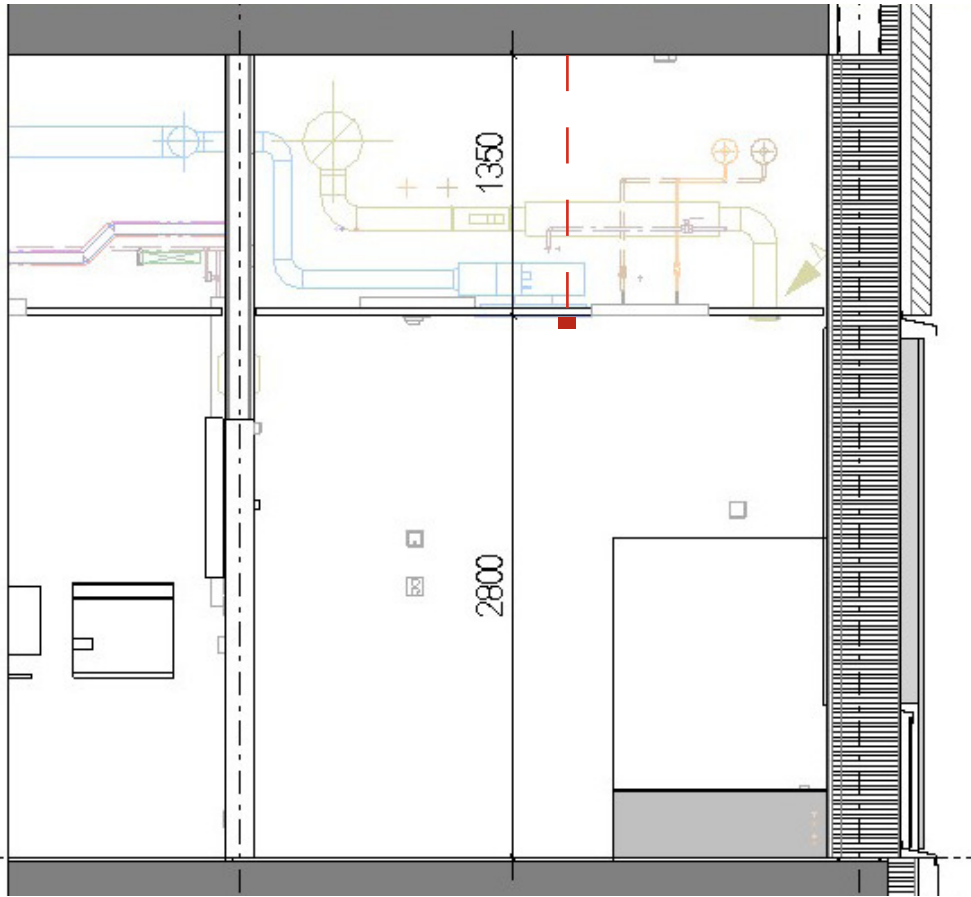


Snitt



Perspektiv

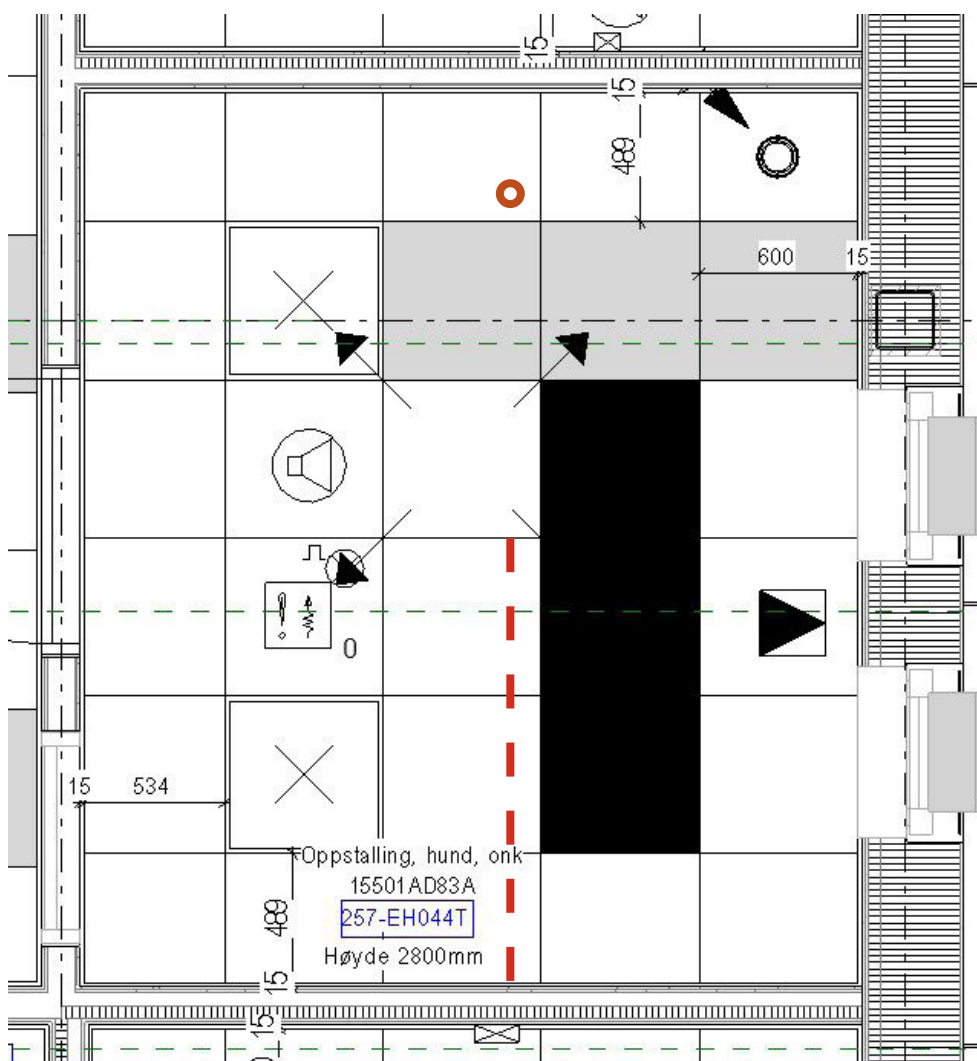


Plan, himling

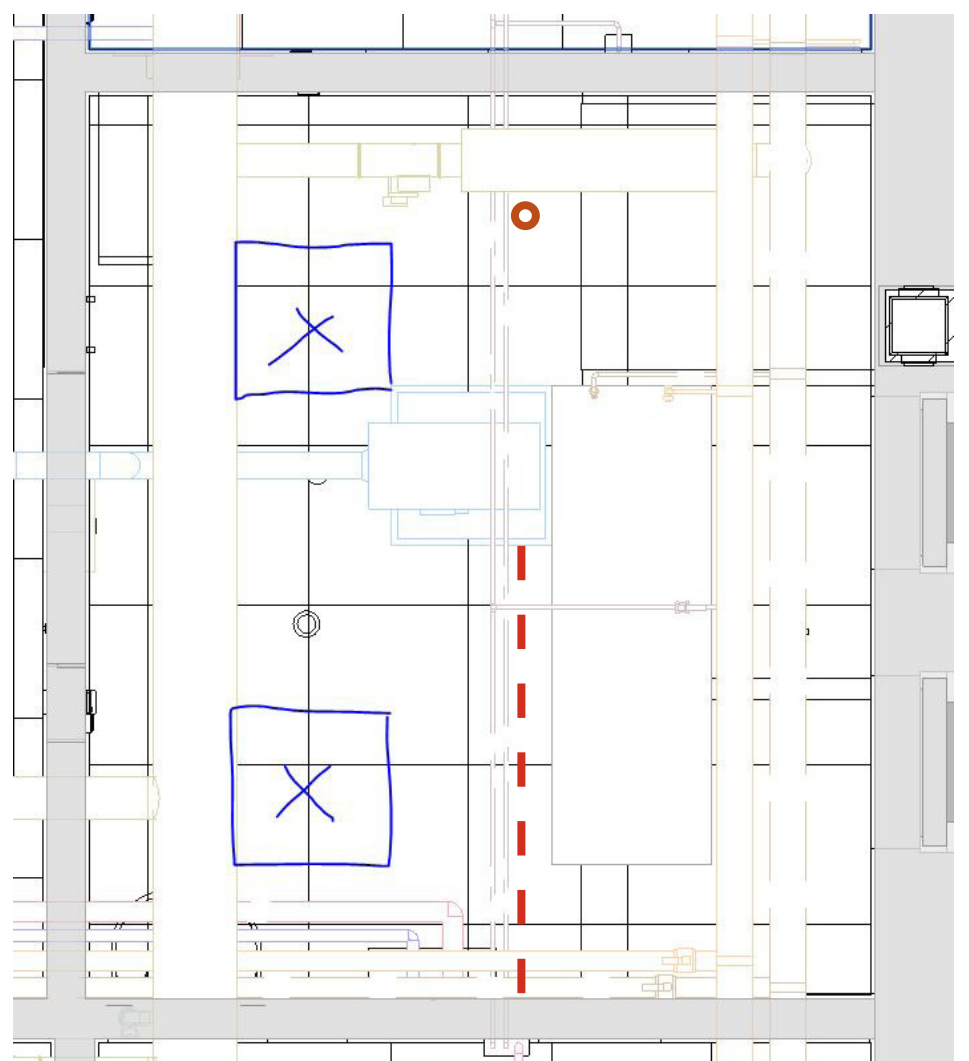


Plan, tekniske installasjoner

15501AC83A, Behandling, kjemoterapi


3 kroker
Dekke: Hulldekke

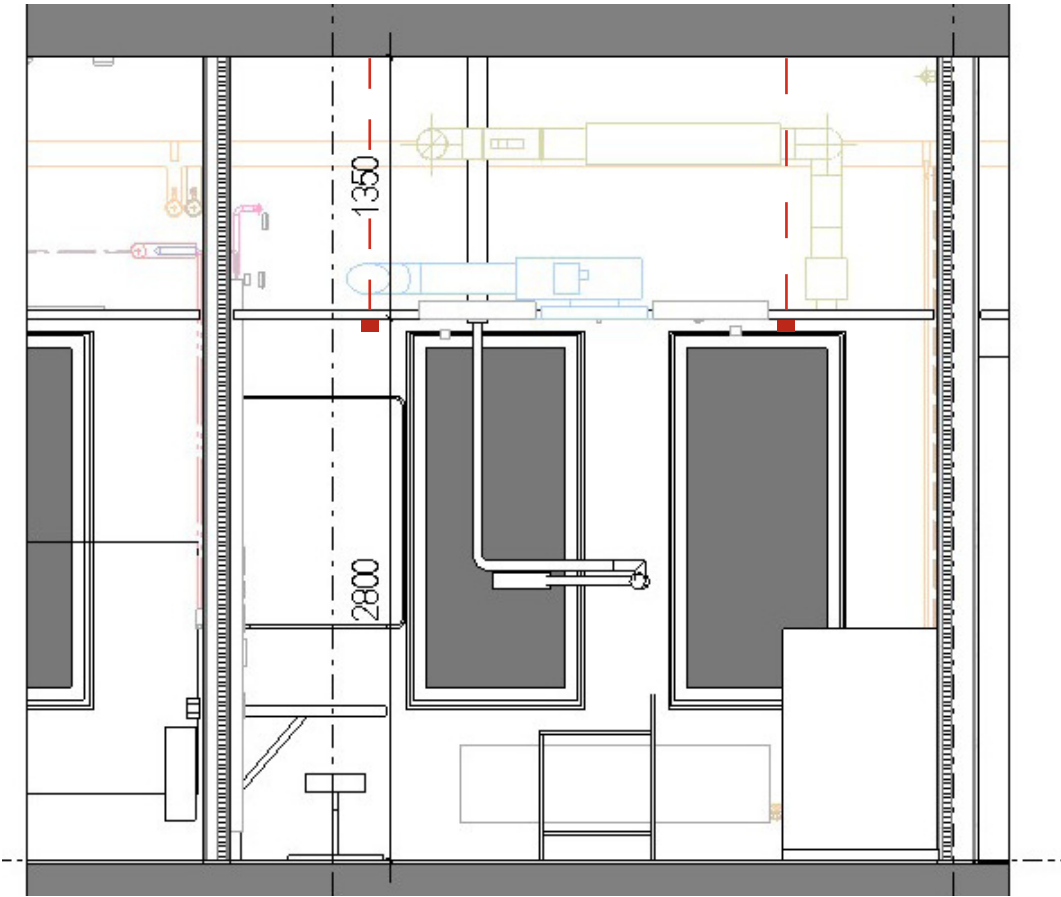


Snitt

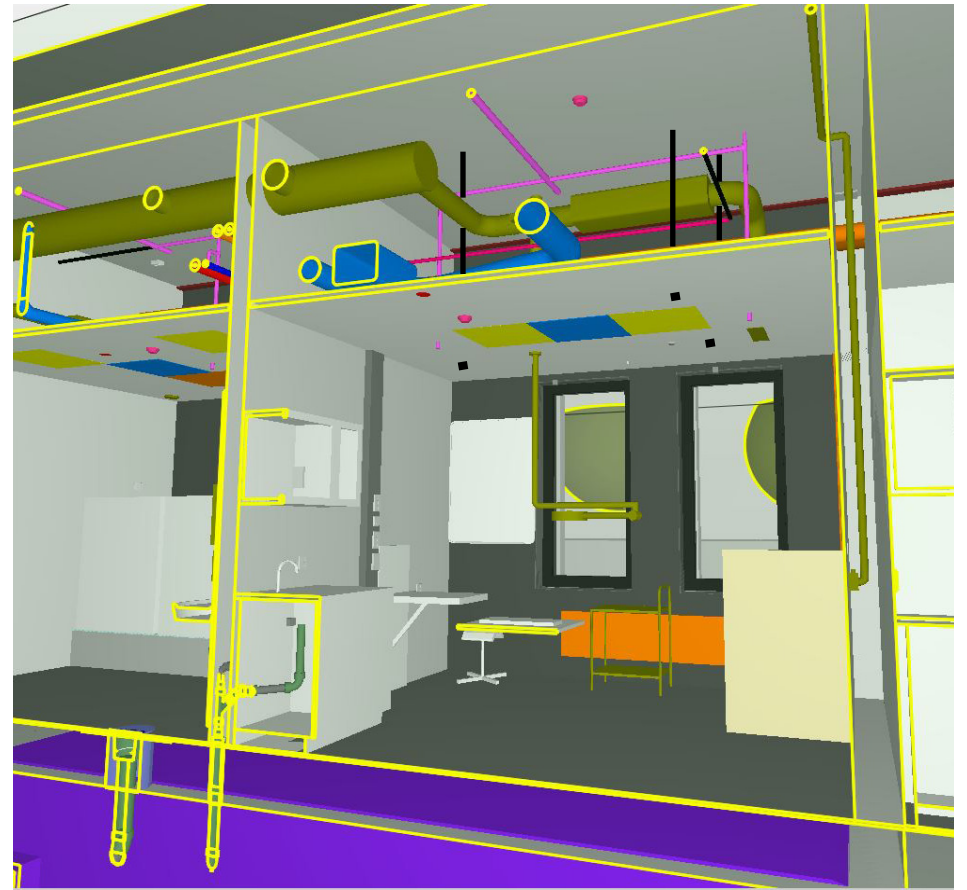

Perspektiv

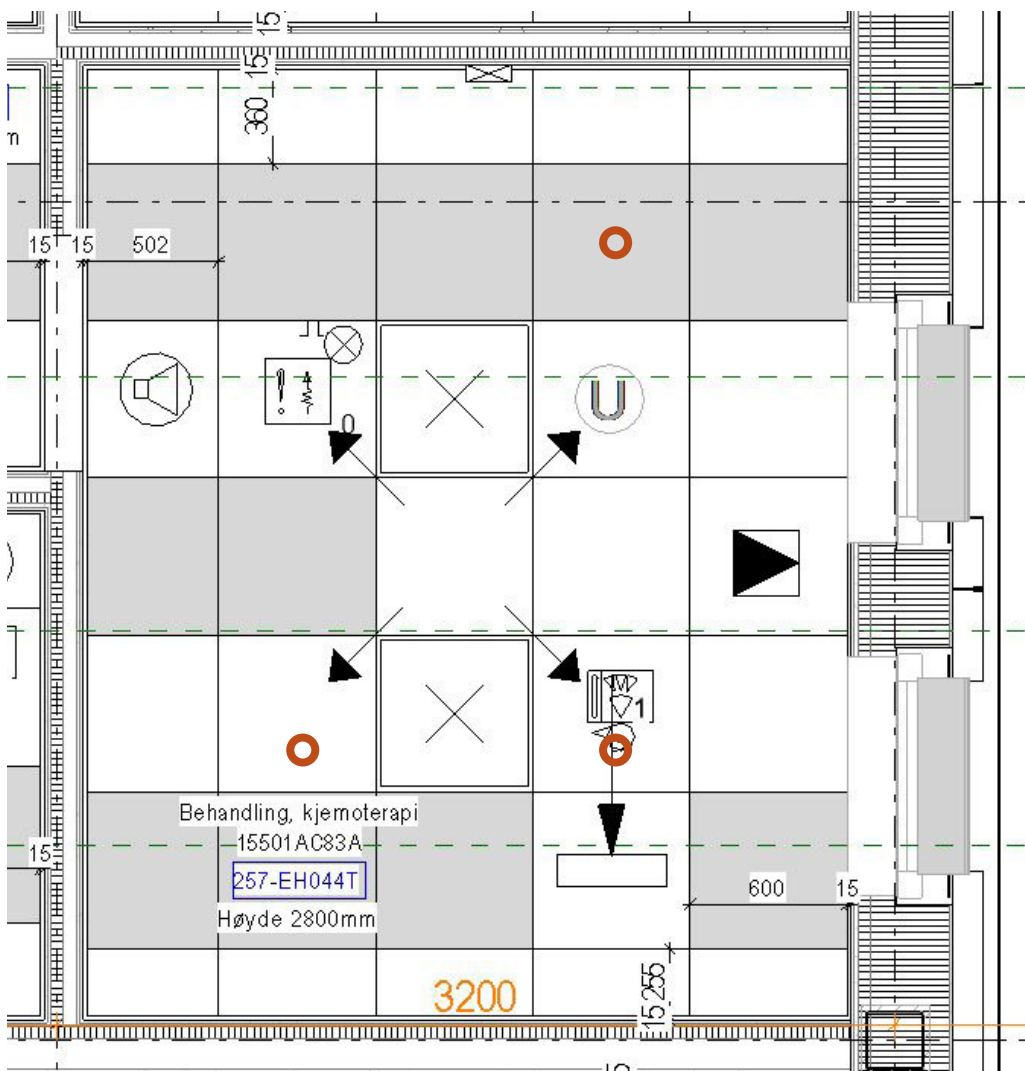


Plan, himling

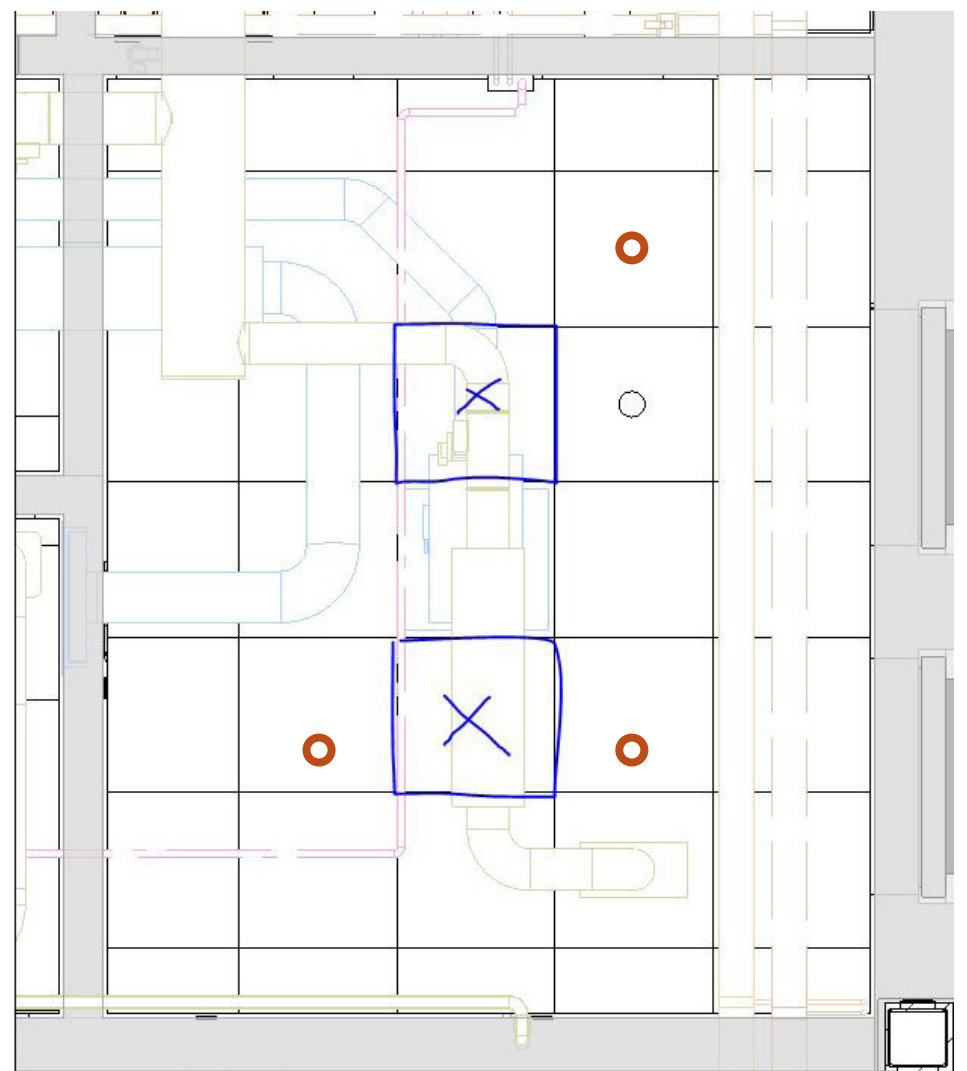


Plan, tekniske installasjoner

Oppstalling, hund inf.
15501Æ80A, 15501Æ81A, 15501Æ82A, 15501Æ83A


10 kroker
Dekke: Hulldekke

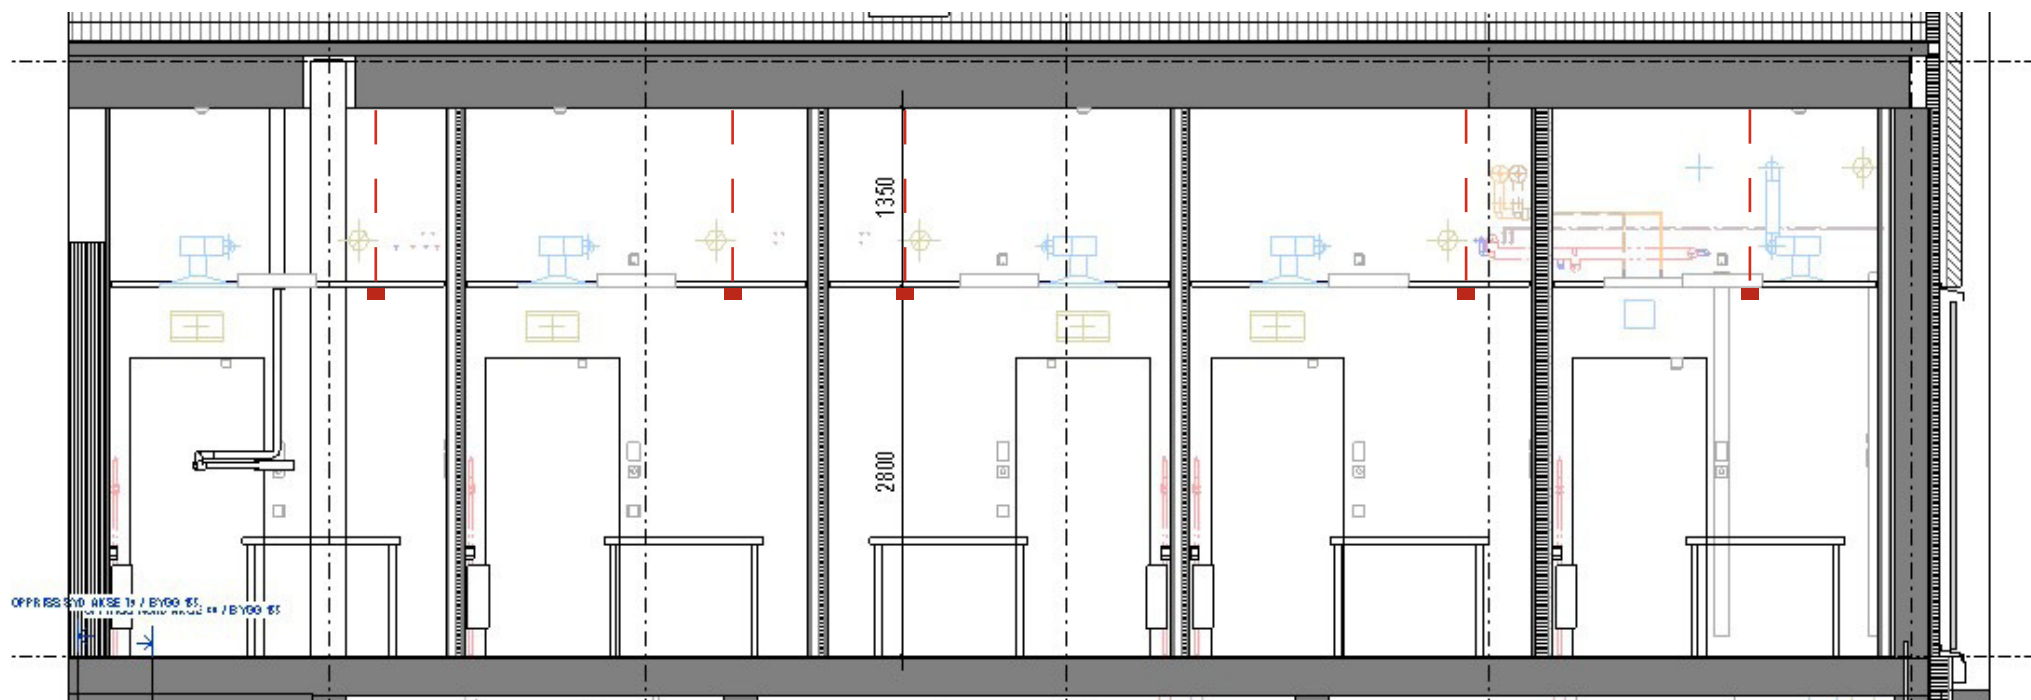

Snitt

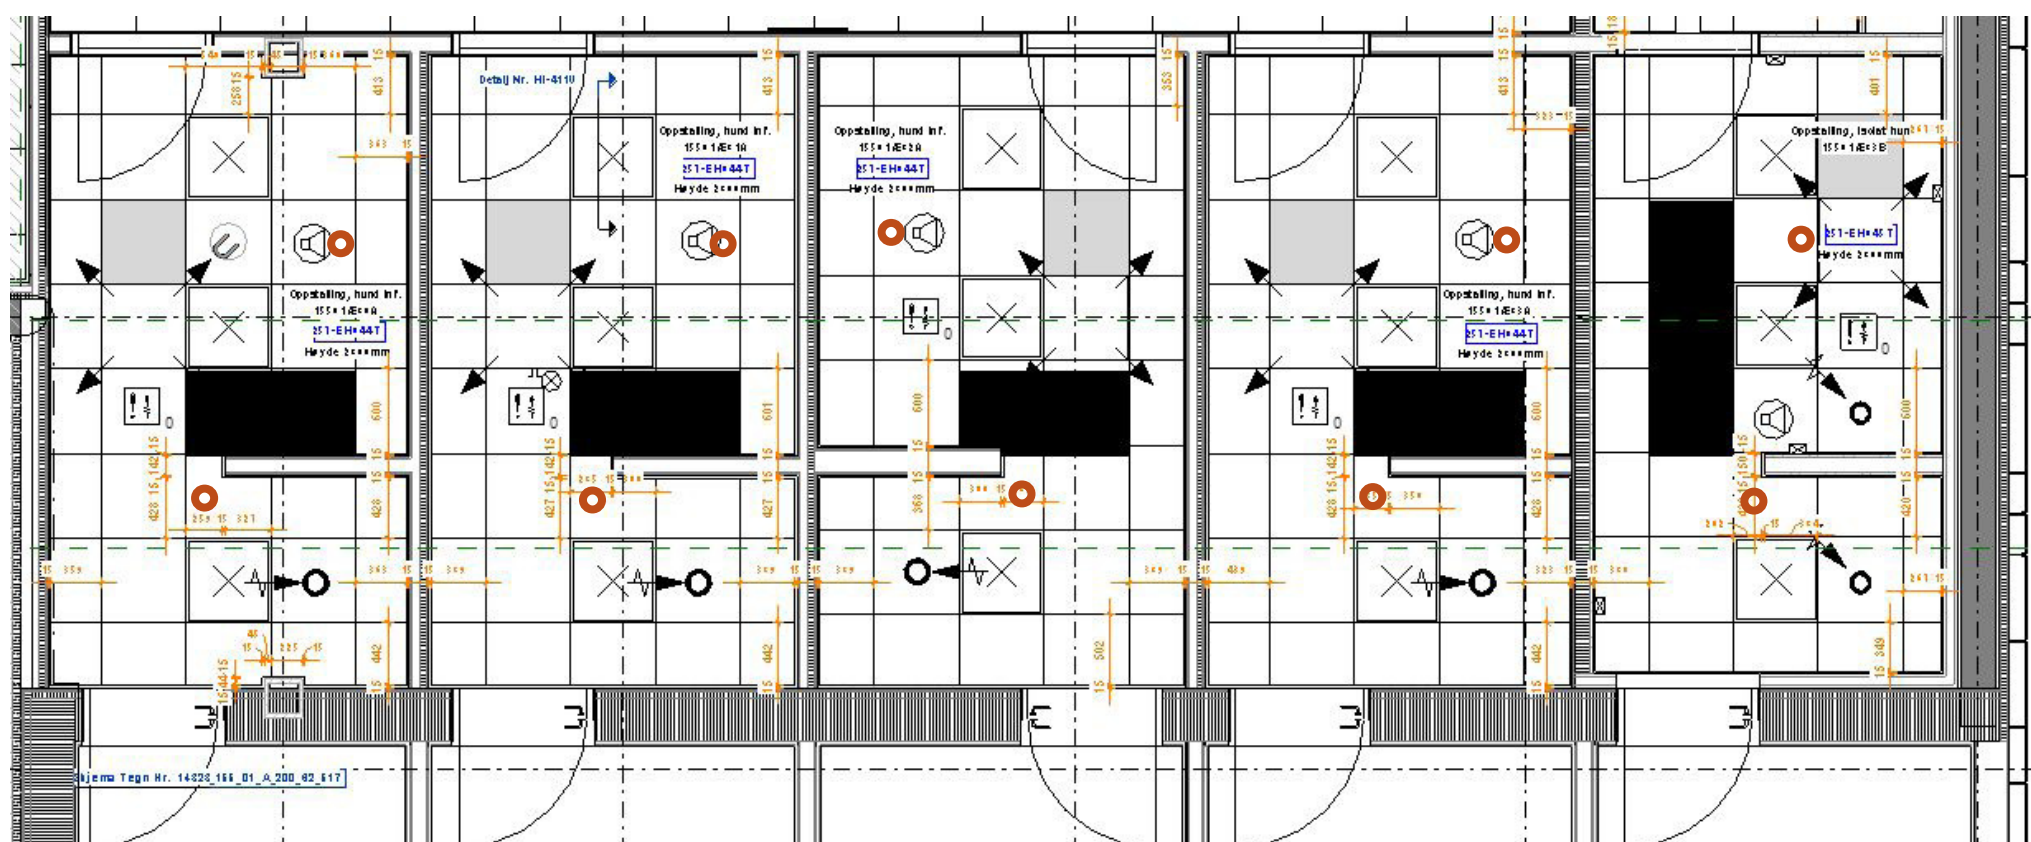

Plan, himling

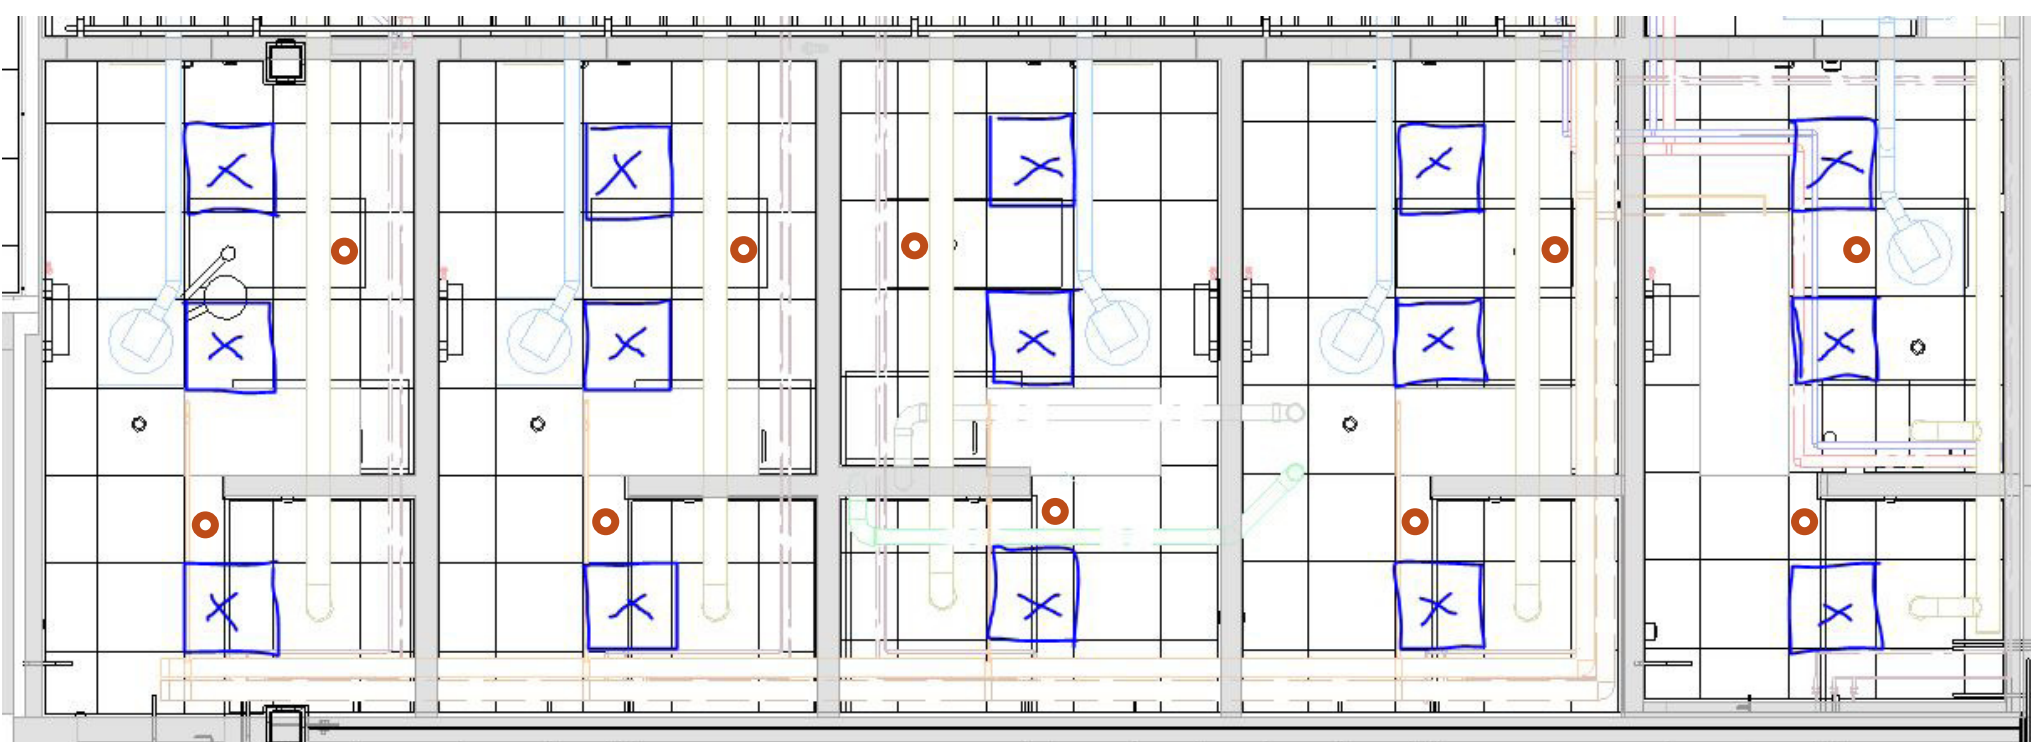

Plan, tekniske installasjoner