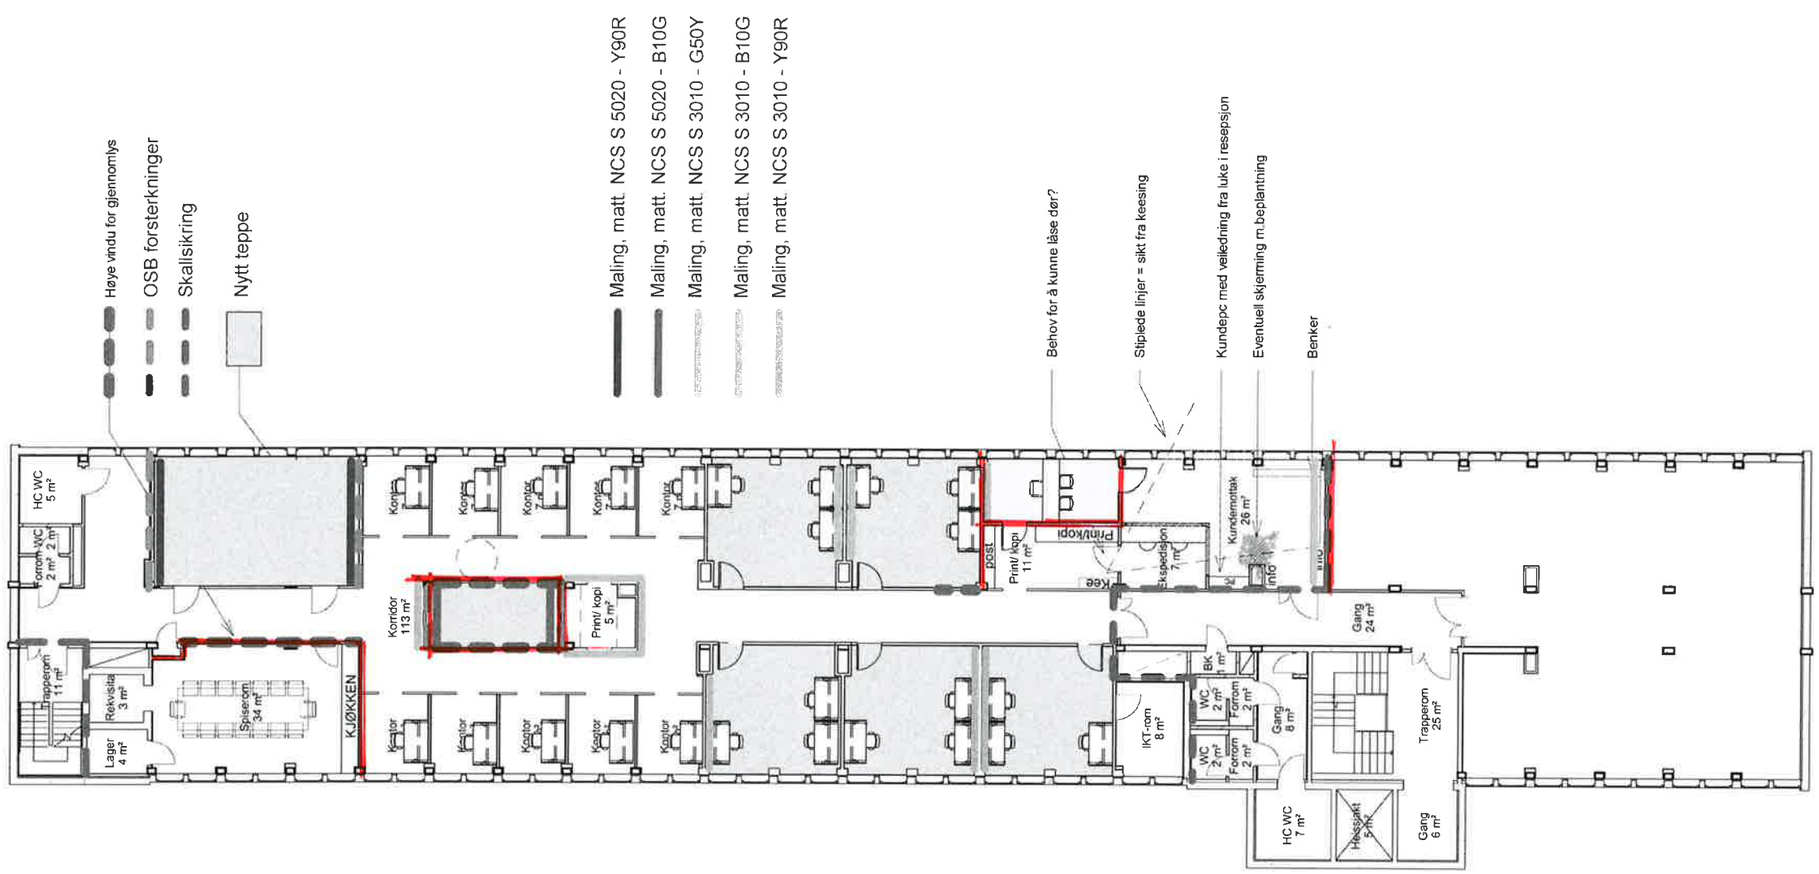
Høye vindu for gjennomlys
OSB forsterkninger
Skallsikring
Nytt teppe
Maling, matt. NCS S 5020 - Y90R
Maling, matt. NCS S 5020 - B10G
Maling, matt. NCS S 3010 - G50Y
Maling, matt. NCS S 3010 - B10G
Maling, matt. NCS S 3010 - Y90R
Behov for å kunne låse dør?
Stiplede linjer = sikt fra keesing
Kundepc med veiledning fra luke i resepsjon
Eventuell skjerming m.beplantning
Benker
HC WC 5 m²
Kontor 7 m²
Kontor 7 m²
Kontor 7