


1000 x 900


1000 x 900
1000 x 900

1000 x 1300

1000 x 1400

Vinduer 1000 x 1600

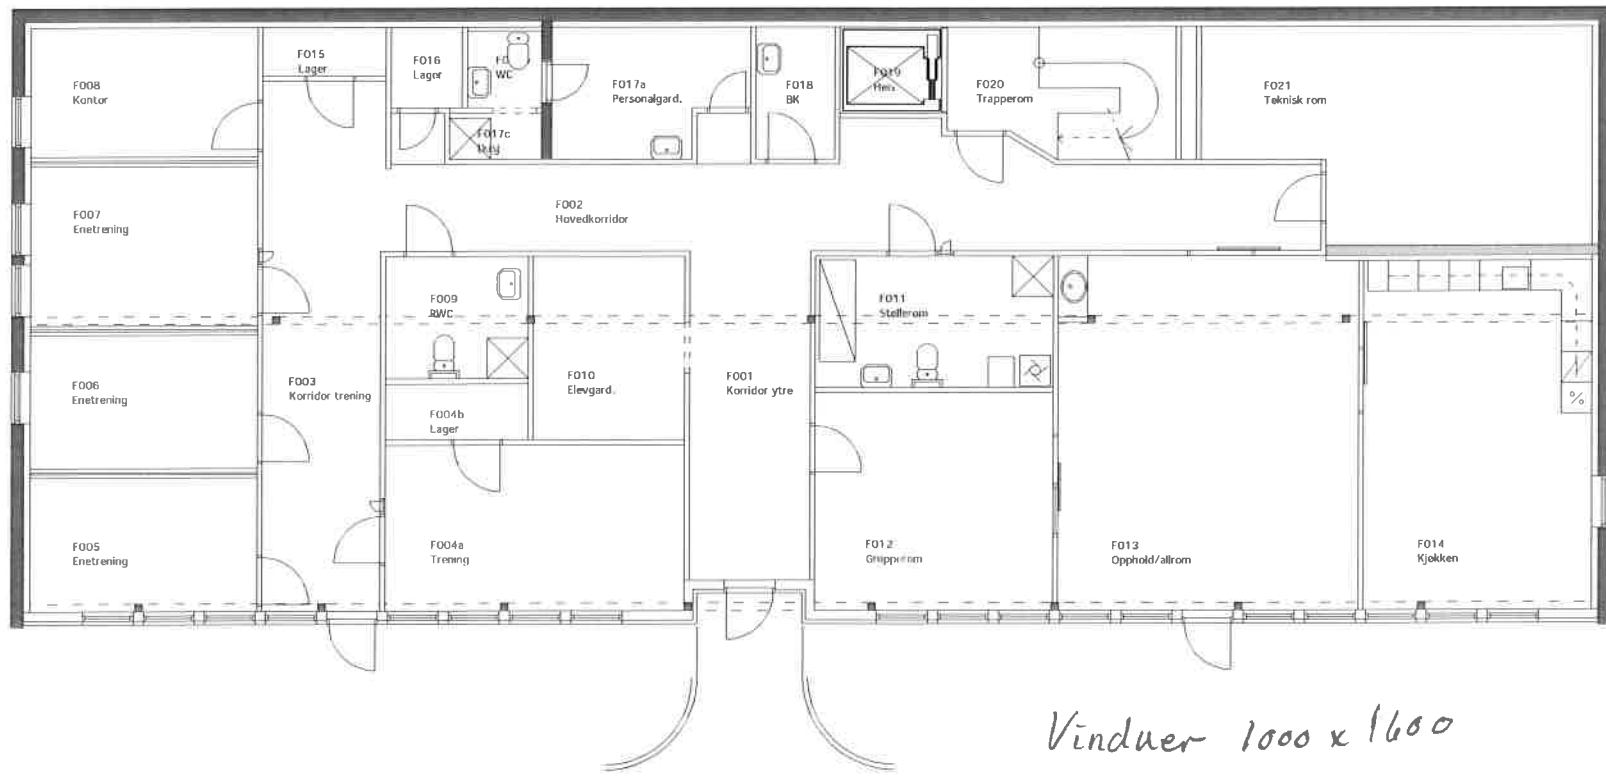

Sak: BRØNNØYSUND VIDEREGÅENDE SKOLE BYGG F	Dato: 01.03.02	Målestokk: 1:100
Tegning: PLAN U. ETASJE	Inst.-bygg.nr.: 2706	Redigert av: KC
 NORDLAND FYLKESKOMMUNE, EIENDOMSSEKSJONEN FYLKESHUSET, PRINSENS GATE 100, 8048 BODØ		Dokument: P1.0-Bygg F tirsdag 2. desember 2003 09:04:36 Side 5 31010