


Over glass er delt Vegg på innsiden går midt i glasset

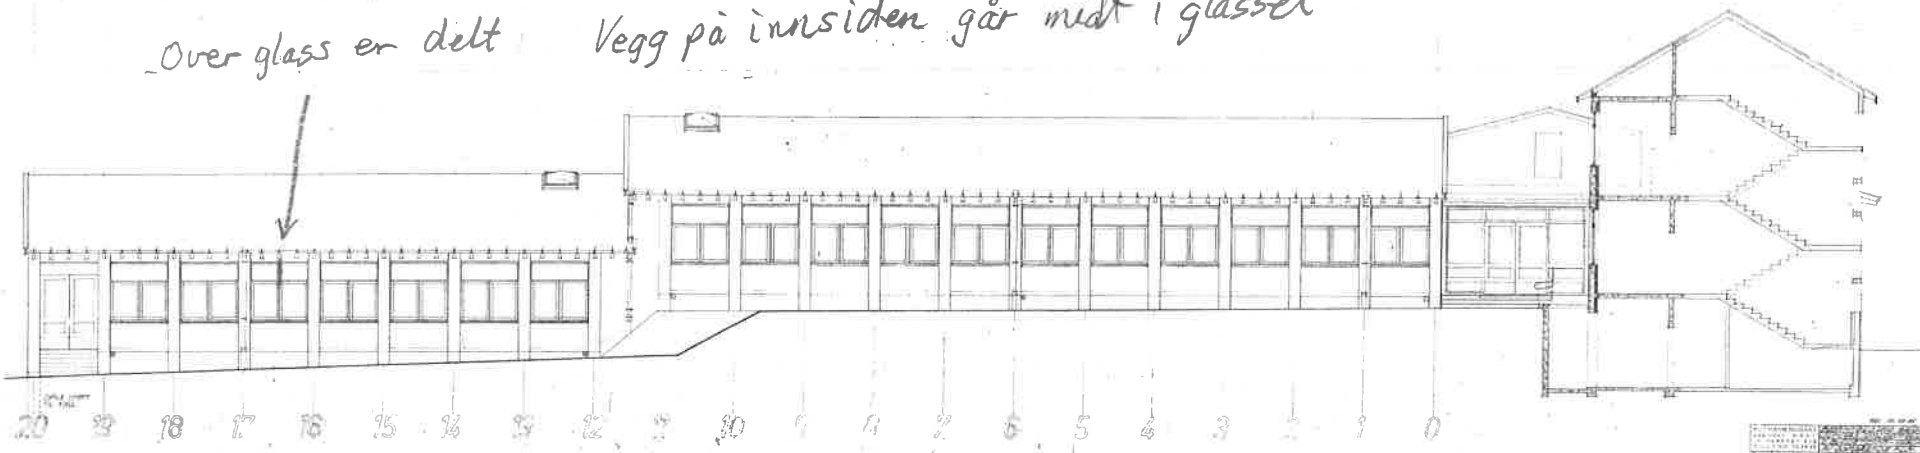

1:50
K. H. S. A. E.