
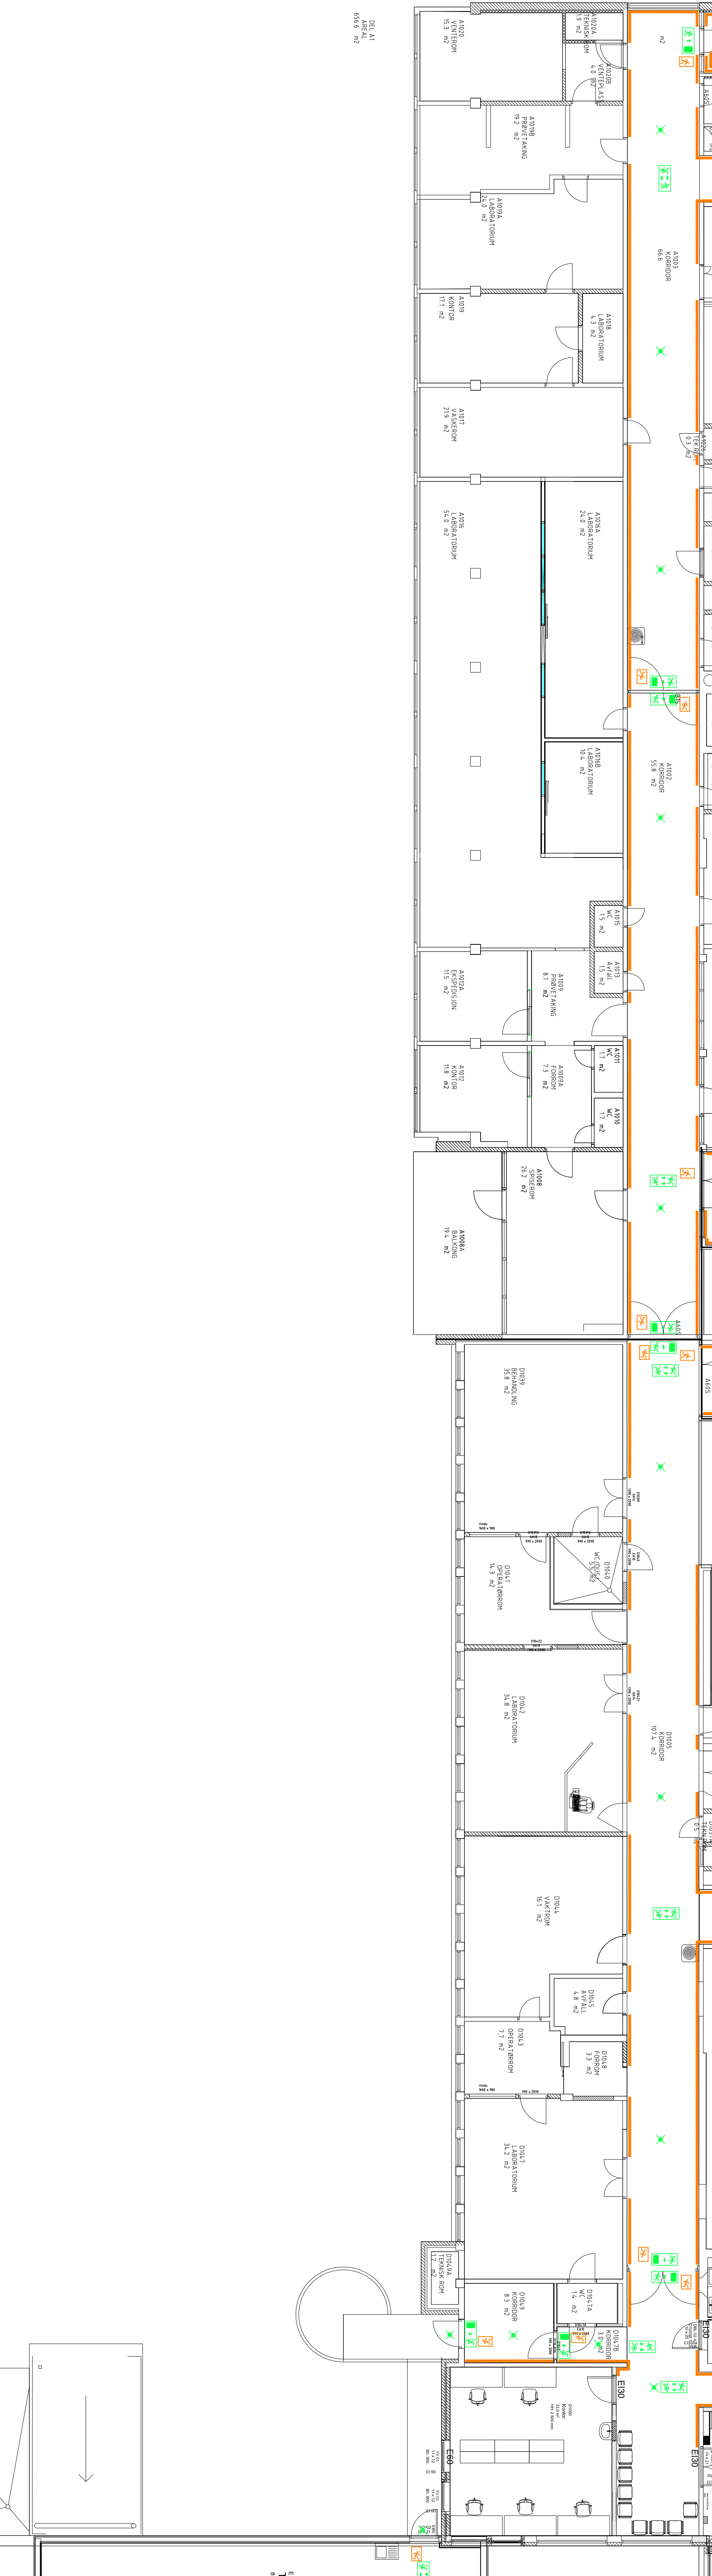
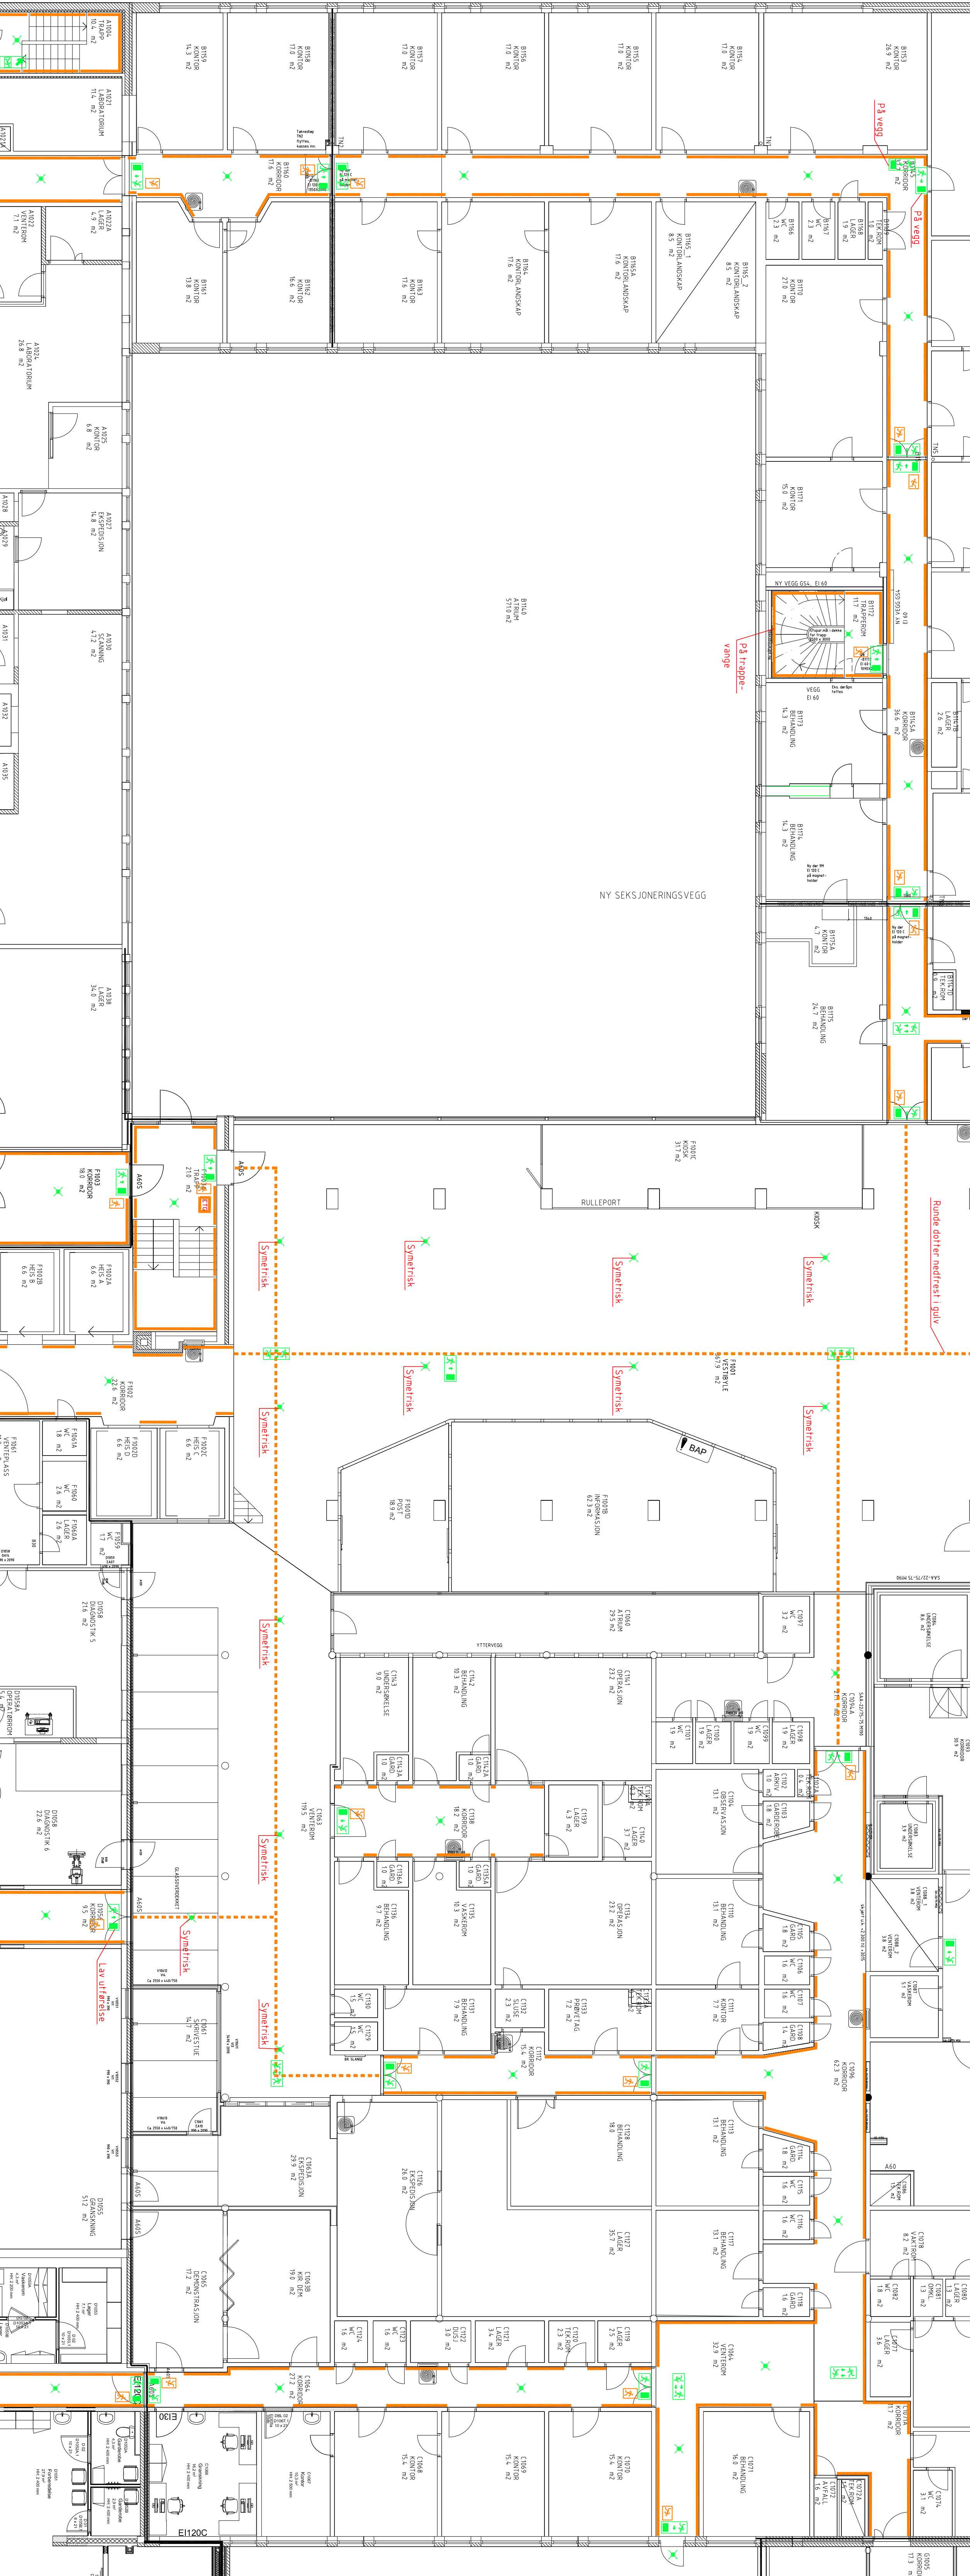



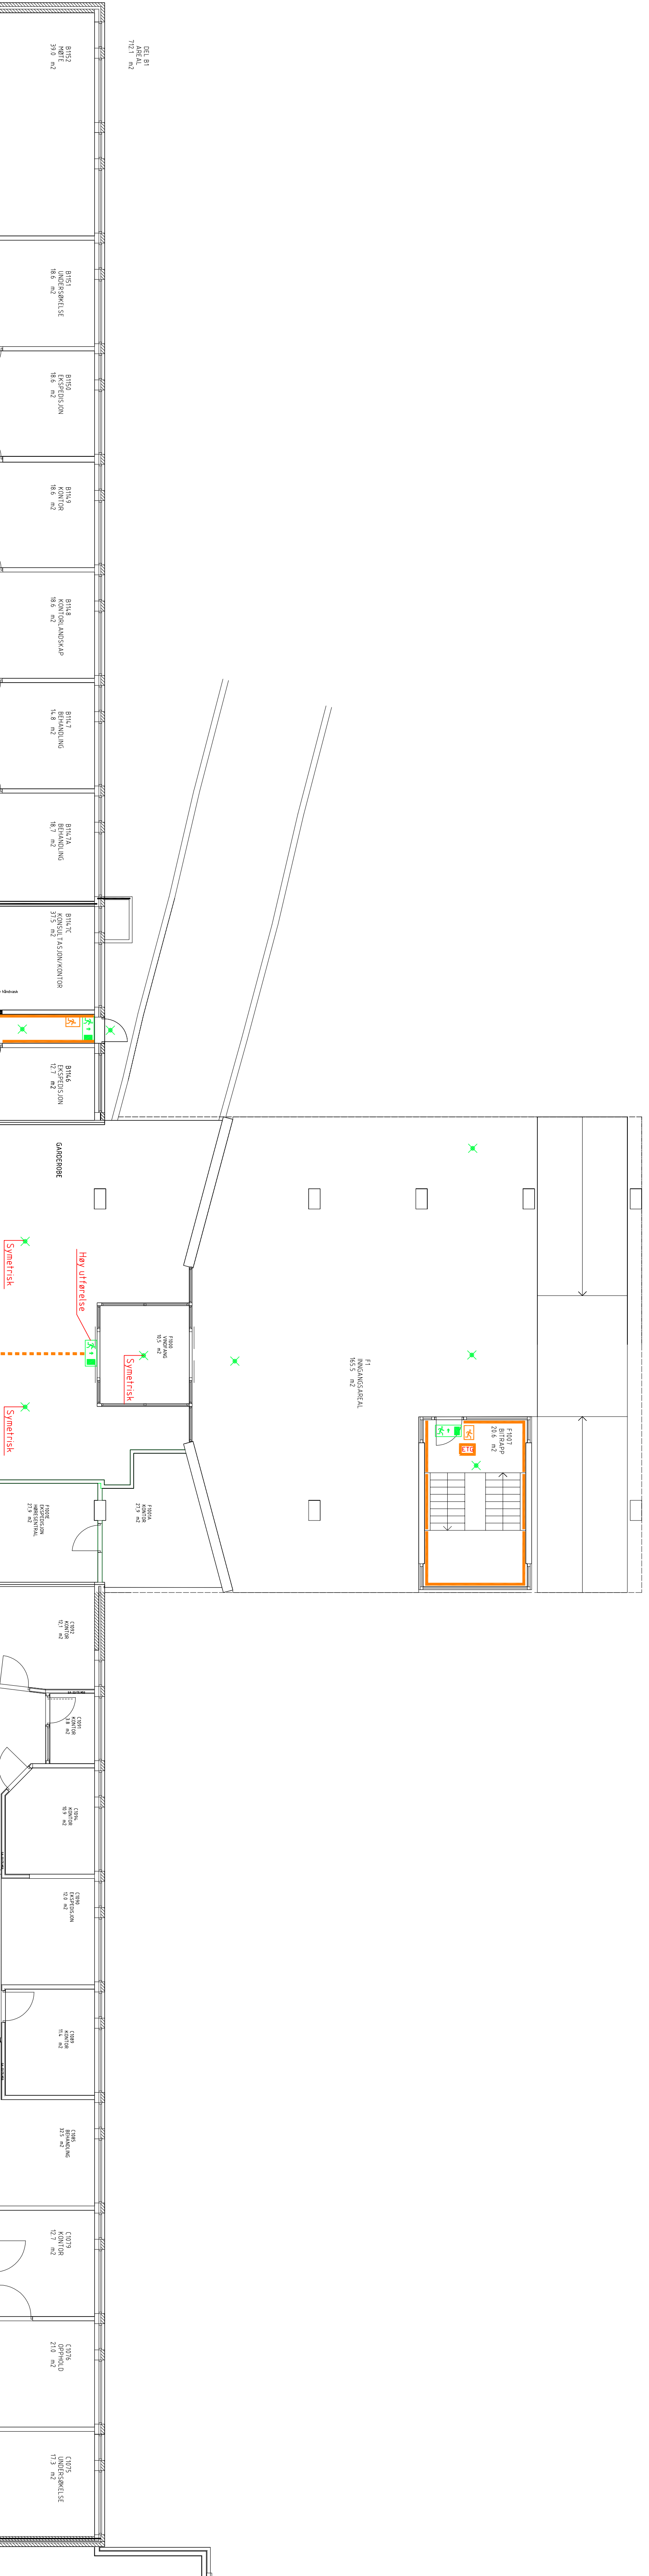

TEKNOLOGI
2106_01_01_E_PL4.3_01

A ARKITEKT
B BYGGETEKNIKK
E ELEKTRO
V VVS-TEKNIKK

SI Kongsvinger
Bygg 01
Plan 01

Skjematisk Innlandet HF

TEKNOLOGI
2106_01_01_E_PL4.3_01

Dokumentasjonstekning

- ARBEIDS-TEKNING
- ANBUDS-TEKNING
- ANNEKLE-SETTENING
- FORBIDRS-TEK

LEGENDE

