



FRONTDRAGER

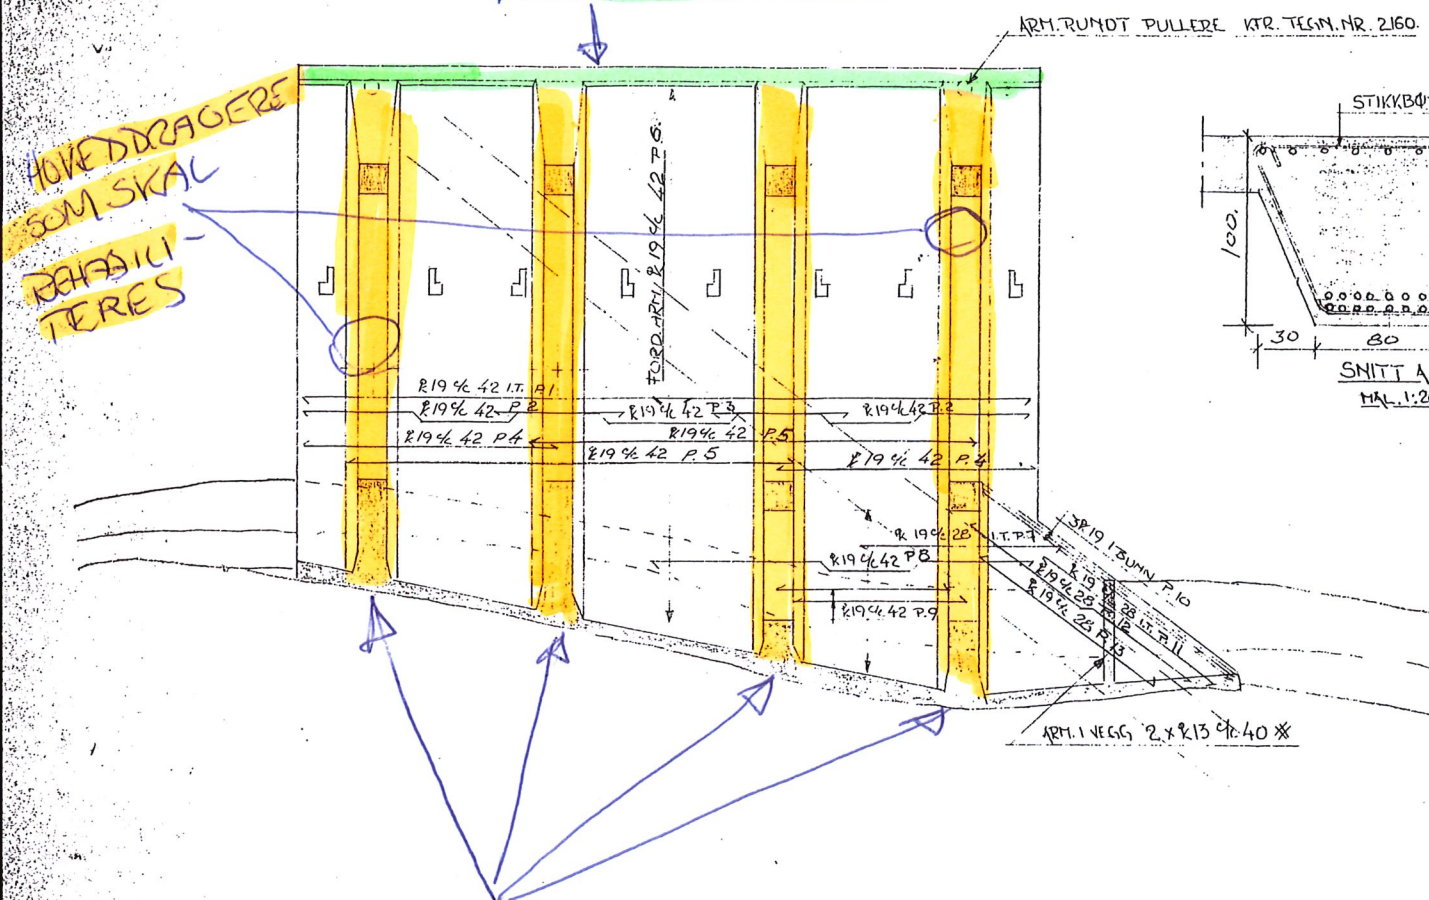

HOVEDDRAGERE
SOM SKAL
REASIKU-
TERES

HOVEDDRAGERE


FRONTDRAGER

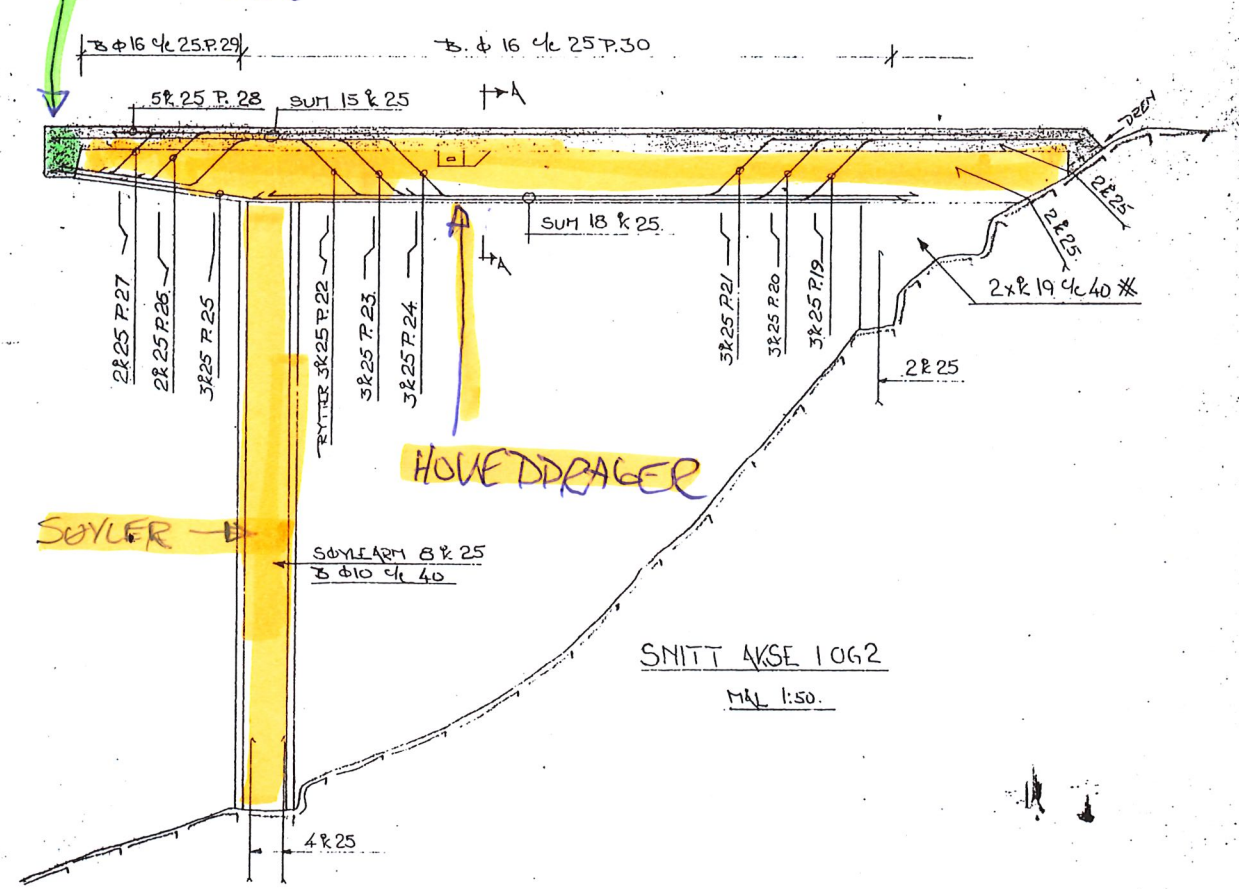



HOVEDDRAGER

SØYLER


SNITT AKSE 10G2
MÅL 1:50.

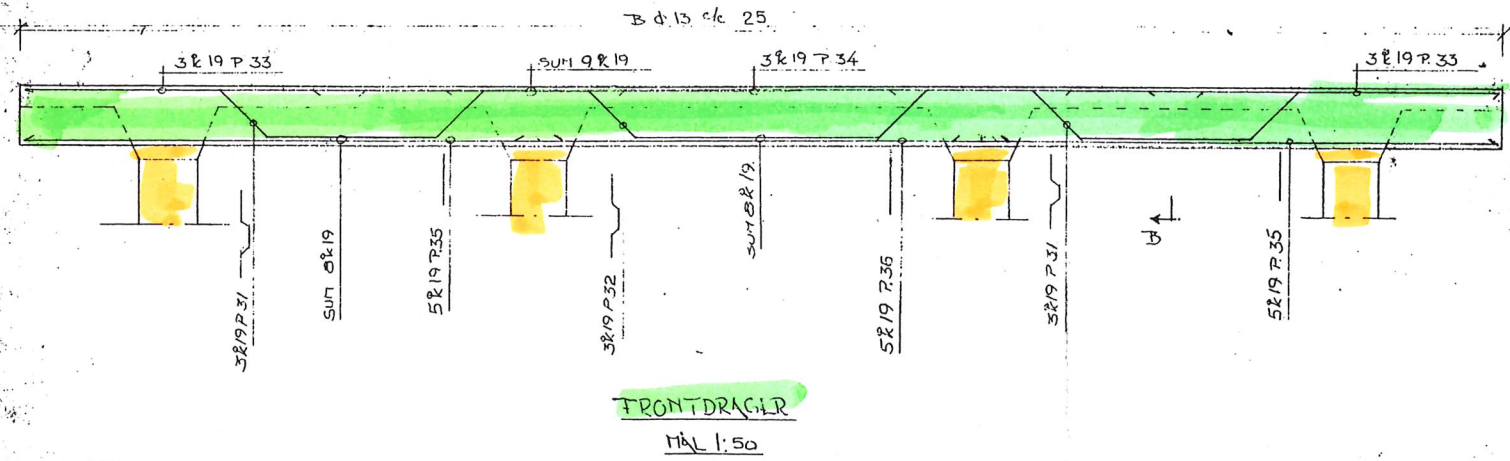

FRONTDRAGER
MÅL 1:50

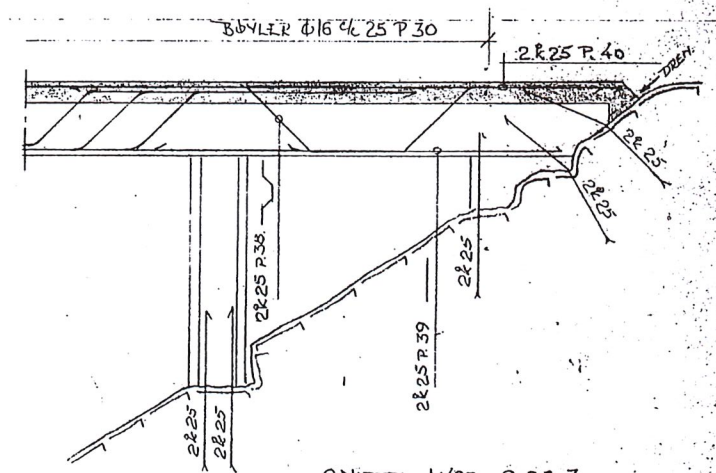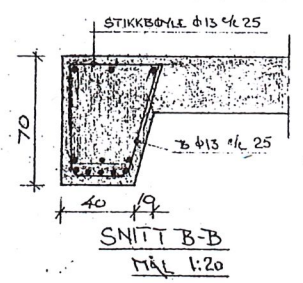

SNITT AKSE 20G3
MÅL 1:50

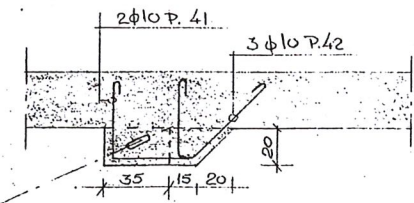

OPPLEGG FOR SKRÅSTREVLER
MÅL 1:20

NB!
ARMERING I SØYLER OG VEGGER ER IKKE POS. FØRT.
MÅL MÅ TAS PÅ STEDET.

OMFARINGSSKJØT
19 mm = 60 cm
25 mm = 100 cm

OVERDEKNING I PLATER 3 cm
DRAGER 5 cm

BETONGKVALITET B 300

58-1-15 (A1)

| | | | | |
|--|-----------|------------|--------------|----|
| MIDT HELGELAND KRAFTLAG KAI - GRYTÅ ARMERING | Målestokk | 1:100 | Tegne 20/26/ | 30 |
| | Skala | 1:50 | Rev. | |
| Ingeniør F. SELMER | | 999-04 | | |
| Erfatt av: | | Erfatt av: | | |