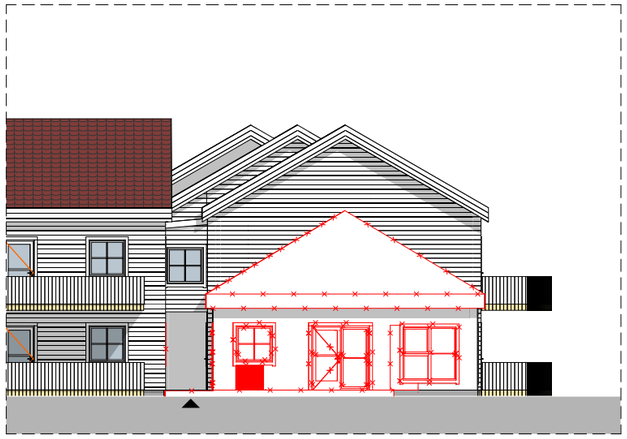

1:200 Rive Fasade Vest

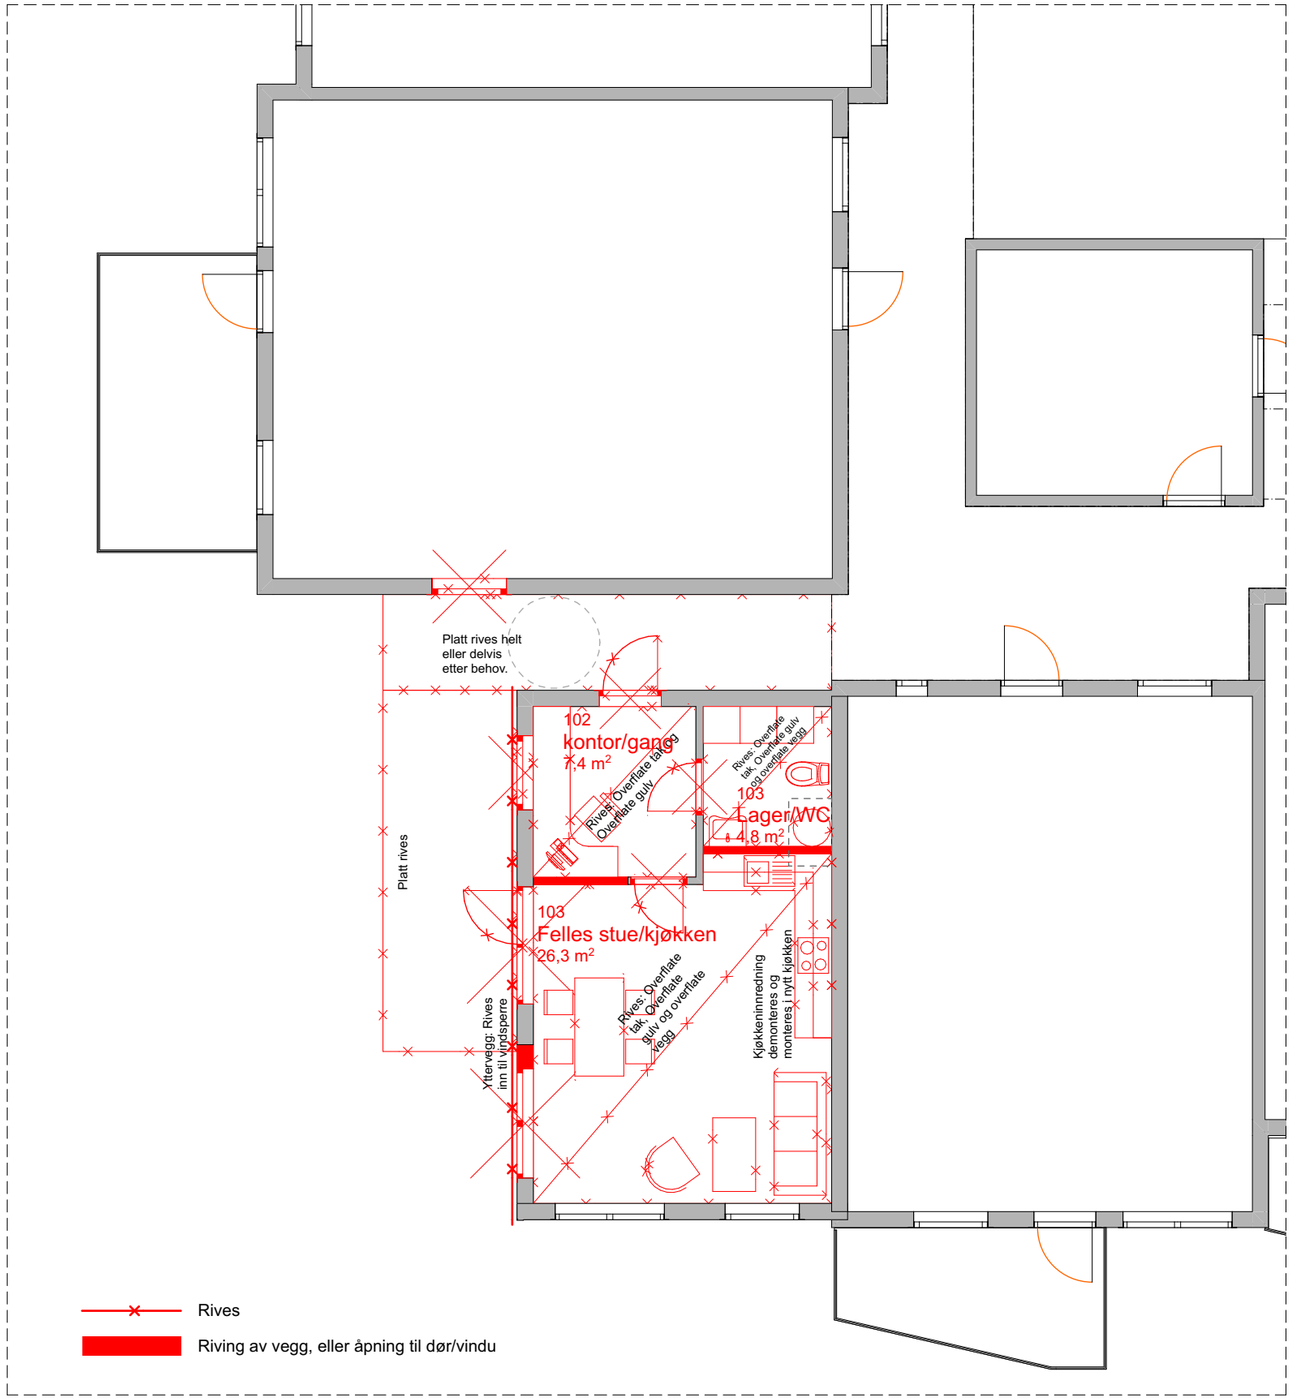

1:100 1. Etasje

Filnavn: 20172101 Alfheimgt 46 mkart.pln

Rev	Nr	Beskrivelse	Dato	Sign	Kontr

Tegningsnr.
A01-001

Revisjon nr.

Type tegning
Riveplan 1. etg.

Lokalisering:

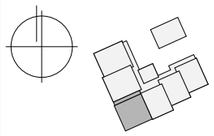

Prosjekteringsgruppen

ARK : stein hamre arkitektkontor as
Halvor Heyerdahlsvei 1
8626 Mo i Rana
Tlf.: 75 12 69 50
post@shaas.no

Fase
Tilbudstegninger

Tiltakshaver
Tiltakshaver

Prosjektnr.:
201721-01

Prosjekt
Vefsn gard. OMS
Alfheimgata 48
8663 Mosjøen

Tegningsnr.
A01-001

Revisjon nr.

Type tegning
Riveplan 1. etg.

Gnr/ Bnr/ Fnr **104/83/0**

Mål (A3) **1:200, 1:100**

Kart

Dato 05.09.2019

Sign. **MBS**

Kontroll **BV**

Godkjent

Mo i Rana Leknes

alle rettigheter reservert © shaas

sha arkitektkontor