



2019 1572 - 02

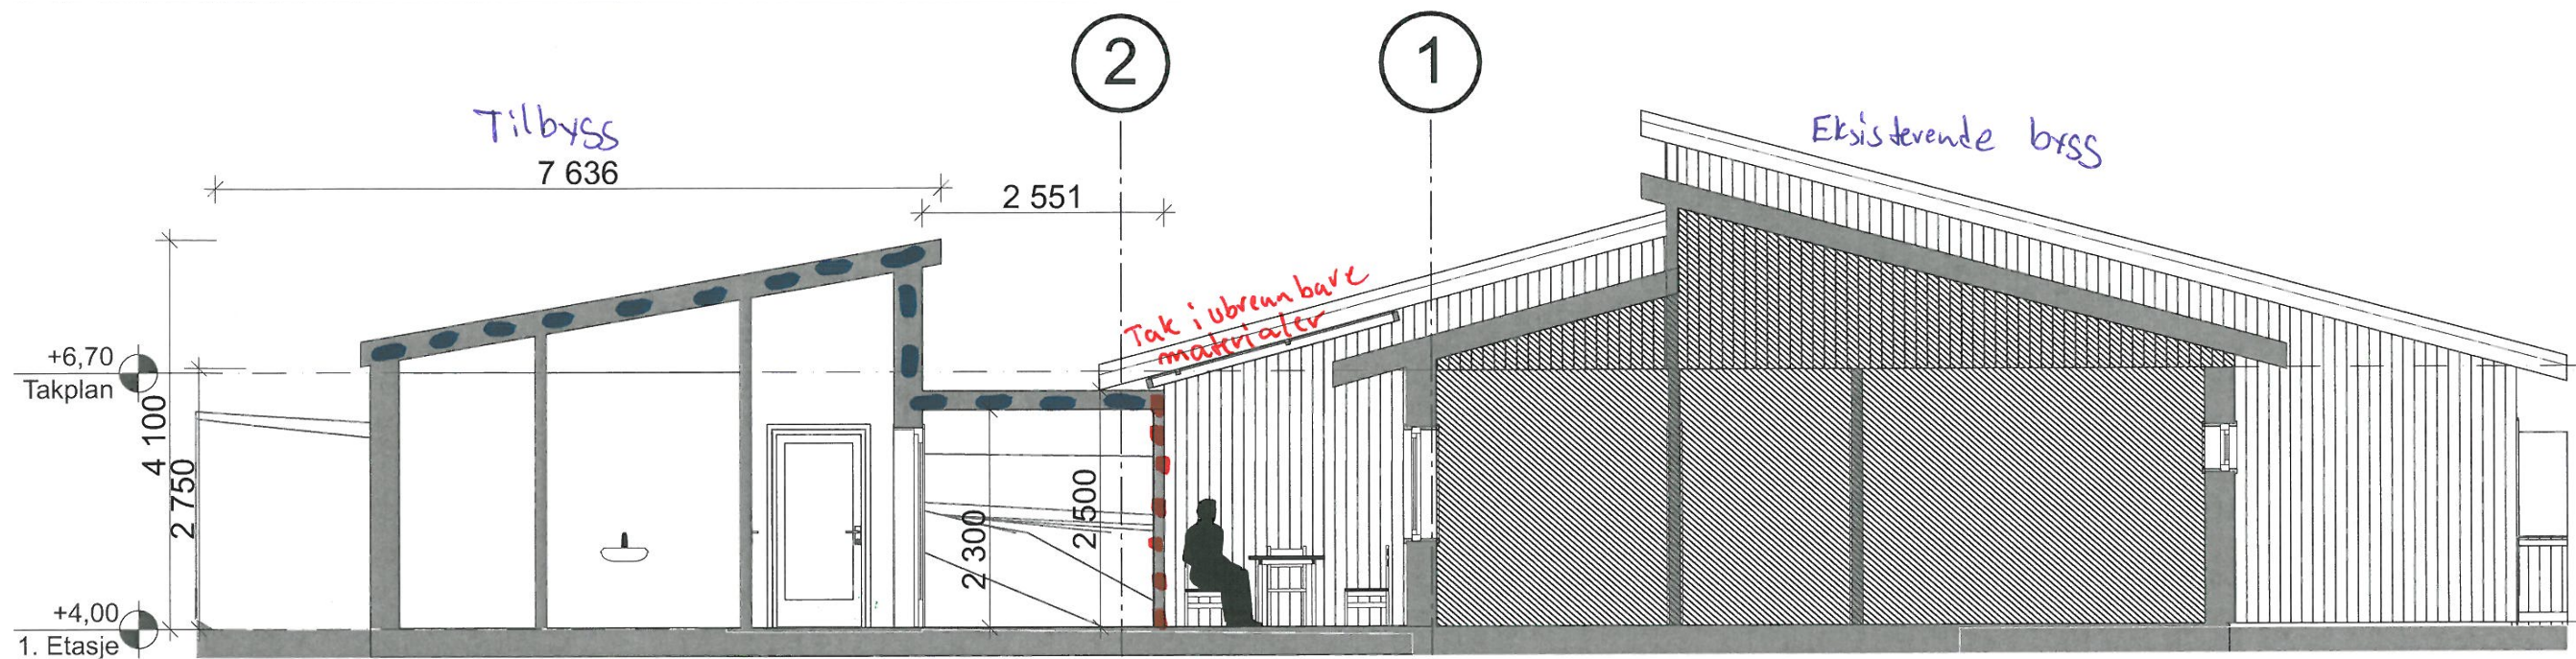

1:100 Snitt B

Brannrådgiverne AS
10.07.19 YL

- Bæring- og branncelle REI 30 [B30]
- Takkonstruksjon R30 [B30] eller K210 B-S1, d0 kledd med A2-S1, d0 [ubrennbar isolasjon]

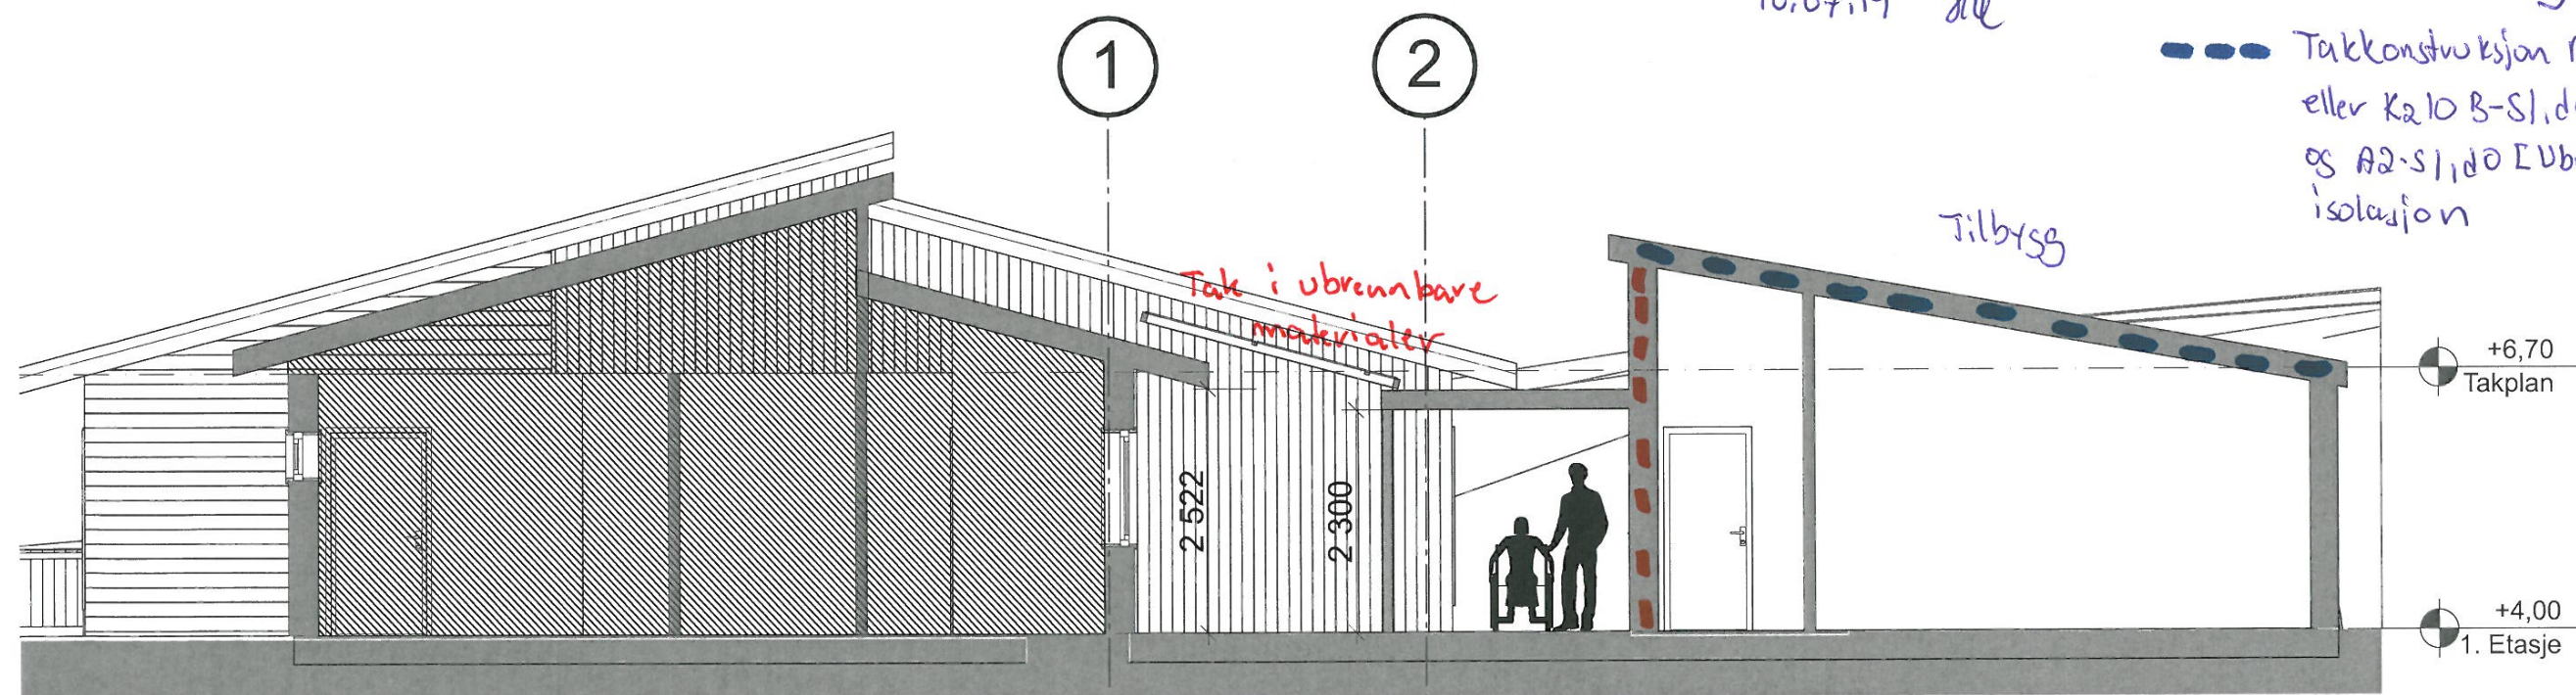

1:100 Snitt C

Tegning
Brann - Snitt
Vefsn gard. OMS
Harton Furøs gate 25 8657 Mosjøen

Prosjektnr.
20172103

Dato
03.10.2019

Gnr./Bnr./Festnr.
104/479/0

Mål (A3)

Fase
Tilbudstegniger

Sign.
MBS

Kontroll
HD / BV

Godkjent

Tegningsnr.
A21-002