


ALLE UTGANGER PÅ DENNE SIDE SKAL VÆRE TILPASSET RULLESTOL
 TERSKEL MÅKS. 25 MM - DØRKEPLATE PÅ UTSIDE
 UTFØRELSE AVTALES PÅ STEDET MED ARKITEKT

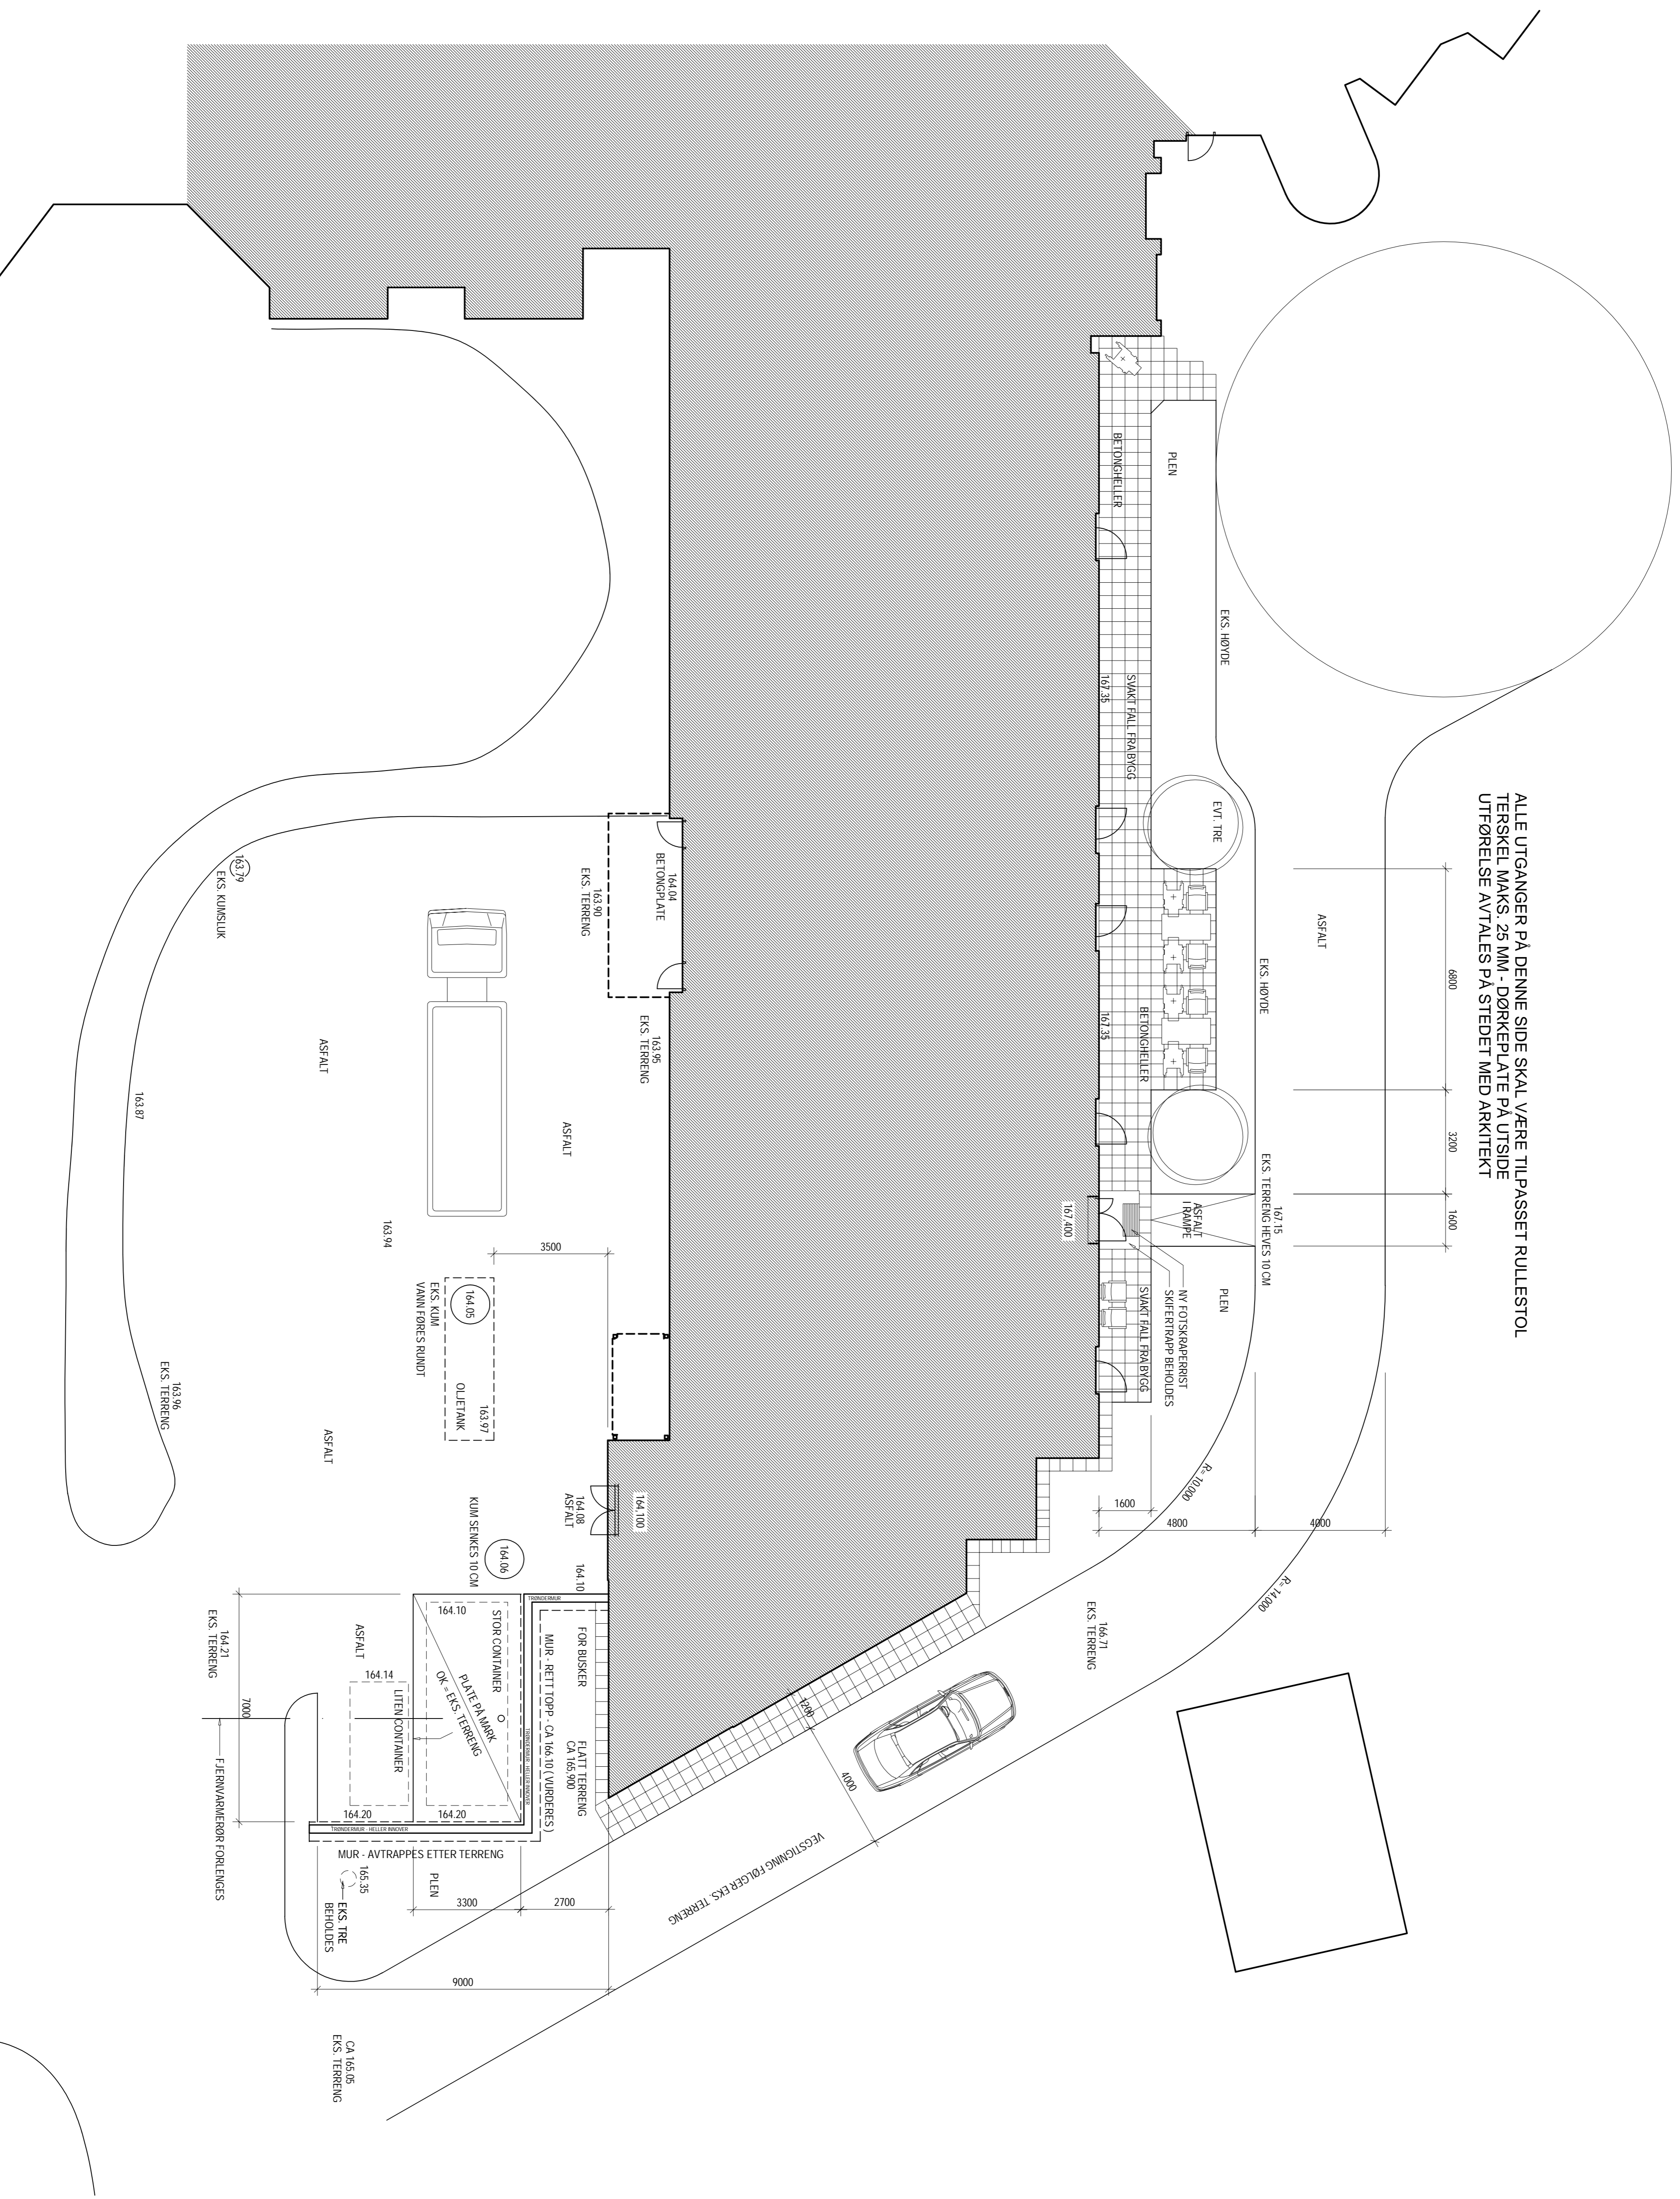

0900

HO1	02.02.09	ASBULLDT	TP	TP
REV1	DATO	ENDRING/STATUS	SIGNI	KTR

TEGNET DATO: 18.04.08 SIGN: TP



JACOBSEN REITEN MARSCHALL
 ARKITEKTER AS
 SIVILARKTEKTER MNAL NPA JPMARK NO
 STRANDSTI 13C 2815 GJØVIK TLF: 61 13 90 20

HAMAR KOMMUNE
FINSALSENTERET

REHABILITERING FLOVY A
UTOMHUSPLAN

ASBULLDT 1:100
 FINSAL-ASBULLDT

200654 REV: H01
0900