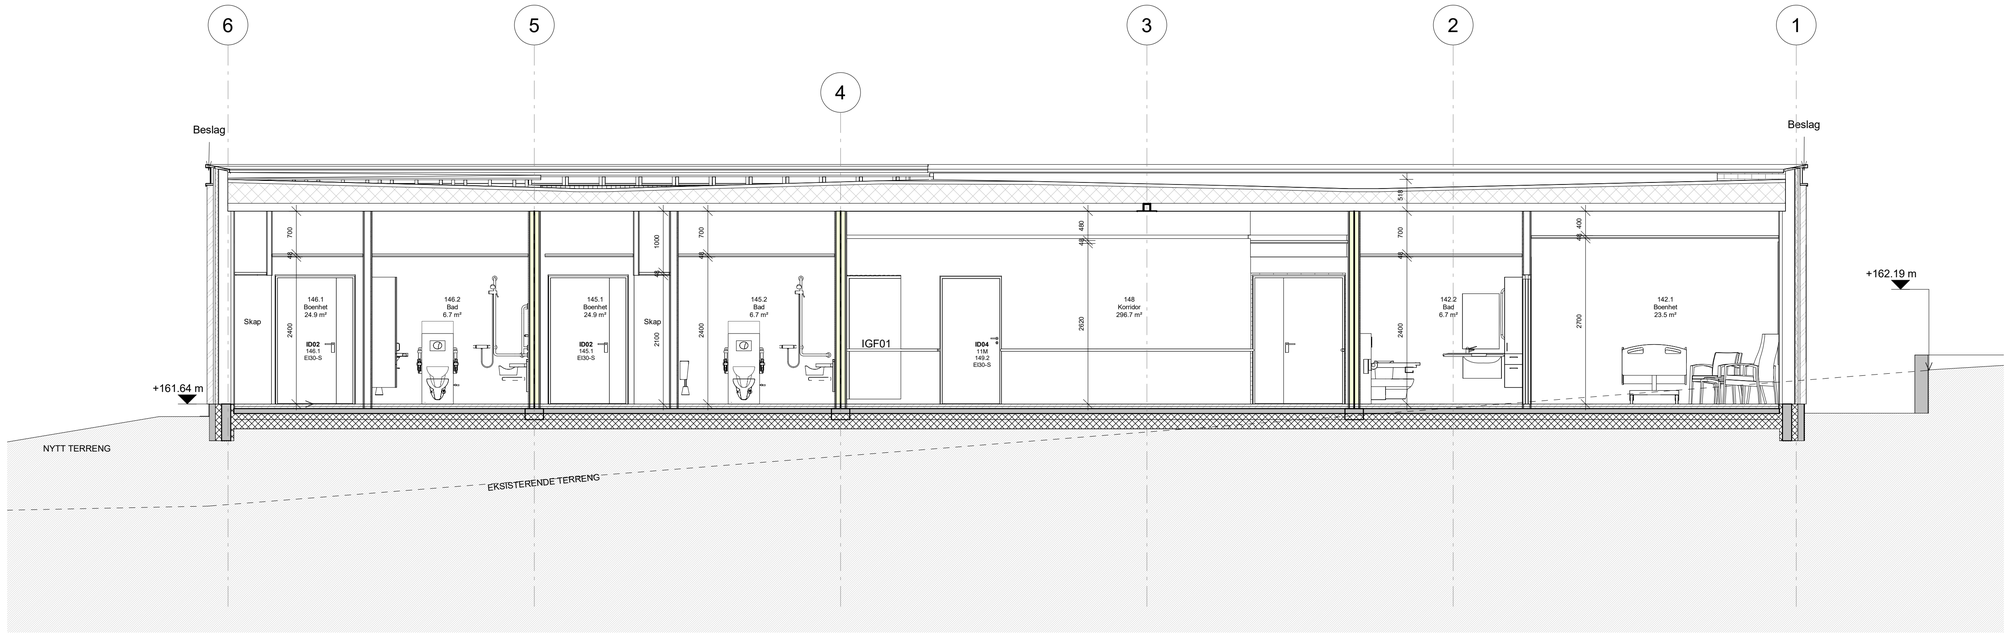

Snitt A-A.
1 : 50

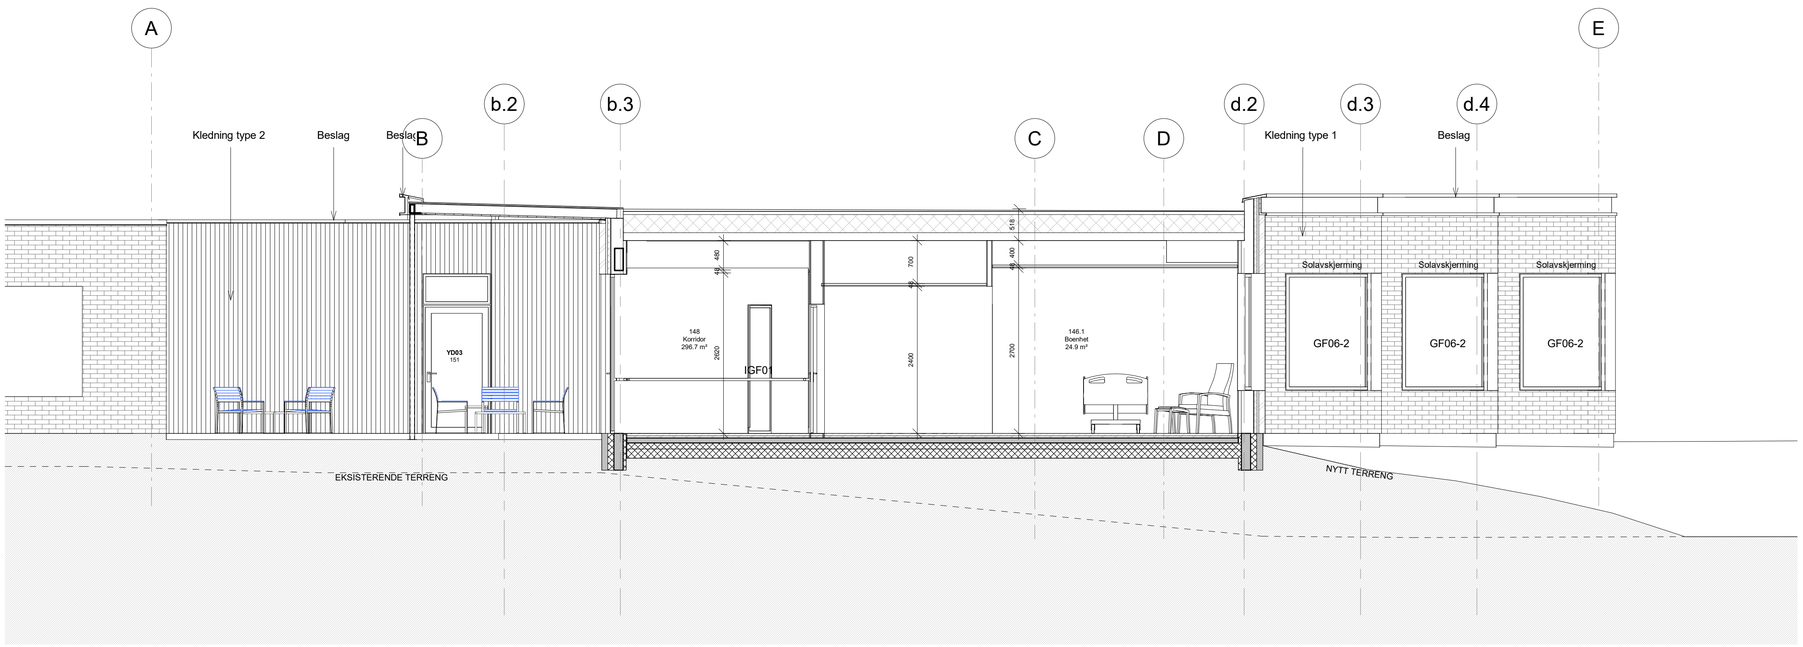

Snitt B-B.
1 : 50

REV	DATO	BESKRIVELSE	SIGN	KONTR
A	03.10.18	As built	JFK	GMA

ARKITEKT:
M·A·P ARKITEKTER AS
Milje Arkitektur Plan
Drammensveien 130C - 0277 Oslo - Tel. 23353000 - www.map-ark.no

TILTAKSHAVER:
Hamar Kommune

ENTREPRENØR:
HAGEN OG GODAGER AS

Prosjektnavn:
Finsalsenteret Sykehjem Tilbygg

Gnr: 8
Bnr: 149

Ferdiggrad:
AS BUILT

Fag:
ARK

Tegningsnavn:
SNITT AA og BB

Prosjektnr.:	Dato:	Skala: A1	Tegnet av:	Kontroll:
183	02.11.17	1:50	GMA	JFK

Filarkiv:

Tegningsnr.: A-7-0-41-01

Revisjon: A

03.10.2018 10.10.19