


SNITT CA1

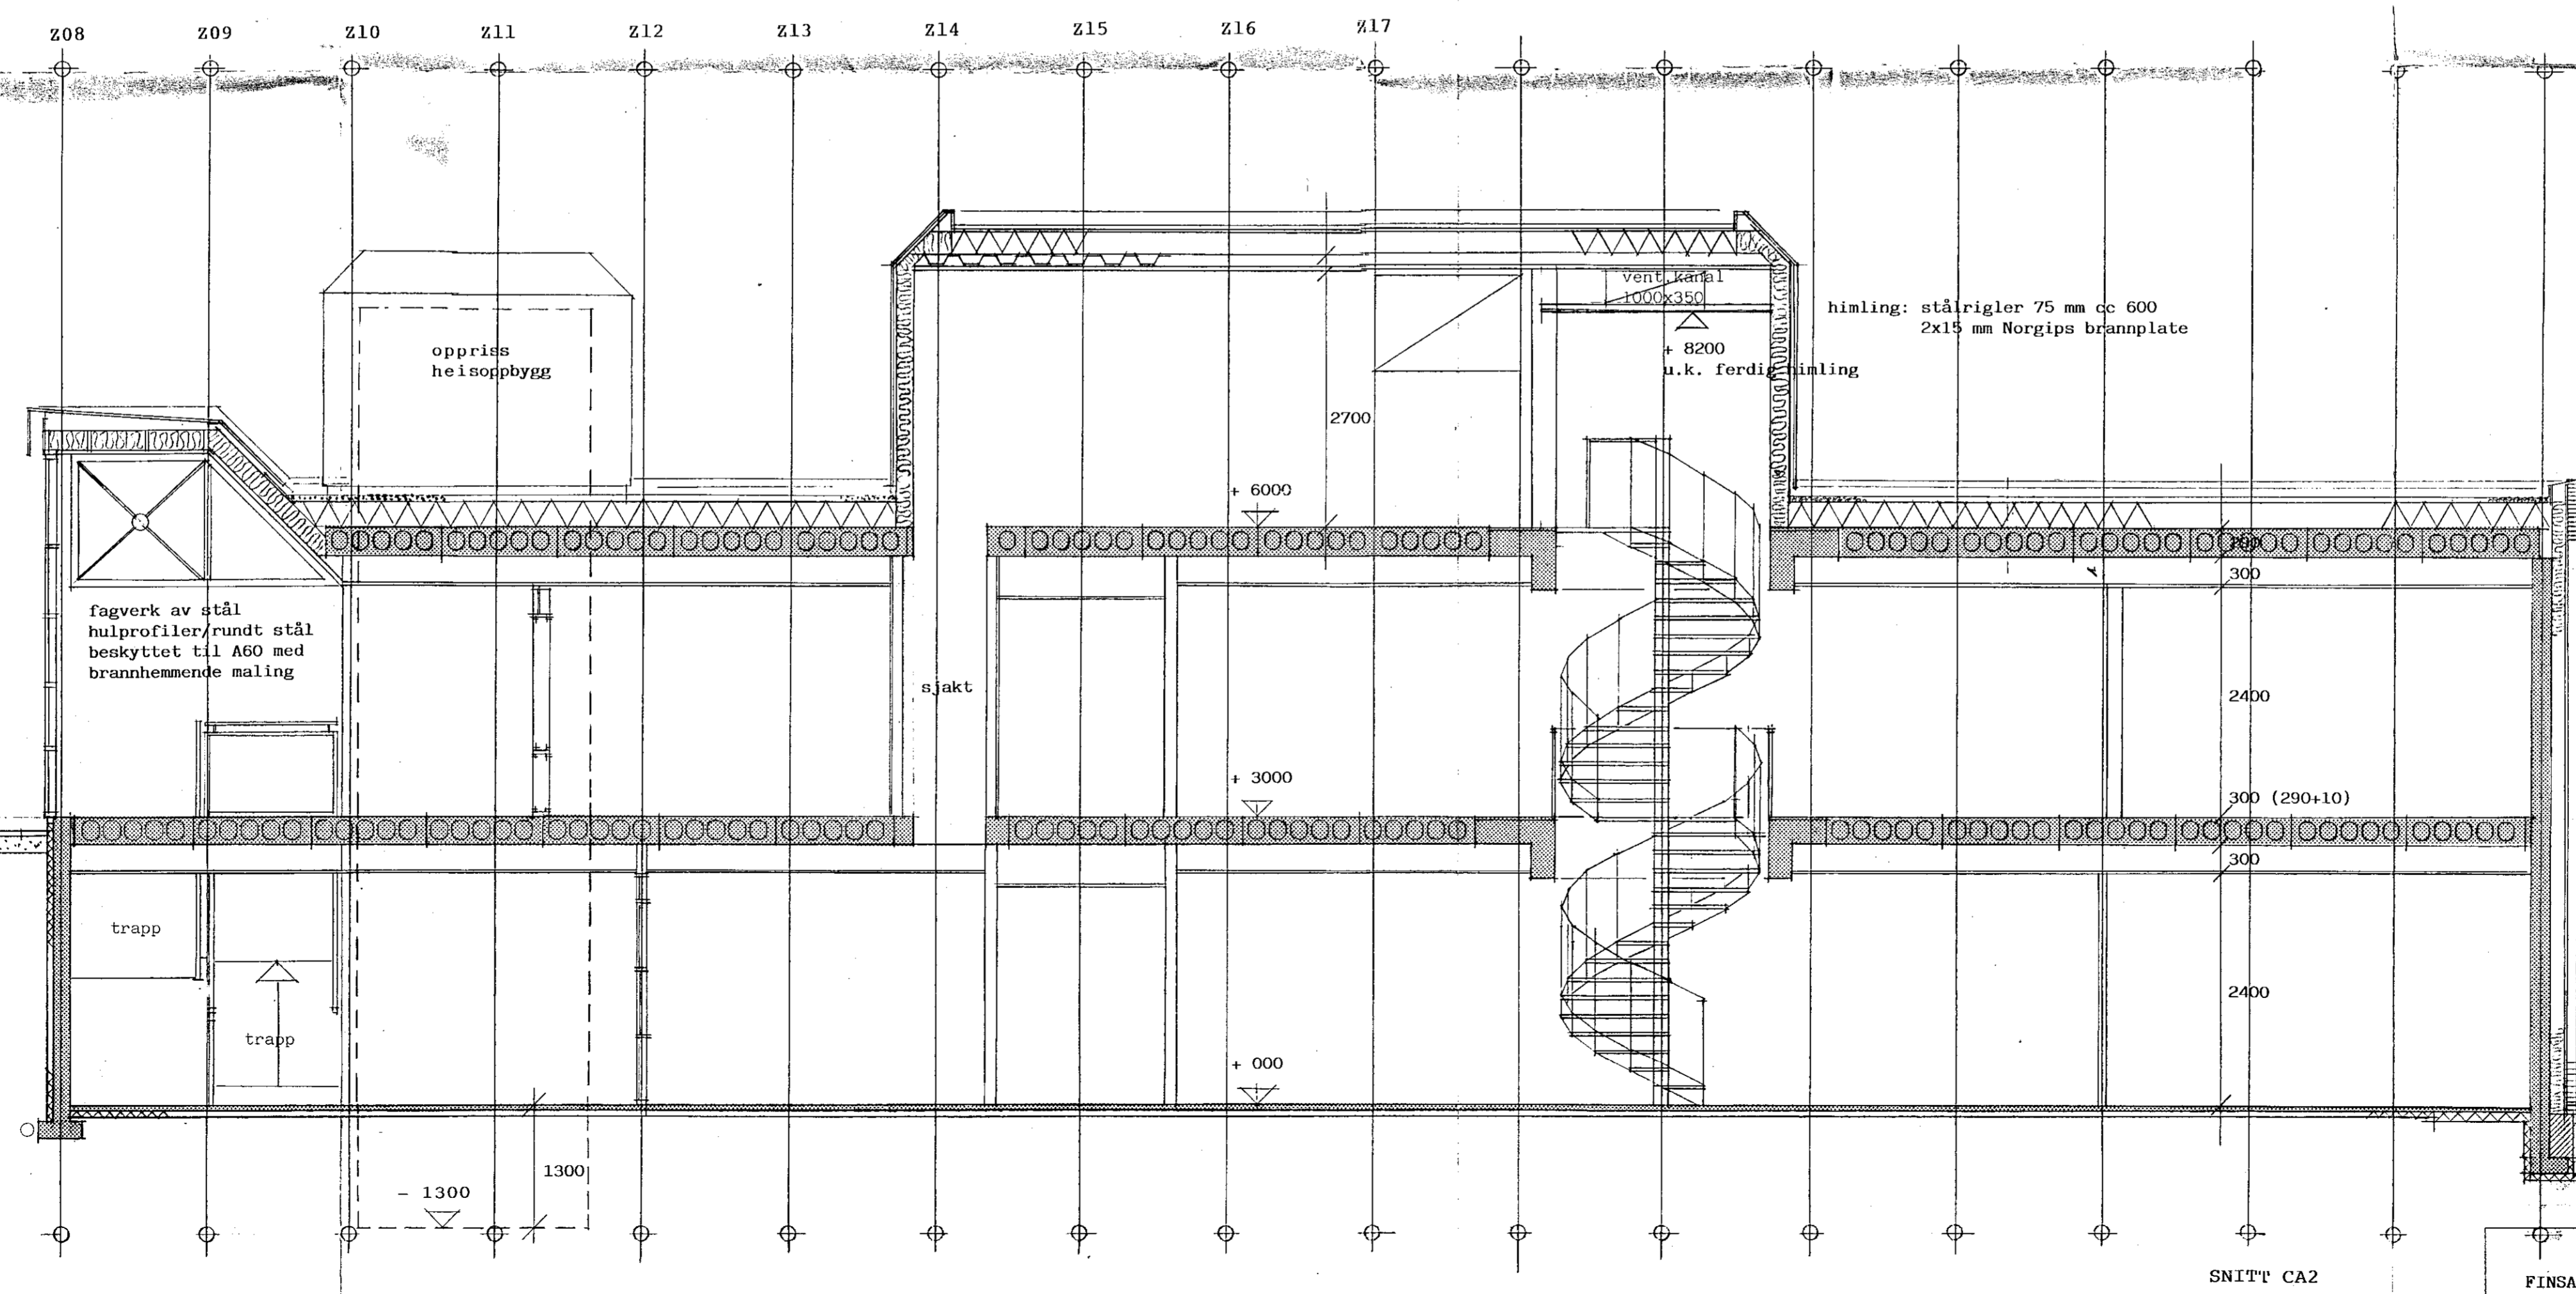

SNITT CA2

A 26.3.92 himling i trapperom 3c38z19 ds

HAMAR KOMMUNE
TEKNISK ETAT
J.NR. 921000687
LIGTATT 27.2.93
NR. L42

FINSAL SYKEHJEM ° ETAPPE II OG III ° VANG KOMMUNE		ds	ds
SNITT CA1 OG SNITT CA2, BLOKK C, ADMINISTRASJON		1:50	3.7.91
AURSAND OG SPANGEN AS SIVILARKITEKTER MNAL NPA VANGSVEGEN 33 - 2300 HAMAR TELEFAX (065) 33 996 TLF. (065) 32 344		689	A
			232