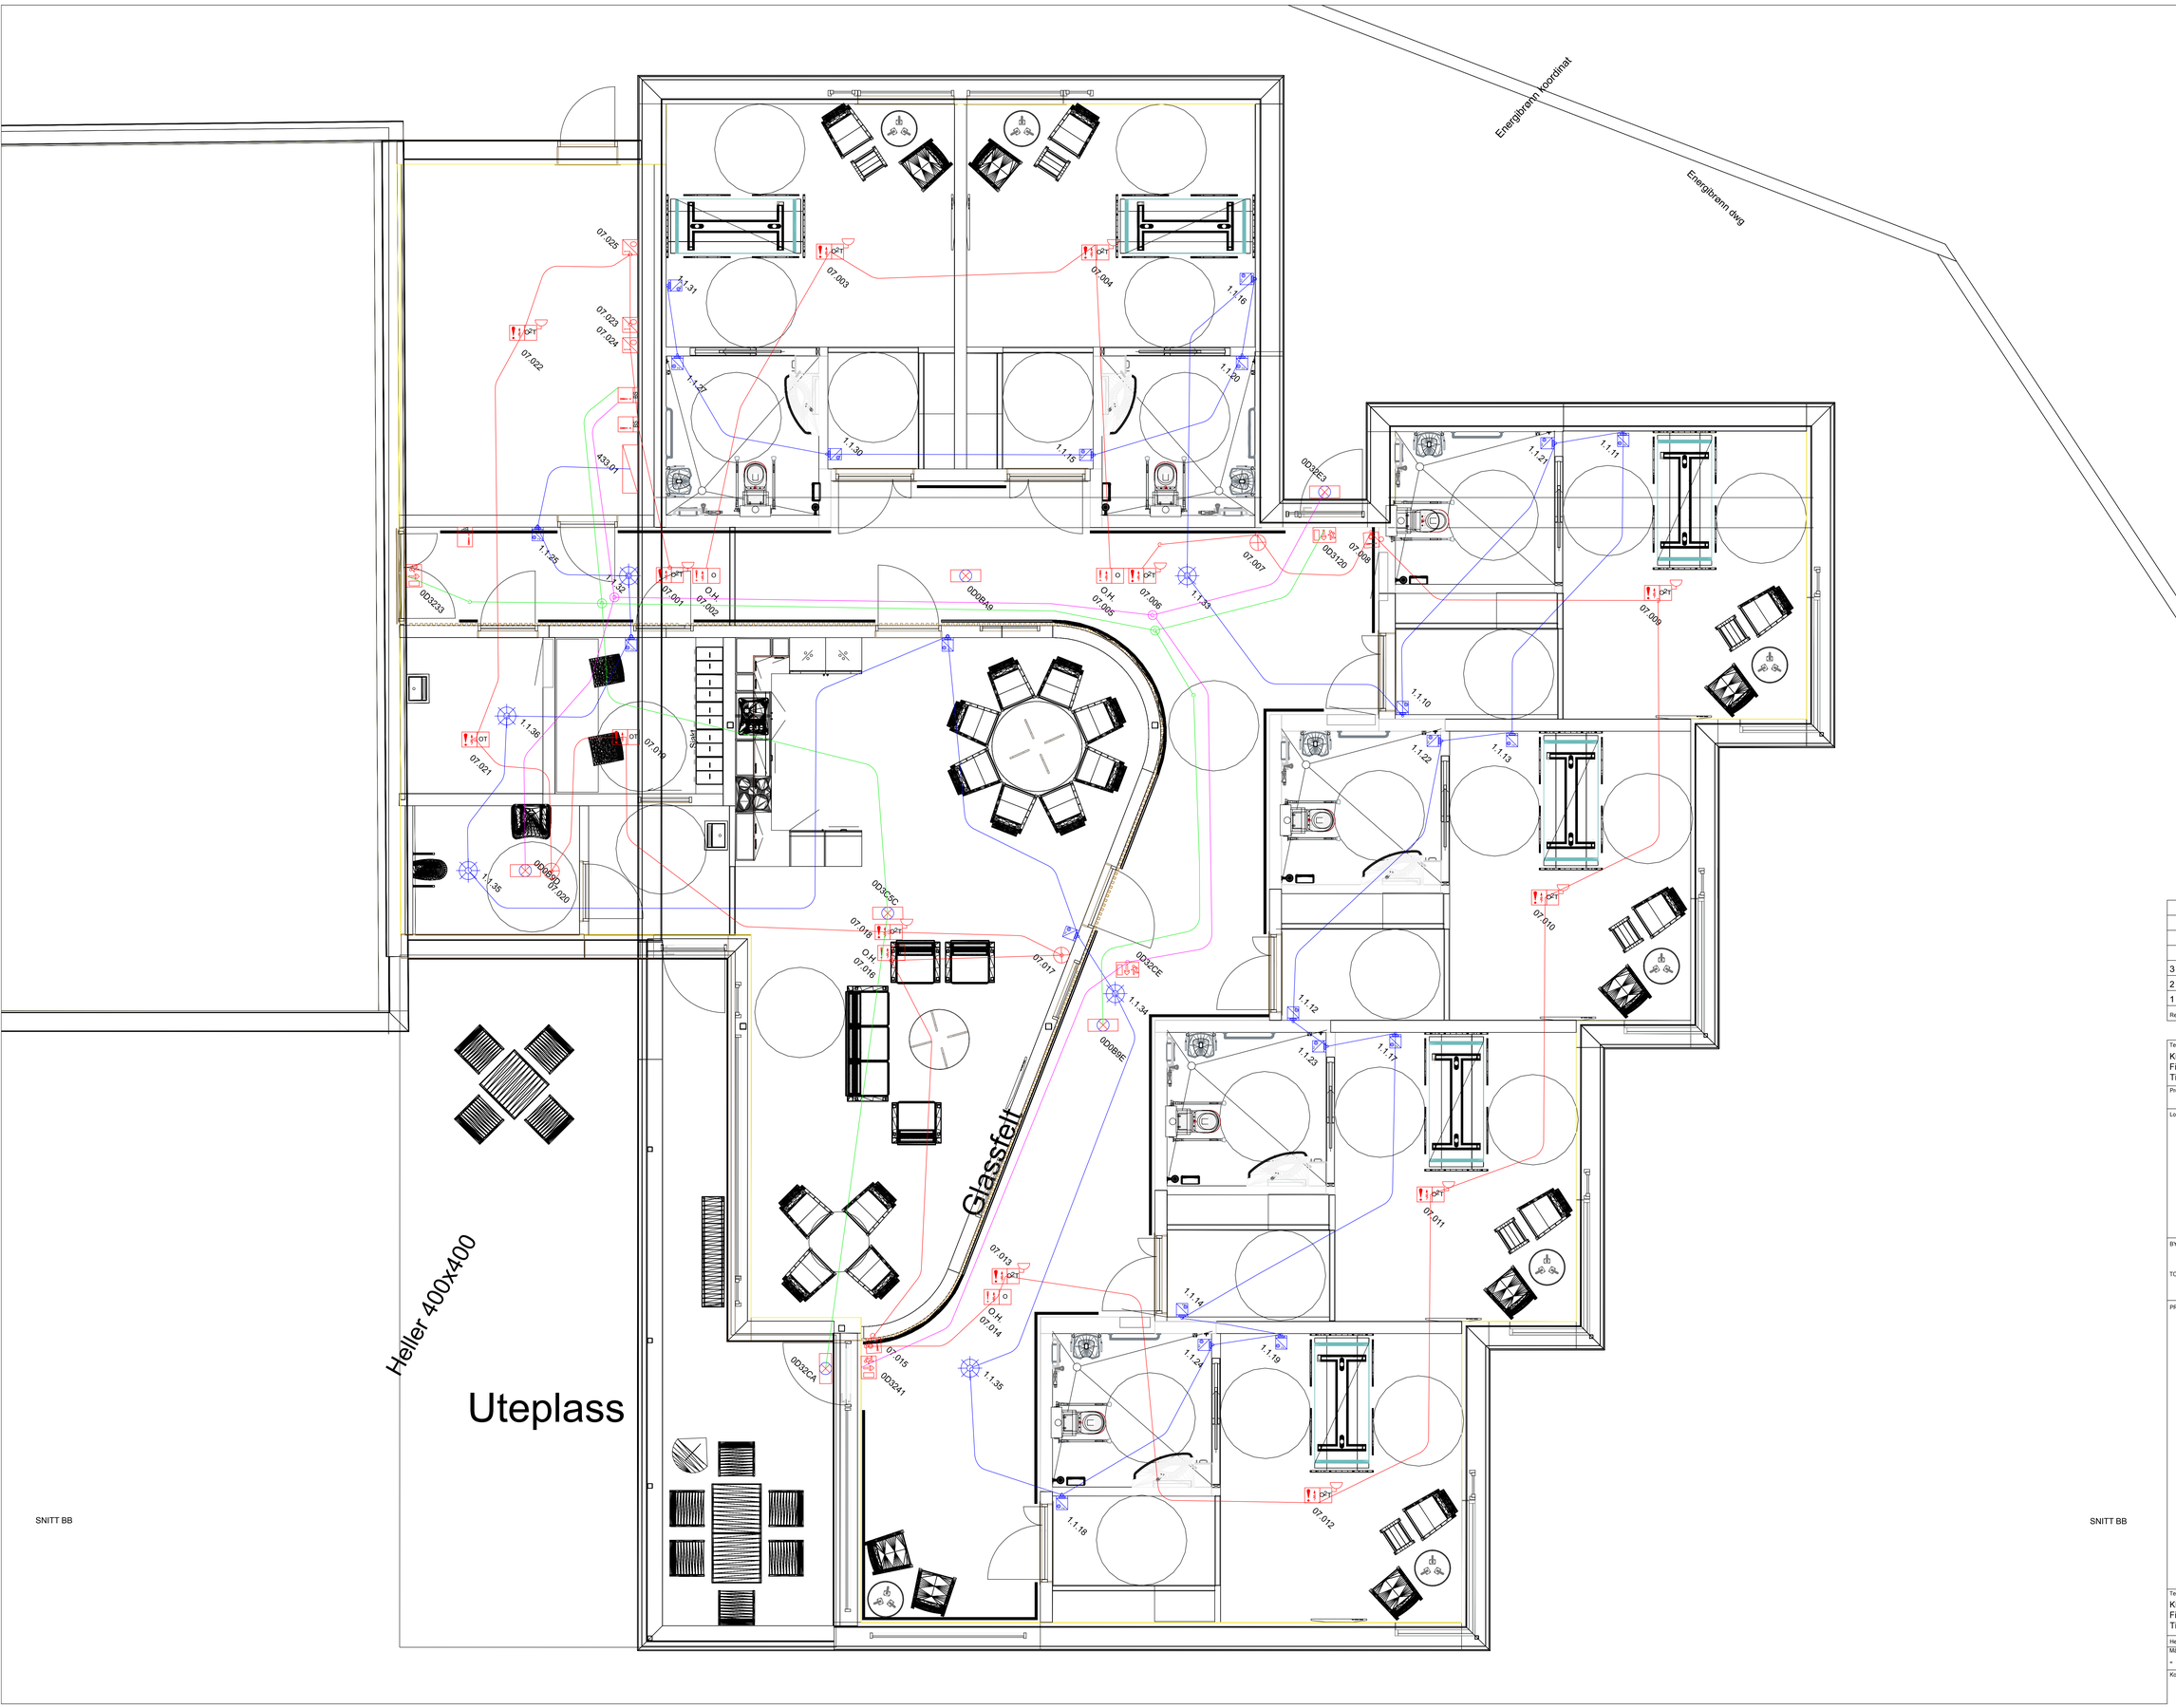

Rev.	Revisjonen gjelder	Dato	Sign.	Kont.
3	Som bygget	08.11.2018	TL	
2	Ferdigstilt arbeidstegning	13.06.2018	TL	
1	Ferdigstilt utkast	04.04.2018	TL	

Tegn. tittel
KNX, brann og nødlys
Finsal
Tilbygg

Tegn. nr.
EL-004

Rev.
3

Ferdig grad

Prosjekt

Lokaliseringsfigur

BYGGHERRE

TOTALENTRPRENØR

PROSJEKTERENDE

Tegn. tittel
KNX, brann og nødlys
Finsal
Tilbygg

Prosjekterende
Arne Hansen AS

Henvisninger

Filnavn Fins6011

Målestokk	Alle mål i	Dato	Saksbeh.	Tegnet av	Int.Prosj.nr.
-	MM				

Kontroll(SK)	Kontroll(SMK)	Tegn. nr.	Rev.	Ferdiggrad
		EL-004	3	