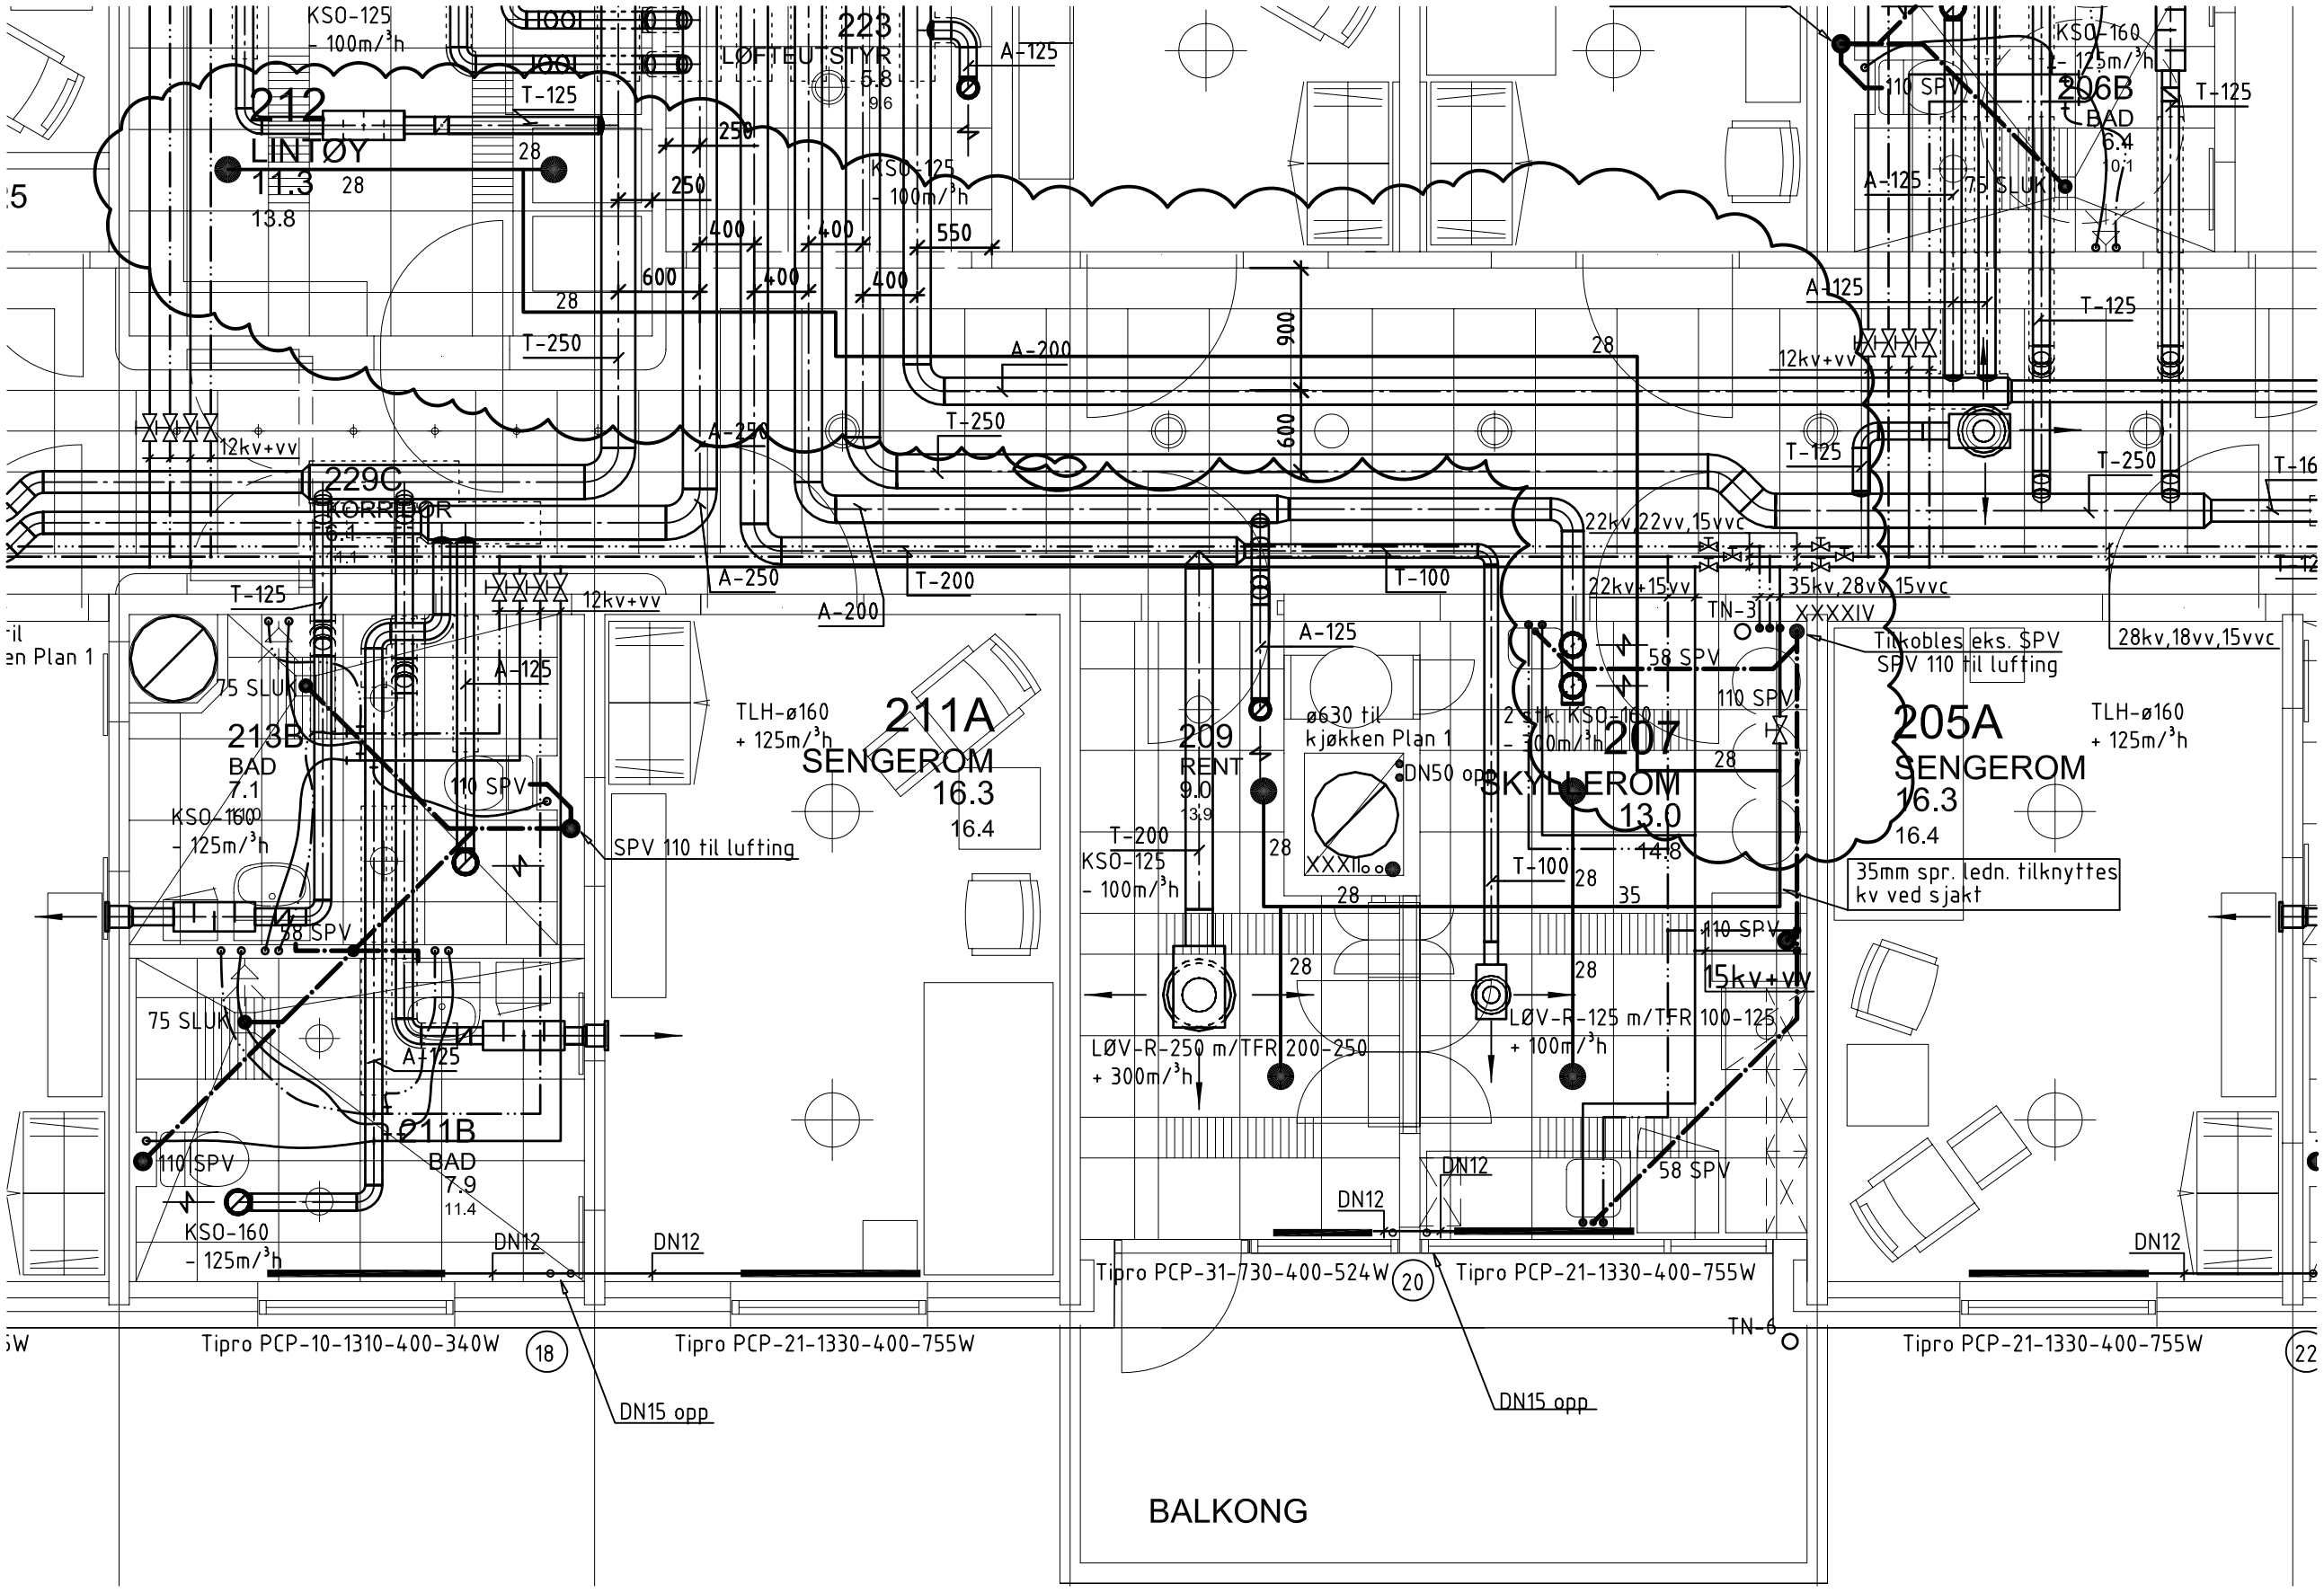
KSO-125
- 100m/³h
HOOL
JOOL
223
LØFTEUTSTYR
5.8
9.6
A-125
T-125
212
LINTØY
11.3
13.8
28
250
250
400
400
550
600
400
400
28
T-250
KSO-125
- 100m/³h
A-200
900
600
28
A-125
T-125
206B
BAD
6.4
10.1
KSO-160
- 125m/³h
110 SPV
75 SLUK
A-125
T-125
T-250
12kv+vv
229C
KORRIDOR
6.4
T-125
12kv+vv
A-250
T-250
A-200
A-250
T-200
T-100
22kv,22vv,15vvc
22kv+15vv
35kv,28vv,15vvc
TN-3
XXXXIV
28kv,18vv,15vvc
Tilkobles eks. SPV
SPV 110 til lufting
58 SPV
110 SPV
2 stk. KSO-160
- 100m/³h
207
SKYLLEROM
13.0
14.8
28
35
205A
SENGEROM
16.3
16.4
TLH-ø160
+ 125m/³h
35mm spr. ledn. tilknyttes
kv ved sjakt
110 SPV
15kv+vv
58 SPV
DN12
DN12
DN12
Tipro PCP-21-1330-400-755W
22
TN-6
DN15 opp
209
RENT
9.0
13.9
ø630 til
kjøkken Plan 1
DN50 opp
T-200
KSO-125
- 100m/³h
XXXIII
LØV-R-250 m/TFR 200-250
+ 300m/³h
LØV-R-125 m/TFR 100-125
+ 100m/³h
Tipro PCP-31-730-400-524W
20
DN15 opp
BALKONG
211A
SENGEROM
16.3
16.4
TLH-ø160
+ 125m/³h
SPV 110 til lufting
213B
BAD
7.1
11.1
KSO-160
- 125m/³h
110 SPV
58 SPV
75 SLUK
A-125
211B
BAD
7.9
11.4
110 SPV
KSO-160
- 125m/³h
DN12
DN12
Tipro PCP-10-1310-400-340W
18
Tipro PCP-21-1330-400-755W
DN15 opp