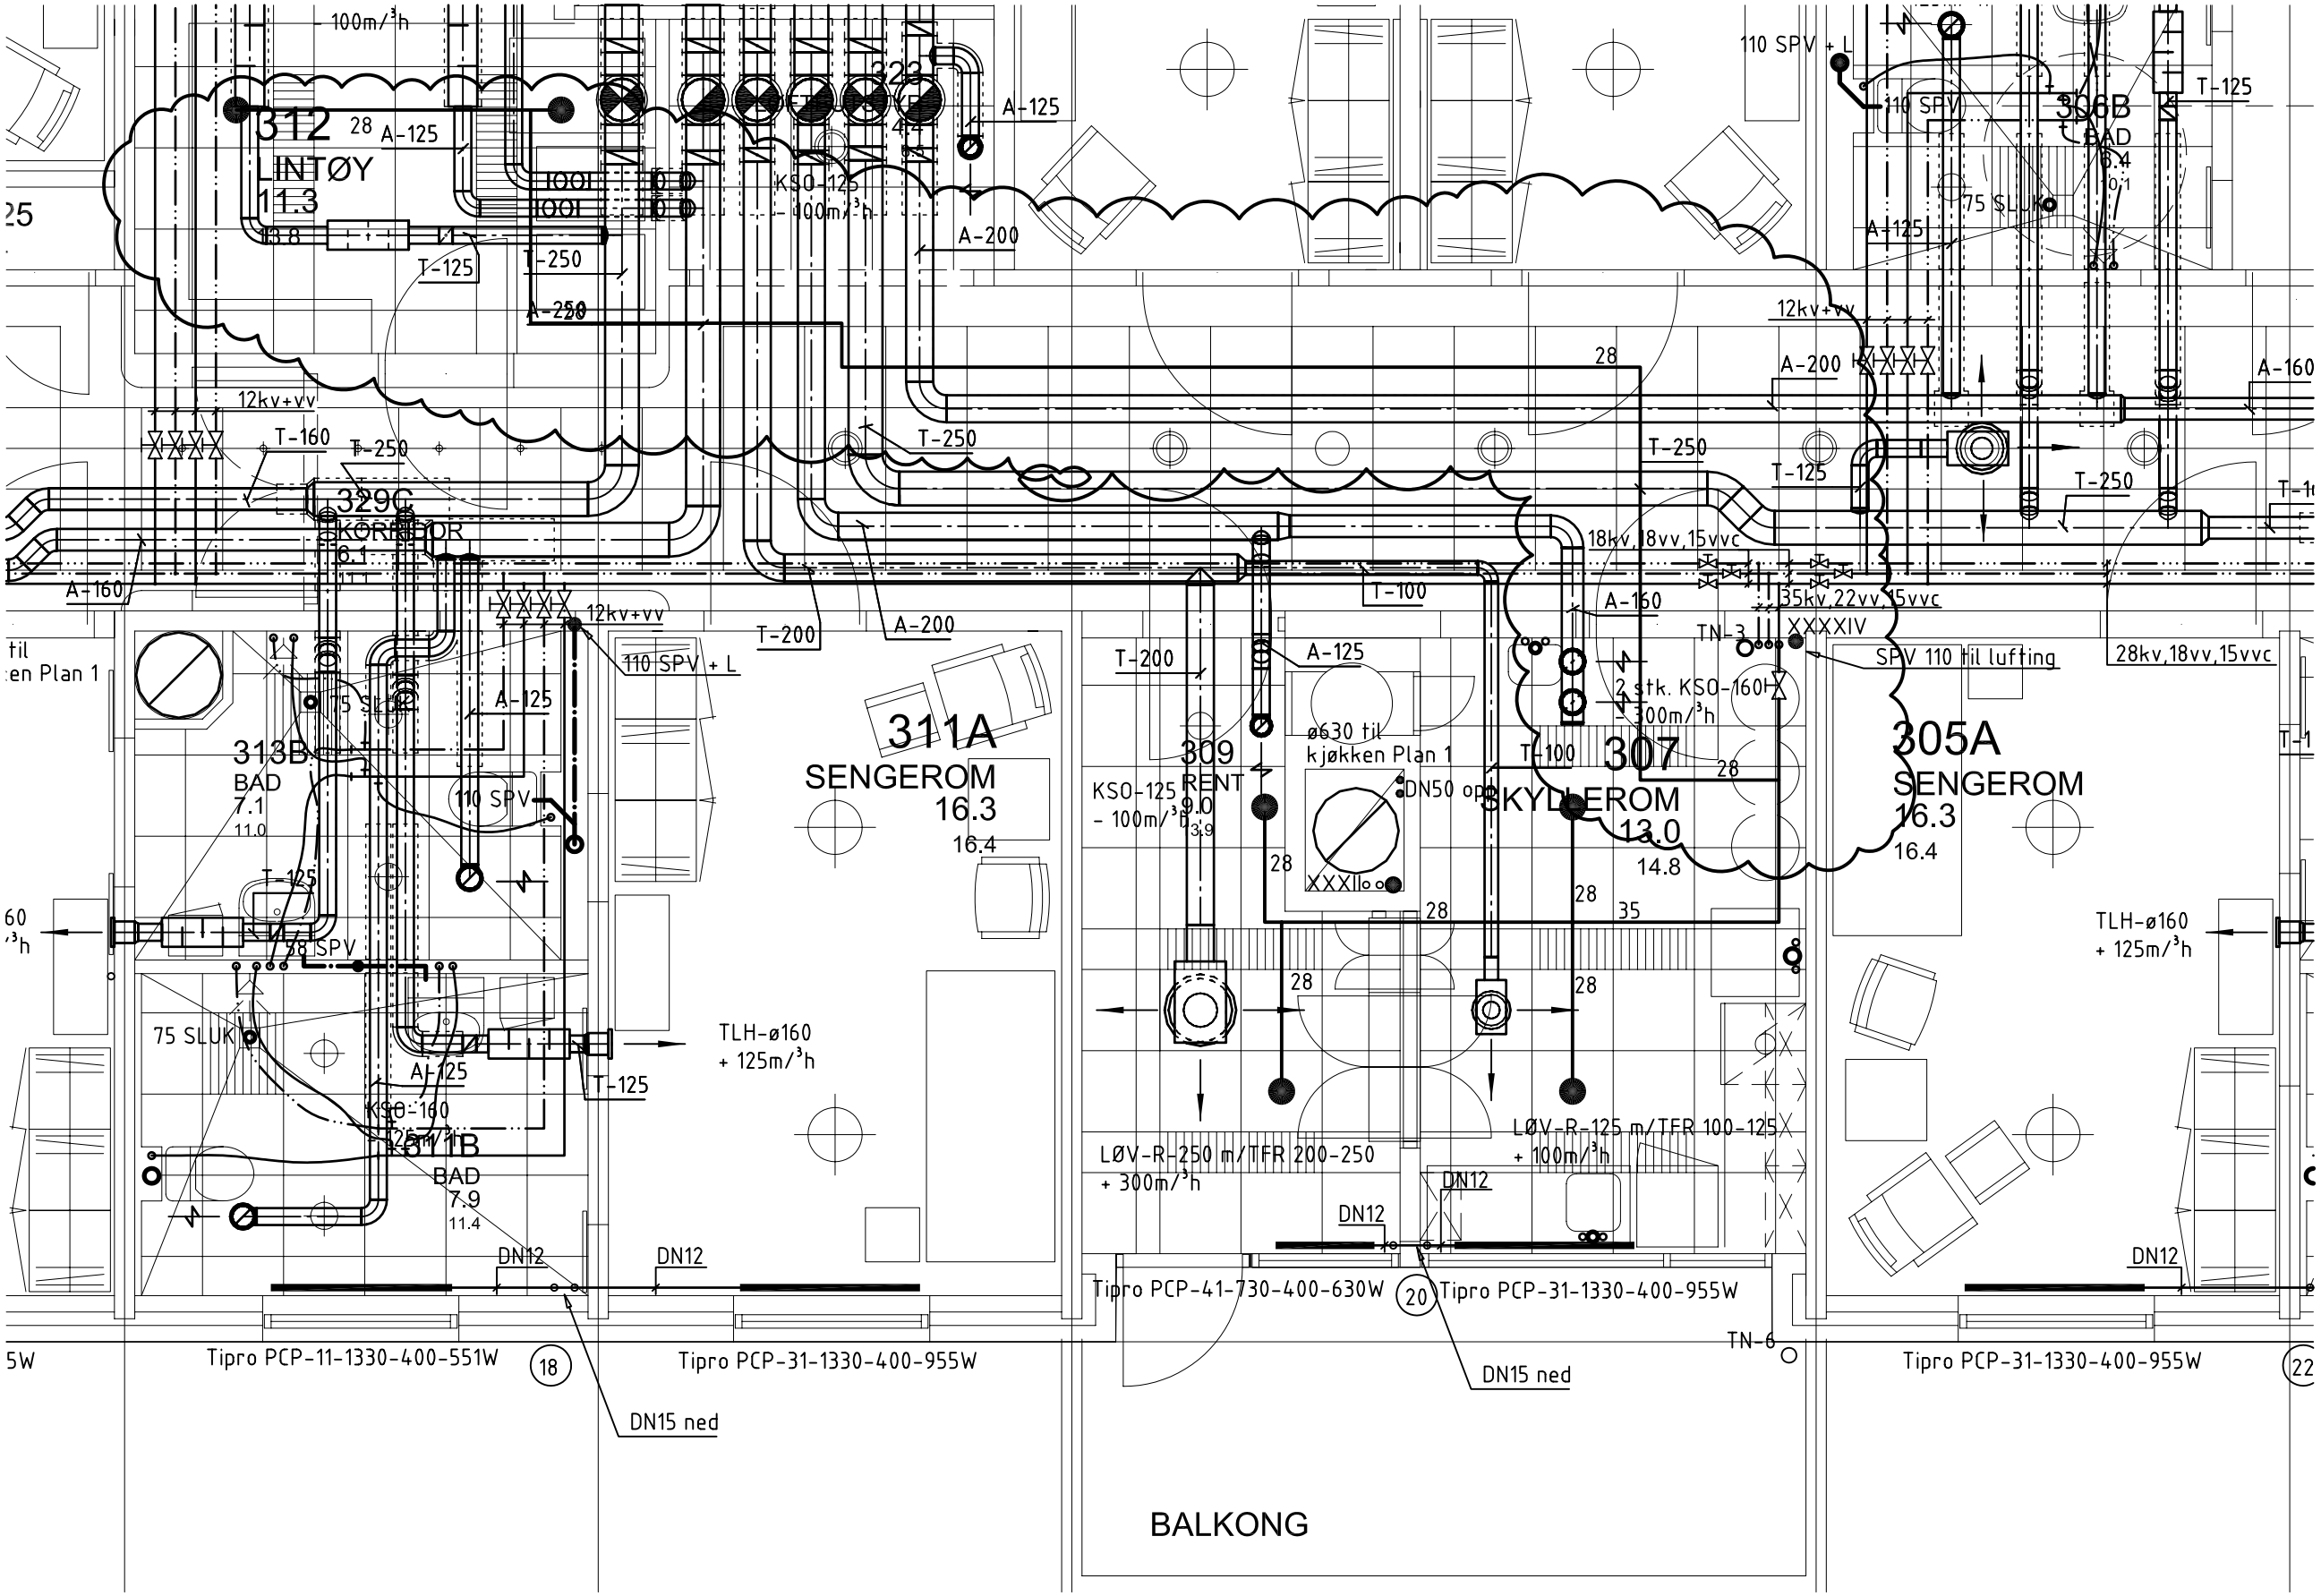

312
LINTØY
11.3
329C
KORRIDOR
6.1
313B
BAD
7.1
311A
SENGEROM
16.3
16.4
309
RENT
9.0
307
SKYDLEROM
13.0
14.8
305A
SENGEROM
16.3
16.4
306B
BAD
6.4
311B
BAD
7.9
11.4
KSO-125
- 100m/³h
ø630 til
kjøkken Plan 1
DN50 opp
2 stk. KSO-160
- 300m/³h
SPV 110 til lufting
TLH-ø160
+ 125m/³h
LØV-R-250 m/TFR 200-250
+ 300m/³h
LØV-R-125 m/TFR 100-125
+ 100m/³h
Tipro PCP-11-1330-400-551W
Tipro PCP-31-1330-400-955W
Tipro PCP-41-730-400-630W
Tipro PCP-31-1330-400-955W
Tipro PCP-31-1330-400-955W
DN15 ned
DN15 ned
DN12
DN12
DN12
DN12
DN12
DN12
DN12
DN12
BALKONG