


FASADE MOT ØST ETTER OMBYGGING.
 Endring. Insetting av takvinduer

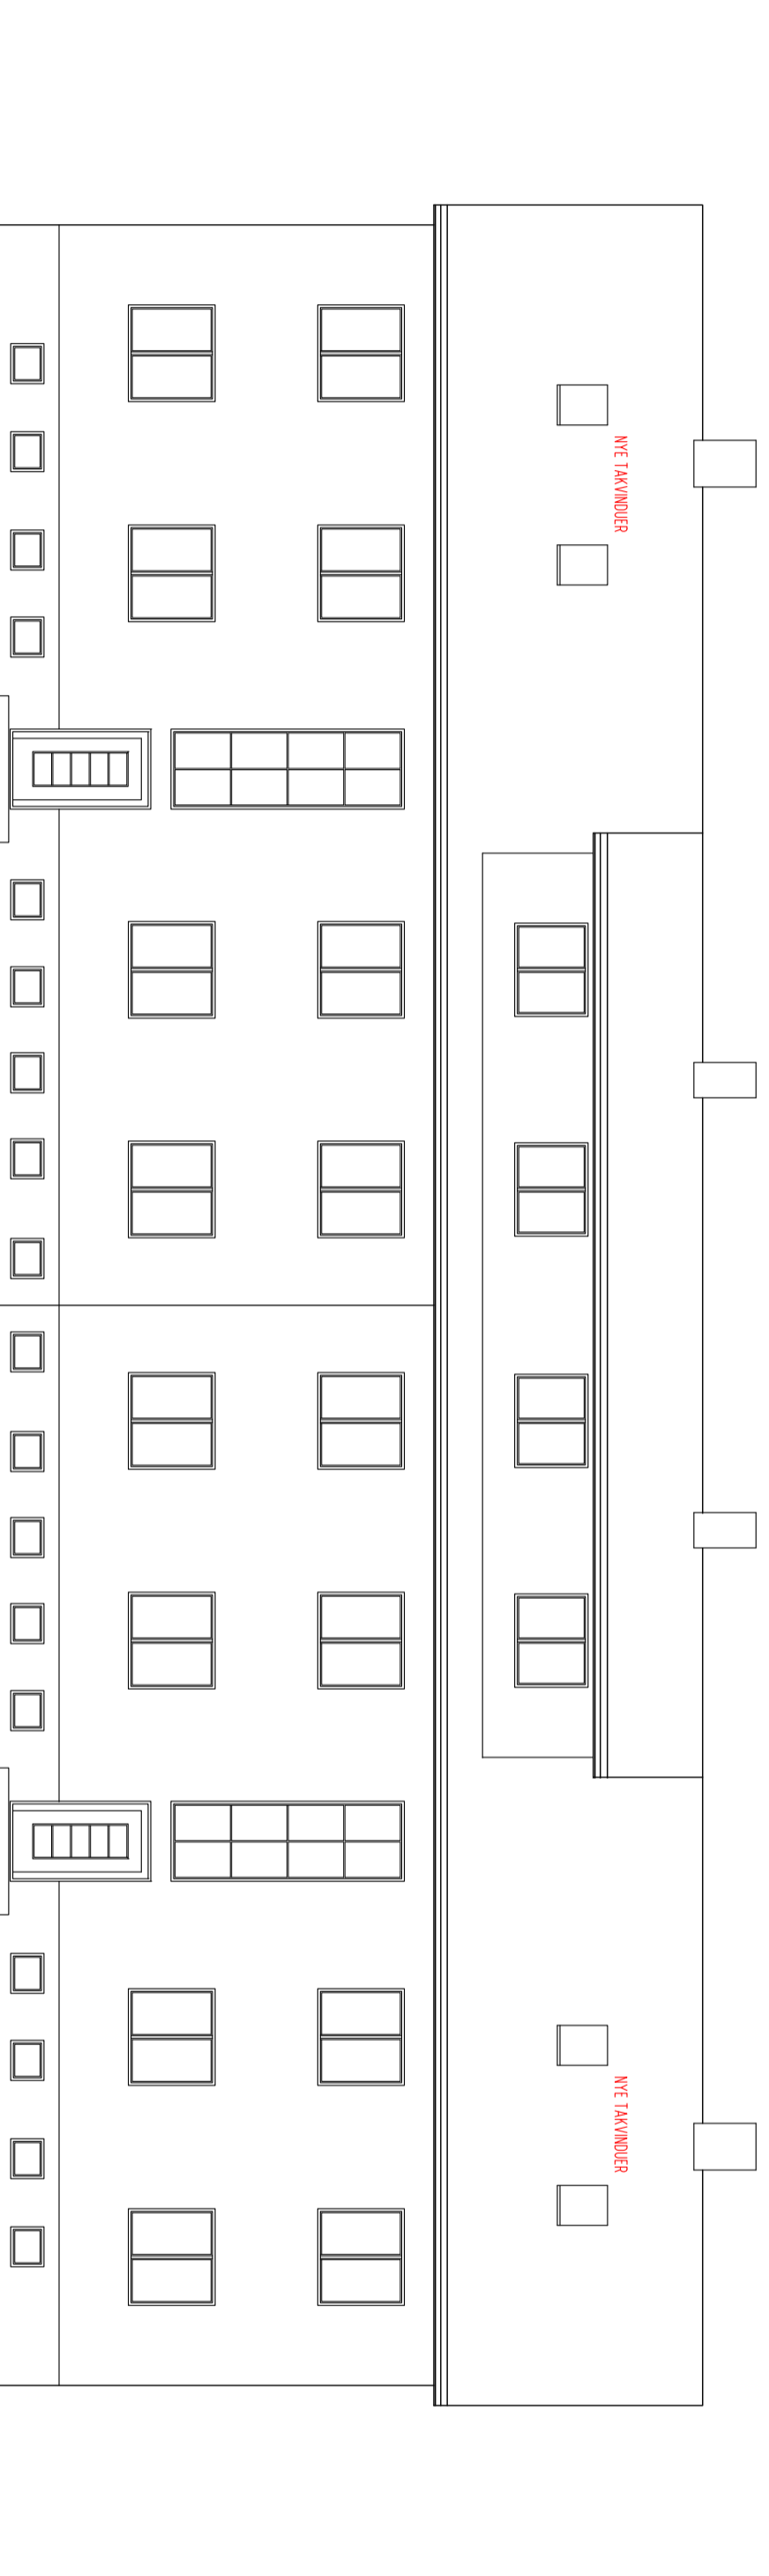

FASADE MOT VEST ETTER OMBYGGING.
 Endring. Insetting av takvinduer

T	01	BYGGEMÅLINGSTEGNING	habj	habj	habj	habj	02.05.19
F	0	FØRDELØPLIG TEIENING	habj	habj	habj	habj	24.04.19
Status Rev.		Endring	Utført	Kontr.	Ansvar	habj	Date
		BERGEN KOMMUNE EBF	habj	habj	habj	habj	24.04.19
		LØVSTAKKVEIEN 27 D-E	Målestokk	Format			
		OMBYGGING LOFTSETASJE	1:100	A2			
		FASADER ETTER OMBYGGING	Oppdragsleder				
			habj				
			Oppdragsstyrer				
			habj				
			10211622				
			10211622				

SWECO		SWECO Norge AS	Dokument	B	Løpnummer	29-601-1	Status Rev	T	01
		Tlf.:							
		Fax:							