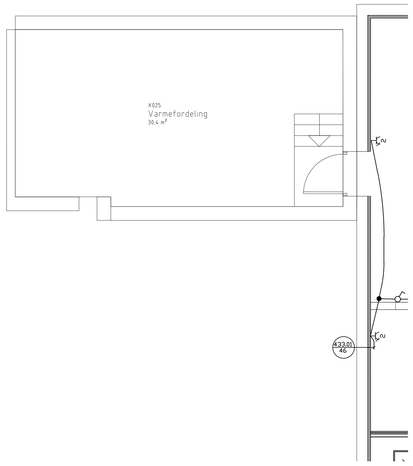


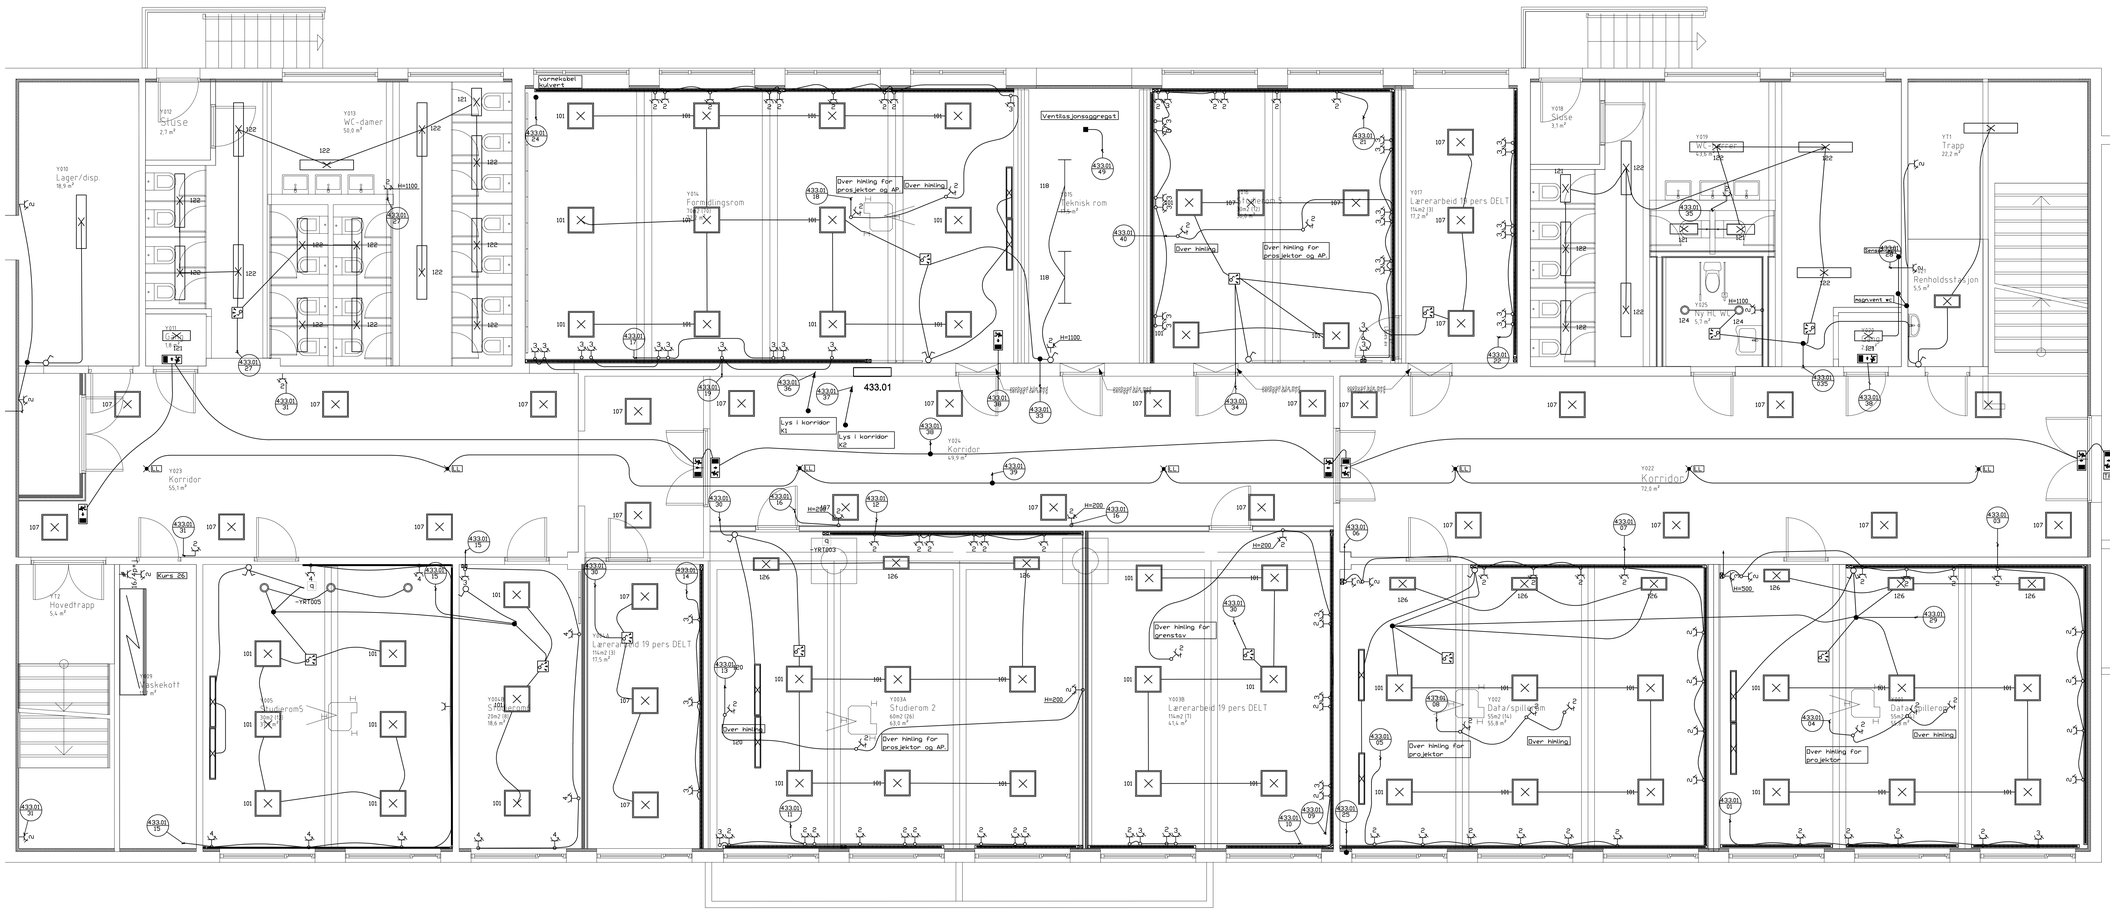


| | | | | |
|---|---|---|---|---|
| 3 | Z | AS BUILT - Justert etter oppdaterte kladder | THTE | 24.08.15 THTE |
| 3 | Z | AS BUILT | THTE | 04.02.15 THTE |
| 2 | F | Endringer iht forklaring | THTE | 26.06.13 THTE |
| 2 | E | Endringer iht forklaring | THTE | 15.06.13 THTE |

Fase - Rev. Revisjon: Utført Dato: Godkj.

| | | | | |
|---|---|---|---|---|
| 2 | D | Endringer iht forklaring | THTE | 11.07.13 THTE |
| 2 | C | Ny himlingsplan, endret armaturtyper + div endringer | THTE | 28.06.13 THTE |
| 2 | B | ARBEIDSTEGNING | THTE | 30.05.13 THTE |
| 2 | A | FORELØPIG | THTE | 28.03.13 - |

Tegningsnummer:
Prosjnr. - Fag - Bygg - Type tegning - Løpenr. - Fase - Rev.
**04.715-E40-YZ-20-010-Z**

SYMBOLLISTE ELKRAFTTEKNISK ANLEGG

| | | |
|---|---|---|
| | | Ø Forboring |
| | 1 | Kabelstige Snebbegrindsnive i vegg horisontalt / vertikalt |
| | 3 | Kabelrenne Snebbegrindsnive i vegg horisontalt / vertikalt |
| 75 | | Armaturskinne Snebbegrindsnive i vegg |
| | 30 | Vertikalgående armaturrail og kontaktrail. Horisontalt / vertikalt |
| | | Strømskinne |
| | | Åpen forlagt kabel/ kabel over himling med kabelbøyebeslag |
| | | Skjult forlagt kabling i kabel med kabelen/veggbeslag |
| | | Ledningsføring opp / ned / gjennom |
| | Ø16 | Kabelrørsnivaer Stålrør / vegg |
| | | Lyspunkt tak / vegg 3pen forlagning |
| | | Lyspunkt tak / vegg skjult forlagning |
| | | Stikkontakt / bryter 3pen forlagning |
| | | Stikkontakt / bryter skjult forlagning |
| | | Stikkontakt i tablå / gulvkurs |
| | | Stikkontakt 3/N.k / enkel / dobbel / trippel |
| | K320A | Stikkontakt 3 faser / 2 faser/N.k med kortsvarsen |
| | | Bryter 1-polet / Bryter 2-polet / Bryter 3-polet/ Bryter 1+1 polet / Nødstrømbryter / Nattbryter |
| | | Lampeveder / Trappeveder / Vekselveder / Kapplingsveder |
| | | Nødvedbryter / Tidsbryter (fase) / Lysregulator (dimmer) |
| | | Detektor / Bevegelsesvakter NYDAP / Dynagate DALI |
| | | Termostat / Tidsbryter/timer / Sjåvbryter |
| | | Lyspunkt m/lysarmatur vist i senius |
| | | Lysarmatur innfelt montasje |
| | | Lysarmatur pendel montasje |
| | | Lysbånder |
| | | Markeringslys med kamlingsretning |
| | | Ledelysarmatur |
| | | Gjennomføringsrom Skott etterfølgningsbar i Vf |
| | | Pendelen lead etterfølgningsbar i Vf |
| | | Ribberomrom lead etterfølgningsbar |
| | | Tårnavspenel lead etterfølgningsbar i Vf |
| | | Fall med varmeskabel i gulv lead etterfølgningsbar i Vf |
| | | Elektrovarmer / Motorvarmt radiatorventil / Rømningslyter |
| | | Utspenger dekker / vegg m/brannbesser |

Tegningsnummer:
Prosjnr. - Fag - Bygg - Type tegning - Løpenr. - Fase - Rev.
**04.715-E40-YZ-20-010-Z**

Lokaliseringsfigur:

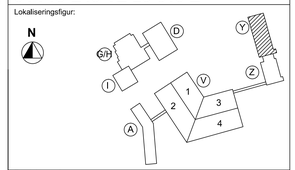


Prosjekterende: (tegning utarbeidet av:)

ARK: ØSTAR ARKITEKTER AS
Kjøpmannsgata 75, 7011 Trondheim
tlf: 73 10 12 90

ARKITEKTKONTORET KVADRAT AS
Stiklestad Knights veg 19B, 7021 Trondheim
tlf: 72 56 60 20

RIB: MULTICONSULT AS
Skippervegen 23, 7037 Trondheim
tlf: 73 89 31 80

RIV: SWECO AS
Professor Brochs gate 2, 7030 Trondheim
tlf: 73 83 35 00

RIE: SWECO AS
Professor Brochs gate 2, 7030 Trondheim
tlf: 73 83 35 00

LARK: GRINDAKER AS LANDSKAPSARKITEKTER
Kjøpmannsgata 75, 7011 Trondheim
tlf: 73 51 00 00

RIBR: RAMBØLL NORGE AS
Malkeviks 75, 7018 Trondheim
tlf: 73 84 16 00

RIA: COWI AS
Dokkveien vei 12, 7052 Trondheim
tlf: 02664

BYGGHERRE:
NORDLAND FYLKESKOMMUNE
v/ EIENDOMSSEKSJONEN
FYLKESHUSET
8048 BODØ
tlf: 75 65 00 00
epost: post@nfk.no

TOTALENTREPRENØR:
HENT AS
VESTRE ROSTEN 79
7075 TILLER
tlf: 72 90 17 00
epost: firmapost@hent.no

Prosjektnr. -navn. -lokalisering:
# 04.715 BODØ VGS.
## NYBYGG & REHABILITERING
**Torvgata, Bodø Gnr. 138 / Bnr. 3825 mfl.**
**Gnr. 138 / Bnr. 3825 mfl.**

Fase:
## ARBEIDSTEGNING

Tittel:
BYGG YZ, DEL Y, PLAN U
LYS OG ELKRAFT

| | |
|---|---|
| Tegn. av: | THTE |
| Kontr: | Godkj: |
| CALA | THTE |
| Dato: | |
| 26.03.2013 | |
| Målestokk: | |
| 1:50 | |
| Filnavn/referanse: | |

Tegningsnummer:
Prosjnr. - Fag - Bygg - Type tegning - Løpenr. - Fase - Rev.
**04.715-E40-YZ-20-010-Z**