

Tegningsnummer:  
Prosjekt: Fig - Bygg - Type tegning - Levern. - Fase - Rev.  
**04.715-E40-YZ-20-020-Z**

SYMBOLISTE ELKRAFTTEKNISK ANLEGG


	Buslinje
	Kabeltråkkåp
	Kabeltråkkåp med lokk

3	Z	AS BUILT - Justert eller oppdaterte kladder	THTE 30.08.19	THTE
3	Z	AS BUILT	THTE 30.08.19	THTE
2	D	Endringer til forkledning	THTE 11.07.19	THTE
2	C	Ny henholdsvis, endret anordning - div endringer	THTE 28.08.18	THTE

Revisjoner:  
Rev. No. Utskr. Dato: DOK. No.  
2 B ARBEIDSTEGNING THTE 30.08.19 THTE  
1 A FORSLAG THTE 28.08.18

Tegningsnummer:  
Prosjekt: Fig - Bygg - Type tegning - Levern. - Fase - Rev.  
**04.715-E40-YZ-20-020-Z**

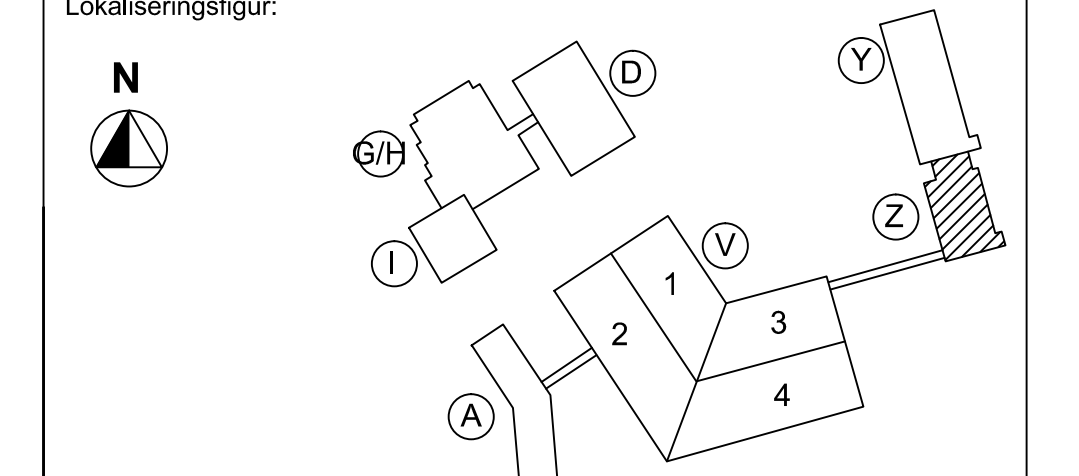

Prosjektleder: (signing utsteder av):  
ARK: BYGGMAKERS AS  



Prosjekt: -navn, -lokalisering:  
**04.715 BODØ VGS. NYBYGG & REHABILITERING**  
Torvgata, Bode Gnr. 138 / Bnr. 3825 mfl.  
Gnr. 138 / Bnr. 3825 mfl.

Fase:  
**ARBEIDSTEGNING**  
Tittel:  
**BYGG YZ, DEL Z, PLAN U LYS OG ELKRAFT**

Tegningsnummer:  
Prosjekt: Fig - Bygg - Type tegning - Levern. - Fase - Rev.  
**04.715-E40-YZ-20-020-Z**