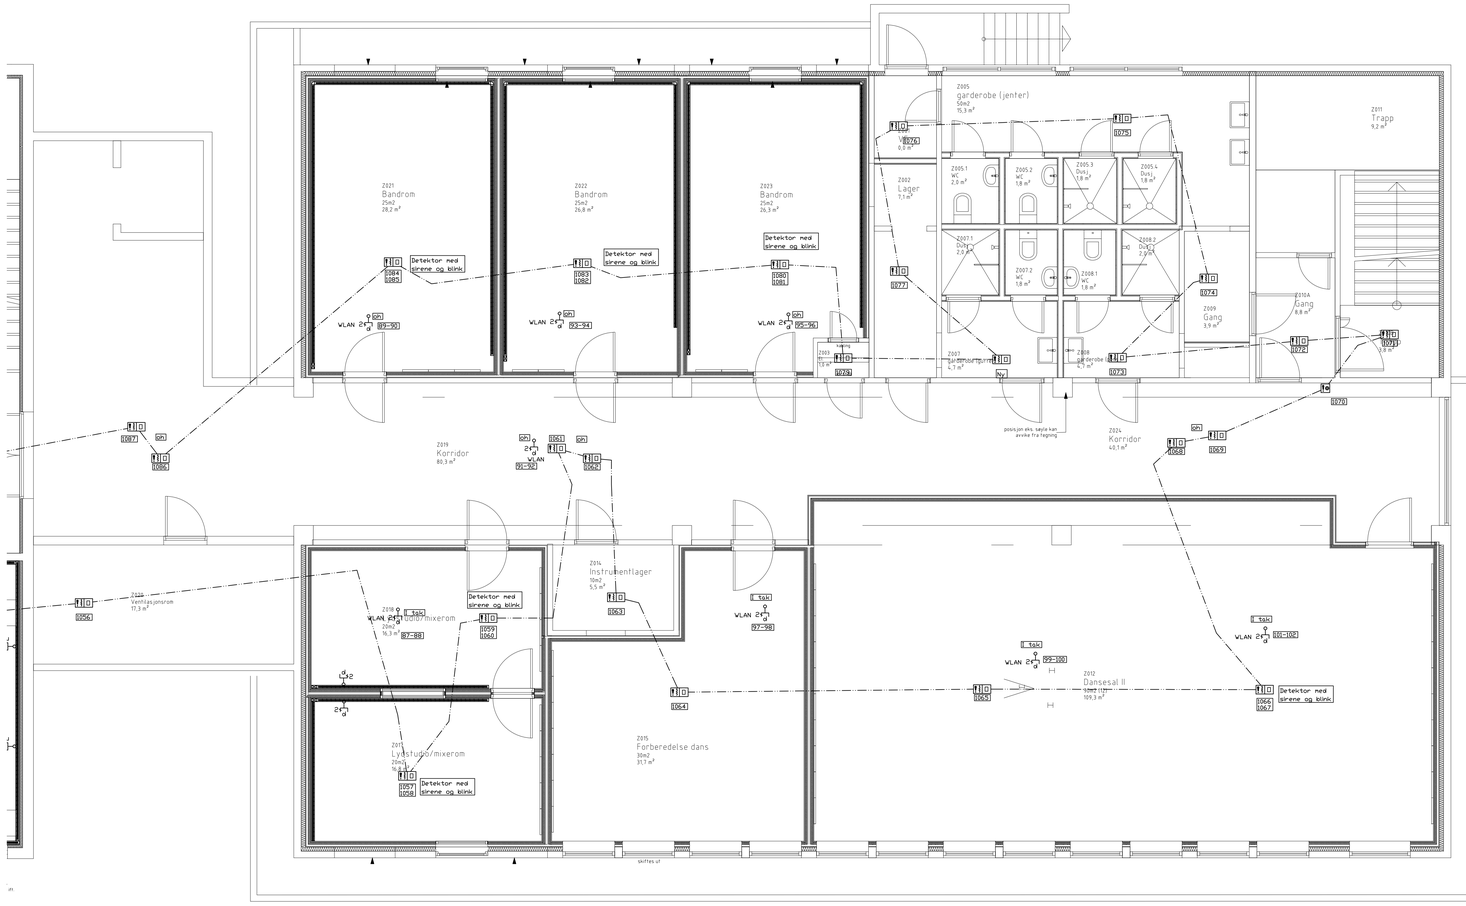

Tegningsnummer:
Prosjnr. - Fag - Bygg - Type tegning - Løpenr. - Fase - Rev.

04.715-E50-YZ-20-020-Z

SYMBOLLISTE TELETEKNISK ANLEGG


3	Z	AS BUILT	THTE	04.02.15 THTE
2	C	Punkt for WLAN i korridor	THTE	26.08.13 THTE
2	B	ARBEIDSTEGNING	THTE	30.05.13 THTE
2	A	FORELØPIG	THTE	26.03.13 -

Fase - Rev. - Rev. Utført Dato Godkj.

Revisjoner:

Tegningsnummer:
Prosjnr. - Fag - Bygg - Type tegning - Løpenr. - Fase - Rev.

04.715-E50-YZ-20-020-Z

Lokaliseringsfigur:

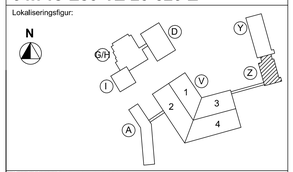

Prosjekterende: (tegning utarbeidet av:)

ARK: SITTAB ARKITEKTER AS
Klostergata 7A, 7013 TRONDHEIM
tlf: 73 10 10 50
ARKITEKTKONTORET KVADRAT AS
Strandvn 16, 7051 Trondheim
tlf: 73 56 60 20

RIB: MULTICONSULT AS
Skippergata 23, 7037 Trondheim
tlf: 73 89 71 80

RIV: SWECO AS
Professor Brochs gate 2, 7030 Trondheim
tlf: 73 83 30 00

RIE: SWECO AS
Professor Brochs gate 2, 7030 Trondheim
tlf: 73 83 30 00

LARK: GRINDAKER AS LANDSKAPSARKITEKTER
Klosterveita 7A, 7013 Oslo
tlf: 23 01 14 00

RIBr: NORCONSULT NORGE AS
Hallvards Pl. 7018 Trondheim
tlf: 73 84 10 00

RIA: COWI AS
Dokkveien ave 12, 7052 Trondheim
tlf: 02694

BYGGHERRE:
NORDLAND FYLKESKOMMUNE
V/ BENOKKSEKSJONEN
FYLKESHUSET
8048 BODØ

tlf: 75 65 00 00
e-post: post@nfk.no

TOTALENTREPRENØR:
HENT AS
VESTRE ROSTEN 79
7075 TILLER

tlf: 72 90 17 00
e-post: firmapost@hent.no

Prosjektnr., -navn, -lokalisering:

04.715 BODØ VGS.
NYBYGG & REHABILITERING

Torvgata, Bodø Gnr. 138 / Bnr. 3825 mfl.
Gnr. 138 / Bnr. 3825 mfl.

Fase:

ARBEIDSTEGNING

Tittel:

BYGG YZ, PLAN U, DEL Z
TELE OG ALARMANLEGG

Tegn. av:	THTE
Kontr.	Godkj.
CALA	THTE
Dato:	26.03.2013
Målestokk:	1:50

Filbanenvnfellesmas
K:\Prosjekter\715 BODØ VGS\Tegninger\Arkitekt\Fellesmas\715-E50-YZ-20-020-Z.dwg

Tegningsnummer:
Prosjnr. - Fag - Bygg - Type tegning - Løpenr. - Fase - Rev.

04.715-E50-YZ-20-020-Z