


16 Ris  
16.3/30.0

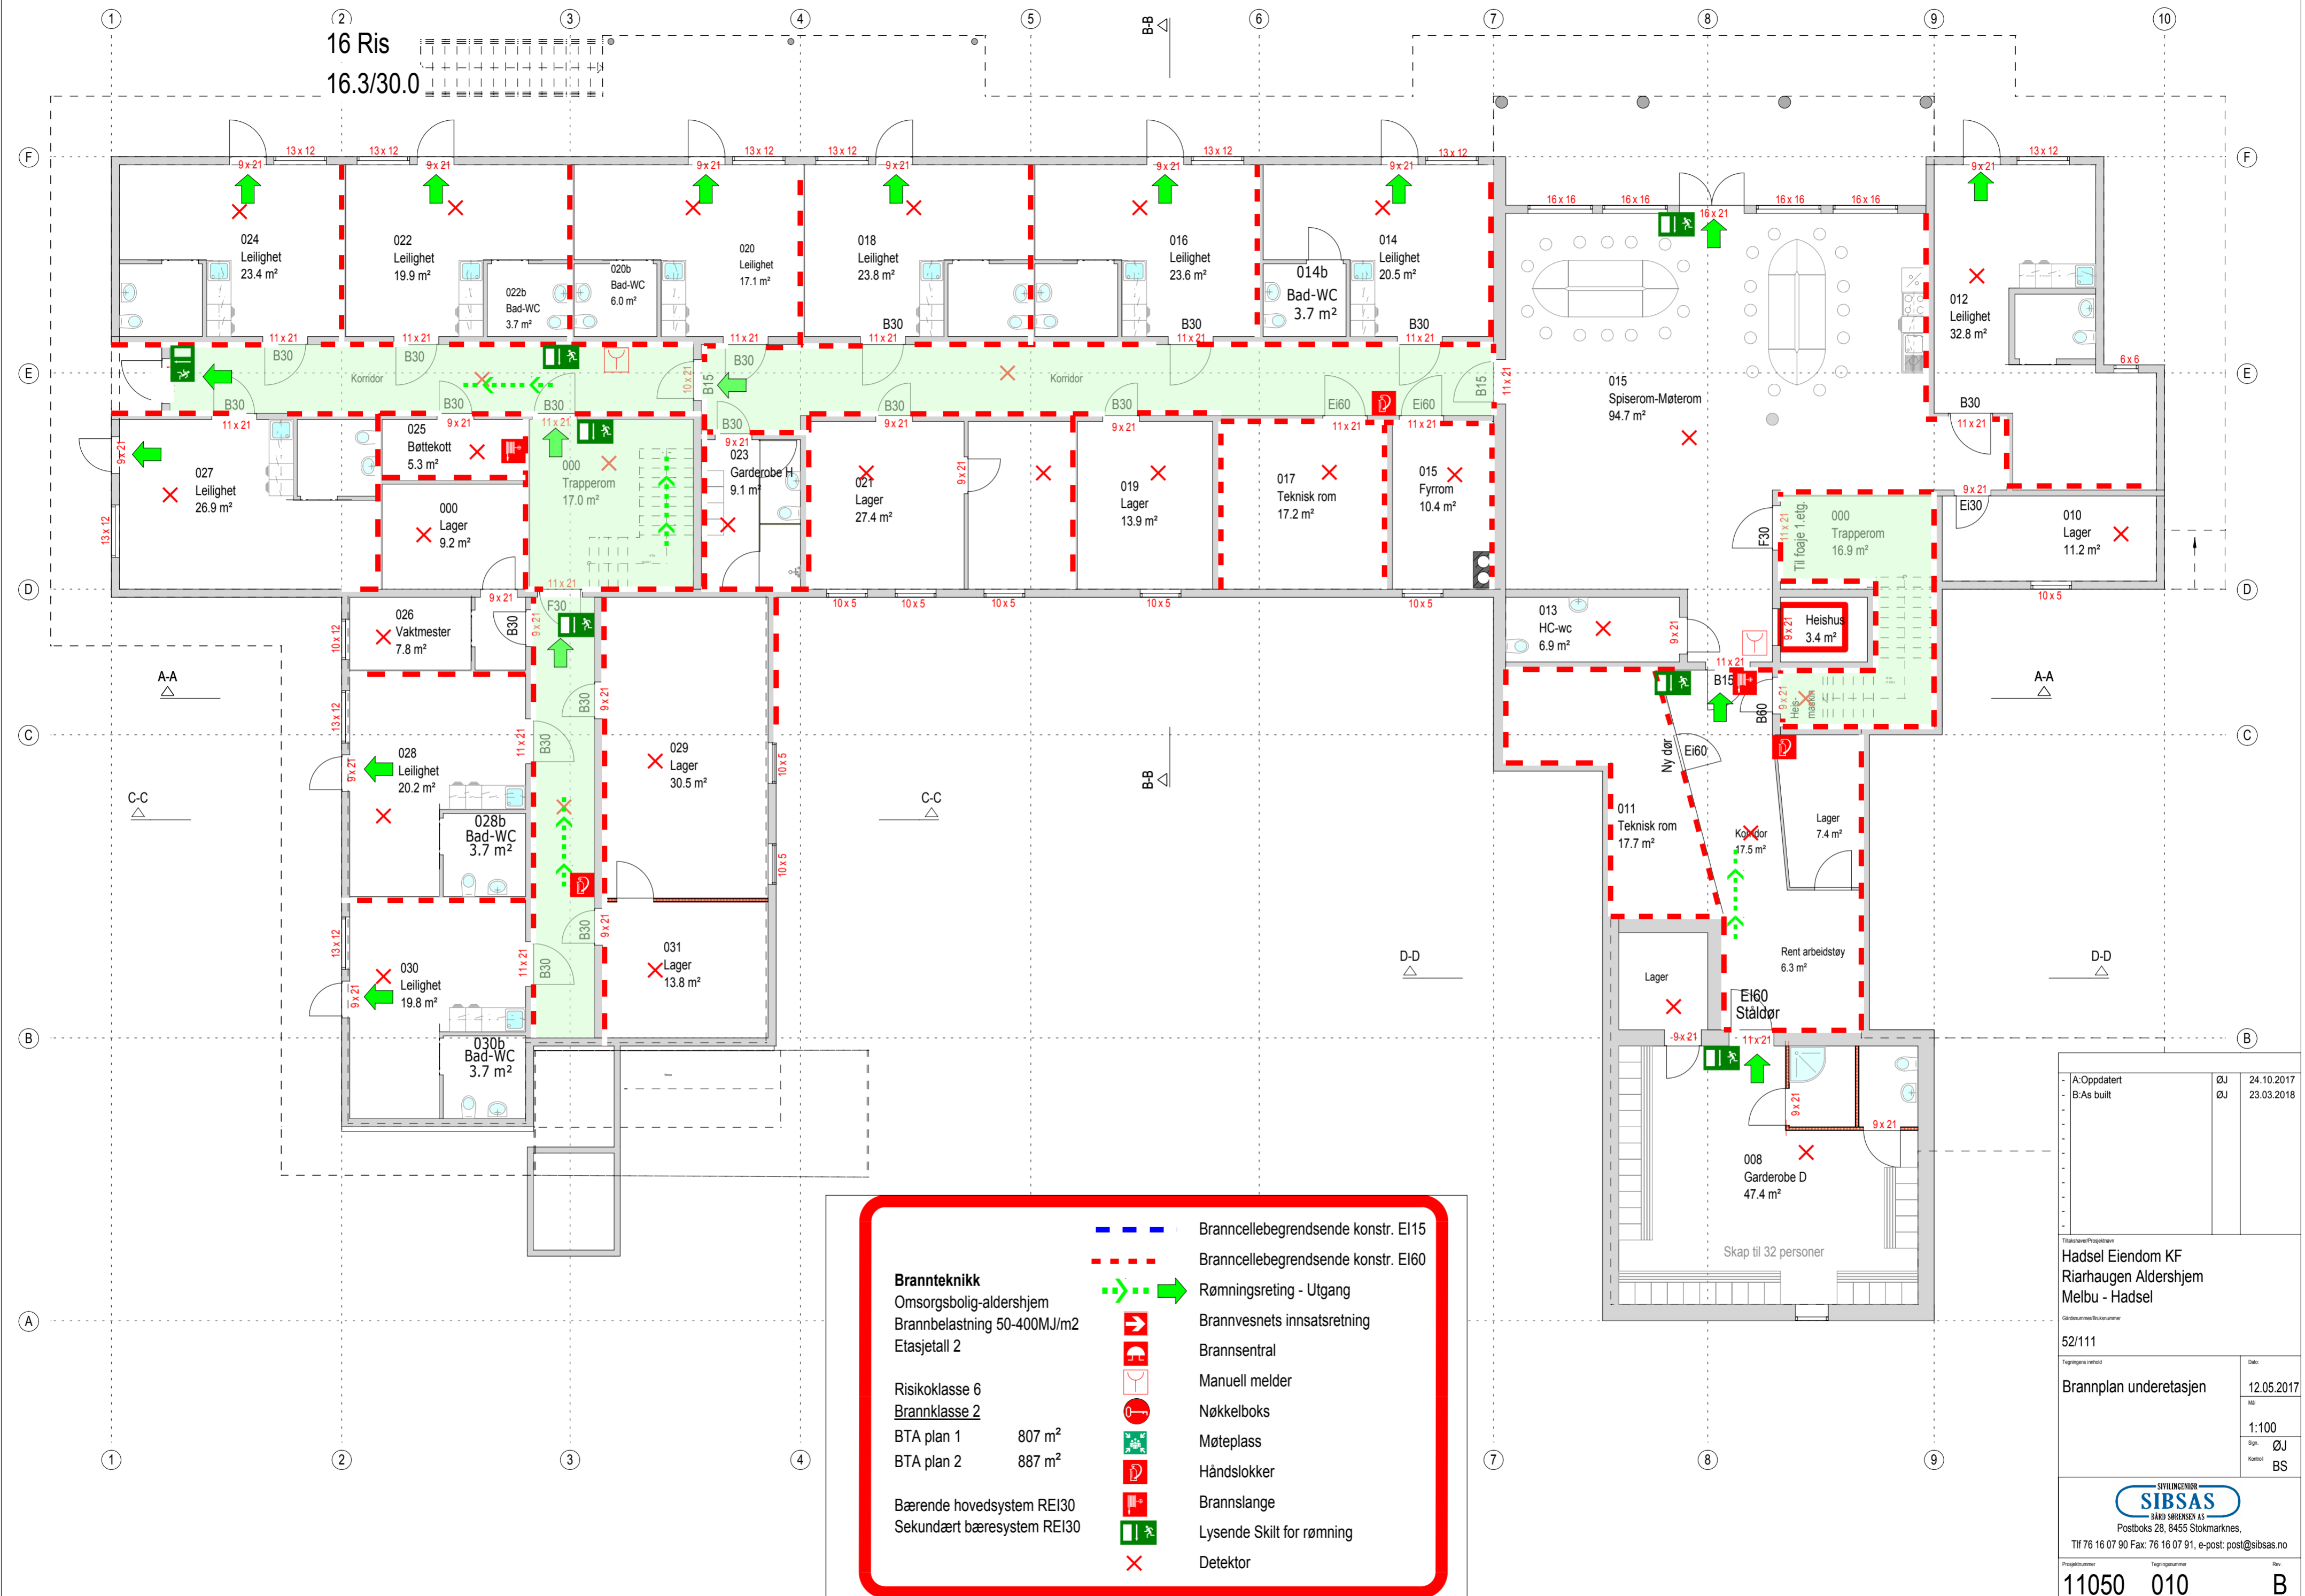

**Brannteknikk**  
Omsorgsbolig-aldershjem  
Brannbelastning 50-400MJ/m2  
Etasjettall 2

Risikoklasse 6  
Brannklasse 2  
BTA plan 1 807 m<sup>2</sup>  
BTA plan 2 887 m<sup>2</sup>

Bærende hovedsystem REI30  
Sekundært bæresystem REI30

- Branncellebegrensende konstr. EI15
- Branncellebegrensende konstr. EI60
- Rømningsreting - Utgang
- Brannvesnets innsatsreting
- Brannsentral
- Manuell melder
- Nøkkelboks
- Møteplass
- Håndslukker
- Brannslange
- Lysende Skilt for rømning
- Detektor

A: Oppdatert	ØJ	24.10.2017
B: As built	ØJ	23.03.2018
Tilbudsskjema/Prosjekt		
Hadsel Eiendom KF Riarhaugen Aldershjem Melbu - Hadsel		
Gårdsnummer/Brannnummer		
52/111		
Tegnings innhold		Date:
Brannplan underetasjen		12.05.2017
Skala		1:100
Sign.		ØJ
Kontrollert		BS
SYVINGENØR <b>SIBSAS</b> BÅRD SÅRENSEN AS Postboks 28, 8455 Stokmarknes, Tlf 76 16 07 90 Fax: 76 16 07 91, e-post: post@sibsas.no		
Prosjektnummer	Tegningsnummer	Rev.
11050	010	B